



## ZAMERANIE SKUTOČNÉHO VYHOTOVENIA STAVBY

***POLYFUNKČNÝ KOMPLEX MUCHOVO NÁMESTIE***  
***SO11.02 – AREÁLOVÉ DISTRIBUČNÉ ROZVODY NN***

**OBJEDNÁVATEĽ:**

*KAMI PROFIT, S.R.O., PRI STAROM LETISKU 17, 831 07 BRATISLAVA*

**MIESTO STAVBY:**

*BRATISLAVA, KÚ PETRŽALKA, P.Č. 4691/3*

**DÁTUM:**

*04.11.2024*

**AUTORIZAČNE OVERIL:**

## TECHNICKÁ SPRÁVA

**Objednávateľ:** KAMI PROFIT, s.r.o., Pri starom letisku 17, 831 07 Bratislava  
**Stavba:** POLYFUNKČNÝ KOMPLEX MUCHOVO NÁMESTIE  
**Objekt:** SO11.02 – Areálové distribučné rozvody NN  
**Číslo arch.:** KAM 2023

### Účel a predmet prác

Predmetné práce boli vykonané na základe objednávky firmy Kami-profit s.r.o.. Účelom prác bolo zameranie skutočného vyhotovenia SO11.02 – Areálové distribučné rozvody NN.

### Meranie a spracovanie:

Podrobné body boli zamerané integrovaným meraním GNSS prístrojom Trimble R8s metódou GPS-RTK (presnosť merania dosiahnutá počas observácií  $m_{xy} < 0.015m$   $m_h < 0.020m$ ). Meranie bolo do štátneho súradnicového systému JTSK, realizácia JTSK a do výškového systému BvP prostredníctvom služby SKPOS. Trasa uloženého kábla bola meraná na povrchu (po zásype) na podklade údajov zhotoviteľa.

Merané údaje boli spracované programom Microstation INGS Geo v mierke 1:250 na podklade dodanej projektovej dokumentácie a aktuálnej mapy C-KN.

### Obsah dokumentácie:


- a. technická správa
- b. zoznam súradníc podrobných bodov
- c. situácia M1:250

### Záver:

Použitie metódy merania výpočtu a spracovania zodpovedajú požadovanej triede presnosti 3 a spĺňajú požiadavky technickej normy STN 01 3410 STN 01 3411.

V Bratislave dňa 04.11.2024

Vyhotovil: .....

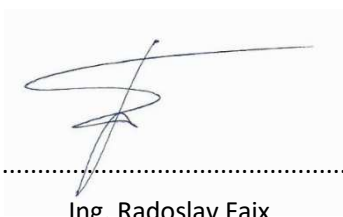


Ing. Radoslav Faix

Autorizačne overil:

## ZOZNAM SÚRADNÍC

CB	Y	X	H
1	573394.82	1282478.48	134.25
2	573392.45	1282494.05	134.35
3	573399.19	1282508.39	134.55
4	573396.35	1282524.20	134.30
5	573395.74	1282525.35	134.33
6	573396.51	1282526.52	134.31
7	573398.12	1282526.68	134.29
8	573400.10	1282526.56	134.25
9	573400.27	1282525.58	134.25

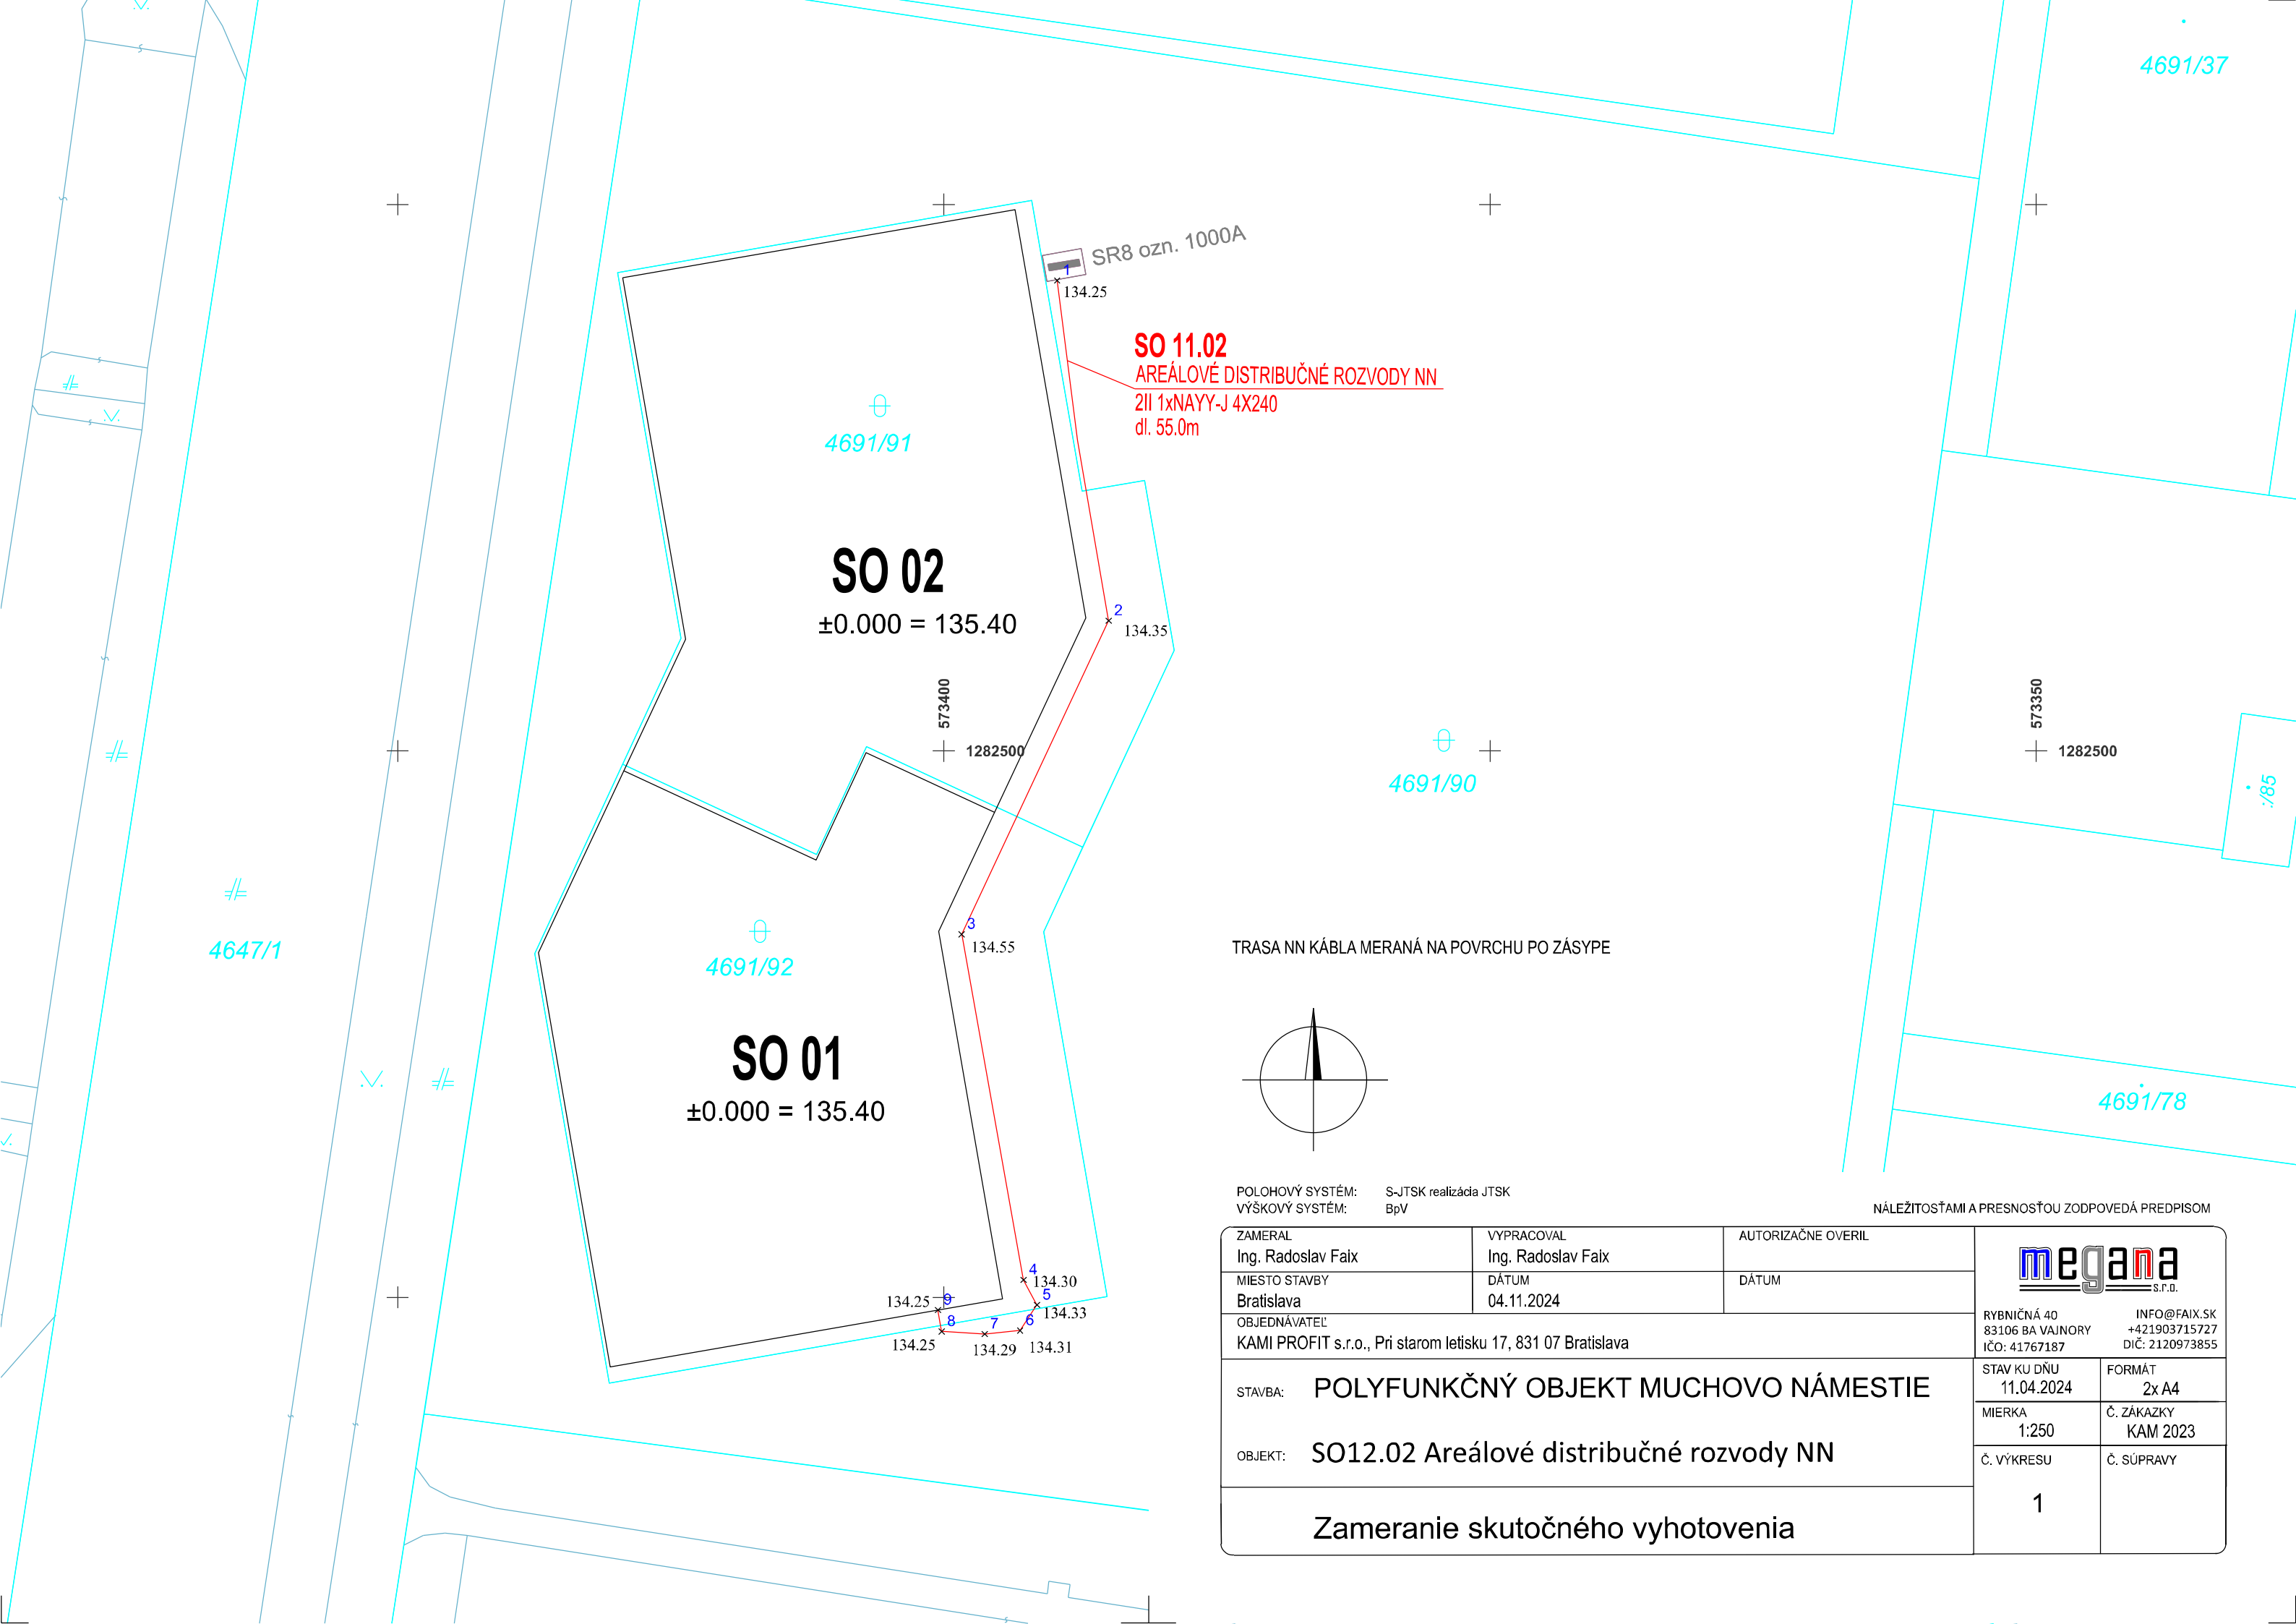


**SO 11.02**  
 AREÁLOVÉ DISTRIBUČNÉ ROZVODY NN  
 2II 1xNAYY-J 4X240  
 dl. 55.0m

**SO 02**  
 ±0.000 = 135.40


**SO 01**  
 ±0.000 = 135.40

TRASA NN KÁBLA MERANÁ NA POVRCHU PO ZÁSYPE

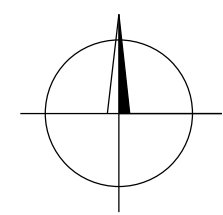

POLOHOVÝ SYSTÉM: S-JTSK realizácia JTSK  
 VÝŠKOVÝ SYSTÉM: BpV

NÁLEŽITOSŤAMI A PRESNOSŤOU ZODPOVEDÁ PREDPISOM

ZAMERAL Ing. Radoslav Faix	VYPRACOVAL Ing. Radoslav Faix	AUTORIZAČNE OVERIL	 RYBNÍČNÁ 40 83106 BA VAJNORY IČO: 41767187 INFO@FAIX.SK +421903715727 DIČ: 2120973855
MIESTO STAVBY Bratislava	DÁTUM 04.11.2024	DÁTUM	
OBJEDNÁVATEĽ KAMI PROFIT s.r.o., Pri starom letisku 17, 831 07 Bratislava			STAV KU DŇU 11.04.2024
STAVBA: POLYFUNKČNÝ OBJEKT MUCHOVO NÁMESTIE			FORMÁT 2x A4
OBJEKT: SO12.02 Areálové distribučné rozvody NN			MIERKA 1:250
Zameranie skutočného vyhotovenia			Č. ZÁKAZKY KAM 2023
			Č. VÝKRESU 1
			Č. SÚPRAVY