

Archívne číslo: GKD 2018.078.000/15.01.2020/021

KOŠICKÁ FUTBALOVÁ ARÉNA

SO 20.1 – Prístupová komunikácia „Vetva A“

DOKUMENTÁCIA SKUTOČNÉHO VYHOTOVENIA STAVBY

Odberateľ: **Skupina AVA-stav – OHL**

vedúci člen združenia: AVA-stav, s.r.o., Puškinová 700/90, 924 01 Galanta

člen združenia: OHL ŽS Slovakia, a.s., Tuhovská 10 722/29, 831 06 Bratislava

Kraj:	Košický
Okres:	Košice
Katastrálne územie:	Košice - Južné Mesto

Archívne číslo: GKD 2018.078.000/15.01.2020/021

KOŠICKÁ FUTBALOVÁ ARÉNA

SO 20.1 – Prístupová komunikácia „Vetva A“

DOKUMENTÁCIA SKUTOČNÉHO VYHOTOVENIA STAVBY

Odberateľ: **Skupina AVA-stav – OHL**

vedúci člen združenia: AVA-stav, s.r.o., Puškinová 700/90, 924 01 Galanta

člen združenia: OHL ŽS Slovakia, a.s., Tuhovská 10 722/29, 831 06 Bratislava

Kraj:	Košický
Okres:	Košice
Katastrálne územie:	Košice - Južné Mesto

Náležitosti a presnosťou zodpovedá predpisom

Autorizačne overil

január 2020

TECHNICKÁ SPRÁVA

Stavba: **KOŠICKÁ FUTBALOVÁ ARÉNA**
Objekt: **SO 20.1 – Prístupová komunikácia „Vetva A“**
Zhotoviteľ: **GEOKOD, s.r.o., Žitná 21, 831 06 Bratislava,**
Ing. Vladimír Molčan, Mgr. Michal Frištík, Kristián Dlugoš
Objednávateľ: **Skupina AVA-stav – OHL,**
vedúci člen združenia: AVA-stav, s.r.o., Puškinová 700/90, 924 01 Galanta,
člen združenia: OHL ŽS Slovakia, a.s., Tuhovská 10 722/29, 831 06 Bratislava,

A. Predmet a postup prác

Na základe objednávky od skupiny AVA-stav – OHL sme v období 04/2019 až 12/2019 realizovali geodetické terénne práce, ktorých účelom bolo polohopisné a výškopisné meranie skutočného vyhotovenia stavby.

B. Východiskové podklady

- Dokumentácie pre realizáciu stavby KFA, SO 20.1.2.3.4,
- Základná vytyčovací sieť stavby KFA.

C. Polohový a výškový súradnicový systém

Polohové merania a spracovania sme vykonali v súradnicovom systéme **Jednotnej trigonometrickej siete katastrálnej (ďalej len „S – JTSK“)** realizácii JTSK.

Výškové meranie sme realizovali vo výškovom systéme **Baltskom po vyrovnaní (ďalej len „Bpv“)**.

D. Nadväznosť na právne a technické predpisy

Predmetné geodetické práce sme realizovali v súlade s nasledovnými právnymi a technickými predpismi:

- Zákon NR SR č. 215/1995 Z.z. o geodézii a kartografii,
- Vyhláška ÚGKK SR č. 300/2009 Z.z., ktorou sa vykonáva zákon NR SR o geodézii a kartografii – v novelizovanom znení,
- STN 73 0415 Geodetické body, 1980,
- STN 01 3410 Mapy veľkých mierok. Základné a účelové mapy, 1990,
- STN 01 3411 Mapy veľkých mierok. Kreslenie a značky, 1989,
- 984 1211 I/93 Inštrukcia na práce v polohových bodových poliach ÚGKK SR 20.12.1994 č. NP-3638/1994,
- 984 130 I/82 Inštrukcia na práce vo výškových bodových poliach SÚGK 21.06.1982 č. 3-2169/1982.

E. Charakteristika geodetických a kartografických prác

Poloha a výška podrobných bodov bola zameraná metódou voľného stanoviska a priestorovou polárnou metódou. Na určenie polôh a výšok podrobných bodov sme použili UMS LEICA TCRP 1203, pričom presnosť uvedeného geodetického prístroja je: uhlová 1 mgon , dĺžková $2\text{ mm} + 2\text{ ppm}$.

Predmetom geodetických meraní boli hrany zrealizovaných obrubníkov.

F. Obsah výsledného elaborátu

- Obálka,
- Technická správa,
- Príloha č. 1: Zoznam súradníc a výšok podrobne zameraných bodov SO 20.1,
- Príloha č. 2.1: Situácia,
- Príloha č. 2.2: Situácia,
- Príloha č. 2.3: Situácia.

V Prešove, január 2020

za spracovateľov

PRÍLOHY

ZOZNAM SÚRADNÍČ A VÝŠOK PODROBNE ZAMERANÝCH BODOV


Stavba: KOŠICKÁ FUTBALOVÁ ARÉNA
Objekt: SO 20.1 - Prístupová komunikácia "Vetva A"
Kraj: Košický
Okres: Košice
Katastrálne územie: Košice - Južné Mesto
Súradnicový systém: S-JTSK, realizácia JTSK
Výškový systém: Baltský po vyrovnaní (Bpv)

Číslo bodu	Y [m]	X [m]	H [m]	Popis	Číslo bodu	Y [m]	X [m]	H [m]	Popis
1001	263 927.91	1 242 312.38	237.96	OBRUBNÍK - PRÍST. KOMUN.	1053	263 817.69	1 242 314.91	236.55	OBRUBNÍK - PRÍST. KOMUN.
1002	263 920.91	1 242 312.38	237.87	OBRUBNÍK - PRÍST. KOMUN.	1054	263 817.37	1 242 309.35	236.51	OBRUBNÍK - PRÍST. KOMUN.
1003	263 913.91	1 242 312.37	237.78	OBRUBNÍK - PRÍST. KOMUN.	1055	263 816.40	1 242 309.59	236.49	OBRUBNÍK - PRÍST. KOMUN.
1004	263 906.91	1 242 312.36	237.70	OBRUBNÍK - PRÍST. KOMUN.	1056	263 811.52	1 242 310.63	236.51	OBRUBNÍK - PRÍST. KOMUN.
1005	263 898.91	1 242 312.36	237.58	OBRUBNÍK - PRÍST. KOMUN.	1057	263 810.83	1 242 310.76	236.52	OBRUBNÍK - PRÍST. KOMUN.
1006	263 891.90	1 242 312.35	237.48	OBRUBNÍK - PRÍST. KOMUN.	1058	263 815.09	1 242 324.33	236.63	OBRUBNÍK - PRÍST. KOMUN.
1007	263 883.91	1 242 312.36	237.38	OBRUBNÍK - PRÍST. KOMUN.	1059	263 814.97	1 242 324.41	236.63	OBRUBNÍK - PRÍST. KOMUN.
1008	263 878.73	1 242 312.36	237.32	OBRUBNÍK - PRÍST. KOMUN.	1060	263 815.17	1 242 324.45	236.51	OBRUBNÍK - PRÍST. KOMUN.
1009	263 870.92	1 242 312.37	237.22	OBRUBNÍK - PRÍST. KOMUN.	1061	263 815.05	1 242 324.53	236.51	OBRUBNÍK - PRÍST. KOMUN.
1010	263 863.91	1 242 312.37	237.14	OBRUBNÍK - PRÍST. KOMUN.	1062	263 817.53	1 242 309.13	236.72	OBRUBNÍK - PRÍST. KOMUN.
1011	263 855.93	1 242 312.38	237.06	OBRUBNÍK - PRÍST. KOMUN.	1063	263 820.84	1 242 307.95	236.77	OBRUBNÍK - PRÍST. KOMUN.
1012	263 927.91	1 242 312.24	237.84	OBRUBNÍK - PRÍST. KOMUN.	1064	263 820.88	1 242 308.09	236.66	OBRUBNÍK - PRÍST. KOMUN.
1013	263 920.91	1 242 312.23	237.75	OBRUBNÍK - PRÍST. KOMUN.	1065	263 817.58	1 242 309.26	236.60	OBRUBNÍK - PRÍST. KOMUN.
1014	263 913.92	1 242 312.23	237.66	OBRUBNÍK - PRÍST. KOMUN.	1066	263 810.41	1 242 308.77	236.55	OBRUBNÍK - PRÍST. KOMUN.
1015	263 906.91	1 242 312.23	237.58	OBRUBNÍK - PRÍST. KOMUN.	1067	263 817.06	1 242 306.97	236.52	OBRUBNÍK - PRÍST. KOMUN.
1016	263 898.90	1 242 312.21	237.46	OBRUBNÍK - PRÍST. KOMUN.	1068	263 815.31	1 242 323.75	236.51	OBRUBNÍK - PRÍST. KOMUN.
1017	263 891.90	1 242 312.21	237.37	OBRUBNÍK - PRÍST. KOMUN.	1069	263 814.35	1 242 324.39	236.52	OBRUBNÍK - PRÍST. KOMUN.
1018	263 883.91	1 242 312.21	237.26	OBRUBNÍK - PRÍST. KOMUN.	1070	263 815.19	1 242 323.83	236.62	OBRUBNÍK - PRÍST. KOMUN.
1019	263 878.73	1 242 312.21	237.20	OBRUBNÍK - PRÍST. KOMUN.	1071	263 814.47	1 242 324.31	236.62	OBRUBNÍK - PRÍST. KOMUN.
1020	263 870.92	1 242 312.23	237.10	OBRUBNÍK - PRÍST. KOMUN.	1072	263 809.74	1 242 317.43	236.59	OBRUBNÍK - PRÍST. KOMUN.
1021	263 863.91	1 242 312.23	237.02	OBRUBNÍK - PRÍST. KOMUN.	1073	263 809.89	1 242 316.74	236.59	OBRUBNÍK - PRÍST. KOMUN.
1022	263 855.93	1 242 312.23	236.94	OBRUBNÍK - PRÍST. KOMUN.	1074	263 810.01	1 242 316.66	236.59	OBRUBNÍK - PRÍST. KOMUN.
1023	263 818.77	1 242 316.04	236.69	OBRUBNÍK - PRÍST. KOMUN.	1075	263 810.70	1 242 316.81	236.58	OBRUBNÍK - PRÍST. KOMUN.
1024	263 817.84	1 242 317.96	236.55	OBRUBNÍK - PRÍST. KOMUN.	1076	263 810.58	1 242 316.89	236.70	OBRUBNÍK - PRÍST. KOMUN.
1025	263 816.99	1 242 319.78	236.56	OBRUBNÍK - PRÍST. KOMUN.	1077	263 810.09	1 242 316.78	236.71	OBRUBNÍK - PRÍST. KOMUN.
1026	263 816.23	1 242 321.63	236.54	OBRUBNÍK - PRÍST. KOMUN.	1078	263 809.97	1 242 316.86	236.71	OBRUBNÍK - PRÍST. KOMUN.
1027	263 815.23	1 242 324.14	236.63	OBRUBNÍK - PRÍST. KOMUN.	1079	263 809.86	1 242 317.34	236.71	OBRUBNÍK - PRÍST. KOMUN.
1028	263 810.25	1 242 316.72	236.71	OBRUBNÍK - PRÍST. KOMUN.	1080	263 818.28	1 242 316.15	236.69	OBRUBNÍK - PRÍST. KOMUN.
1029	263 810.71	1 242 316.63	236.61	OBRUBNÍK - PRÍST. KOMUN.	1081	263 818.20	1 242 316.28	236.57	OBRUBNÍK - PRÍST. KOMUN.
1030	263 812.70	1 242 316.35	236.62	OBRUBNÍK - PRÍST. KOMUN.	1082	263 819.33	1 242 315.32	236.56	OBRUBNÍK - PRÍST. KOMUN.
1031	263 813.69	1 242 316.15	236.61	OBRUBNÍK - PRÍST. KOMUN.	1083	263 819.36	1 242 314.93	236.56	OBRUBNÍK - PRÍST. KOMUN.
1032	263 814.67	1 242 315.94	236.59	OBRUBNÍK - PRÍST. KOMUN.	1084	263 819.19	1 242 315.27	236.68	OBRUBNÍK - PRÍST. KOMUN.
1033	263 816.59	1 242 315.42	236.57	OBRUBNÍK - PRÍST. KOMUN.	1085	263 819.23	1 242 314.98	236.68	OBRUBNÍK - PRÍST. KOMUN.
1034	263 817.73	1 242 315.05	236.67	OBRUBNÍK - PRÍST. KOMUN.	1086	263 818.79	1 242 314.74	236.67	OBRUBNÍK - PRÍST. KOMUN.
1035	263 817.21	1 242 309.24	236.62	OBRUBNÍK - PRÍST. KOMUN.	1087	263 818.76	1 242 314.59	236.55	OBRUBNÍK - PRÍST. KOMUN.
1036	263 816.37	1 242 309.45	236.61	OBRUBNÍK - PRÍST. KOMUN.	1088	263 808.87	1 242 309.85	236.66	OBRUBNÍK - PRÍST. KOMUN.
1037	263 811.49	1 242 310.49	236.63	OBRUBNÍK - PRÍST. KOMUN.	1089	263 808.74	1 242 310.63	236.67	OBRUBNÍK - PRÍST. KOMUN.
1038	263 811.00	1 242 310.58	236.63	OBRUBNÍK - PRÍST. KOMUN.	1090	263 809.13	1 242 310.79	236.66	OBRUBNÍK - PRÍST. KOMUN.
1039	263 810.62	1 242 308.87	236.66	OBRUBNÍK - PRÍST. KOMUN.	1091	263 809.13	1 242 310.64	236.77	OBRUBNÍK - PRÍST. KOMUN.
1040	263 814.21	1 242 307.90	236.65	OBRUBNÍK - PRÍST. KOMUN.	1092	263 808.86	1 242 310.53	236.78	OBRUBNÍK - PRÍST. KOMUN.
1041	263 816.94	1 242 307.15	236.64	OBRUBNÍK - PRÍST. KOMUN.	1093	263 808.95	1 242 309.96	236.78	OBRUBNÍK - PRÍST. KOMUN.
1042	263 818.90	1 242 316.11	236.57	OBRUBNÍK - PRÍST. KOMUN.	1094	263 810.69	1 242 310.58	236.74	OBRUBNÍK - PRÍST. KOMUN.
1043	263 817.97	1 242 318.02	236.44	OBRUBNÍK - PRÍST. KOMUN.	1095	263 810.99	1 242 310.18	236.74	OBRUBNÍK - PRÍST. KOMUN.
1044	263 817.13	1 242 319.83	236.45	OBRUBNÍK - PRÍST. KOMUN.	1096	263 810.71	1 242 310.73	236.63	OBRUBNÍK - PRÍST. KOMUN.
1045	263 816.36	1 242 321.68	236.42	OBRUBNÍK - PRÍST. KOMUN.	1097	263 811.13	1 242 310.14	236.63	OBRUBNÍK - PRÍST. KOMUN.
1046	263 815.37	1 242 324.19	236.51	OBRUBNÍK - PRÍST. KOMUN.	1098	263 810.78	1 242 309.15	236.76	OBRUBNÍK - PRÍST. KOMUN.
1047	263 810.21	1 242 316.58	236.59	OBRUBNÍK - PRÍST. KOMUN.	1099	263 810.28	1 242 309.06	236.77	OBRUBNÍK - PRÍST. KOMUN.
1048	263 810.70	1 242 316.49	236.49	OBRUBNÍK - PRÍST. KOMUN.	1100	263 810.90	1 242 309.06	236.64	OBRUBNÍK - PRÍST. KOMUN.
1049	263 812.68	1 242 316.21	236.50	OBRUBNÍK - PRÍST. KOMUN.	1101	263 810.20	1 242 308.94	236.65	OBRUBNÍK - PRÍST. KOMUN.
1050	263 813.66	1 242 316.02	236.49	OBRUBNÍK - PRÍST. KOMUN.	1102	263 816.95	1 242 308.93	236.60	OBRUBNÍK - PRÍST. KOMUN.
1051	263 814.63	1 242 315.80	236.47	OBRUBNÍK - PRÍST. KOMUN.	1103	263 817.09	1 242 308.89	236.72	OBRUBNÍK - PRÍST. KOMUN.
1052	263 816.55	1 242 315.28	236.45	OBRUBNÍK - PRÍST. KOMUN.	1104	263 817.00	1 242 307.47	236.73	OBRUBNÍK - PRÍST. KOMUN.

Číslo bodu	Y [m]	X [m]	H [m]	Popis	Číslo bodu	Y [m]	X [m]	H [m]	Popis
1105	263 817.30	1 242 307.08	236.73	OBRUBNÍK - PRÍST. KOMUN.	1169	264 100.74	1 242 309.13	238.83	OBRUBNÍK - PRÍST. KOMUN.
1106	263 817.29	1 242 306.94	236.62	OBRUBNÍK - PRÍST. KOMUN.	1170	264 093.76	1 242 309.13	238.83	OBRUBNÍK - PRÍST. KOMUN.
1107	263 816.86	1 242 307.50	236.61	OBRUBNÍK - PRÍST. KOMUN.	1171	264 086.73	1 242 309.13	238.83	OBRUBNÍK - PRÍST. KOMUN.
1108	263 823.65	1 242 306.96	236.83	OBRUBNÍK - PRÍST. KOMUN.	1172	264 077.99	1 242 301.34	238.98	OBRUBNÍK - PRÍST. KOMUN.
1109	263 823.86	1 242 306.52	236.84	OBRUBNÍK - PRÍST. KOMUN.	1173	264 070.96	1 242 301.34	238.95	OBRUBNÍK - PRÍST. KOMUN.
1110	263 823.42	1 242 306.27	236.83	OBRUBNÍK - PRÍST. KOMUN.	1174	264 064.00	1 242 301.35	238.93	OBRUBNÍK - PRÍST. KOMUN.
1111	263 823.40	1 242 306.12	236.72	OBRUBNÍK - PRÍST. KOMUN.	1175	264 056.97	1 242 301.33	238.90	OBRUBNÍK - PRÍST. KOMUN.
1112	263 824.01	1 242 306.48	236.72	OBRUBNÍK - PRÍST. KOMUN.	1176	264 049.98	1 242 301.33	238.85	OBRUBNÍK - PRÍST. KOMUN.
1113	263 823.70	1 242 307.10	236.71	OBRUBNÍK - PRÍST. KOMUN.	1177	264 042.96	1 242 301.32	238.82	OBRUBNÍK - PRÍST. KOMUN.
1114	263 820.43	1 242 306.52	236.67	OBRUBNÍK - PRÍST. KOMUN.	1178	264 035.92	1 242 301.32	238.80	OBRUBNÍK - PRÍST. KOMUN.
1115	263 820.45	1 242 306.67	236.78	OBRUBNÍK - PRÍST. KOMUN.	1179	264 028.97	1 242 301.31	238.80	OBRUBNÍK - PRÍST. KOMUN.
1116	263 817.61	1 242 315.70	236.70	OBRUBNÍK - PRÍST. KOMUN.	1180	264 022.02	1 242 301.30	238.76	OBRUBNÍK - PRÍST. KOMUN.
1117	263 819.32	1 242 315.34	236.56	OBRUBNÍK - PRÍST. KOMUN.	1181	264 014.95	1 242 301.29	238.74	OBRUBNÍK - PRÍST. KOMUN.
1118	263 817.53	1 242 315.83	236.58	OBRUBNÍK - PRÍST. KOMUN.	1182	264 007.98	1 242 301.28	238.73	OBRUBNÍK - PRÍST. KOMUN.
1119	263 813.10	1 242 320.42	236.53	OBRUBNÍK - PRÍST. KOMUN.	1183	264 000.94	1 242 301.28	238.69	OBRUBNÍK - PRÍST. KOMUN.
1120	263 812.14	1 242 321.05	236.55	OBRUBNÍK - PRÍST. KOMUN.	1184	263 993.95	1 242 301.28	238.65	OBRUBNÍK - PRÍST. KOMUN.
1121	263 812.27	1 242 320.98	236.67	OBRUBNÍK - PRÍST. KOMUN.	1185	264 078.00	1 242 301.48	238.86	OBRUBNÍK - PRÍST. KOMUN.
1122	263 812.98	1 242 320.50	236.65	OBRUBNÍK - PRÍST. KOMUN.	1186	264 070.99	1 242 301.49	238.84	OBRUBNÍK - PRÍST. KOMUN.
1123	263 784.82	1 242 274.63	237.24	OBRUBNÍK - PRÍST. KOMUN.	1187	264 064.02	1 242 301.48	238.81	OBRUBNÍK - PRÍST. KOMUN.
1124	263 781.46	1 242 269.63	237.29	OBRUBNÍK - PRÍST. KOMUN.	1188	264 056.98	1 242 301.48	238.78	OBRUBNÍK - PRÍST. KOMUN.
1125	263 778.12	1 242 264.67	237.34	OBRUBNÍK - PRÍST. KOMUN.	1189	264 049.98	1 242 301.48	238.74	OBRUBNÍK - PRÍST. KOMUN.
1126	263 773.89	1 242 258.37	237.42	OBRUBNÍK - PRÍST. KOMUN.	1190	264 042.92	1 242 301.48	238.71	OBRUBNÍK - PRÍST. KOMUN.
1127	263 770.10	1 242 253.77	237.45	OBRUBNÍK - PRÍST. KOMUN.	1191	264 035.92	1 242 301.47	238.69	OBRUBNÍK - PRÍST. KOMUN.
1128	263 766.29	1 242 249.13	237.50	OBRUBNÍK - PRÍST. KOMUN.	1192	264 028.97	1 242 301.46	238.69	OBRUBNÍK - PRÍST. KOMUN.
1129	263 762.47	1 242 244.51	237.54	OBRUBNÍK - PRÍST. KOMUN.	1193	264 022.00	1 242 301.44	238.65	OBRUBNÍK - PRÍST. KOMUN.
1130	263 758.66	1 242 239.84	237.57	OBRUBNÍK - PRÍST. KOMUN.	1194	264 014.97	1 242 301.44	238.63	OBRUBNÍK - PRÍST. KOMUN.
1131	263 753.26	1 242 233.18	237.63	OBRUBNÍK - PRÍST. KOMUN.	1195	264 007.97	1 242 301.43	238.61	OBRUBNÍK - PRÍST. KOMUN.
1132	263 753.13	1 242 233.29	237.51	OBRUBNÍK - PRÍST. KOMUN.	1196	264 000.91	1 242 301.43	238.58	OBRUBNÍK - PRÍST. KOMUN.
1133	263 758.56	1 242 239.94	237.45	OBRUBNÍK - PRÍST. KOMUN.	1197	263 993.95	1 242 301.43	238.54	OBRUBNÍK - PRÍST. KOMUN.
1134	263 762.99	1 242 245.36	237.43	OBRUBNÍK - PRÍST. KOMUN.	1198	264 048.81	1 242 309.00	238.58	OBRUBNÍK - PRÍST. KOMUN.
1135	263 766.81	1 242 249.99	237.39	OBRUBNÍK - PRÍST. KOMUN.	1199	264 045.98	1 242 310.32	238.51	OBRUBNÍK - PRÍST. KOMUN.
1136	263 769.99	1 242 253.86	237.35	OBRUBNÍK - PRÍST. KOMUN.	1200	264 044.52	1 242 313.04	238.43	OBRUBNÍK - PRÍST. KOMUN.
1137	263 773.80	1 242 258.48	237.33	OBRUBNÍK - PRÍST. KOMUN.	1201	264 044.46	1 242 314.81	238.23	OBRUBNÍK - PRÍST. KOMUN.
1138	263 776.88	1 242 263.09	237.25	OBRUBNÍK - PRÍST. KOMUN.	1202	264 033.81	1 242 309.50	238.49	OBRUBNÍK - PRÍST. KOMUN.
1139	263 780.24	1 242 268.06	237.20	OBRUBNÍK - PRÍST. KOMUN.	1203	264 036.73	1 242 310.49	238.44	OBRUBNÍK - PRÍST. KOMUN.
1140	263 784.70	1 242 274.70	237.13	OBRUBNÍK - PRÍST. KOMUN.	1204	264 038.36	1 242 313.09	238.36	OBRUBNÍK - PRÍST. KOMUN.
1141	264 119.83	1 242 298.18	238.77	OBRUBNÍK - PRÍST. KOMUN.	1205	264 038.52	1 242 314.82	238.28	OBRUBNÍK - PRÍST. KOMUN.
1142	264 118.41	1 242 299.32	238.78	OBRUBNÍK - PRÍST. KOMUN.	1206	264 048.83	1 242 309.14	238.70	OBRUBNÍK - PRÍST. KOMUN.
1143	264 114.86	1 242 301.04	238.83	OBRUBNÍK - PRÍST. KOMUN.	1207	264 046.07	1 242 310.43	238.64	OBRUBNÍK - PRÍST. KOMUN.
1144	264 112.99	1 242 301.42	238.85	OBRUBNÍK - PRÍST. KOMUN.	1208	264 044.65	1 242 313.07	238.56	OBRUBNÍK - PRÍST. KOMUN.
1145	264 119.71	1 242 298.09	238.89	OBRUBNÍK - PRÍST. KOMUN.	1209	264 044.60	1 242 314.81	238.34	OBRUBNÍK - PRÍST. KOMUN.
1146	264 118.36	1 242 299.18	238.89	OBRUBNÍK - PRÍST. KOMUN.	1210	264 033.82	1 242 309.64	238.61	OBRUBNÍK - PRÍST. KOMUN.
1147	264 114.81	1 242 300.90	238.95	OBRUBNÍK - PRÍST. KOMUN.	1211	264 036.64	1 242 310.61	238.56	OBRUBNÍK - PRÍST. KOMUN.
1148	264 112.96	1 242 301.28	238.97	OBRUBNÍK - PRÍST. KOMUN.	1212	264 034.03	1 242 313.63	238.58	OBRUBNÍK - PRÍST. KOMUN.
1149	264 105.98	1 242 301.29	238.96	OBRUBNÍK - PRÍST. KOMUN.	1213	264 038.22	1 242 313.13	238.48	OBRUBNÍK - PRÍST. KOMUN.
1150	264 098.94	1 242 301.30	238.97	OBRUBNÍK - PRÍST. KOMUN.	1214	264 038.40	1 242 314.82	238.32	OBRUBNÍK - PRÍST. KOMUN.
1151	264 092.01	1 242 301.31	238.96	OBRUBNÍK - PRÍST. KOMUN.	1215	264 025.83	1 242 310.08	238.60	OBRUBNÍK - PRÍST. KOMUN.
1152	264 084.99	1 242 301.33	238.97	OBRUBNÍK - PRÍST. KOMUN.	1216	264 015.85	1 242 310.69	238.56	OBRUBNÍK - PRÍST. KOMUN.
1153	264 105.97	1 242 301.43	238.84	OBRUBNÍK - PRÍST. KOMUN.	1217	264 003.87	1 242 311.39	238.51	OBRUBNÍK - PRÍST. KOMUN.
1154	264 098.94	1 242 301.45	238.85	OBRUBNÍK - PRÍST. KOMUN.	1218	263 994.88	1 242 311.75	238.46	OBRUBNÍK - PRÍST. KOMUN.
1155	264 091.99	1 242 301.46	238.85	OBRUBNÍK - PRÍST. KOMUN.	1219	263 986.89	1 242 312.06	238.42	OBRUBNÍK - PRÍST. KOMUN.
1156	264 084.99	1 242 301.47	238.85	OBRUBNÍK - PRÍST. KOMUN.	1220	263 978.90	1 242 312.36	238.39	OBRUBNÍK - PRÍST. KOMUN.
1157	264 124.81	1 242 301.76	238.62	OBRUBNÍK - PRÍST. KOMUN.	1221	263 970.88	1 242 312.39	238.34	OBRUBNÍK - PRÍST. KOMUN.
1158	264 122.83	1 242 304.52	238.62	OBRUBNÍK - PRÍST. KOMUN.	1222	263 962.89	1 242 312.40	238.31	OBRUBNÍK - PRÍST. KOMUN.
1159	264 119.62	1 242 308.97	238.65	OBRUBNÍK - PRÍST. KOMUN.	1223	263 954.88	1 242 312.40	238.28	OBRUBNÍK - PRÍST. KOMUN.
1160	264 114.77	1 242 308.99	238.67	OBRUBNÍK - PRÍST. KOMUN.	1224	263 953.90	1 242 312.41	238.28	OBRUBNÍK - PRÍST. KOMUN.
1161	264 107.78	1 242 308.98	238.71	OBRUBNÍK - PRÍST. KOMUN.	1225	263 946.90	1 242 312.41	238.19	OBRUBNÍK - PRÍST. KOMUN.
1162	264 100.73	1 242 308.98	238.72	OBRUBNÍK - PRÍST. KOMUN.	1226	263 936.90	1 242 312.40	238.06	OBRUBNÍK - PRÍST. KOMUN.
1163	264 086.72	1 242 308.98	238.71	OBRUBNÍK - PRÍST. KOMUN.	1227	263 927.91	1 242 312.38	237.97	OBRUBNÍK - PRÍST. KOMUN.
1164	264 124.93	1 242 301.85	238.73	OBRUBNÍK - PRÍST. KOMUN.	1228	264 025.83	1 242 309.93	238.49	OBRUBNÍK - PRÍST. KOMUN.
1165	264 122.95	1 242 304.59	238.74	OBRUBNÍK - PRÍST. KOMUN.	1229	264 015.85	1 242 310.54	238.44	OBRUBNÍK - PRÍST. KOMUN.
1166	264 119.69	1 242 309.13	238.76	OBRUBNÍK - PRÍST. KOMUN.	1230	264 003.86	1 242 311.24	238.39	OBRUBNÍK - PRÍST. KOMUN.
1167	264 114.76	1 242 309.14	238.78	OBRUBNÍK - PRÍST. KOMUN.	1231	263 994.87	1 242 311.61	238.35	OBRUBNÍK - PRÍST. KOMUN.
1168	264 107.77	1 242 309.13	238.82	OBRUBNÍK - PRÍST. KOMUN.	1232	263 986.88	1 242 311.91	238.30	OBRUBNÍK - PRÍST. KOMUN.

Číslo bodu	Y [m]	X [m]	H [m]	Popis	Číslo bodu	Y [m]	X [m]	H [m]	Popis
1233	263 978.86	1 242 312.22	238.28	OBRUBNÍK - PRÍST. KOMUN.	1297	263 979.92	1 242 301.44	238.48	OBRUBNÍK - PRÍST. KOMUN.
1234	263 970.89	1 242 312.24	238.23	OBRUBNÍK - PRÍST. KOMUN.	1298	263 972.92	1 242 301.45	238.47	OBRUBNÍK - PRÍST. KOMUN.
1235	263 962.89	1 242 312.25	238.20	OBRUBNÍK - PRÍST. KOMUN.	1299	263 970.91	1 242 301.44	238.47	OBRUBNÍK - PRÍST. KOMUN.
1236	263 954.89	1 242 312.26	238.16	OBRUBNÍK - PRÍST. KOMUN.	1300	263 913.88	1 242 301.34	238.04	OBRUBNÍK - PRÍST. KOMUN.
1237	263 953.89	1 242 312.27	238.17	OBRUBNÍK - PRÍST. KOMUN.	1301	263 907.89	1 242 301.34	237.95	OBRUBNÍK - PRÍST. KOMUN.
1238	263 946.90	1 242 312.26	238.07	OBRUBNÍK - PRÍST. KOMUN.	1302	263 900.90	1 242 301.34	237.84	OBRUBNÍK - PRÍST. KOMUN.
1239	263 936.90	1 242 312.25	237.95	OBRUBNÍK - PRÍST. KOMUN.	1303	263 893.90	1 242 301.34	237.75	OBRUBNÍK - PRÍST. KOMUN.
1240	263 927.91	1 242 312.24	237.85	OBRUBNÍK - PRÍST. KOMUN.	1304	263 886.92	1 242 301.33	237.66	OBRUBNÍK - PRÍST. KOMUN.
1241	264 079.71	1 242 308.99	238.71	OBRUBNÍK - PRÍST. KOMUN.	1305	263 879.92	1 242 301.32	237.59	OBRUBNÍK - PRÍST. KOMUN.
1242	264 072.82	1 242 308.99	238.67	OBRUBNÍK - PRÍST. KOMUN.	1306	263 872.91	1 242 301.32	237.50	OBRUBNÍK - PRÍST. KOMUN.
1243	264 065.74	1 242 309.00	238.66	OBRUBNÍK - PRÍST. KOMUN.	1307	263 865.93	1 242 301.33	237.42	OBRUBNÍK - PRÍST. KOMUN.
1244	264 058.78	1 242 309.01	238.64	OBRUBNÍK - PRÍST. KOMUN.	1308	263 859.93	1 242 301.33	237.36	OBRUBNÍK - PRÍST. KOMUN.
1245	264 051.78	1 242 309.00	238.61	OBRUBNÍK - PRÍST. KOMUN.	1309	263 850.94	1 242 301.32	237.24	OBRUBNÍK - PRÍST. KOMUN.
1246	264 079.71	1 242 309.13	238.83	OBRUBNÍK - PRÍST. KOMUN.	1310	263 843.94	1 242 301.33	237.16	OBRUBNÍK - PRÍST. KOMUN.
1247	264 072.78	1 242 309.15	238.79	OBRUBNÍK - PRÍST. KOMUN.	1311	263 836.94	1 242 301.33	237.08	OBRUBNÍK - PRÍST. KOMUN.
1248	264 065.72	1 242 309.14	238.77	OBRUBNÍK - PRÍST. KOMUN.	1312	263 829.94	1 242 301.34	237.00	OBRUBNÍK - PRÍST. KOMUN.
1249	264 058.78	1 242 309.16	238.76	OBRUBNÍK - PRÍST. KOMUN.	1313	263 823.94	1 242 301.34	236.94	OBRUBNÍK - PRÍST. KOMUN.
1250	264 051.77	1 242 309.14	238.73	OBRUBNÍK - PRÍST. KOMUN.	1314	263 818.46	1 242 301.35	236.88	OBRUBNÍK - PRÍST. KOMUN.
1251	263 849.93	1 242 312.24	236.89	OBRUBNÍK - PRÍST. KOMUN.	1315	263 913.88	1 242 301.49	237.92	OBRUBNÍK - PRÍST. KOMUN.
1252	263 843.92	1 242 312.25	236.83	OBRUBNÍK - PRÍST. KOMUN.	1316	263 907.89	1 242 301.49	237.83	OBRUBNÍK - PRÍST. KOMUN.
1253	263 841.93	1 242 312.26	236.82	OBRUBNÍK - PRÍST. KOMUN.	1317	263 900.89	1 242 301.49	237.73	OBRUBNÍK - PRÍST. KOMUN.
1254	263 837.93	1 242 312.52	236.74	OBRUBNÍK - PRÍST. KOMUN.	1318	263 893.90	1 242 301.48	237.63	OBRUBNÍK - PRÍST. KOMUN.
1255	263 832.04	1 242 313.62	236.65	OBRUBNÍK - PRÍST. KOMUN.	1319	263 886.92	1 242 301.47	237.55	OBRUBNÍK - PRÍST. KOMUN.
1256	263 824.80	1 242 317.83	236.55	OBRUBNÍK - PRÍST. KOMUN.	1320	263 879.92	1 242 301.47	237.47	OBRUBNÍK - PRÍST. KOMUN.
1257	263 821.81	1 242 322.29	236.50	OBRUBNÍK - PRÍST. KOMUN.	1321	263 872.91	1 242 301.47	237.39	OBRUBNÍK - PRÍST. KOMUN.
1258	263 819.79	1 242 328.37	236.47	OBRUBNÍK - PRÍST. KOMUN.	1322	263 865.93	1 242 301.47	237.30	OBRUBNÍK - PRÍST. KOMUN.
1259	263 820.01	1 242 333.69	236.45	OBRUBNÍK - PRÍST. KOMUN.	1323	263 859.93	1 242 301.47	237.24	OBRUBNÍK - PRÍST. KOMUN.
1260	263 849.93	1 242 312.38	237.01	OBRUBNÍK - PRÍST. KOMUN.	1324	263 850.94	1 242 301.47	237.12	OBRUBNÍK - PRÍST. KOMUN.
1261	263 843.92	1 242 312.39	236.96	OBRUBNÍK - PRÍST. KOMUN.	1325	263 843.95	1 242 301.47	237.04	OBRUBNÍK - PRÍST. KOMUN.
1262	263 841.93	1 242 312.40	236.94	OBRUBNÍK - PRÍST. KOMUN.	1326	263 836.94	1 242 301.48	236.96	OBRUBNÍK - PRÍST. KOMUN.
1263	263 836.46	1 242 312.86	236.84	OBRUBNÍK - PRÍST. KOMUN.	1327	263 829.94	1 242 301.48	236.88	OBRUBNÍK - PRÍST. KOMUN.
1264	263 832.07	1 242 313.76	236.78	OBRUBNÍK - PRÍST. KOMUN.	1328	263 823.95	1 242 301.49	236.82	OBRUBNÍK - PRÍST. KOMUN.
1265	263 824.54	1 242 318.31	236.66	OBRUBNÍK - PRÍST. KOMUN.	1329	263 818.45	1 242 301.50	236.76	OBRUBNÍK - PRÍST. KOMUN.
1266	263 819.93	1 242 328.40	236.58	OBRUBNÍK - PRÍST. KOMUN.	1330	263 986.92	1 242 301.29	238.62	OBRUBNÍK - PRÍST. KOMUN.
1267	263 820.16	1 242 333.65	236.58	OBRUBNÍK - PRÍST. KOMUN.	1331	263 979.92	1 242 301.29	238.59	OBRUBNÍK - PRÍST. KOMUN.
1268	263 931.89	1 242 301.33	238.22	OBRUBNÍK - PRÍST. KOMUN.	1332	263 972.92	1 242 301.30	238.58	OBRUBNÍK - PRÍST. KOMUN.
1269	263 942.86	1 242 301.34	238.34	OBRUBNÍK - PRÍST. KOMUN.	1333	263 970.91	1 242 301.29	238.58	OBRUBNÍK - PRÍST. KOMUN.
1270	263 953.86	1 242 301.33	238.48	OBRUBNÍK - PRÍST. KOMUN.	1334	263 820.76	1 242 325.11	236.48	OBRUBNÍK - PRÍST. KOMUN.
1271	263 931.89	1 242 301.47	238.10	OBRUBNÍK - PRÍST. KOMUN.	1335	263 830.25	1 242 329.20	237.03	OBRUBNÍK - PRÍST. KOMUN.
1272	263 942.88	1 242 301.48	238.22	OBRUBNÍK - PRÍST. KOMUN.	1336	263 823.41	1 242 319.72	236.57	OBRUBNÍK - PRÍST. KOMUN.
1273	263 953.86	1 242 301.48	238.36	OBRUBNÍK - PRÍST. KOMUN.	1337	263 832.08	1 242 323.45	237.07	OBRUBNÍK - PRÍST. KOMUN.
1274	263 816.42	1 242 301.50	236.64	OBRUBNÍK - PRÍST. KOMUN.	1338	263 832.69	1 242 324.41	237.08	OBRUBNÍK - PRÍST. KOMUN.
1275	263 808.47	1 242 301.49	236.82	OBRUBNÍK - PRÍST. KOMUN.	1339	263 823.60	1 242 319.44	236.65	OBRUBNÍK - PRÍST. KOMUN.
1276	263 798.01	1 242 294.65	236.93	OBRUBNÍK - PRÍST. KOMUN.	1340	263 820.62	1 242 325.49	236.57	OBRUBNÍK - PRÍST. KOMUN.
1277	263 796.30	1 242 292.18	236.95	OBRUBNÍK - PRÍST. KOMUN.	1341	263 823.44	1 242 319.68	236.57	OBRUBNÍK - PRÍST. KOMUN.
1278	263 795.19	1 242 290.52	236.96	OBRUBNÍK - PRÍST. KOMUN.	1342	263 832.12	1 242 323.41	237.08	OBRUBNÍK - PRÍST. KOMUN.
1279	263 793.54	1 242 288.03	236.98	OBRUBNÍK - PRÍST. KOMUN.	1343	263 832.74	1 242 324.41	237.08	OBRUBNÍK - PRÍST. KOMUN.
1280	263 790.22	1 242 283.02	237.03	OBRUBNÍK - PRÍST. KOMUN.	1344	263 820.74	1 242 325.15	236.48	OBRUBNÍK - PRÍST. KOMUN.
1281	263 787.46	1 242 278.87	237.08	OBRUBNÍK - PRÍST. KOMUN.	1345	263 830.28	1 242 329.26	237.03	OBRUBNÍK - PRÍST. KOMUN.
1282	263 784.70	1 242 274.70	237.13	OBRUBNÍK - PRÍST. KOMUN.	2001	263 713.13	1 242 156.31	237.80	OBRUBNÍK - BUS. ZAST.
1283	263 798.13	1 242 294.57	237.05	OBRUBNÍK - PRÍST. KOMUN.	2002	263 709.63	1 242 163.46	237.73	OBRUBNÍK - BUS. ZAST.
1284	263 796.42	1 242 292.10	237.07	OBRUBNÍK - PRÍST. KOMUN.	2003	263 713.22	1 242 156.43	237.91	OBRUBNÍK - BUS. ZAST.
1285	263 795.31	1 242 290.44	237.08	OBRUBNÍK - PRÍST. KOMUN.	2004	263 709.75	1 242 163.51	237.85	OBRUBNÍK - BUS. ZAST.
1286	263 793.66	1 242 287.96	237.10	OBRUBNÍK - PRÍST. KOMUN.	2005	263 713.23	1 242 156.44	237.91	OBRUBNÍK - BUS. ZAST.
1287	263 790.34	1 242 282.95	237.15	OBRUBNÍK - PRÍST. KOMUN.	2006	263 714.26	1 242 158.12	237.97	OBRUBNÍK - BUS. ZAST.
1288	263 787.58	1 242 278.79	237.20	OBRUBNÍK - PRÍST. KOMUN.	2007	263 710.72	1 242 165.03	237.88	OBRUBNÍK - BUS. ZAST.
1289	263 784.82	1 242 274.62	237.25	OBRUBNÍK - PRÍST. KOMUN.	2008	263 706.79	1 242 145.96	237.81	OBRUBNÍK - BUS. ZAST.
1290	263 803.19	1 242 300.09	236.85	OBRUBNÍK - PRÍST. KOMUN.	2009	263 702.68	1 242 139.27	237.93	OBRUBNÍK - BUS. ZAST.
1291	263 801.59	1 242 298.87	236.87	OBRUBNÍK - PRÍST. KOMUN.	2010	263 696.76	1 242 135.07	237.94	OBRUBNÍK - BUS. ZAST.
1292	263 808.48	1 242 301.34	236.93	OBRUBNÍK - PRÍST. KOMUN.	2011	263 692.14	1 242 125.04	237.92	OBRUBNÍK - BUS. ZAST.
1293	263 803.26	1 242 299.97	236.97	OBRUBNÍK - PRÍST. KOMUN.	2012	263 686.57	1 242 112.93	237.90	OBRUBNÍK - BUS. ZAST.
1294	263 801.69	1 242 298.77	236.99	OBRUBNÍK - PRÍST. KOMUN.	2013	263 684.35	1 242 113.97	237.84	OBRUBNÍK - BUS. ZAST.
1295	263 816.41	1 242 301.36	236.76	OBRUBNÍK - PRÍST. KOMUN.	2014	263 706.73	1 242 145.96	237.81	OBRUBNÍK - BUS. ZAST.
1296	263 986.92	1 242 301.44	238.51	OBRUBNÍK - PRÍST. KOMUN.	2015	263 702.65	1 242 139.31	237.93	OBRUBNÍK - BUS. ZAST.

Číslo bodu	Y [m]	X [m]	H [m]	Popis	Číslo bodu	Y [m]	X [m]	H [m]	Popis
2016	263 696.72	1 242 135.10	237.94	OBRUBNÍK - BUS. ZAST.	2039	263 694.66	1 242 136.39	237.88	OBRUBNÍK - BUS. ZAST.
2017	263 692.10	1 242 125.06	237.92	OBRUBNÍK - BUS. ZAST.	2040	263 697.14	1 242 144.26	237.86	OBRUBNÍK - BUS. ZAST.
2018	263 686.54	1 242 113.00	237.90	OBRUBNÍK - BUS. ZAST.	2041	263 697.06	1 242 144.38	237.75	OBRUBNÍK - BUS. ZAST.
2019	263 684.37	1 242 114.01	237.84	OBRUBNÍK - BUS. ZAST.	2042	263 702.44	1 242 145.69	237.86	OBRUBNÍK - BUS. ZAST.
2020	263 706.89	1 242 146.12	237.69	OBRUBNÍK - BUS. ZAST.	2043	263 702.64	1 242 145.85	237.73	OBRUBNÍK - BUS. ZAST.
2021	263 676.66	1 242 100.99	237.72	OBRUBNÍK - BUS. ZAST.	2044	263 703.85	1 242 145.93	237.68	OBRUBNÍK - BUS. ZAST.
2022	263 681.32	1 242 108.87	237.79	OBRUBNÍK - BUS. ZAST.	3001	263 829.76	1 242 314.11	236.59	ULIČNÁ VPUŠŤ
2023	263 690.06	1 242 126.36	237.86	OBRUBNÍK - BUS. ZAST.	3002	263 853.83	1 242 311.99	236.93	ULIČNÁ VPUŠŤ
2024	263 694.66	1 242 136.34	237.88	OBRUBNÍK - BUS. ZAST.	3003	263 820.40	1 242 324.88	236.47	ULIČNÁ VPUŠŤ
2025	263 694.35	1 242 142.93	237.84	OBRUBNÍK - BUS. ZAST.	3004	263 817.69	1 242 314.65	236.55	ULIČNÁ VPUŠŤ
2026	263 676.53	1 242 101.06	237.60	OBRUBNÍK - BUS. ZAST.	3005	263 817.03	1 242 306.72	236.63	ULIČNÁ VPUŠŤ
2027	263 681.20	1 242 108.95	237.67	OBRUBNÍK - BUS. ZAST.	3006	263 796.60	1 242 299.29	236.80	ULIČNÁ VPUŠŤ
2028	263 684.24	1 242 114.06	237.72	OBRUBNÍK - BUS. ZAST.	3007	263 780.15	1 242 274.24	237.08	ULIČNÁ VPUŠŤ
2029	263 689.94	1 242 126.43	237.74	OBRUBNÍK - BUS. ZAST.	3008	264 080.07	1 242 308.73	238.73	ULIČNÁ VPUŠŤ
2030	263 694.52	1 242 136.37	237.76	OBRUBNÍK - BUS. ZAST.	3009	264 105.00	1 242 308.74	238.72	ULIČNÁ VPUŠŤ
2031	263 694.20	1 242 143.01	237.72	OBRUBNÍK - BUS. ZAST.	3010	264 054.25	1 242 308.76	238.63	ULIČNÁ VPUŠŤ
2032	263 676.66	1 242 100.99	237.72	OBRUBNÍK - BUS. ZAST.	3011	264 028.42	1 242 309.52	238.50	ULIČNÁ VPUŠŤ
2033	263 703.68	1 242 145.77	237.79	OBRUBNÍK - BUS. ZAST.	3012	264 003.90	1 242 310.99	238.39	ULIČNÁ VPUŠŤ
2034	263 702.88	1 242 144.46	237.86	OBRUBNÍK - BUS. ZAST.	3013	263 978.90	1 242 311.96	238.28	ULIČNÁ VPUŠŤ
2035	263 700.36	1 242 140.38	237.85	OBRUBNÍK - BUS. ZAST.	3014	263 950.79	1 242 312.00	238.12	ULIČNÁ VPUŠŤ
2036	263 703.62	1 242 145.77	237.79	OBRUBNÍK - BUS. ZAST.	3015	263 928.42	1 242 311.91	237.85	ULIČNÁ VPUŠŤ
2037	263 702.84	1 242 144.49	237.86	OBRUBNÍK - BUS. ZAST.	3016	263 903.28	1 242 311.97	237.53	ULIČNÁ VPUŠŤ
2038	263 700.33	1 242 140.41	237.85	OBRUBNÍK - BUS. ZAST.	3017	263 878.95	1 242 311.96	237.21	ULIČNÁ VPUŠŤ

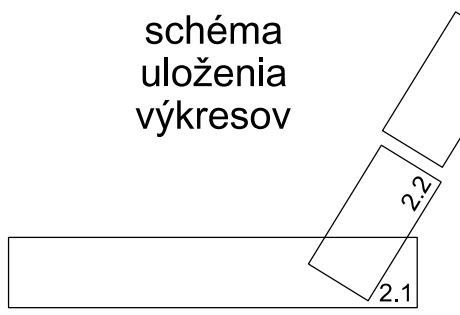

- LEGENDA:
- koordináčna situácia KFA
 - obručník /zadná hrana horná/
 - obručník /predná hrana dolná/
 - rozhranie medzi SO 20.3 a SO 20.1
 - vodorovné TDZ /projekt/
 - uličná vpusť
 - 2374 podrobné zameraný bod
 - 239.19 nadmorská výška
 - 238.56 nadmorská výška uličnej vpuste
 - asfalt popis


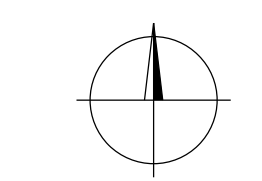


schéma podrobné zameraných bodov

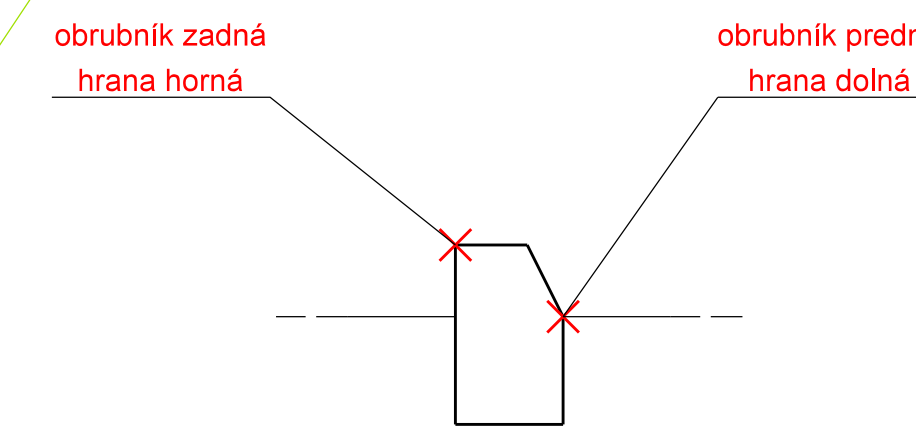


Náležitostami a presnosťou zodpovedá predpisom

Zameral: GEOKOD, s.r.o. Dátum: 04/2019 až 12/2019 Okres: Košice	Vypracoval: Ing. Vladimír Molčan Dátum: január 2020 Obec: Košice - Juh	Autorizačné overil: Ing. Boris Beľko Dátum: 16.01.2020 Katastrálne územie: Južné Mesto	GEOKOD s.r.o. Žitná 21, 831 06 Bratislava
Odberateľ: Skupina AVA-stav - OHL, Puškínova 700/90, 924 01 Galanta			
KOŠICKÁ FUTBALOVÁ ARÉNA DOKUMENTÁCIA SKUTOČNÉHO VYHOTOVENIA STAVBY SO 20.1			Císlo zákazky: 2018.078.000 Dátum: 01/2020 Formát: 9 x A4 Súrad. systém: S-JTSK, r. JTSK Výškový systém: Bpv
SO 20.3 - Prístupová komunikácia "Vetva A"			Mierka: 1 : 250 Príloha č. 2.1



schéma podrobne zameraných bodov

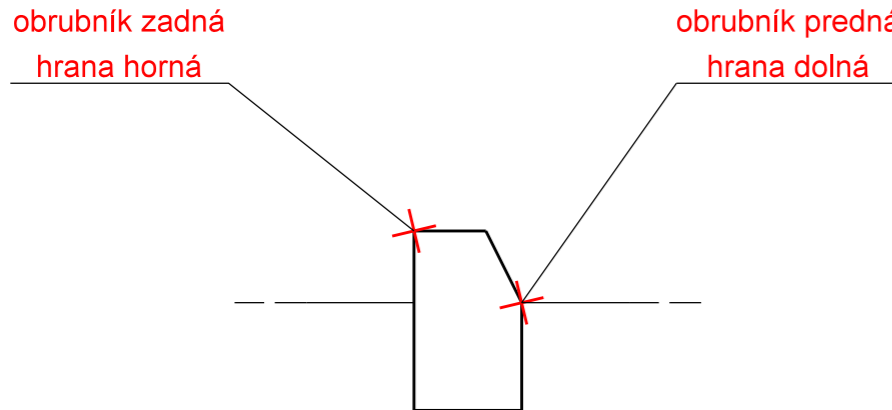

LEGENDA:

- koordinacia situácia KFA
- obrubník /zadná hrana horná/
- obrubník /predná hrana dolná/
- rozhranie medzi SO 20.3 a SO 20.1
- vodorovné TDZ /projekt/
- uličná vpusť
- podrobne zameraný bod
- nadmorská výška
- nadmorská výška uličnej vpuste
- popis




2374

239.19

238.56

asfalt

Náležitostami a presnosťou zodpovedá predpisom

Zameral: GEOKOD, s.r.o. Dátum: 04/2019 až 12/2019 Okres:	Vypracoval: Ing. Vladimír Molčan Dátum: január 2020 Obec:	Autorizačne overil: Ing. Boris Beťko Dátum: 16.01.2020 Katastrálne územie:	 s.r.o. Žitná 21, 831 06 Bratislava	
Košice	Košice - Juh	Južné Mesto		
Odberateľ: Skupina AVA-stav - OHL, Puškinova 700/90, 924 01 Galanta				
KOŠICKÁ FUTBALOVÁ ARÉNA DOKUMENTÁCIA SKUTOČNÉHO VYHOTOVENIA STAVBY SO 20.1			Číslo zákazky:	2018.078.000
			Dátum:	01/2020
			Formát:	9 x A4
			Súrad. systém:	S-JTSK, r. JTSK
			Výškový systém:	Bpv
SO 20.3 - Prístupová komunikácia "Vetva A"			Mierka:	Príloha č.
			1 : 250	2.2





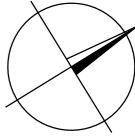



schéma podrobne zameraných bodov

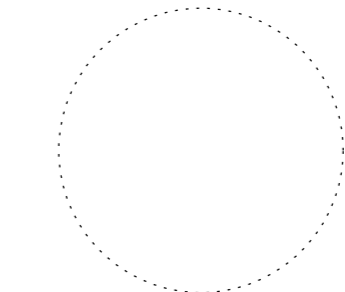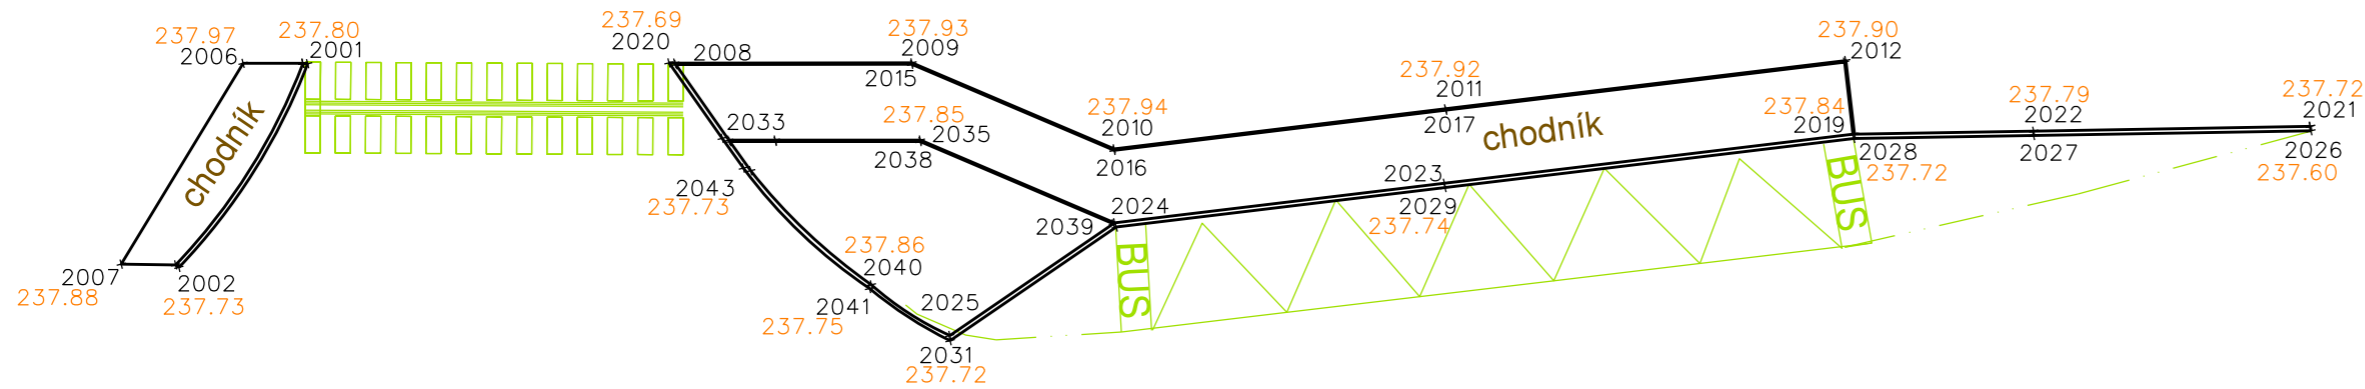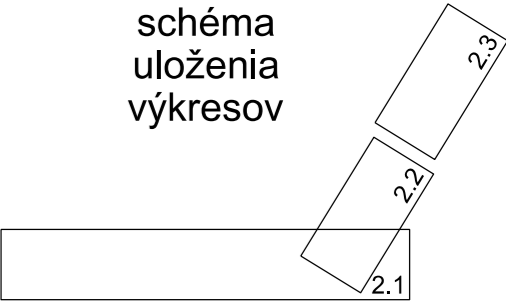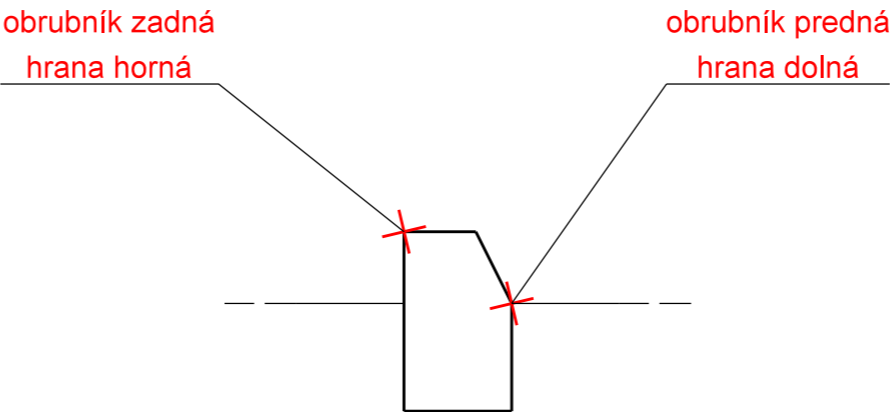

LEGENDA:

- koordináčná situácia KFA
- obrubník
- vodorovné TDZ /projekt/
- podrobne zameraný bod
- nadmorská výška

Náležitost'ami a presnosťou zodpovedá predpisom

Zameral: GEOKOD, s.r.o.	Vypracoval: Ing. Vladimír Molčan	Autorizačne overil: Ing. Boris Beťko	<div> s.r.o. Žitná 21, 831 06 Bratislava</div>	
Dátum: 04/2019 až 12/2019	Dátum: január 2020	Dátum: 16.01.2020		
Okres: Košice	Obec: Košice - Juh	Katastrálne územie: Južné Mesto		
Odberateľ: Skupina AVA-stav - OHL, Puškinova 700/90, 924 01 Galanta			Číslo zákazky:	2018.078.000
KOŠICKÁ FUTBALOVÁ ARÉNA DOKUMENTÁCIA SKUTOČNÉHO VYHOTOVENIA STAVBY SO 20.1			Dátum:	01/2020
			Formát:	9 x A4
			Súrad. systém:	S-JTSK, r. JTSK
			Výškový systém:	Bpv
SO 20.3 - Prístupová komunikácia "Vetva A"			Mierka: 1 : 250	Príloha č. 2.3