

Archívne číslo: GKD 2018.078.000/16.06.2020/030

KOŠICKÁ FUTBALOVÁ ARÉNA

SO 20.4 – Rozptylová plocha

DOKUMENTÁCIA SKUTOČNÉHO VYHOTOVENIA STAVBY

Odberateľ: **Skupina AVA-stav – OHL**

vedúci člen združenia: AVA-stav, s.r.o., Puškinová 700/90, 924 01 Galanta

člen združenia: OHL ŽS Slovakia, a.s., Tuhovská 10 722/29, 831 06 Bratislava

Kraj:	Košický
Okres:	Košice
Katastrálne územie:	Košice - Južné Mesto

Archívne číslo: GKD 2018.078.000/16.06.2020/030

KOŠICKÁ FUTBALOVÁ ARÉNA

SO 20.4 – Rozptylová plocha

DOKUMENTÁCIA SKUTOČNÉHO VYHOTOVENIA STAVBY

Odberateľ: **Skupina AVA-stav – OHL**

vedúci člen združenia: AVA-stav, s.r.o., Puškinová 700/90, 924 01 Galanta

člen združenia: OHL ŽS Slovakia, a.s., Tuhovská 10 722/29, 831 06 Bratislava

Kraj:	Košický
Okres:	Košice
Katastrálne územie:	Košice - Južné Mesto

Náležitosti a presnosťou zodpovedá predpisom

Autorizačne overil

jún 2020

TECHNICKÁ SPRÁVA

Stavba: **KOŠICKÁ FUTBALOVÁ ARÉNA**
Objekt: **SO 20.4 – Rozptylová plocha**
Zhotoviteľ: **GEOKOD, s.r.o., Žitná 21, 831 06 Bratislava,**
Ing. Vladimír Molčan, Mgr. Michal Frištík, Kristián Dlugoš
Objednávateľ: **Skupina AVA-stav – OHL,**
vedúci člen združenia: AVA-stav, s.r.o., Puškinová 700/90, 924 01 Galanta,
člen združenia: OHL ŽS Slovakia, a.s., Tuhovská 10 722/29, 831 06 Bratislava,

A. Predmet a postup prác

Na základe objednávky od skupiny AVA-stav – OHL sme v období 07/2019 až 05/2020 realizovali geodetické terénne práce, ktorých účelom bolo polohopisné a výškopisné meranie skutočného vyhotovenia stavby.

B. Východiskové podklady

- Dokumentácie pre realizáciu stavby KFA, SO 20.1.2.3.4,
- Základná vytyčovací sieť stavby KFA.

C. Polohový a výškový súradnicový systém

Polohové merania a spracovania sme vykonali v súradnicovom systéme **Jednotnej trigonometrickej siete katastrálnej (ďalej len „S – JTSK“)** realizácii JTSK.

Výškové meranie sme realizovali vo výškovom systéme **Baltskom po vyrovnaní (ďalej len „Bpv“)**.

D. Nadväznosť na právne a technické predpisy

Predmetné geodetické práce sme realizovali v súlade s nasledovnými právnymi a technickými predpismi:

- Zákon NR SR č. 215/1995 Z.z. o geodézii a kartografii,
- Vyhláška ÚGKK SR č. 300/2009 Z.z., ktorou sa vykonáva zákon NR SR o geodézii a kartografii – v novelizovanom znení,
- STN 73 0415 Geodetické body, 1980,
- STN 01 3410 Mapy veľkých mierok. Základné a účelové mapy, 1990,
- STN 01 3411 Mapy veľkých mierok. Kreslenie a značky, 1989,
- 984 1211 I/93 Inštrukcia na práce v polohových bodových poliach ÚGKK SR 20.12.1994 č. NP-3638/1994,
- 984 130 I/82 Inštrukcia na práce vo výškových bodových poliach SÚGK 21.06.1982 č. 3-2169/1982.

E. Charakteristika geodetických a kartografických prác

Poloha a výška podrobných bodov bola zameraná metódou voľného stanoviska a priestorovou polárnou metódou. Na určenie polôh a výšok podrobných bodov sme použili UMS LEICA TCRP 1203, pričom presnosť uvedeného geodetického prístroja je: uhlová 1 mgon , dĺžková $2\text{ mm} + 2\text{ ppm}$.

Predmetom geodetických meraní boli hrany zrealizovaných obrubníkov.

F. Obsah výsledného elaborátu

- Obálka,
- Technická správa,
- Príloha č. 1: Zoznam súradníc a výšok podrobne zameraných bodov SO 20.4,
- Príloha č. 2.1.: Situácia 2.1,
- Príloha č. 2.2.: Situácia 2.2,
- Príloha č. 2.3.: Situácia 2.3,
- Príloha č. 2.4.: Situácia 2.4,

V Prešove, jún 2020

za spracovateľov

PRÍLOHY

ZOZNAM SÚRADNÍČ A VÝŠOK PODROBNE ZAMERANÝCH BODOV

Stavba: KOŠICKÁ FUTBALOVÁ ARÉNA

Objekt: SO 20.4 - Rozptyľová plocha

Kraj: Košický

Okres: Košice

Katastrálne územie: Košice - Južné Mesto

Súradnicový systém: S-JTSK, realizácia JTSK

Výškový systém: Baltský po vyrovnaní (Bvp)

Číslo bodu	Y [m]	X [m]	H [m]	Popis	Číslo bodu	Y [m]	X [m]	H [m]	Popis
1001	263 916.74	1 242 076.62	238.06	OBRUBNIK HORNA HRANA	1053	263 789.74	1 242 078.87	238.01	OBRUBNIK HORNA HRANA
1002	263 921.92	1 242 076.62	238.09	OBRUBNIK HORNA HRANA	1054	263 789.76	1 242 081.22	238.02	OBRUBNIK HORNA HRANA
1003	263 926.78	1 242 076.59	238.13	OBRUBNIK HORNA HRANA	1055	263 786.31	1 242 081.15	238.00	OBRUBNIK HORNA HRANA
1004	263 926.81	1 242 078.22	238.13	OBRUBNIK HORNA HRANA	1056	263 781.50	1 242 080.67	237.96	OBRUBNIK HORNA HRANA
1005	263 921.97	1 242 078.22	238.09	OBRUBNIK HORNA HRANA	1057	264 042.38	1 242 179.44	238.64	OBRUBNIK HORNA HRANA
1006	263 916.78	1 242 078.23	238.05	OBRUBNIK HORNA HRANA	1058	264 043.22	1 242 181.40	238.65	OBRUBNIK HORNA HRANA
1007	263 948.16	1 242 159.28	238.13	OBRUBNIK HORNA HRANA	1059	264 043.22	1 242 181.40	238.66	OBRUBNIK HORNA HRANA
1008	263 948.17	1 242 151.30	238.13	OBRUBNIK HORNA HRANA	1060	264 045.01	1 242 182.41	238.65	OBRUBNIK HORNA HRANA
1009	263 948.17	1 242 142.30	238.12	OBRUBNIK HORNA HRANA	1061	264 042.53	1 242 179.49	238.64	OBRUBNIK HORNA HRANA
1010	263 948.18	1 242 134.30	238.12	OBRUBNIK HORNA HRANA	1062	264 043.34	1 242 181.31	238.65	OBRUBNIK HORNA HRANA
1011	263 948.19	1 242 126.31	238.12	OBRUBNIK HORNA HRANA	1063	264 043.34	1 242 181.31	238.66	OBRUBNIK HORNA HRANA
1012	263 948.21	1 242 118.31	238.12	OBRUBNIK HORNA HRANA	1064	264 045.05	1 242 182.27	238.65	OBRUBNIK HORNA HRANA
1013	263 948.21	1 242 110.31	238.12	OBRUBNIK HORNA HRANA	1065	263 804.39	1 242 289.99	237.15	OBRUBNIK HORNA HRANA
1014	263 948.22	1 242 102.31	238.12	OBRUBNIK HORNA HRANA	1066	263 801.89	1 242 287.92	237.17	OBRUBNIK HORNA HRANA
1015	263 948.23	1 242 094.31	238.12	OBRUBNIK HORNA HRANA	1067	263 799.41	1 242 284.78	237.20	OBRUBNIK HORNA HRANA
1016	263 948.23	1 242 087.45	238.12	OBRUBNIK HORNA HRANA	1068	263 804.32	1 242 290.11	237.16	OBRUBNIK HORNA HRANA
1017	263 799.39	1 242 074.66	238.03	OBRUBNIK HORNA HRANA	1069	263 801.78	1 242 288.01	237.18	OBRUBNIK HORNA HRANA
1018	263 791.45	1 242 075.42	238.02	OBRUBNIK HORNA HRANA	1070	263 801.78	1 242 288.01	237.17	OBRUBNIK HORNA HRANA
1019	263 784.49	1 242 076.11	238.02	OBRUBNIK HORNA HRANA	1071	263 799.29	1 242 284.86	237.21	OBRUBNIK HORNA HRANA
1020	263 776.53	1 242 076.87	238.02	OBRUBNIK HORNA HRANA	1072	263 801.36	1 242 294.63	237.01	OBRUBNIK HORNA HRANA
1021	263 770.56	1 242 077.44	238.02	OBRUBNIK HORNA HRANA	1073	263 798.38	1 242 291.96	237.05	OBRUBNIK HORNA HRANA
1022	263 766.58	1 242 077.81	238.02	OBRUBNIK HORNA HRANA	1074	263 801.32	1 242 294.67	237.01	OBRUBNIK HORNA HRANA
1023	263 797.46	1 242 071.51	237.98	OBRUBNIK HORNA HRANA	1075	263 798.34	1 242 291.99	237.05	OBRUBNIK HORNA HRANA
1024	263 790.52	1 242 072.18	237.98	OBRUBNIK HORNA HRANA	1076	263 795.68	1 242 289.04	237.09	OBRUBNIK HORNA HRANA
1025	263 783.55	1 242 072.84	237.99	OBRUBNIK HORNA HRANA	1077	263 795.65	1 242 289.07	237.08	OBRUBNIK HORNA HRANA
1026	263 776.60	1 242 073.52	237.98	OBRUBNIK HORNA HRANA	1078	263 792.26	1 242 284.11	237.11	OBRUBNIK HORNA HRANA
1027	263 770.63	1 242 074.11	237.97	OBRUBNIK HORNA HRANA	1079	263 792.22	1 242 284.14	237.11	OBRUBNIK HORNA HRANA
1028	263 766.64	1 242 074.49	237.96	OBRUBNIK HORNA HRANA	1080	263 788.72	1 242 269.04	237.32	OBRUBNIK HORNA HRANA
1029	263 766.59	1 242 077.96	237.90	OBRUBNIK HORNA HRANA	1081	263 779.58	1 242 255.58	237.44	OBRUBNIK HORNA HRANA
1030	263 766.47	1 242 083.52	237.92	OBRUBNIK HORNA HRANA	1082	263 771.59	1 242 243.81	237.54	OBRUBNIK HORNA HRANA
1031	263 773.44	1 242 084.17	237.90	OBRUBNIK HORNA HRANA	1083	263 758.35	1 242 224.29	237.71	OBRUBNIK HORNA HRANA
1032	263 781.39	1 242 084.90	237.90	OBRUBNIK HORNA HRANA	1084	263 758.27	1 242 224.16	237.71	OBRUBNIK HORNA HRANA
1033	263 781.39	1 242 085.72	237.90	OBRUBNIK HORNA HRANA	1085	263 750.30	1 242 212.40	237.82	OBRUBNIK HORNA HRANA
1034	263 781.37	1 242 092.69	237.81	OBRUBNIK HORNA HRANA	1086	263 929.95	1 242 246.72	238.10	OBRUBNIK HORNA HRANA
1035	263 781.36	1 242 099.72	237.75	OBRUBNIK HORNA HRANA	1087	263 940.67	1 242 246.70	238.44	OBRUBNIK HORNA HRANA
1036	263 781.34	1 242 106.76	237.75	OBRUBNIK HORNA HRANA	1088	263 953.54	1 242 246.70	238.85	OBRUBNIK HORNA HRANA
1037	263 781.33	1 242 113.73	237.74	OBRUBNIK HORNA HRANA	1089	263 953.55	1 242 230.45	238.84	OBRUBNIK HORNA HRANA
1038	263 781.34	1 242 120.77	237.73	OBRUBNIK HORNA HRANA	1090	263 953.54	1 242 215.55	238.85	OBRUBNIK HORNA HRANA
1039	263 781.33	1 242 126.49	237.74	OBRUBNIK HORNA HRANA	1091	263 948.06	1 242 241.60	238.12	OBRUBNIK HORNA HRANA
1040	263 781.33	1 242 132.50	237.74	OBRUBNIK HORNA HRANA	1092	263 936.89	1 242 241.62	238.12	OBRUBNIK HORNA HRANA
1041	263 781.34	1 242 140.77	237.75	OBRUBNIK HORNA HRANA	1093	263 788.60	1 242 269.12	237.32	OBRUBNIK HORNA HRANA
1042	263 781.35	1 242 148.82	237.76	OBRUBNIK HORNA HRANA	1094	263 779.46	1 242 255.66	237.44	OBRUBNIK HORNA HRANA
1043	263 781.34	1 242 156.78	237.73	OBRUBNIK HORNA HRANA	1095	263 771.46	1 242 243.86	237.54	OBRUBNIK HORNA HRANA
1044	263 781.34	1 242 164.83	237.71	OBRUBNIK HORNA HRANA	1096	263 758.15	1 242 224.25	237.71	OBRUBNIK HORNA HRANA
1045	263 781.35	1 242 172.79	237.72	OBRUBNIK HORNA HRANA	1097	263 750.15	1 242 212.45	237.82	OBRUBNIK HORNA HRANA
1046	263 781.35	1 242 180.84	237.73	OBRUBNIK HORNA HRANA	1098	263 767.50	1 242 218.13	237.73	OBRUBNIK HORNA HRANA
1047	263 781.35	1 242 189.85	237.75	OBRUBNIK HORNA HRANA	1099	263 767.42	1 242 218.01	237.72	OBRUBNIK HORNA HRANA
1048	263 781.35	1 242 197.86	237.74	OBRUBNIK HORNA HRANA	1100	263 929.90	1 242 241.63	238.11	OBRUBNIK HORNA HRANA
1049	263 781.34	1 242 203.87	237.74	OBRUBNIK HORNA HRANA	1101	264 036.90	1 242 179.49	238.65	OBRUBNIK HORNA HRANA
1050	263 781.34	1 242 208.84	237.75	OBRUBNIK HORNA HRANA	1102	264 034.16	1 242 182.35	238.63	OBRUBNIK HORNA HRANA
1051	263 781.55	1 242 079.66	237.97	OBRUBNIK HORNA HRANA	1103	264 037.06	1 242 179.45	238.65	OBRUBNIK HORNA HRANA
1052	263 785.44	1 242 079.29	237.99	OBRUBNIK HORNA HRANA	1104	264 034.16	1 242 182.49	238.63	OBRUBNIK HORNA HRANA

Číslo bodu	Y [m]	X [m]	H [m]	Popis	Číslo bodu	Y [m]	X [m]	H [m]	Popis
1105	264 017.11	1 242 182.35	238.70	OBRUBNIK HORNA HRANA	1169	263 931.83	1 242 093.88	238.05	OBRUBNIK HORNA HRANA
1106	263 991.43	1 242 182.33	238.80	OBRUBNIK HORNA HRANA	1170	263 931.48	1 242 094.23	238.05	OBRUBNIK HORNA HRANA
1107	263 971.15	1 242 182.34	238.89	OBRUBNIK HORNA HRANA	1171	263 931.47	1 242 094.72	238.05	OBRUBNIK HORNA HRANA
1108	264 017.10	1 242 182.49	238.70	OBRUBNIK HORNA HRANA	1172	263 931.82	1 242 095.06	238.04	OBRUBNIK HORNA HRANA
1109	263 991.43	1 242 182.48	238.80	OBRUBNIK HORNA HRANA	1173	263 932.68	1 242 094.73	238.04	OBRUBNIK HORNA HRANA
1110	263 971.16	1 242 182.48	238.88	OBRUBNIK HORNA HRANA	1174	263 932.33	1 242 095.07	238.03	OBRUBNIK HORNA HRANA
1111	264 052.66	1 242 186.04	238.69	OBRUBNIK HORNA HRANA	1175	263 932.71	1 242 099.05	238.03	OBRUBNIK HORNA HRANA
1112	264 034.31	1 242 186.04	238.71	OBRUBNIK HORNA HRANA	1176	263 932.34	1 242 098.69	238.03	OBRUBNIK HORNA HRANA
1113	264 016.87	1 242 186.05	238.78	OBRUBNIK HORNA HRANA	1177	263 931.85	1 242 098.71	238.04	OBRUBNIK HORNA HRANA
1114	263 991.71	1 242 186.02	238.87	OBRUBNIK HORNA HRANA	1178	263 931.48	1 242 099.07	238.05	OBRUBNIK HORNA HRANA
1115	263 970.77	1 242 186.04	238.96	OBRUBNIK HORNA HRANA	1179	263 931.49	1 242 099.56	238.05	OBRUBNIK HORNA HRANA
1116	264 052.66	1 242 185.99	238.69	OBRUBNIK HORNA HRANA	1180	263 931.85	1 242 099.92	238.04	OBRUBNIK HORNA HRANA
1117	264 034.31	1 242 185.99	238.71	OBRUBNIK HORNA HRANA	1181	263 932.35	1 242 099.91	238.04	OBRUBNIK HORNA HRANA
1118	264 016.88	1 242 186.00	238.79	OBRUBNIK HORNA HRANA	1182	263 932.71	1 242 099.54	238.04	OBRUBNIK HORNA HRANA
1119	263 991.71	1 242 185.98	238.88	OBRUBNIK HORNA HRANA	1183	263 932.72	1 242 103.89	238.08	OBRUBNIK HORNA HRANA
1120	263 970.77	1 242 185.99	238.96	OBRUBNIK HORNA HRANA	1184	263 932.36	1 242 103.54	238.07	OBRUBNIK HORNA HRANA
1121	263 783.81	1 242 271.75	237.20	OBRUBNIK HORNA HRANA	1185	263 931.87	1 242 103.54	238.07	OBRUBNIK HORNA HRANA
1122	263 774.90	1 242 258.53	237.29	OBRUBNIK HORNA HRANA	1186	263 931.50	1 242 103.90	238.08	OBRUBNIK HORNA HRANA
1123	263 771.86	1 242 252.23	237.39	OBRUBNIK HORNA HRANA	1187	263 931.51	1 242 104.39	238.10	OBRUBNIK HORNA HRANA
1124	263 783.84	1 242 271.72	237.20	OBRUBNIK HORNA HRANA	1188	263 931.87	1 242 104.76	238.10	OBRUBNIK HORNA HRANA
1125	263 774.94	1 242 258.50	237.29	OBRUBNIK HORNA HRANA	1189	263 932.37	1 242 104.76	238.09	OBRUBNIK HORNA HRANA
1126	263 771.89	1 242 252.21	237.39	OBRUBNIK HORNA HRANA	1190	263 932.72	1 242 104.39	238.08	OBRUBNIK HORNA HRANA
1127	263 767.03	1 242 246.95	237.40	OBRUBNIK HORNA HRANA	1191	263 791.98	1 242 274.09	237.27	OBRUBNIK HORNA HRANA
1128	263 753.68	1 242 227.27	237.57	OBRUBNIK HORNA HRANA	1192	263 794.79	1 242 278.24	237.24	OBRUBNIK HORNA HRANA
1129	263 747.42	1 242 218.06	237.62	OBRUBNIK HORNA HRANA	1193	263 798.16	1 242 283.20	237.21	OBRUBNIK HORNA HRANA
1130	263 767.00	1 242 246.98	237.41	OBRUBNIK HORNA HRANA	1194	263 792.10	1 242 274.01	237.27	OBRUBNIK HORNA HRANA
1131	263 753.64	1 242 227.29	237.57	OBRUBNIK HORNA HRANA	1195	263 794.93	1 242 278.18	237.24	OBRUBNIK HORNA HRANA
1132	263 747.38	1 242 218.08	237.62	OBRUBNIK HORNA HRANA	1196	263 795.03	1 242 278.33	237.24	OBRUBNIK HORNA HRANA
1133	263 970.26	1 242 252.22	238.95	OBRUBNIK HORNA HRANA	1197	263 798.28	1 242 283.12	237.21	OBRUBNIK HORNA HRANA
1134	263 959.09	1 242 252.14	238.97	OBRUBNIK HORNA HRANA	1198	263 796.98	1 242 278.36	237.27	OBRUBNIK HORNA HRANA
1135	263 959.09	1 242 232.14	238.97	OBRUBNIK HORNA HRANA	1199	263 796.98	1 242 274.35	237.31	OBRUBNIK HORNA HRANA
1136	263 959.09	1 242 212.17	238.96	OBRUBNIK HORNA HRANA	1200	263 799.58	1 242 274.37	237.34	OBRUBNIK HORNA HRANA
1137	264 054.61	1 242 185.99	238.70	OBRUBNIK HORNA HRANA	1201	263 799.63	1 242 270.17	237.39	OBRUBNIK HORNA HRANA
1138	264 062.60	1 242 185.99	238.71	OBRUBNIK HORNA HRANA	1202	263 795.63	1 242 270.15	237.36	OBRUBNIK HORNA HRANA
1139	264 070.56	1 242 185.99	238.72	OBRUBNIK HORNA HRANA	1203	263 792.13	1 242 270.14	237.35	OBRUBNIK HORNA HRANA
1140	264 078.56	1 242 185.99	238.71	OBRUBNIK HORNA HRANA	1204	263 792.12	1 242 266.54	237.40	OBRUBNIK HORNA HRANA
1141	264 086.55	1 242 185.98	238.71	OBRUBNIK HORNA HRANA	1205	263 797.13	1 242 266.56	237.45	OBRUBNIK HORNA HRANA
1142	264 094.53	1 242 185.98	238.71	OBRUBNIK HORNA HRANA	1206	263 797.12	1 242 260.25	237.55	OBRUBNIK HORNA HRANA
1143	264 102.53	1 242 185.98	238.71	OBRUBNIK HORNA HRANA	1207	263 792.11	1 242 260.24	237.49	OBRUBNIK HORNA HRANA
1144	264 108.52	1 242 185.98	238.71	OBRUBNIK HORNA HRANA	1208	263 792.11	1 242 258.53	237.52	OBRUBNIK HORNA HRANA
1145	264 114.50	1 242 185.98	238.71	OBRUBNIK HORNA HRANA	1209	263 796.12	1 242 258.55	237.50	OBRUBNIK HORNA HRANA
1146	264 120.54	1 242 185.98	238.72	OBRUBNIK HORNA HRANA	1210	263 799.35	1 242 258.56	237.48	OBRUBNIK HORNA HRANA
1147	264 120.52	1 242 190.79	238.69	OBRUBNIK HORNA HRANA	1211	263 799.32	1 242 262.28	237.18	OBRUBNIK HORNA HRANA
1148	264 054.61	1 242 186.03	238.70	OBRUBNIK HORNA HRANA	1212	263 799.29	1 242 265.88	236.91	OBRUBNIK HORNA HRANA
1149	264 062.60	1 242 186.03	238.71	OBRUBNIK HORNA HRANA	1213	263 801.93	1 242 265.89	236.88	OBRUBNIK HORNA HRANA
1150	264 070.57	1 242 186.03	238.72	OBRUBNIK HORNA HRANA	1214	263 796.83	1 242 278.21	237.27	OBRUBNIK HORNA HRANA
1151	264 078.57	1 242 186.03	238.70	OBRUBNIK HORNA HRANA	1215	263 796.83	1 242 274.21	237.31	OBRUBNIK HORNA HRANA
1152	264 086.55	1 242 186.03	238.72	OBRUBNIK HORNA HRANA	1216	263 799.44	1 242 274.22	237.34	OBRUBNIK HORNA HRANA
1153	264 094.53	1 242 186.02	238.72	OBRUBNIK HORNA HRANA	1217	263 799.49	1 242 270.31	237.39	OBRUBNIK HORNA HRANA
1154	264 102.53	1 242 186.03	238.71	OBRUBNIK HORNA HRANA	1218	263 795.64	1 242 270.30	237.36	OBRUBNIK HORNA HRANA
1155	264 108.52	1 242 186.03	238.71	OBRUBNIK HORNA HRANA	1219	263 791.98	1 242 270.29	237.35	OBRUBNIK HORNA HRANA
1156	264 114.50	1 242 186.03	238.71	OBRUBNIK HORNA HRANA	1220	263 791.98	1 242 266.40	237.40	OBRUBNIK HORNA HRANA
1157	264 120.50	1 242 186.03	238.72	OBRUBNIK HORNA HRANA	1221	263 796.98	1 242 266.41	237.45	OBRUBNIK HORNA HRANA
1158	264 120.47	1 242 190.81	238.69	OBRUBNIK HORNA HRANA	1222	263 796.98	1 242 260.40	237.55	OBRUBNIK HORNA HRANA
1159	263 932.70	1 242 089.46	238.06	OBRUBNIK HORNA HRANA	1223	263 791.97	1 242 260.38	237.49	OBRUBNIK HORNA HRANA
1160	263 932.34	1 242 089.11	238.07	OBRUBNIK HORNA HRANA	1224	263 791.97	1 242 258.39	237.52	OBRUBNIK HORNA HRANA
1161	263 931.84	1 242 089.11	238.08	OBRUBNIK HORNA HRANA	1225	263 796.12	1 242 258.40	237.50	OBRUBNIK HORNA HRANA
1162	263 931.48	1 242 089.47	238.07	OBRUBNIK HORNA HRANA	1226	263 799.50	1 242 258.41	237.49	OBRUBNIK HORNA HRANA
1163	263 931.48	1 242 089.96	238.07	OBRUBNIK HORNA HRANA	1227	263 799.46	1 242 262.30	237.17	OBRUBNIK HORNA HRANA
1164	263 931.84	1 242 090.30	238.07	OBRUBNIK HORNA HRANA	1228	263 799.43	1 242 265.74	236.90	OBRUBNIK HORNA HRANA
1165	263 932.34	1 242 090.30	238.06	OBRUBNIK HORNA HRANA	1229	263 801.93	1 242 265.74	236.88	OBRUBNIK HORNA HRANA
1166	263 932.70	1 242 089.95	238.05	OBRUBNIK HORNA HRANA	1230	263 788.34	1 242 278.34	237.14	OBRUBNIK HORNA HRANA
1167	263 932.69	1 242 094.23	238.04	OBRUBNIK HORNA HRANA	1231	263 784.40	1 242 272.55	237.19	OBRUBNIK HORNA HRANA
1168	263 932.34	1 242 093.89	238.04	OBRUBNIK HORNA HRANA	1232	263 809.57	1 242 301.35	236.87	OBRUBNIK HORNA HRANA

Číslo bodu	Y [m]	X [m]	H [m]	Popis	Číslo bodu	Y [m]	X [m]	H [m]	Popis
1233	263 808.72	1 242 299.78	237.00	OBRUBNIK HORNA HRANA	1297	263 781.21	1 242 180.86	237.72	OBRUBNIK HORNA HRANA
1234	263 804.99	1 242 297.17	237.00	OBRUBNIK HORNA HRANA	1298	263 781.20	1 242 189.85	237.74	OBRUBNIK HORNA HRANA
1235	263 788.29	1 242 278.36	237.14	OBRUBNIK HORNA HRANA	1299	263 781.20	1 242 197.86	237.73	OBRUBNIK HORNA HRANA
1236	263 784.36	1 242 272.58	237.19	OBRUBNIK HORNA HRANA	1300	263 781.20	1 242 203.87	237.74	OBRUBNIK HORNA HRANA
1237	263 809.52	1 242 301.35	236.87	OBRUBNIK HORNA HRANA	1301	263 781.19	1 242 208.80	237.75	OBRUBNIK HORNA HRANA
1238	263 808.69	1 242 299.82	237.00	OBRUBNIK HORNA HRANA	1302	263 790.51	1 242 072.14	237.98	OBRUBNIK HORNA HRANA
1239	263 804.96	1 242 297.21	237.00	OBRUBNIK HORNA HRANA	1303	263 783.55	1 242 072.80	238.00	OBRUBNIK HORNA HRANA
1240	263 966.79	1 242 186.52	239.03	OBRUBNIK HORNA HRANA	1304	263 776.59	1 242 073.48	237.98	OBRUBNIK HORNA HRANA
1241	263 966.76	1 242 188.23	239.00	OBRUBNIK HORNA HRANA	1305	263 770.63	1 242 074.06	237.97	OBRUBNIK HORNA HRANA
1242	263 957.25	1 242 188.18	238.94	OBRUBNIK HORNA HRANA	1306	263 926.59	1 242 066.65	238.15	OBRUBNIK HORNA HRANA
1243	263 957.29	1 242 186.48	238.96	OBRUBNIK HORNA HRANA	1307	263 914.79	1 242 064.31	238.04	OBRUBNIK HORNA HRANA
1244	263 957.16	1 242 192.32	239.01	OBRUBNIK HORNA HRANA	1308	263 888.58	1 242 066.59	238.04	OBRUBNIK HORNA HRANA
1245	263 961.71	1 242 192.36	239.01	OBRUBNIK HORNA HRANA	1309	263 862.41	1 242 068.85	238.04	OBRUBNIK HORNA HRANA
1246	263 961.69	1 242 196.22	239.06	OBRUBNIK HORNA HRANA	1310	263 841.09	1 242 070.69	238.04	OBRUBNIK HORNA HRANA
1247	263 957.09	1 242 196.18	239.06	OBRUBNIK HORNA HRANA	1311	263 925.75	1 242 063.11	238.09	OBRUBNIK HORNA HRANA
1248	263 953.55	1 242 182.59	238.85	OBRUBNIK HORNA HRANA	1312	263 915.19	1 242 060.97	238.00	OBRUBNIK HORNA HRANA
1249	263 953.54	1 242 197.64	238.85	OBRUBNIK HORNA HRANA	1313	263 888.29	1 242 063.30	237.99	OBRUBNIK HORNA HRANA
1250	263 953.53	1 242 205.57	238.85	OBRUBNIK HORNA HRANA	1314	263 862.26	1 242 065.54	237.99	OBRUBNIK HORNA HRANA
1251	263 813.35	1 242 073.32	238.03	OBRUBNIK HORNA HRANA	1315	263 835.78	1 242 067.84	237.99	OBRUBNIK HORNA HRANA
1252	263 960.14	1 242 182.35	238.86	OBRUBNIK HORNA HRANA	1316	263 925.76	1 242 063.07	238.09	OBRUBNIK HORNA HRANA
1253	263 956.78	1 242 179.19	238.83	OBRUBNIK HORNA HRANA	1317	263 915.18	1 242 060.93	238.00	OBRUBNIK HORNA HRANA
1254	263 960.14	1 242 182.49	238.86	OBRUBNIK HORNA HRANA	1318	263 888.29	1 242 063.26	237.99	OBRUBNIK HORNA HRANA
1255	263 956.65	1 242 179.21	238.83	OBRUBNIK HORNA HRANA	1319	263 862.25	1 242 065.49	237.99	OBRUBNIK HORNA HRANA
1256	263 970.04	1 242 185.99	238.96	OBRUBNIK HORNA HRANA	1320	263 835.78	1 242 067.79	237.99	OBRUBNIK HORNA HRANA
1257	263 969.99	1 242 197.69	238.96	OBRUBNIK HORNA HRANA	1321	263 782.13	1 242 248.55	237.56	OBRUBNIK HORNA HRANA
1258	263 959.00	1 242 197.73	238.97	OBRUBNIK HORNA HRANA	1322	263 784.47	1 242 248.55	237.58	OBRUBNIK HORNA HRANA
1259	263 959.05	1 242 212.17	238.96	OBRUBNIK HORNA HRANA	1323	263 786.83	1 242 248.56	237.60	OBRUBNIK HORNA HRANA
1260	263 959.07	1 242 205.62	238.95	OBRUBNIK HORNA HRANA	1324	263 786.87	1 242 250.26	237.62	OBRUBNIK HORNA HRANA
1261	263 970.09	1 242 186.04	238.96	OBRUBNIK HORNA HRANA	1325	263 784.56	1 242 250.25	237.61	OBRUBNIK HORNA HRANA
1262	263 970.04	1 242 197.74	238.96	OBRUBNIK HORNA HRANA	1326	263 782.18	1 242 250.25	237.60	OBRUBNIK HORNA HRANA
1263	263 959.05	1 242 197.77	238.96	OBRUBNIK HORNA HRANA	1327	263 767.11	1 242 228.38	237.78	OBRUBNIK HORNA HRANA
1264	263 948.12	1 242 181.80	238.13	OBRUBNIK HORNA HRANA	1328	263 771.80	1 242 228.38	237.77	OBRUBNIK HORNA HRANA
1265	263 948.09	1 242 208.87	238.12	OBRUBNIK HORNA HRANA	1329	263 771.78	1 242 224.37	237.84	OBRUBNIK HORNA HRANA
1266	263 948.09	1 242 214.49	238.13	OBRUBNIK HORNA HRANA	1330	263 767.09	1 242 224.37	237.82	OBRUBNIK HORNA HRANA
1267	263 797.45	1 242 071.46	237.98	OBRUBNIK HORNA HRANA	1331	263 777.07	1 242 222.52	237.82	OBRUBNIK HORNA HRANA
1268	263 825.31	1 242 068.81	237.99	OBRUBNIK HORNA HRANA	1332	263 777.08	1 242 224.23	237.83	OBRUBNIK HORNA HRANA
1269	263 766.42	1 242 083.66	237.92	OBRUBNIK HORNA HRANA	1333	263 781.78	1 242 224.24	237.83	OBRUBNIK HORNA HRANA
1270	263 766.46	1 242 116.68	237.93	OBRUBNIK HORNA HRANA	1334	263 769.92	1 242 216.34	237.73	OBRUBNIK HORNA HRANA
1271	263 766.49	1 242 144.61	237.94	OBRUBNIK HORNA HRANA	1335	263 781.80	1 242 230.24	237.74	OBRUBNIK HORNA HRANA
1272	263 766.53	1 242 171.63	237.92	OBRUBNIK HORNA HRANA	1336	263 777.10	1 242 230.22	237.75	OBRUBNIK HORNA HRANA
1273	263 766.56	1 242 201.06	237.93	OBRUBNIK HORNA HRANA	1337	263 777.09	1 242 228.53	237.77	OBRUBNIK HORNA HRANA
1274	263 766.47	1 242 083.67	237.92	OBRUBNIK HORNA HRANA	1338	263 781.79	1 242 228.53	237.75	OBRUBNIK HORNA HRANA
1275	263 766.51	1 242 116.68	237.93	OBRUBNIK HORNA HRANA	1339	263 915.94	1 242 236.53	237.99	OBRUBNIK HORNA HRANA
1276	263 766.54	1 242 144.61	237.94	OBRUBNIK HORNA HRANA	1340	263 913.83	1 242 236.52	237.99	OBRUBNIK HORNA HRANA
1277	263 766.58	1 242 171.63	237.92	OBRUBNIK HORNA HRANA	1341	263 913.82	1 242 234.42	237.98	OBRUBNIK HORNA HRANA
1278	263 766.61	1 242 199.58	237.93	OBRUBNIK HORNA HRANA	1342	263 915.92	1 242 234.44	237.99	OBRUBNIK HORNA HRANA
1279	263 766.59	1 242 074.45	237.96	OBRUBNIK HORNA HRANA	1343	263 767.79	1 242 238.20	237.59	OBRUBNIK HORNA HRANA
1280	263 766.54	1 242 077.93	238.03	OBRUBNIK HORNA HRANA	1344	263 767.95	1 242 238.20	237.70	OBRUBNIK HORNA HRANA
1281	263 766.54	1 242 077.97	237.94	OBRUBNIK HORNA HRANA	1345	263 774.90	1 242 238.24	237.70	OBRUBNIK HORNA HRANA
1282	263 773.42	1 242 084.31	237.90	OBRUBNIK HORNA HRANA	1346	263 781.85	1 242 238.28	237.72	OBRUBNIK HORNA HRANA
1283	263 781.25	1 242 085.03	237.90	OBRUBNIK HORNA HRANA	1347	263 781.81	1 242 234.56	237.69	OBRUBNIK HORNA HRANA
1284	263 781.24	1 242 085.71	237.90	OBRUBNIK HORNA HRANA	1348	263 774.04	1 242 234.54	237.71	OBRUBNIK HORNA HRANA
1285	263 781.22	1 242 092.70	237.81	OBRUBNIK HORNA HRANA	1349	263 765.39	1 242 234.52	237.73	OBRUBNIK HORNA HRANA
1286	263 781.22	1 242 099.72	237.75	OBRUBNIK HORNA HRANA	1350	263 765.29	1 242 234.52	237.62	OBRUBNIK HORNA HRANA
1287	263 781.20	1 242 106.76	237.75	OBRUBNIK HORNA HRANA	1351	263 770.00	1 242 216.46	237.73	OBRUBNIK HORNA HRANA
1288	263 781.19	1 242 113.72	237.74	OBRUBNIK HORNA HRANA	1352	263 781.78	1 242 222.52	237.83	OBRUBNIK HORNA HRANA
1289	263 781.19	1 242 120.79	237.73	OBRUBNIK HORNA HRANA	1353	263 909.18	1 242 255.05	237.78	OBRUBNIK HORNA HRANA
1290	263 781.19	1 242 126.49	237.74	OBRUBNIK HORNA HRANA	1354	263 909.22	1 242 249.96	237.85	OBRUBNIK HORNA HRANA
1291	263 781.19	1 242 132.50	237.74	OBRUBNIK HORNA HRANA	1355	263 916.21	1 242 249.95	237.86	OBRUBNIK HORNA HRANA
1292	263 781.20	1 242 140.77	237.74	OBRUBNIK HORNA HRANA	1356	263 916.19	1 242 255.04	237.79	OBRUBNIK HORNA HRANA
1293	263 781.20	1 242 148.82	237.76	OBRUBNIK HORNA HRANA	1357	263 915.93	1 242 092.28	238.03	OBRUBNIK HORNA HRANA
1294	263 781.20	1 242 156.78	237.72	OBRUBNIK HORNA HRANA	1358	263 915.93	1 242 094.34	238.00	OBRUBNIK HORNA HRANA
1295	263 781.20	1 242 164.83	237.71	OBRUBNIK HORNA HRANA	1359	263 913.83	1 242 094.38	238.03	OBRUBNIK HORNA HRANA
1296	263 781.20	1 242 172.81	237.71	OBRUBNIK HORNA HRANA	1360	263 913.86	1 242 092.30	238.05	OBRUBNIK HORNA HRANA

Číslo bodu	Y [m]	X [m]	H [m]	Popis	Číslo bodu	Y [m]	X [m]	H [m]	Popis
1361	263 757.54	1 242 207.32	237.87	OBRUBNIK HORNA HRANA	1425	263 959.53	1 242 123.37	238.38	OBRUBNIK HORNA HRANA
1362	263 757.57	1 242 207.36	237.86	OBRUBNIK HORNA HRANA	1426	263 959.54	1 242 113.38	238.42	OBRUBNIK HORNA HRANA
1363	263 766.61	1 242 201.09	237.92	OBRUBNIK HORNA HRANA	1427	263 959.55	1 242 106.38	238.48	OBRUBNIK HORNA HRANA
1364	263 744.68	1 242 212.72	237.66	OBRUBNIK HORNA HRANA	1428	263 959.55	1 242 100.39	238.47	OBRUBNIK HORNA HRANA
1365	263 744.64	1 242 212.75	237.66	OBRUBNIK HORNA HRANA	1429	263 959.56	1 242 094.39	238.48	OBRUBNIK HORNA HRANA
1366	263 959.50	1 242 179.45	238.81	OBRUBNIK HORNA HRANA	1430	263 959.57	1 242 088.40	238.48	OBRUBNIK HORNA HRANA
1367	263 965.95	1 242 179.45	238.82	OBRUBNIK HORNA HRANA	1431	263 959.58	1 242 081.40	238.49	OBRUBNIK HORNA HRANA
1368	263 969.95	1 242 179.44	238.84	OBRUBNIK HORNA HRANA	1432	263 959.55	1 242 075.41	238.49	OBRUBNIK HORNA HRANA
1369	263 976.94	1 242 179.45	238.81	OBRUBNIK HORNA HRANA	1433	263 959.51	1 242 068.41	238.50	OBRUBNIK HORNA HRANA
1370	263 983.94	1 242 179.44	238.78	OBRUBNIK HORNA HRANA	1434	263 828.85	1 242 075.17	238.04	OBRUBNIK HORNA HRANA
1371	263 991.93	1 242 179.44	238.75	OBRUBNIK HORNA HRANA	1435	263 828.81	1 242 078.17	238.04	OBRUBNIK HORNA HRANA
1372	264 004.04	1 242 179.44	238.70	OBRUBNIK HORNA HRANA	1436	263 822.98	1 242 078.18	238.03	OBRUBNIK HORNA HRANA
1373	264 049.65	1 242 179.49	238.57	OBRUBNIK HORNA HRANA	1437	263 852.98	1 242 078.20	238.03	OBRUBNIK HORNA HRANA
1374	264 056.64	1 242 179.49	238.57	OBRUBNIK HORNA HRANA	1438	263 809.13	1 242 078.23	238.04	OBRUBNIK HORNA HRANA
1375	264 063.63	1 242 179.49	238.57	OBRUBNIK HORNA HRANA	1439	263 809.13	1 242 077.21	238.04	OBRUBNIK HORNA HRANA
1376	264 070.63	1 242 179.49	238.57	OBRUBNIK HORNA HRANA	1440	263 809.96	1 242 077.15	238.03	OBRUBNIK HORNA HRANA
1377	264 077.63	1 242 179.49	238.57	OBRUBNIK HORNA HRANA	1441	263 810.30	1 242 077.09	238.04	OBRUBNIK HORNA HRANA
1378	264 085.62	1 242 179.49	238.57	OBRUBNIK HORNA HRANA	1442	263 810.95	1 242 076.88	238.04	OBRUBNIK HORNA HRANA
1379	264 093.63	1 242 179.49	238.57	OBRUBNIK HORNA HRANA	1443	263 811.27	1 242 076.81	238.04	OBRUBNIK HORNA HRANA
1380	264 101.63	1 242 179.49	238.58	OBRUBNIK HORNA HRANA	1444	263 814.25	1 242 076.52	238.04	OBRUBNIK HORNA HRANA
1381	264 109.61	1 242 179.48	238.57	OBRUBNIK HORNA HRANA	1445	263 821.21	1 242 075.88	238.04	OBRUBNIK HORNA HRANA
1382	264 117.62	1 242 179.48	238.57	OBRUBNIK HORNA HRANA	1446	263 828.18	1 242 075.23	238.04	OBRUBNIK HORNA HRANA
1383	264 120.60	1 242 179.48	238.57	OBRUBNIK HORNA HRANA	1447	263 852.13	1 242 078.25	238.01	OBRUBNIK HORNA HRANA
1384	264 126.13	1 242 179.48	238.73	OBRUBNIK HORNA HRANA	1448	263 852.13	1 242 072.96	238.05	OBRUBNIK HORNA HRANA
1385	264 131.59	1 242 179.47	238.90	OBRUBNIK HORNA HRANA	1449	263 856.86	1 242 072.46	238.04	OBRUBNIK HORNA HRANA
1386	264 131.73	1 242 179.43	238.90	OBRUBNIK HORNA HRANA	1450	263 861.85	1 242 071.94	238.04	OBRUBNIK HORNA HRANA
1387	264 131.75	1 242 183.31	238.95	OBRUBNIK HORNA HRANA	1451	263 861.83	1 242 078.24	238.01	OBRUBNIK HORNA HRANA
1388	264 131.76	1 242 187.31	238.97	OBRUBNIK HORNA HRANA	1452	263 856.99	1 242 078.24	238.01	OBRUBNIK HORNA HRANA
1389	264 131.78	1 242 191.34	238.99	OBRUBNIK HORNA HRANA	1453	263 867.11	1 242 078.22	238.03	OBRUBNIK HORNA HRANA
1390	264 045.55	1 242 182.34	238.65	OBRUBNIK HORNA HRANA	1454	263 867.10	1 242 074.53	238.03	OBRUBNIK HORNA HRANA
1391	264 054.54	1 242 182.34	238.64	OBRUBNIK HORNA HRANA	1455	263 871.94	1 242 074.53	238.02	OBRUBNIK HORNA HRANA
1392	264 062.56	1 242 182.34	238.64	OBRUBNIK HORNA HRANA	1456	263 876.96	1 242 074.52	238.01	OBRUBNIK HORNA HRANA
1393	264 070.56	1 242 182.34	238.64	OBRUBNIK HORNA HRANA	1457	263 881.80	1 242 074.52	238.01	OBRUBNIK HORNA HRANA
1394	264 078.57	1 242 182.33	238.64	OBRUBNIK HORNA HRANA	1458	263 881.80	1 242 078.22	237.99	OBRUBNIK HORNA HRANA
1395	264 086.57	1 242 182.33	238.64	OBRUBNIK HORNA HRANA	1459	263 876.94	1 242 078.22	238.00	OBRUBNIK HORNA HRANA
1396	264 094.59	1 242 182.33	238.64	OBRUBNIK HORNA HRANA	1460	263 871.95	1 242 078.22	238.01	OBRUBNIK HORNA HRANA
1397	264 102.57	1 242 182.33	238.64	OBRUBNIK HORNA HRANA	1461	263 897.09	1 242 068.86	238.03	OBRUBNIK HORNA HRANA
1398	264 108.58	1 242 182.33	238.65	OBRUBNIK HORNA HRANA	1462	263 901.82	1 242 068.51	238.03	OBRUBNIK HORNA HRANA
1399	264 114.58	1 242 182.34	238.64	OBRUBNIK HORNA HRANA	1463	263 901.80	1 242 073.37	238.01	OBRUBNIK HORNA HRANA
1400	264 117.59	1 242 182.34	238.64	OBRUBNIK HORNA HRANA	1464	263 901.77	1 242 078.21	238.00	OBRUBNIK HORNA HRANA
1401	264 119.61	1 242 182.35	238.64	OBRUBNIK HORNA HRANA	1465	263 897.15	1 242 078.18	237.99	OBRUBNIK HORNA HRANA
1402	264 120.59	1 242 182.35	238.65	OBRUBNIK HORNA HRANA	1466	263 897.12	1 242 073.26	238.01	OBRUBNIK HORNA HRANA
1403	264 122.59	1 242 182.35	238.70	OBRUBNIK HORNA HRANA	1467	263 959.58	1 242 123.37	238.38	OBRUBNIK HORNA HRANA
1404	264 127.59	1 242 182.34	238.84	OBRUBNIK HORNA HRANA	1468	263 959.59	1 242 113.38	238.42	OBRUBNIK HORNA HRANA
1405	264 131.60	1 242 182.33	238.95	OBRUBNIK HORNA HRANA	1469	263 959.60	1 242 106.38	238.48	OBRUBNIK HORNA HRANA
1406	264 045.57	1 242 182.48	238.65	OBRUBNIK HORNA HRANA	1470	263 959.60	1 242 100.39	238.47	OBRUBNIK HORNA HRANA
1407	264 054.55	1 242 182.49	238.64	OBRUBNIK HORNA HRANA	1471	263 959.60	1 242 094.39	238.49	OBRUBNIK HORNA HRANA
1408	264 062.56	1 242 182.48	238.63	OBRUBNIK HORNA HRANA	1472	263 959.62	1 242 088.40	238.48	OBRUBNIK HORNA HRANA
1409	264 070.56	1 242 182.48	238.64	OBRUBNIK HORNA HRANA	1473	263 959.63	1 242 081.41	238.49	OBRUBNIK HORNA HRANA
1410	264 078.57	1 242 182.47	238.64	OBRUBNIK HORNA HRANA	1474	263 959.59	1 242 075.41	238.49	OBRUBNIK HORNA HRANA
1411	264 086.57	1 242 182.48	238.64	OBRUBNIK HORNA HRANA	1475	263 959.55	1 242 068.41	238.50	OBRUBNIK HORNA HRANA
1412	264 094.59	1 242 182.47	238.63	OBRUBNIK HORNA HRANA	1476	264 049.65	1 242 179.45	238.57	OBRUBNIK HORNA HRANA
1413	264 102.57	1 242 182.48	238.63	OBRUBNIK HORNA HRANA	1477	264 056.64	1 242 179.44	238.57	OBRUBNIK HORNA HRANA
1414	264 108.58	1 242 182.48	238.64	OBRUBNIK HORNA HRANA	1478	264 063.63	1 242 179.44	238.57	OBRUBNIK HORNA HRANA
1415	264 114.57	1 242 182.48	238.63	OBRUBNIK HORNA HRANA	1479	264 070.63	1 242 179.44	238.57	OBRUBNIK HORNA HRANA
1416	264 117.59	1 242 182.49	238.64	OBRUBNIK HORNA HRANA	1480	264 077.63	1 242 179.45	238.57	OBRUBNIK HORNA HRANA
1417	264 119.60	1 242 182.49	238.64	OBRUBNIK HORNA HRANA	1481	264 085.63	1 242 179.45	238.57	OBRUBNIK HORNA HRANA
1418	264 120.58	1 242 182.49	238.64	OBRUBNIK HORNA HRANA	1482	264 093.63	1 242 179.44	238.57	OBRUBNIK HORNA HRANA
1419	264 122.59	1 242 182.49	238.70	OBRUBNIK HORNA HRANA	1483	264 101.63	1 242 179.45	238.58	OBRUBNIK HORNA HRANA
1420	264 127.58	1 242 182.48	238.84	OBRUBNIK HORNA HRANA	1484	264 109.62	1 242 179.44	238.57	OBRUBNIK HORNA HRANA
1421	264 131.60	1 242 182.48	238.95	OBRUBNIK HORNA HRANA	1485	264 117.61	1 242 179.43	238.57	OBRUBNIK HORNA HRANA
1422	264 131.60	1 242 183.31	238.95	OBRUBNIK HORNA HRANA	1486	264 120.60	1 242 179.43	238.57	OBRUBNIK HORNA HRANA
1423	264 131.62	1 242 187.31	238.97	OBRUBNIK HORNA HRANA	1487	264 126.12	1 242 179.43	238.73	OBRUBNIK HORNA HRANA
1424	264 131.63	1 242 191.34	238.98	OBRUBNIK HORNA HRANA	1488	264 029.25	1 242 179.45	238.71	OBRUBNIK HORNA HRANA

Číslo bodu	Y [m]	X [m]	H [m]	Popis	Číslo bodu	Y [m]	X [m]	H [m]	Popis
1489	264 031.89	1 242 179.44	238.68	OBRUBNIK HORNA HRANA	1553	263 736.02	1 242 203.62	237.85	OBRUBNIK HORNA HRANA
1490	263 825.28	1 242 072.19	238.06	OBRUBNIK HORNA HRANA	1554	263 751.83	1 242 214.92	237.80	OBRUBNIK HORNA HRANA
1491	263 929.59	1 242 246.28	238.09	OBRUBNIK HORNA HRANA	1555	264 007.12	1 242 179.42	239.49	OBRUBNIK HORNA HRANA
1492	263 929.94	1 242 246.62	238.10	OBRUBNIK HORNA HRANA	1556	264 026.19	1 242 179.41	239.49	OBRUBNIK HORNA HRANA
1493	263 929.57	1 242 241.98	238.11	OBRUBNIK HORNA HRANA	1557	264 007.12	1 242 179.46	239.49	OBRUBNIK HORNA HRANA
1494	263 825.31	1 242 068.85	237.99	OBRUBNIK HORNA HRANA	1558	264 026.19	1 242 179.45	239.50	OBRUBNIK HORNA HRANA
1495	263 959.51	1 242 059.66	238.54	OBRUBNIK HORNA HRANA	1559	263 959.54	1 242 124.34	238.39	OBRUBNIK HORNA HRANA
1496	263 950.78	1 242 062.15	238.54	OBRUBNIK HORNA HRANA	1560	263 956.68	1 242 127.26	238.44	OBRUBNIK HORNA HRANA
1497	263 945.10	1 242 062.37	238.61	OBRUBNIK HORNA HRANA	1561	263 956.61	1 242 162.44	238.88	OBRUBNIK HORNA HRANA
1498	263 959.48	1 242 063.03	238.53	OBRUBNIK HORNA HRANA	1562	263 959.48	1 242 165.57	238.70	OBRUBNIK HORNA HRANA
1499	263 952.73	1 242 065.65	238.43	OBRUBNIK HORNA HRANA	1563	263 959.47	1 242 168.52	238.73	OBRUBNIK HORNA HRANA
1500	263 948.06	1 242 067.46	238.39	OBRUBNIK HORNA HRANA	1564	263 956.63	1 242 171.75	238.87	OBRUBNIK HORNA HRANA
1501	263 944.37	1 242 068.89	238.36	OBRUBNIK HORNA HRANA	1565	263 953.64	1 242 124.47	238.39	OBRUBNIK HORNA HRANA
1502	263 943.41	1 242 069.05	238.35	OBRUBNIK HORNA HRANA	1566	263 959.58	1 242 124.36	238.38	OBRUBNIK HORNA HRANA
1503	263 937.47	1 242 068.21	238.27	OBRUBNIK HORNA HRANA	1567	263 959.54	1 242 124.35	238.39	OBRUBNIK HORNA HRANA
1504	263 932.54	1 242 067.50	238.21	OBRUBNIK HORNA HRANA	1568	263 832.78	1 242 068.05	238.01	OBRUBNIK HORNA HRANA
1505	263 959.52	1 242 070.38	238.49	OBRUBNIK HORNA HRANA	1569	263 832.75	1 242 068.12	238.01	OBRUBNIK HORNA HRANA
1506	263 953.61	1 242 070.41	238.37	OBRUBNIK HORNA HRANA	1570	263 744.02	1 242 211.97	237.71	OBRUBNIK HORNA HRANA
1507	263 953.65	1 242 076.52	238.21	OBRUBNIK HORNA HRANA	1571	263 736.01	1 242 205.93	237.81	OBRUBNIK HORNA HRANA
1508	263 947.48	1 242 076.53	238.13	OBRUBNIK HORNA HRANA	1572	263 734.55	1 242 204.81	237.71	OBRUBNIK HORNA HRANA
1509	263 939.48	1 242 076.56	238.09	OBRUBNIK HORNA HRANA	1573	263 743.99	1 242 212.01	237.71	OBRUBNIK HORNA HRANA
1510	263 933.99	1 242 076.57	238.12	OBRUBNIK HORNA HRANA	1574	263 735.98	1 242 205.96	237.81	OBRUBNIK HORNA HRANA
1511	263 929.73	1 242 076.57	238.17	OBRUBNIK HORNA HRANA	1575	263 734.47	1 242 204.82	237.70	OBRUBNIK HORNA HRANA
1512	263 929.72	1 242 081.11	238.13	OBRUBNIK HORNA HRANA	1576	263 750.18	1 242 212.49	237.82	OBRUBNIK HORNA HRANA
1513	263 933.38	1 242 081.11	238.13	OBRUBNIK HORNA HRANA	1577	263 749.30	1 242 213.14	237.77	OBRUBNIK HORNA HRANA
1514	263 938.39	1 242 081.10	238.09	OBRUBNIK HORNA HRANA	1578	263 970.23	1 242 254.88	238.94	OBRUBNIK HORNA HRANA
1515	263 943.36	1 242 081.10	238.11	OBRUBNIK HORNA HRANA	1579	263 970.21	1 242 252.27	238.96	OBRUBNIK HORNA HRANA
1516	263 948.36	1 242 081.09	238.13	OBRUBNIK HORNA HRANA	1580	263 959.05	1 242 252.19	238.97	OBRUBNIK HORNA HRANA
1517	263 953.88	1 242 081.09	238.30	OBRUBNIK HORNA HRANA	1581	263 959.04	1 242 232.19	238.97	OBRUBNIK HORNA HRANA
1518	263 959.58	1 242 081.08	238.49	OBRUBNIK HORNA HRANA	1582	263 970.27	1 242 254.88	238.94	OBRUBNIK HORNA HRANA
1519	263 943.11	1 242 062.47	238.61	OBRUBNIK HORNA HRANA	1583	263 930.56	1 242 246.63	238.12	OBRUBNIK HORNA HRANA
1520	263 926.74	1 242 063.26	238.12	OBRUBNIK HORNA HRANA	1584	263 929.95	1 242 246.77	238.00	OBRUBNIK HORNA HRANA
1521	263 959.46	1 242 059.73	238.54	OBRUBNIK HORNA HRANA	2001	263 799.41	1 242 074.80	237.91	OBRUBNIK DOLNA HRANA
1522	263 950.79	1 242 062.20	238.54	OBRUBNIK HORNA HRANA	2002	263 791.46	1 242 075.56	237.91	OBRUBNIK DOLNA HRANA
1523	263 945.10	1 242 062.42	238.61	OBRUBNIK HORNA HRANA	2003	263 784.50	1 242 076.25	237.91	OBRUBNIK DOLNA HRANA
1524	263 943.11	1 242 062.52	238.61	OBRUBNIK HORNA HRANA	2004	263 776.55	1 242 077.02	237.91	OBRUBNIK DOLNA HRANA
1525	263 926.74	1 242 063.32	238.12	OBRUBNIK HORNA HRANA	2005	263 770.56	1 242 077.58	237.91	OBRUBNIK DOLNA HRANA
1526	263 948.09	1 242 087.30	238.12	OBRUBNIK HORNA HRANA	2006	263 766.59	1 242 077.96	237.90	OBRUBNIK DOLNA HRANA
1527	263 953.04	1 242 090.58	238.27	OBRUBNIK HORNA HRANA	2007	263 781.41	1 242 079.53	237.85	OBRUBNIK DOLNA HRANA
1528	263 953.67	1 242 093.49	238.31	OBRUBNIK HORNA HRANA	2008	263 785.43	1 242 079.14	237.87	OBRUBNIK DOLNA HRANA
1529	263 953.64	1 242 123.46	238.38	OBRUBNIK HORNA HRANA	2009	263 789.88	1 242 078.72	237.89	OBRUBNIK DOLNA HRANA
1530	263 953.65	1 242 116.49	238.36	OBRUBNIK HORNA HRANA	2010	263 789.89	1 242 078.87	237.89	OBRUBNIK DOLNA HRANA
1531	263 953.65	1 242 109.49	238.35	OBRUBNIK HORNA HRANA	2011	263 789.90	1 242 081.21	237.91	OBRUBNIK DOLNA HRANA
1532	263 953.66	1 242 101.49	238.33	OBRUBNIK HORNA HRANA	2012	263 789.90	1 242 081.37	237.90	OBRUBNIK DOLNA HRANA
1533	263 953.67	1 242 094.49	238.32	OBRUBNIK HORNA HRANA	2013	263 789.29	1 242 081.35	237.90	OBRUBNIK DOLNA HRANA
1534	263 959.46	1 242 179.50	238.81	OBRUBNIK HORNA HRANA	2014	263 786.30	1 242 081.29	237.88	OBRUBNIK DOLNA HRANA
1535	263 965.96	1 242 179.49	238.82	OBRUBNIK HORNA HRANA	2015	263 781.35	1 242 080.81	237.84	OBRUBNIK DOLNA HRANA
1536	263 969.95	1 242 179.49	238.84	OBRUBNIK HORNA HRANA	2016	263 781.36	1 242 080.65	237.85	OBRUBNIK DOLNA HRANA
1537	263 976.94	1 242 179.49	238.81	OBRUBNIK HORNA HRANA	2017	263 930.56	1 242 246.58	238.01	OBRUBNIK DOLNA HRANA
1538	263 983.94	1 242 179.48	238.78	OBRUBNIK HORNA HRANA	2018	263 940.66	1 242 246.56	238.32	OBRUBNIK DOLNA HRANA
1539	263 991.93	1 242 179.48	238.75	OBRUBNIK HORNA HRANA	2019	263 953.40	1 242 246.55	238.73	OBRUBNIK DOLNA HRANA
1540	264 004.04	1 242 179.49	238.70	OBRUBNIK HORNA HRANA	2020	263 953.40	1 242 230.44	238.73	OBRUBNIK DOLNA HRANA
1541	264 029.25	1 242 179.49	238.71	OBRUBNIK HORNA HRANA	2021	263 953.40	1 242 215.56	238.74	OBRUBNIK DOLNA HRANA
1542	264 031.88	1 242 179.49	238.68	OBRUBNIK HORNA HRANA	2022	263 936.87	1 242 241.48	238.00	OBRUBNIK DOLNA HRANA
1543	263 833.26	1 242 071.33	238.05	OBRUBNIK HORNA HRANA	2023	263 929.90	1 242 241.48	237.99	OBRUBNIK DOLNA HRANA
1544	263 832.90	1 242 068.11	238.01	OBRUBNIK HORNA HRANA	2024	263 966.94	1 242 186.38	238.92	OBRUBNIK DOLNA HRANA
1545	263 825.71	1 242 068.81	237.99	OBRUBNIK HORNA HRANA	2025	263 966.91	1 242 188.37	238.89	OBRUBNIK DOLNA HRANA
1546	263 826.04	1 242 072.12	238.06	OBRUBNIK HORNA HRANA	2026	263 957.10	1 242 188.32	238.82	OBRUBNIK DOLNA HRANA
1547	263 752.40	1 242 215.52	237.79	OBRUBNIK HORNA HRANA	2027	263 957.14	1 242 186.34	238.85	OBRUBNIK DOLNA HRANA
1548	263 749.31	1 242 213.11	237.81	OBRUBNIK HORNA HRANA	2028	263 957.02	1 242 192.18	238.90	OBRUBNIK DOLNA HRANA
1549	263 749.27	1 242 213.09	237.80	OBRUBNIK HORNA HRANA	2029	263 961.86	1 242 192.21	238.88	OBRUBNIK DOLNA HRANA
1550	263 736.02	1 242 203.56	237.85	OBRUBNIK HORNA HRANA	2030	263 961.84	1 242 196.37	238.95	OBRUBNIK DOLNA HRANA
1551	263 751.89	1 242 215.01	237.79	OBRUBNIK HORNA HRANA	2031	263 956.94	1 242 196.33	238.94	OBRUBNIK DOLNA HRANA
1552	263 749.09	1 242 212.99	237.79	OBRUBNIK HORNA HRANA	2032	263 953.41	1 242 182.59	238.73	OBRUBNIK DOLNA HRANA

Číslo bodu	Y [m]	X [m]	H [m]	Popis	Číslo bodu	Y [m]	X [m]	H [m]	Popis
2033	263 953.39	1 242 197.64	238.73	OBRUBNIK DOLNA HRANA	2097	263 861.99	1 242 071.79	237.93	OBRUBNIK DOLNA HRANA
2034	263 953.38	1 242 205.57	238.74	OBRUBNIK DOLNA HRANA	2098	263 861.98	1 242 078.23	237.90	OBRUBNIK DOLNA HRANA
2035	263 813.36	1 242 073.47	237.91	OBRUBNIK DOLNA HRANA	2099	263 861.98	1 242 078.39	237.89	OBRUBNIK DOLNA HRANA
2036	263 948.01	1 242 159.30	238.01	OBRUBNIK DOLNA HRANA	2100	263 856.99	1 242 078.39	237.89	OBRUBNIK DOLNA HRANA
2037	263 947.97	1 242 181.81	238.01	OBRUBNIK DOLNA HRANA	2101	263 866.96	1 242 078.37	237.92	OBRUBNIK DOLNA HRANA
2038	263 947.95	1 242 208.89	238.01	OBRUBNIK DOLNA HRANA	2102	263 866.96	1 242 078.22	237.92	OBRUBNIK DOLNA HRANA
2039	263 947.93	1 242 214.49	238.02	OBRUBNIK DOLNA HRANA	2103	263 866.96	1 242 074.53	237.92	OBRUBNIK DOLNA HRANA
2040	263 947.91	1 242 241.46	237.99	OBRUBNIK DOLNA HRANA	2104	263 866.96	1 242 074.38	237.92	OBRUBNIK DOLNA HRANA
2041	263 926.56	1 242 066.79	238.03	OBRUBNIK DOLNA HRANA	2105	263 871.94	1 242 074.37	237.91	OBRUBNIK DOLNA HRANA
2042	263 914.81	1 242 064.46	237.93	OBRUBNIK DOLNA HRANA	2106	263 876.97	1 242 074.37	237.90	OBRUBNIK DOLNA HRANA
2043	263 888.63	1 242 066.73	237.92	OBRUBNIK DOLNA HRANA	2107	263 881.94	1 242 074.38	237.90	OBRUBNIK DOLNA HRANA
2044	263 862.41	1 242 069.00	237.92	OBRUBNIK DOLNA HRANA	2108	263 881.95	1 242 074.53	237.90	OBRUBNIK DOLNA HRANA
2045	263 841.10	1 242 070.84	237.93	OBRUBNIK DOLNA HRANA	2109	263 881.95	1 242 078.21	237.87	OBRUBNIK DOLNA HRANA
2046	263 781.98	1 242 248.40	237.45	OBRUBNIK DOLNA HRANA	2110	263 881.94	1 242 078.36	237.87	OBRUBNIK DOLNA HRANA
2047	263 784.45	1 242 248.40	237.47	OBRUBNIK DOLNA HRANA	2111	263 876.95	1 242 078.36	237.88	OBRUBNIK DOLNA HRANA
2048	263 786.97	1 242 248.41	237.49	OBRUBNIK DOLNA HRANA	2112	263 871.97	1 242 078.37	237.90	OBRUBNIK DOLNA HRANA
2049	263 787.03	1 242 250.40	237.49	OBRUBNIK DOLNA HRANA	2113	263 896.94	1 242 068.73	237.92	OBRUBNIK DOLNA HRANA
2050	263 784.57	1 242 250.40	237.49	OBRUBNIK DOLNA HRANA	2114	263 897.09	1 242 068.71	237.92	OBRUBNIK DOLNA HRANA
2051	263 782.04	1 242 250.40	237.48	OBRUBNIK DOLNA HRANA	2115	263 901.80	1 242 068.37	237.92	OBRUBNIK DOLNA HRANA
2052	263 766.96	1 242 228.53	237.66	OBRUBNIK DOLNA HRANA	2116	263 901.96	1 242 068.37	237.92	OBRUBNIK DOLNA HRANA
2053	263 771.94	1 242 228.53	237.66	OBRUBNIK DOLNA HRANA	2117	263 901.94	1 242 073.38	237.89	OBRUBNIK DOLNA HRANA
2054	263 771.93	1 242 224.22	237.73	OBRUBNIK DOLNA HRANA	2118	263 901.92	1 242 078.36	237.88	OBRUBNIK DOLNA HRANA
2055	263 766.95	1 242 224.22	237.71	OBRUBNIK DOLNA HRANA	2119	263 901.75	1 242 078.36	237.88	OBRUBNIK DOLNA HRANA
2056	263 776.93	1 242 222.37	237.71	OBRUBNIK DOLNA HRANA	2120	263 897.15	1 242 078.33	237.88	OBRUBNIK DOLNA HRANA
2057	263 776.93	1 242 224.37	237.70	OBRUBNIK DOLNA HRANA	2121	263 897.00	1 242 078.33	237.88	OBRUBNIK DOLNA HRANA
2058	263 781.92	1 242 224.38	237.72	OBRUBNIK DOLNA HRANA	2122	263 896.97	1 242 073.24	237.89	OBRUBNIK DOLNA HRANA
2059	263 781.91	1 242 222.39	237.71	OBRUBNIK DOLNA HRANA	2123	263 825.28	1 242 072.33	237.94	OBRUBNIK DOLNA HRANA
2060	263 781.94	1 242 230.38	237.62	OBRUBNIK DOLNA HRANA	2124	263 929.44	1 242 246.29	237.97	OBRUBNIK DOLNA HRANA
2061	263 776.97	1 242 230.36	237.64	OBRUBNIK DOLNA HRANA	2125	263 929.95	1 242 246.77	238.00	OBRUBNIK DOLNA HRANA
2062	263 776.95	1 242 228.38	237.65	OBRUBNIK DOLNA HRANA	2126	263 929.42	1 242 241.99	237.99	OBRUBNIK DOLNA HRANA
2063	263 781.94	1 242 228.39	237.64	OBRUBNIK DOLNA HRANA	2127	263 959.48	1 242 063.19	238.38	OBRUBNIK DOLNA HRANA
2064	263 916.08	1 242 236.67	237.87	OBRUBNIK DOLNA HRANA	2128	263 952.79	1 242 065.78	238.31	OBRUBNIK DOLNA HRANA
2065	263 913.69	1 242 236.67	237.87	OBRUBNIK DOLNA HRANA	2129	263 948.11	1 242 067.59	238.27	OBRUBNIK DOLNA HRANA
2066	263 913.67	1 242 234.27	237.86	OBRUBNIK DOLNA HRANA	2130	263 944.39	1 242 069.03	238.24	OBRUBNIK DOLNA HRANA
2067	263 916.06	1 242 234.30	237.87	OBRUBNIK DOLNA HRANA	2131	263 943.41	1 242 069.20	238.23	OBRUBNIK DOLNA HRANA
2068	263 909.33	1 242 255.05	237.67	OBRUBNIK DOLNA HRANA	2132	263 943.37	1 242 069.20	238.23	OBRUBNIK DOLNA HRANA
2069	263 909.37	1 242 250.11	237.73	OBRUBNIK DOLNA HRANA	2133	263 937.47	1 242 068.36	238.15	OBRUBNIK DOLNA HRANA
2070	263 916.06	1 242 250.10	237.75	OBRUBNIK DOLNA HRANA	2134	263 932.52	1 242 067.65	238.10	OBRUBNIK DOLNA HRANA
2071	263 916.04	1 242 255.04	237.68	OBRUBNIK DOLNA HRANA	2135	263 929.59	1 242 076.43	238.05	OBRUBNIK DOLNA HRANA
2072	263 916.08	1 242 092.13	237.91	OBRUBNIK DOLNA HRANA	2136	263 929.58	1 242 081.25	238.01	OBRUBNIK DOLNA HRANA
2073	263 916.07	1 242 094.49	237.88	OBRUBNIK DOLNA HRANA	2137	263 933.38	1 242 081.26	238.01	OBRUBNIK DOLNA HRANA
2074	263 913.70	1 242 094.52	237.91	OBRUBNIK DOLNA HRANA	2138	263 938.37	1 242 081.25	237.98	OBRUBNIK DOLNA HRANA
2075	263 913.71	1 242 092.16	237.93	OBRUBNIK DOLNA HRANA	2139	263 943.35	1 242 081.24	238.00	OBRUBNIK DOLNA HRANA
2076	263 828.99	1 242 075.18	237.92	OBRUBNIK DOLNA HRANA	2140	263 948.36	1 242 081.23	238.01	OBRUBNIK DOLNA HRANA
2077	263 828.96	1 242 078.32	237.93	OBRUBNIK DOLNA HRANA	2141	263 953.91	1 242 081.24	238.19	OBRUBNIK DOLNA HRANA
2078	263 822.98	1 242 078.33	237.91	OBRUBNIK DOLNA HRANA	2142	263 959.58	1 242 081.23	238.38	OBRUBNIK DOLNA HRANA
2079	263 815.98	1 242 078.35	237.91	OBRUBNIK DOLNA HRANA	2143	263 959.52	1 242 070.23	238.40	OBRUBNIK DOLNA HRANA
2080	263 808.98	1 242 078.38	237.93	OBRUBNIK DOLNA HRANA	2144	263 953.46	1 242 070.26	238.25	OBRUBNIK DOLNA HRANA
2081	263 808.97	1 242 077.24	237.93	OBRUBNIK DOLNA HRANA	2145	263 953.51	1 242 076.37	238.10	OBRUBNIK DOLNA HRANA
2082	263 808.97	1 242 077.08	237.92	OBRUBNIK DOLNA HRANA	2146	263 947.48	1 242 076.38	238.02	OBRUBNIK DOLNA HRANA
2083	263 809.95	1 242 077.01	237.92	OBRUBNIK DOLNA HRANA	2147	263 939.49	1 242 076.41	237.98	OBRUBNIK DOLNA HRANA
2084	263 810.27	1 242 076.95	237.92	OBRUBNIK DOLNA HRANA	2148	263 933.99	1 242 076.42	238.00	OBRUBNIK DOLNA HRANA
2085	263 810.92	1 242 076.74	237.93	OBRUBNIK DOLNA HRANA	2149	263 767.89	1 242 238.35	237.59	OBRUBNIK DOLNA HRANA
2086	263 811.26	1 242 076.66	237.93	OBRUBNIK DOLNA HRANA	2150	263 774.91	1 242 238.39	237.59	OBRUBNIK DOLNA HRANA
2087	263 814.23	1 242 076.38	237.93	OBRUBNIK DOLNA HRANA	2151	263 781.99	1 242 238.43	237.60	OBRUBNIK DOLNA HRANA
2088	263 821.22	1 242 075.73	237.92	OBRUBNIK DOLNA HRANA	2152	263 781.95	1 242 234.41	237.58	OBRUBNIK DOLNA HRANA
2089	263 828.17	1 242 075.09	237.93	OBRUBNIK DOLNA HRANA	2153	263 774.06	1 242 234.39	237.60	OBRUBNIK DOLNA HRANA
2090	263 828.98	1 242 075.00	237.93	OBRUBNIK DOLNA HRANA	2154	263 765.19	1 242 234.37	237.62	OBRUBNIK DOLNA HRANA
2091	263 851.99	1 242 078.40	237.90	OBRUBNIK DOLNA HRANA	2155	263 948.02	1 242 151.31	238.01	OBRUBNIK DOLNA HRANA
2092	263 851.98	1 242 078.24	237.90	OBRUBNIK DOLNA HRANA	2156	263 948.03	1 242 142.31	238.01	OBRUBNIK DOLNA HRANA
2093	263 851.99	1 242 072.83	237.93	OBRUBNIK DOLNA HRANA	2157	263 948.03	1 242 134.32	238.01	OBRUBNIK DOLNA HRANA
2094	263 852.15	1 242 072.80	237.93	OBRUBNIK DOLNA HRANA	2158	263 948.04	1 242 126.32	238.01	OBRUBNIK DOLNA HRANA
2095	263 856.85	1 242 072.31	237.92	OBRUBNIK DOLNA HRANA	2159	263 948.06	1 242 118.32	238.00	OBRUBNIK DOLNA HRANA
2096	263 861.80	1 242 071.79	237.93	OBRUBNIK DOLNA HRANA	2160	263 948.07	1 242 110.33	238.00	OBRUBNIK DOLNA HRANA

Číslo bodu	Y [m]	X [m]	H [m]	Popis	Číslo bodu	Y [m]	X [m]	H [m]	Popis
2161	263 948.08	1 242 102.33	238.00	OBRUBNIK DOLNA HRANA	2173	263 832.75	1 242 068.12	237.90	OBRUBNIK DOLNA HRANA
2162	263 948.08	1 242 094.33	238.01	OBRUBNIK DOLNA HRANA	2174	263 825.86	1 242 068.80	237.89	OBRUBNIK DOLNA HRANA
2163	263 948.09	1 242 087.30	238.00	OBRUBNIK DOLNA HRANA	2175	263 826.18	1 242 072.24	237.94	OBRUBNIK DOLNA HRANA
2164	263 953.52	1 242 093.49	238.20	OBRUBNIK DOLNA HRANA	2176	263 959.54	1 242 124.49	238.28	OBRUBNIK DOLNA HRANA
2165	263 952.91	1 242 090.64	238.15	OBRUBNIK DOLNA HRANA	2177	263 956.82	1 242 127.28	238.32	OBRUBNIK DOLNA HRANA
2166	263 948.23	1 242 087.45	238.00	OBRUBNIK DOLNA HRANA	2178	263 956.75	1 242 162.44	238.76	OBRUBNIK DOLNA HRANA
2167	263 953.49	1 242 123.47	238.27	OBRUBNIK DOLNA HRANA	2179	263 959.48	1 242 165.42	238.62	OBRUBNIK DOLNA HRANA
2168	263 953.50	1 242 116.49	238.25	OBRUBNIK DOLNA HRANA	2180	263 959.47	1 242 168.66	238.63	OBRUBNIK DOLNA HRANA
2169	263 953.50	1 242 109.48	238.24	OBRUBNIK DOLNA HRANA	2181	263 956.76	1 242 171.77	238.75	OBRUBNIK DOLNA HRANA
2170	263 953.51	1 242 101.50	238.22	OBRUBNIK DOLNA HRANA	2182	263 953.49	1 242 124.46	238.28	OBRUBNIK DOLNA HRANA
2171	263 953.52	1 242 094.49	238.20	OBRUBNIK DOLNA HRANA	2183	263 956.78	1 242 179.19	238.83	OBRUBNIK DOLNA HRANA
2172	263 833.11	1 242 071.52	237.93	OBRUBNIK DOLNA HRANA	2184	263 930.56	1 242 246.63	238.12	OBRUBNIK DOLNA HRANA



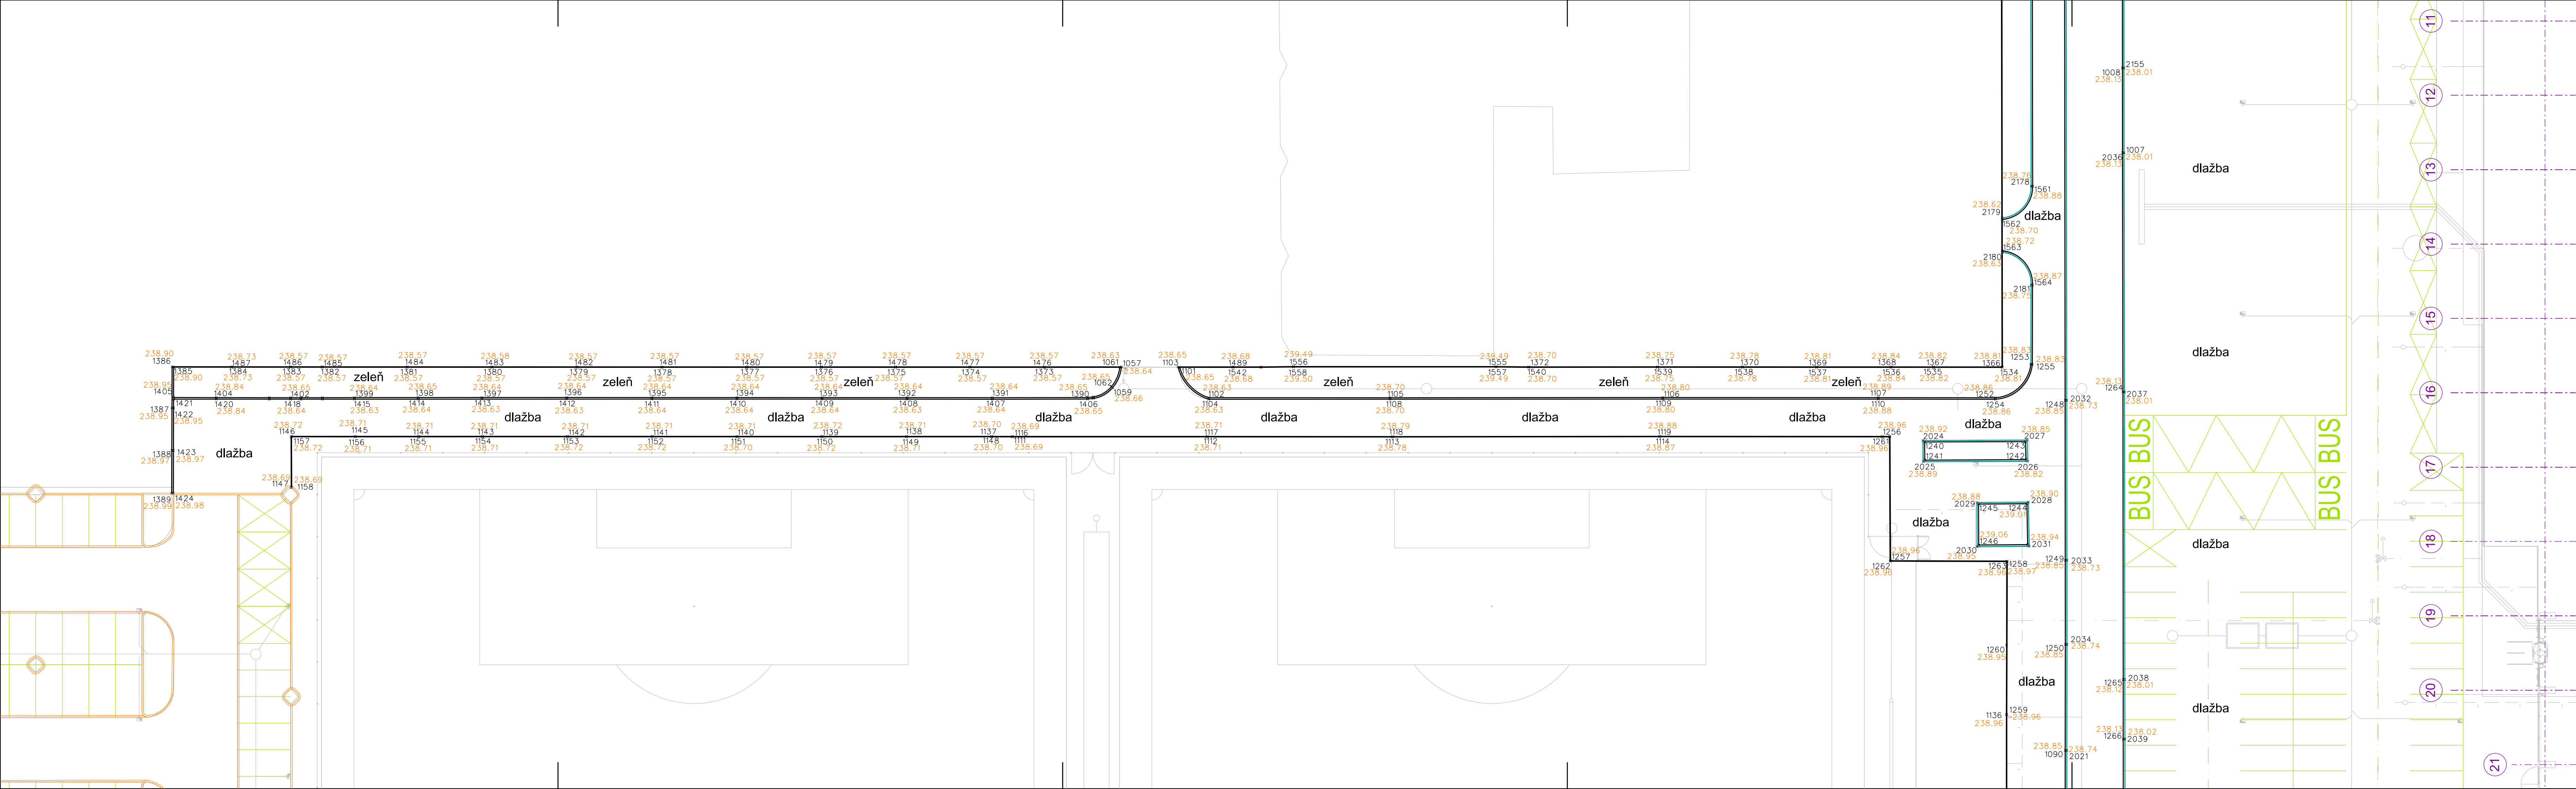


schéma podrobne zameraných bodov


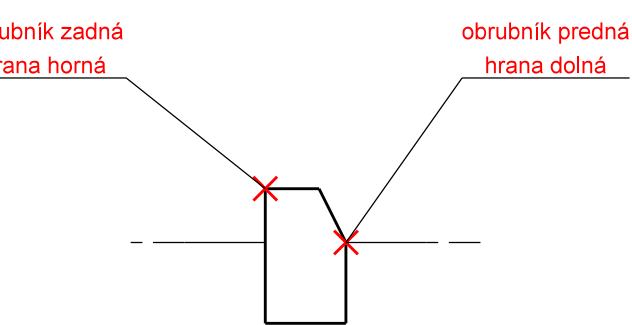


KLAD VÝKRESOV

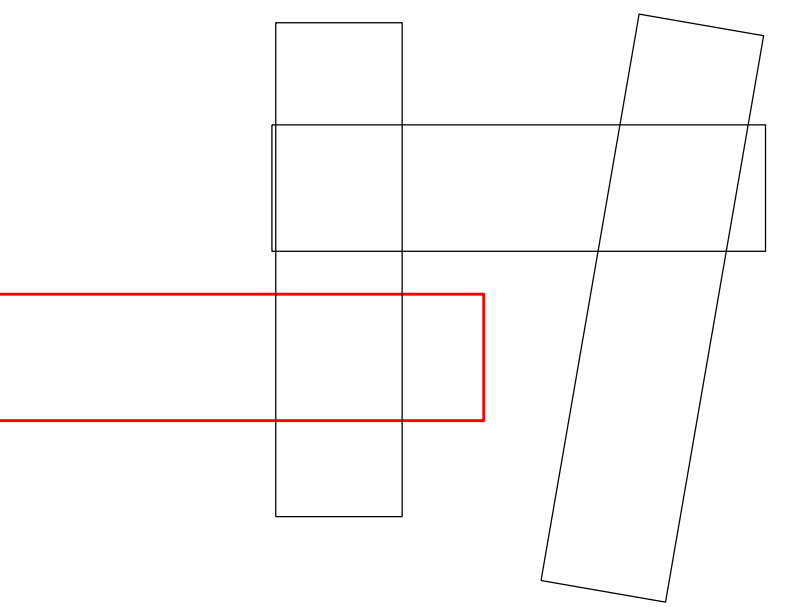




LEGENDA:

- koordinácia situácia KFA
- obrubník /zadná hrana horná/
- obrubník /predná hrana dolná/
- vodorovné TDZ /projekt/
- susedný / nadväzujúci zrealizovaný SO 20.1, SO 20.2, SO 20.3
- podrobne zameraný bod
- nadmorská výška
- popis

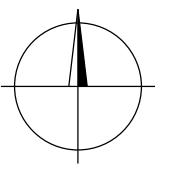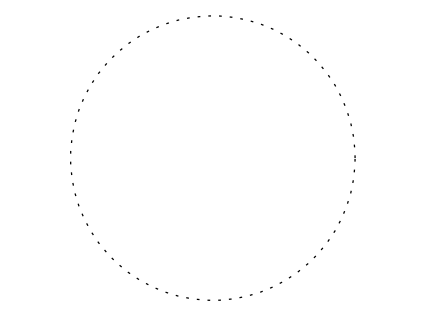

Náležitostami a presnosťou zodpovedá predpisom

Zameral: GEOKOD, s.r.o. Dátum: 07/2019 až 05/2020 Okres: Košice	Vypracoval: Ing. Vladimír Molčan Dátum: jún 2020 Obec: Košice - Juh	Autorizačne overil: Ing. Boris Betko Dátum: 22.06.2020 Katastrálne územie: Južné Mesto	GEOKOD s.r.o. Žitná 21, 831 06 Bratislava
Odberteľ: Skupina AVA-stav - OHL, Puškinova 700/90, 924 01 Galanta			Číslo zákazky: 2018.078.000
KOŠICKÁ FUTBALOVÁ ARÉNA DOKUMENTÁCIA SKUTOČNÉHO VYHOTOVENIA STAVBY SO 20.4			Formát: 6 x A4
SO 20.4 - Rozptyľová plocha			Súrad. systém: S-JTSK, r. JTSK
			Výškový systém: Bpv
			Mierka: 1 : 250
			Príloha č. 2.1

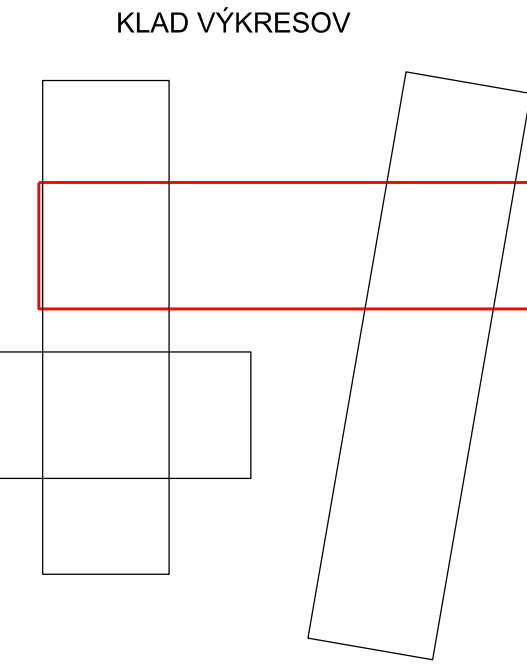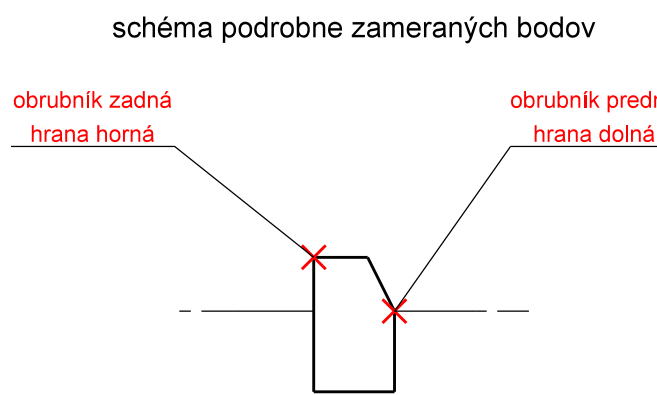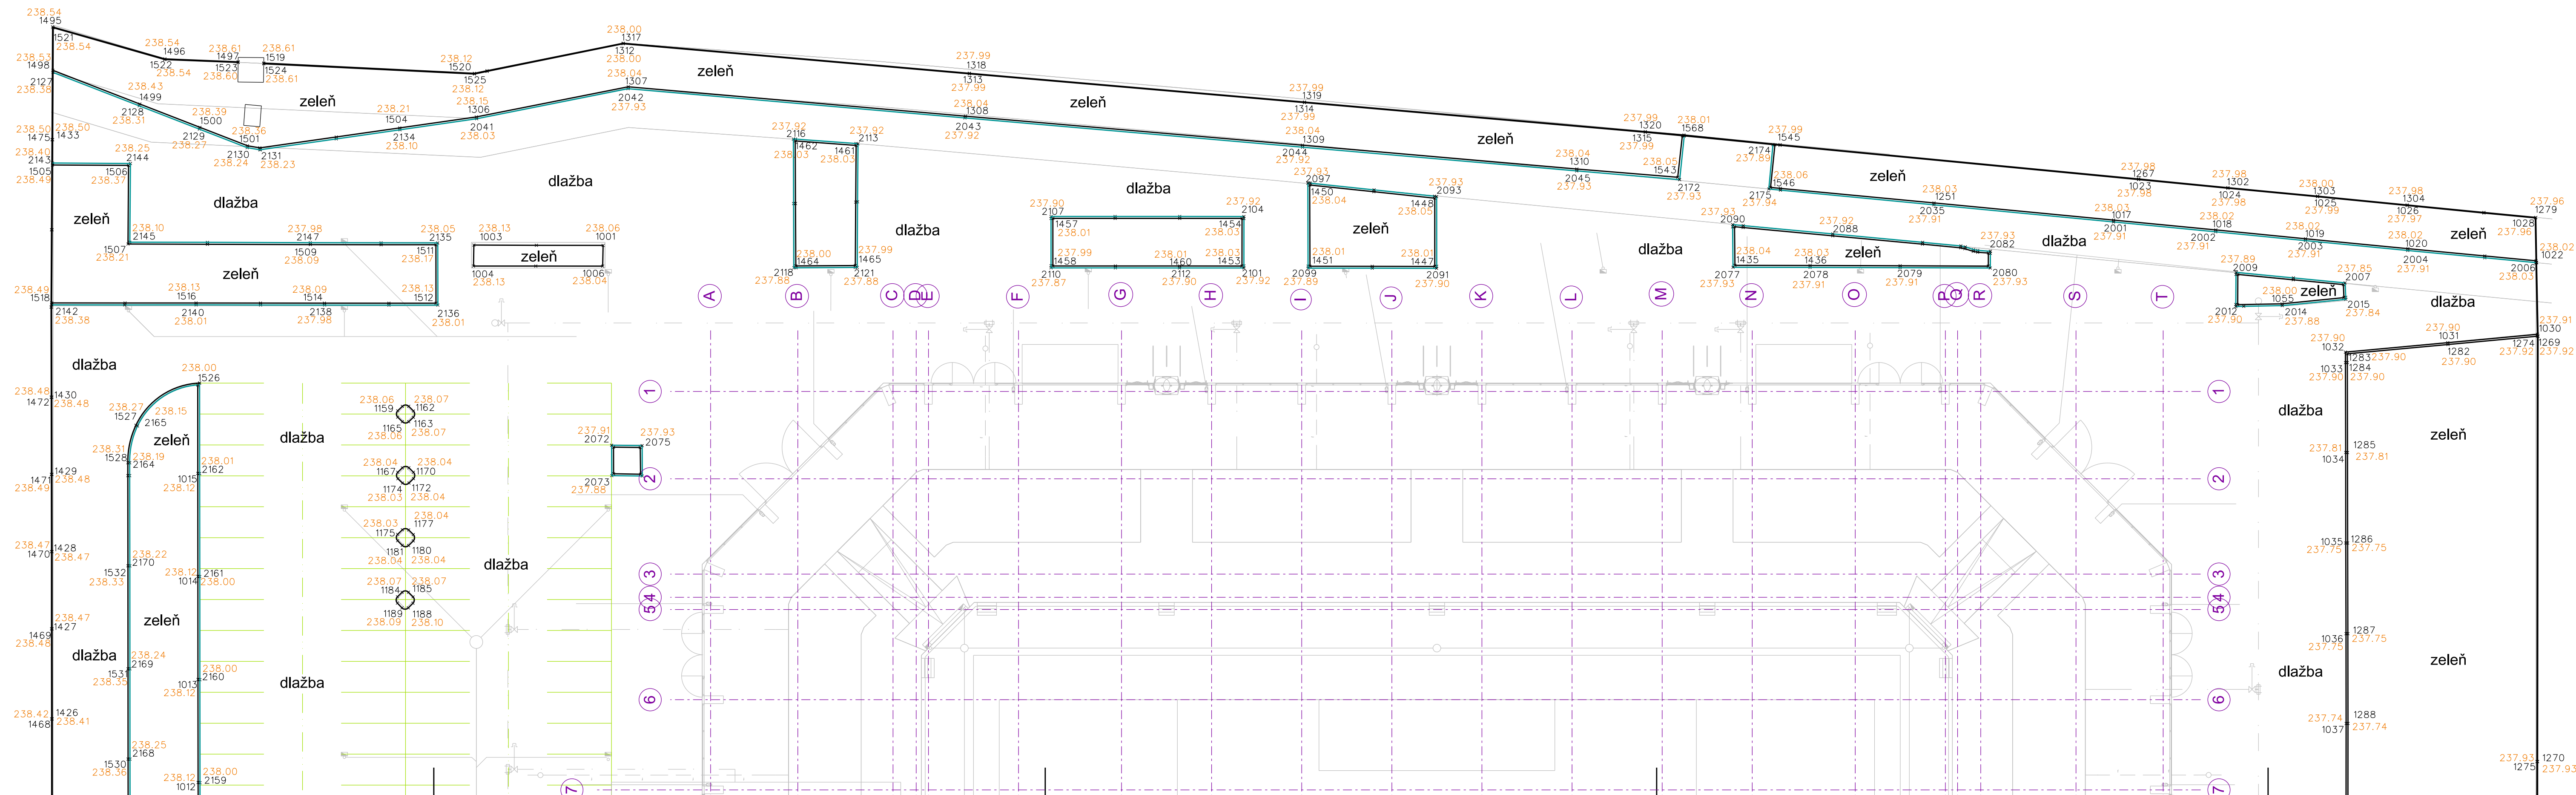

- LEGENDA:
- koordinácia situácia KFA
 - obrubník / zadná hrana horná /
 - obrubník / predná hrana dolná /
 - vodorovné TDZ / projekt /
 - susedný / nadväzujúci zrealizovaný SO 20.1, SO 20.2, SO 20.3
 - podrobne zameraný bod
 - nadmorská výška
 - popis



Náležitosti a presnosťou zodpovedá predpisom

Zameral: GEOKOD, s.r.o. Dátum: 07/2019 až 05/2020 Okres: Košice	Vypracoval: Ing. Vladimír Molčan Dátum: jún 2020 Obec: Košice - Juh	Autorizačne overil: Ing. Boris Betko Dátum: 22.06.2020 Katastrálne územie: Južné Mesto	GEOKOD s.r.o. Žitná 21, 831 06 Bratislava
Odberateľ: Skupina AVA-slav - OHL, Puškinova 700/90, 924 01 Galanta			Číslo zákazky: 2018.078.000
KOŠICKÁ FUTBALOVÁ ARÉNA DOKUMENTÁCIA SKUTOČNÉHO VYHOTOVENIA STAVBY SO 20.4			Dátum: 06/2020
SO 20.4 - Rozptyľová plocha			Formát: 6 x A4
			Súrad. systém: S-JTSK, r. JTSK
			Výškový systém: Bpv
			Mierka: 1 : 250
			Príloha č. 2.2

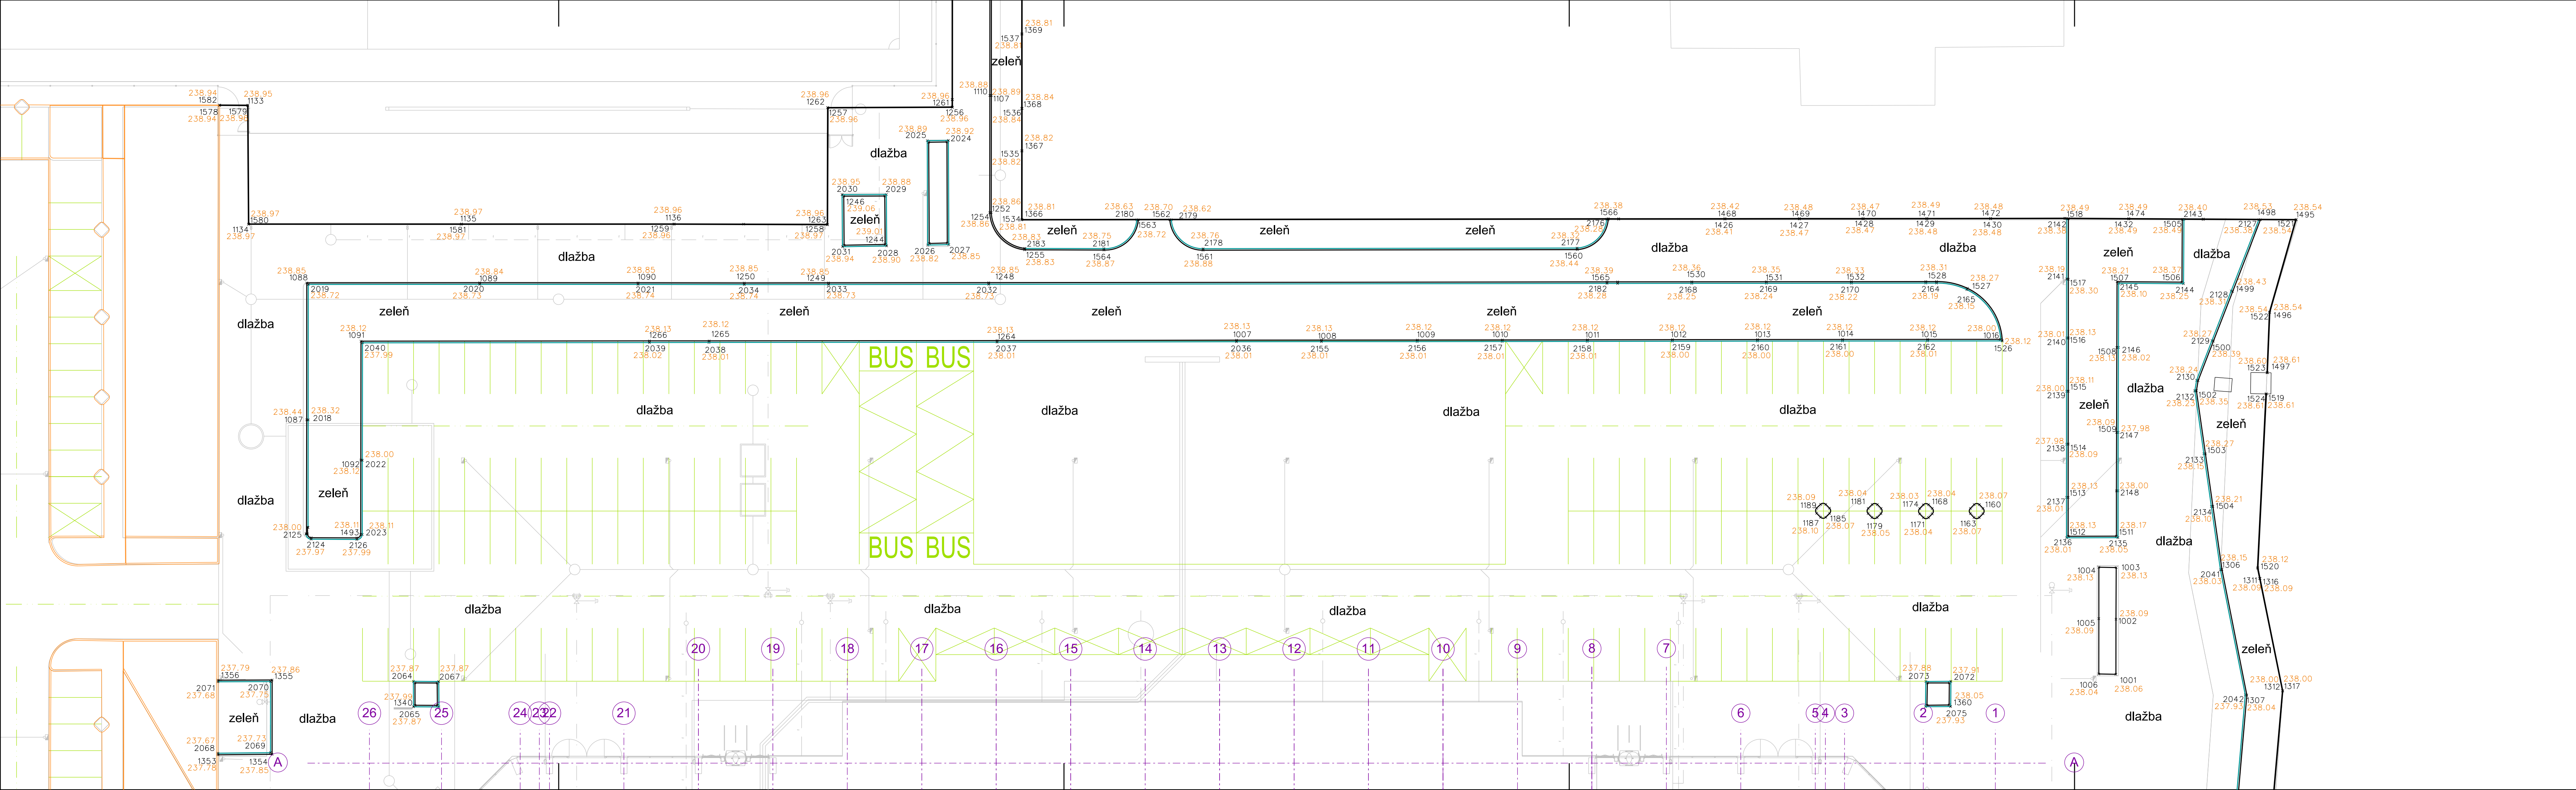


schéma podrobne zameraných bodov

KLAD VÝKRESOV

LEGENDA:

- koordinácia situácia KFA
- obrubník / zadná hrana horná/
- obrubník / predná hrana dolná/
- vodorovné TDZ /projekt/
- susedný / nadväzujúci zrealizovaný SO 20.1, SO 20.2, SO 20.3
- podrobne zameraný bod
- nadmorská výška
- popis

Náležitosti a presnosťou zodpovedá predpisom

Zameral: GEOKOD, s.r.o. Dátum: 07/2019 až 05/2020 Okres: Košice	Vypracoval: Ing. Vladimír Molčan Dátum: jún 2020 Obec: Košice - Juh	Autorizačne overil: Ing. Boris Betko Dátum: 22.06.2020 Katastrálne územie: Južné Mesto
Odberteľ: Skupina AVA-stav - OHL, Puškinova 700/90, 924 01 Galanta		

KOŠICKÁ FUTBALOVÁ ARÉNA
DOKUMENTÁCIA SKUTOČNÉHO
VYHOTOVENIA STAVBY SO 20.4

SO 20.4 - Rozptyľová plocha

Číslo zákazky: 2018.078.000
Dátum: 06/2020
Formát: 6 x A4
Súrad. systém: S-JTSK, r. JTSK
Výškový systém: Bpv
Mierka: 1 : 250
Príloha č. 2.3

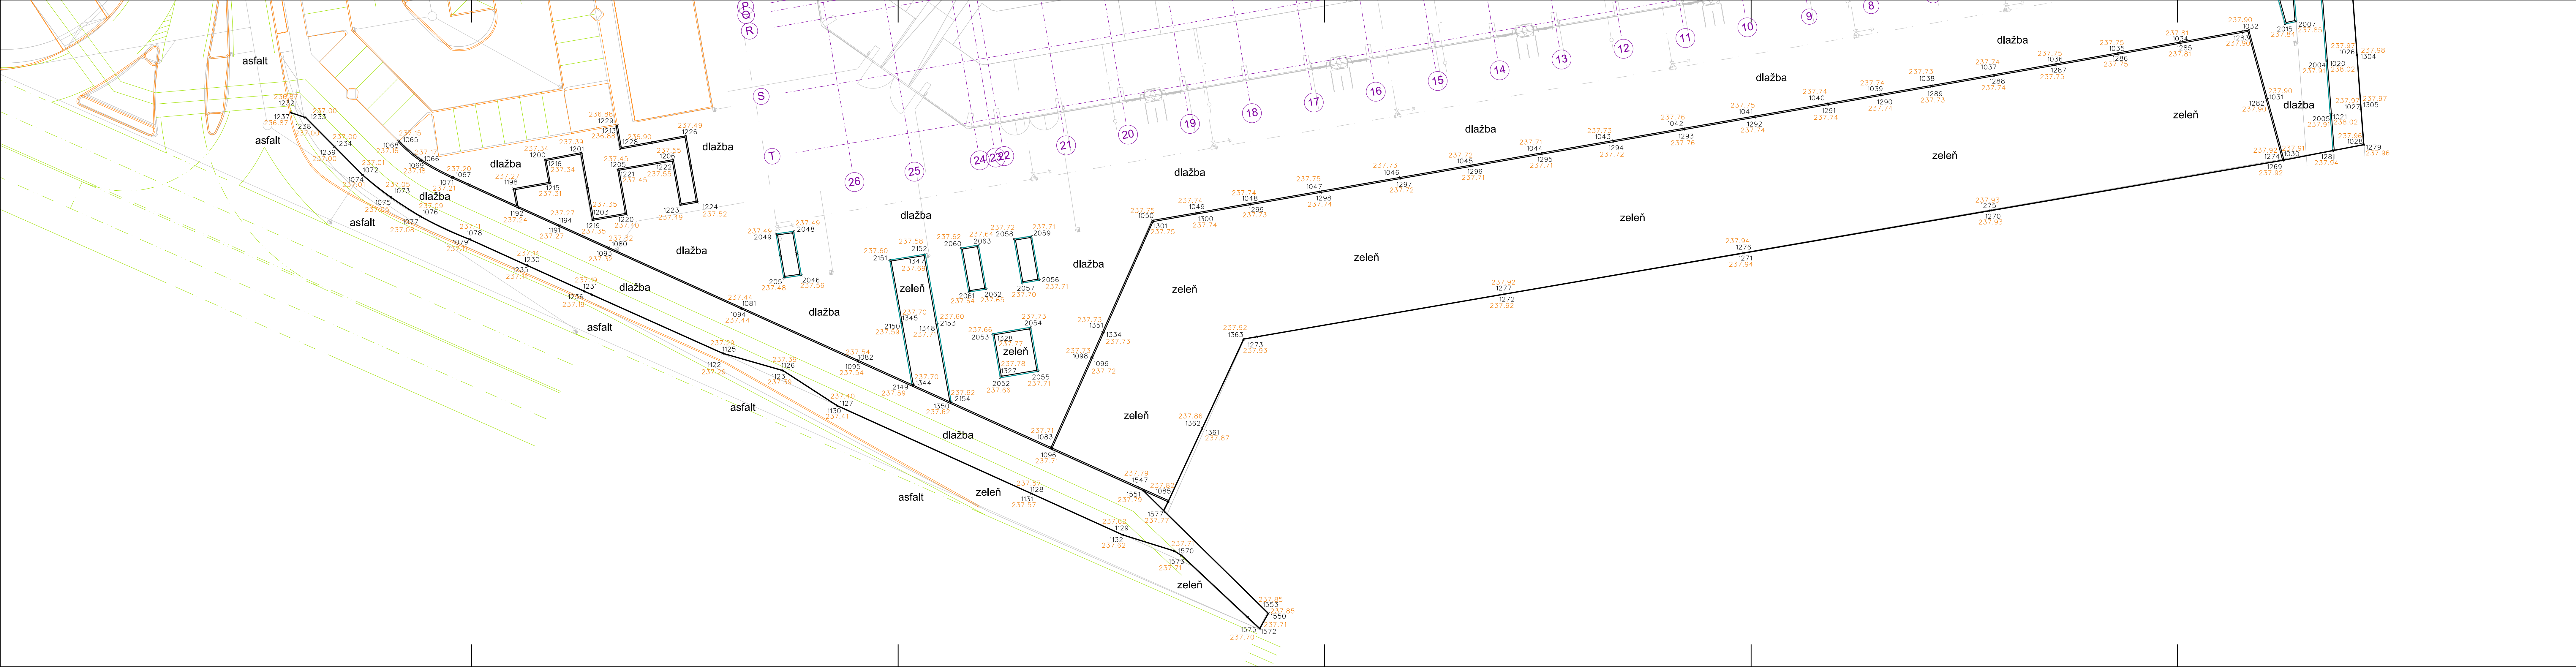


schéma podrobné zameraných bodov

LEGENDA:

- koordinačná situácia KFA
- obrubník / zadná hrana horná/
- obrubník / predná hrana dolná/
- vodorovné TDZ /projekt/
- susedný / nadväzujúci zrealizovaný SO 20.1, SO 20.2, SO 20.3
- 2073 podrobné zameraný bod
- 236.72 nadmorská výška
- asfalt popis

Náležitosti a presnosťou zodpovedá predpisom

Zameral: GEOKOD, s.r.o. Dátum: 07/2019 až 05/2020 Okres: Košice	Vypracoval: Ing. Vladimír Molčan Dátum: jún 2020 Obec: Košice - Juh	Autorizačne overil: Ing. Boris Beľko Dátum: 22.06.2020 Katastrálne územie: Južné Mesto
Odberateľ: Skupina AVA-stav - OHL, Puškínova 700/90, 924 01 Galanta		

KOŠICKÁ FUTBALOVÁ ARÉNA
DOKUMENTÁCIA SKUTOČNÉHO
VÝHOTOVENIA STAVBY SO 20.4

SO 20.4 - Rozptyľová plocha

Číslo zákazky:	2018.078.000
Dátum:	06/2020
Formát:	7 x A4
Súrad. systém:	S-JTSK, r. JTSK
Výškový systém:	Bpv
Mierka:	1 : 250
Príloha č.	2.4