

Uzgodnienie nr TD/OCZ/OMD/UB/JS/555/2022

Data: 12.09.2022 r.

W oznaczonym terenie wkreślono przebieg*) ~~brak*)~~

urządzeń podziemnych własności TAURON Dystrybucja S.A.


Oddział w Częstochowie

Linia napowietrzna widoczna w terenie

* niepotrzebne skreślić

TAURON Dystrybucja S.A.
Oddział w Częstochowie
Starszy Specjalista ds. Dokumentacji

Sier
Józef Sier

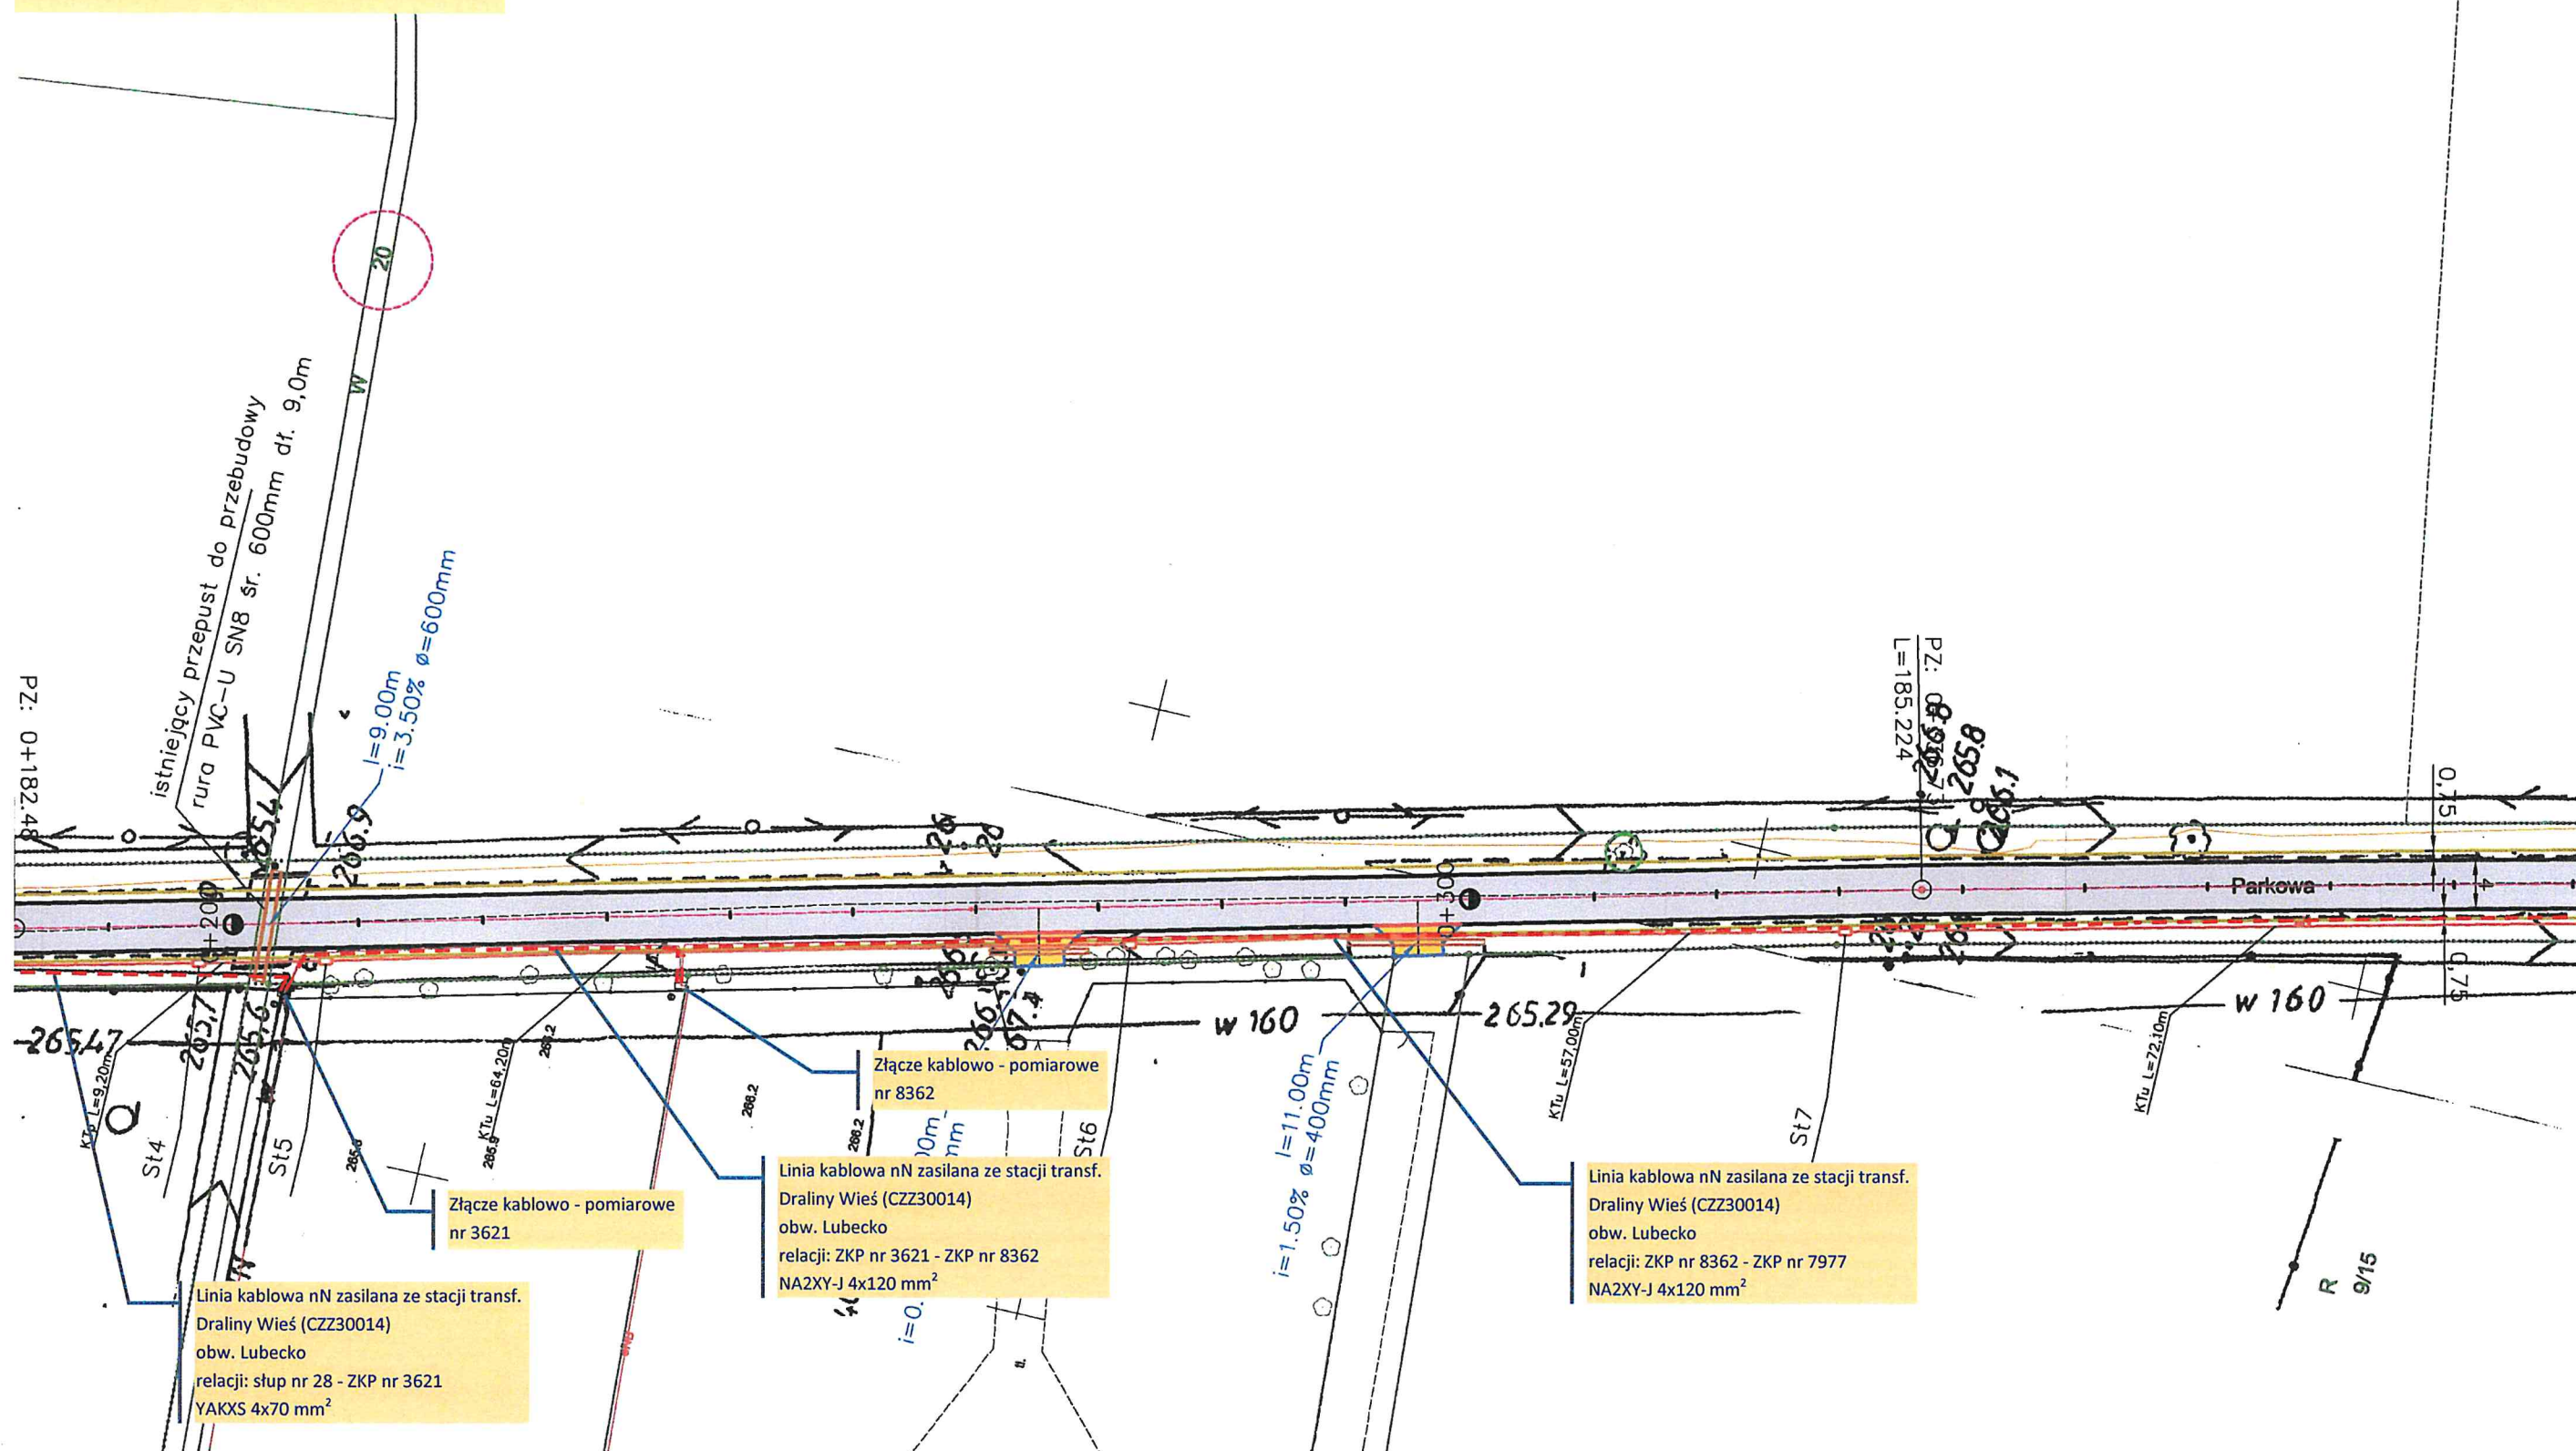

Uzgodnienie nr TD/OCZ/OMD/UB/JS/555/2022

Data: 12.09.2022 r.

W oznaczonym terenie wkreślono przebieg*) brak*)

urządzeń podziemnych własności TAURON Dystrybucja S.A.


Oddział w Częstochowie

Linia napowietrzna widoczna w terenie

* niepotrzebne skreślić

TAURON Dystrybucja S.A.
Oddział w Częstochowie
Starszy Specjalista ds. Dokumentacji

Sen
Józef Sier

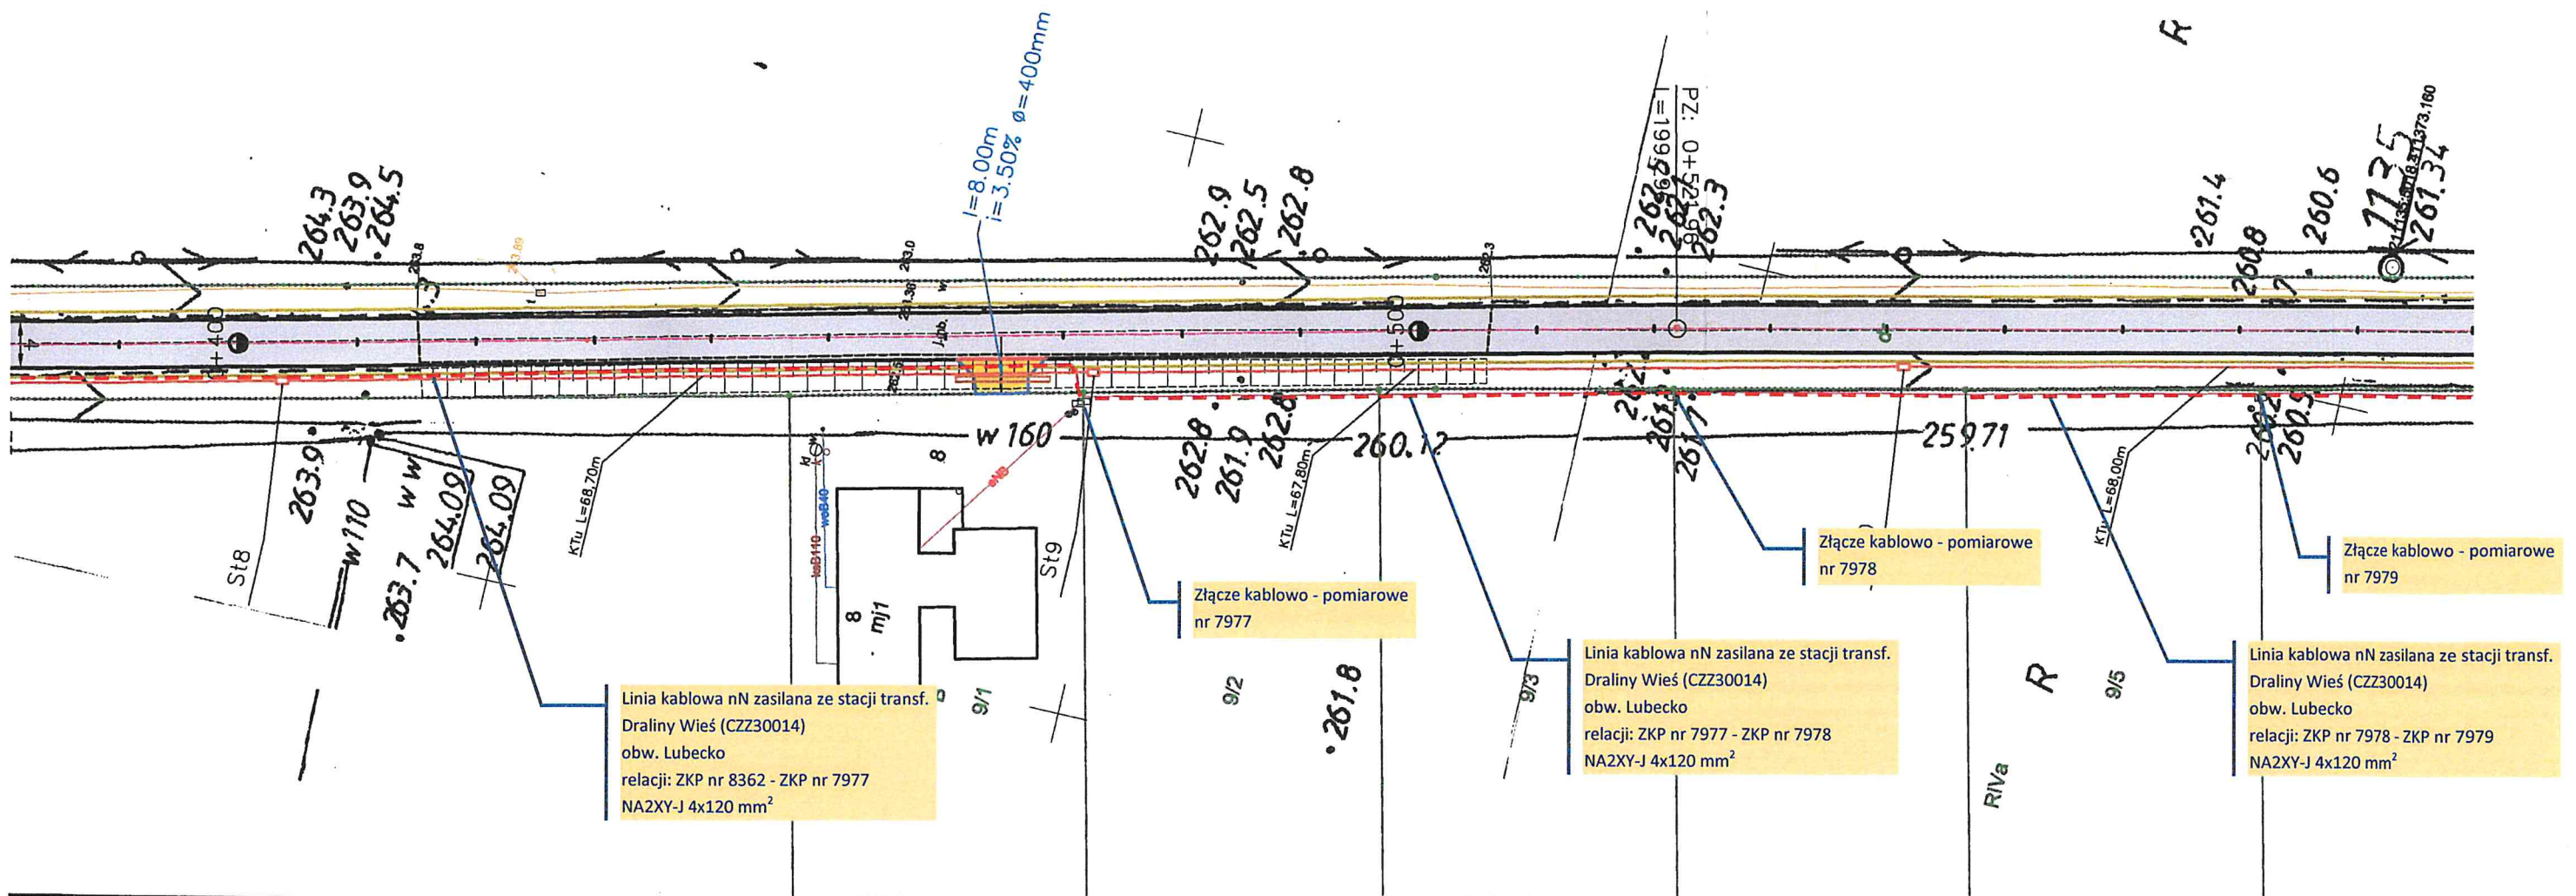

Uzgodnienie nr TD/OCZ/OMD/UB/JS/555/2022

Data: 12.09.2022 r.

W oznaczonym terenie wkreślono przebieg*) ~~brak*)~~

urządzeń podziemnych własności TAURON Dystrybucja S.A.


Oddział w Częstochowie

Linia napowietrzna widoczna w terenie

* **niepotrzebne skreślić**

TAURON Dystrybucja S.A.
Oddział w Częstochowie
Starszy Specjalista ds. Dokumentacji

Sen
Józef Sier

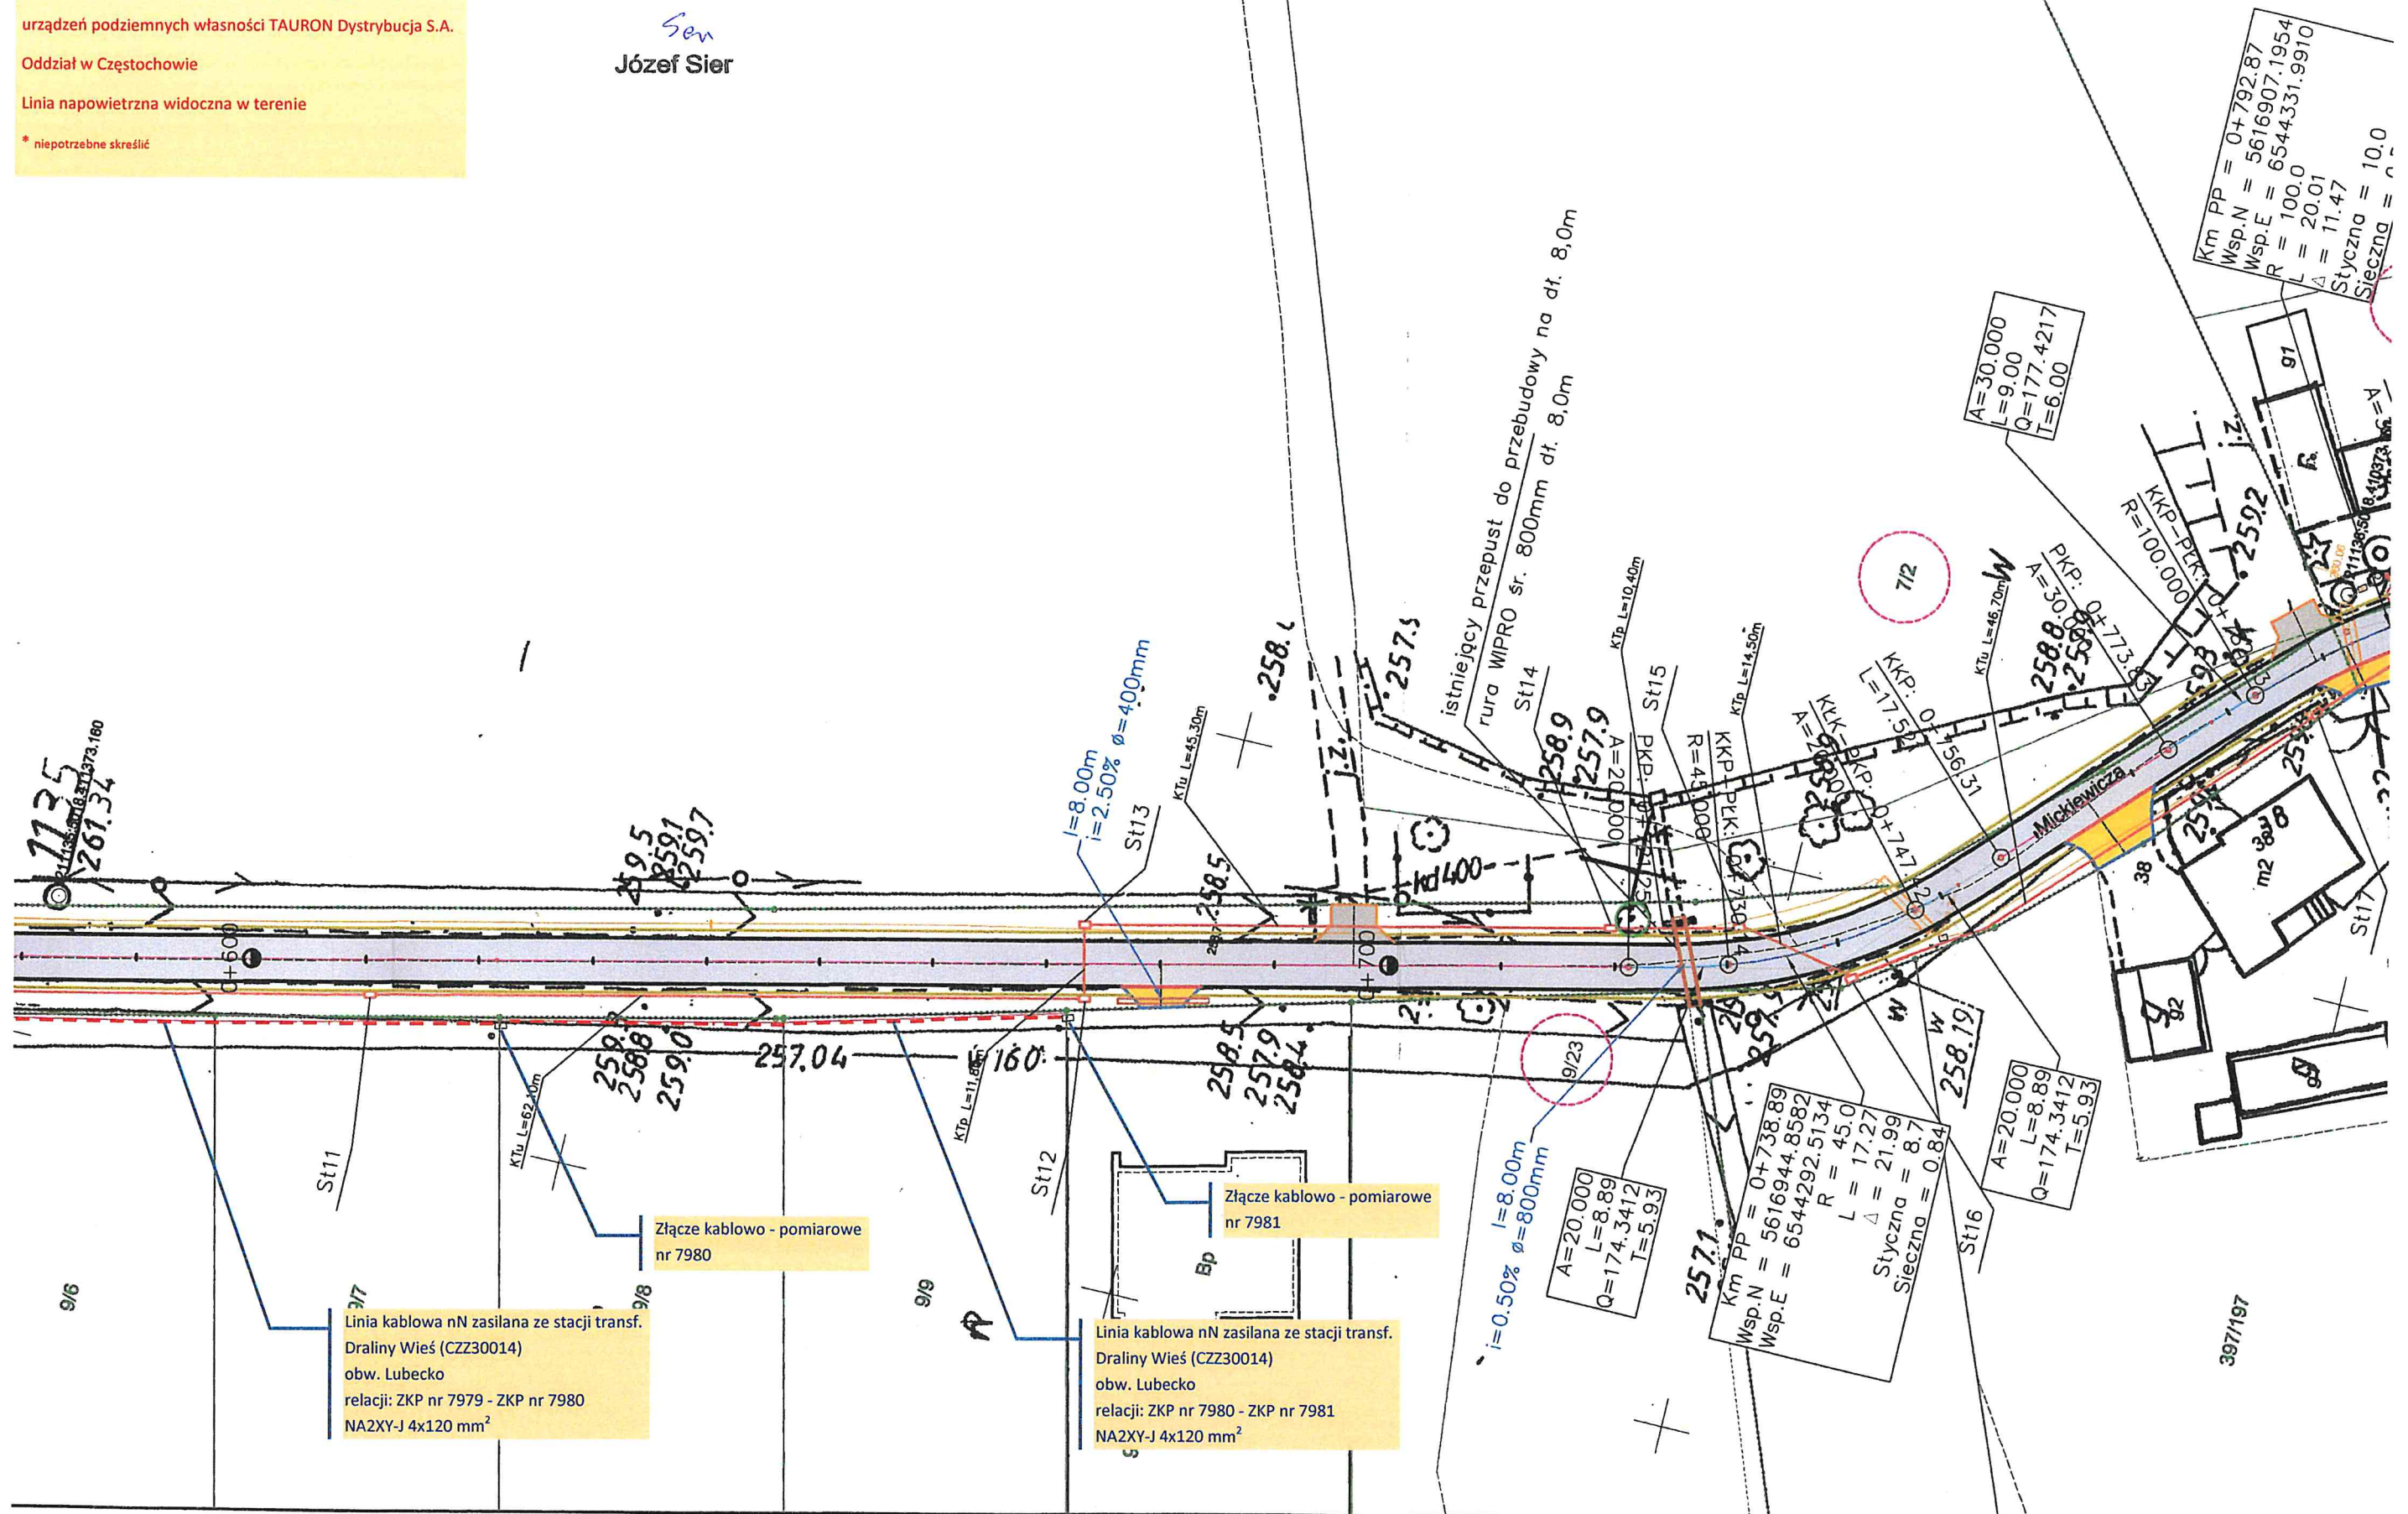

Uzgodnienie nr TD/OCZ/OMD/UB/JS/555/2022

Data: 12.09.2022 r.

W oznaczonym terenie wkreślono przebieg*) brak*)

urządzeń podziemnych własności TAURON Dystrybucja S.A.


Oddział w Częstochowie

Linia napowietrzna widoczna w terenie

* niepotrzebne skreślić

TAURON Dystrybucja S.A.
Oddział w Częstochowie
Starszy Specjalista ds. Dokumentacji

Sen
Józef Sier

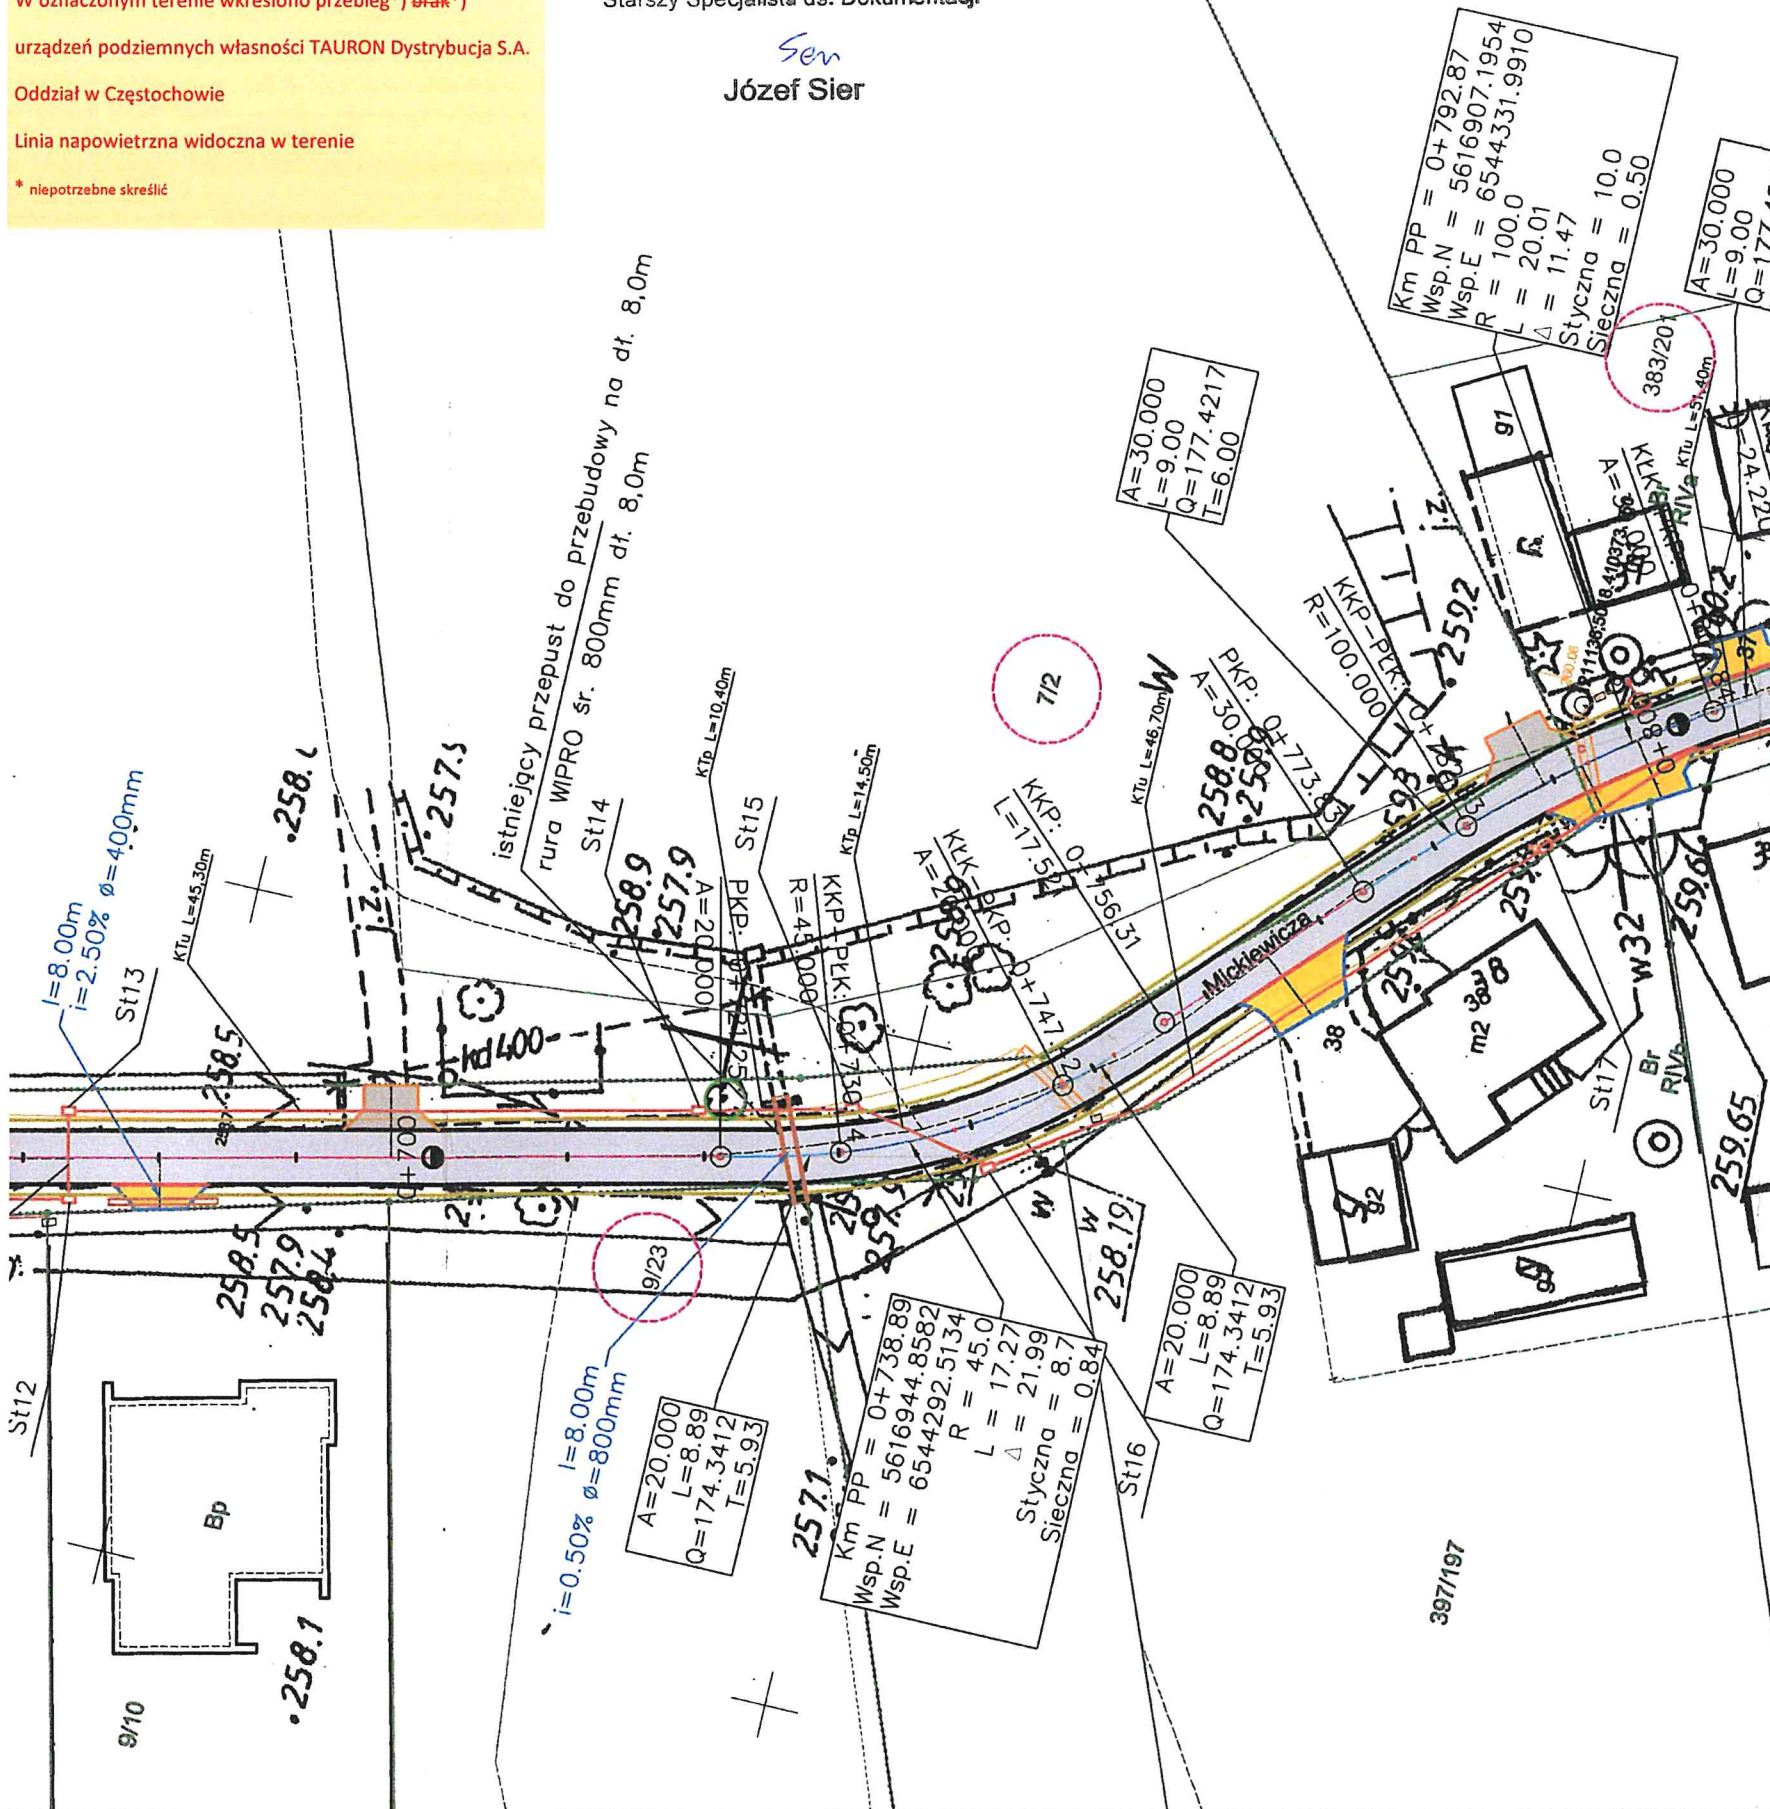

Opis oznaczeń

- nawierzchnia jezdni z betonu asfaltowego
- nawierzchnia zjazdu z kostki betonowej
- nawierzchnia zjazdu z kamienia łamanego
- nawierzchnia chodnika z kostki betonowej
- rura ochronna dwudzielna
- pobocze utwardzone kamieniem na szer. 0,75m
- krawęż jezdni bez krawężnika
- krawężnik betonowy wysoki 30x8cm
- krawężnik betonowy najazdowy 22x15cm
- obrzeże betonowe 30x8cm
- krawęż zjazdu z kamienia
- istniejące przepusty pod drogą i zjazdami do remontu
- projektowana kanalizacja deszczowa
- istniejące oprawy sodowe do wymiany na oprawy typu LED
- drzewa do wycięcia
- projektowany kanał technologiczny

Biuro Projektów Budowlanych CADAM
Adam Pokrzywiec
ul. Opiełki 3a 42-286 Koszęcin
tel. 608 330 641
mail: pokrzywiec@poczta.onet.pl

Inwestor: URZĄD GMINY PAWONKÓW UL. LUBLINIECKA 16 42-772 PAWONKÓW				Stadium: PFU
Budowa: PROGRAM FUNKCJONALNO - UŻYTKOWY DLA PRZEBUDOWY DRÓG GMINNYCH RELACJI DRAŁINY - LISOWICE - ANDRZEJÓW W GMINIE PAWONKÓW				Data: 08/2022
Nazwa rysunku: Projekt zagospodarowania terenu				Skala: 1 : 500
Funkcja:	Imię i Nazwisko:	Specjalność:	Nr Uprawnień:	Nr Rys: 2.1
Projektant:	Jacek Malmur	drogowa	SLK/5917/PBD/15	
Opracował:	Adam Pokrzywiec			

Uzgodnienie nr TD/OCZ/OMD/UB/JS/555/2022

Data: 12.09.2022 r.

W oznaczonym terenie wkreślono przebieg*) brak*)

urzędzeń podziemnych własności TAURON Dystrybucja S.A.


Oddział w Częstochowie

Linia napowietrzna widoczna w terenie


* niepotrzebne skreślić

TAURON Dystrybucja S.A.
Oddział w Częstochowie
Starszy Specjalista ds. Dokumentacji

Józef Sier

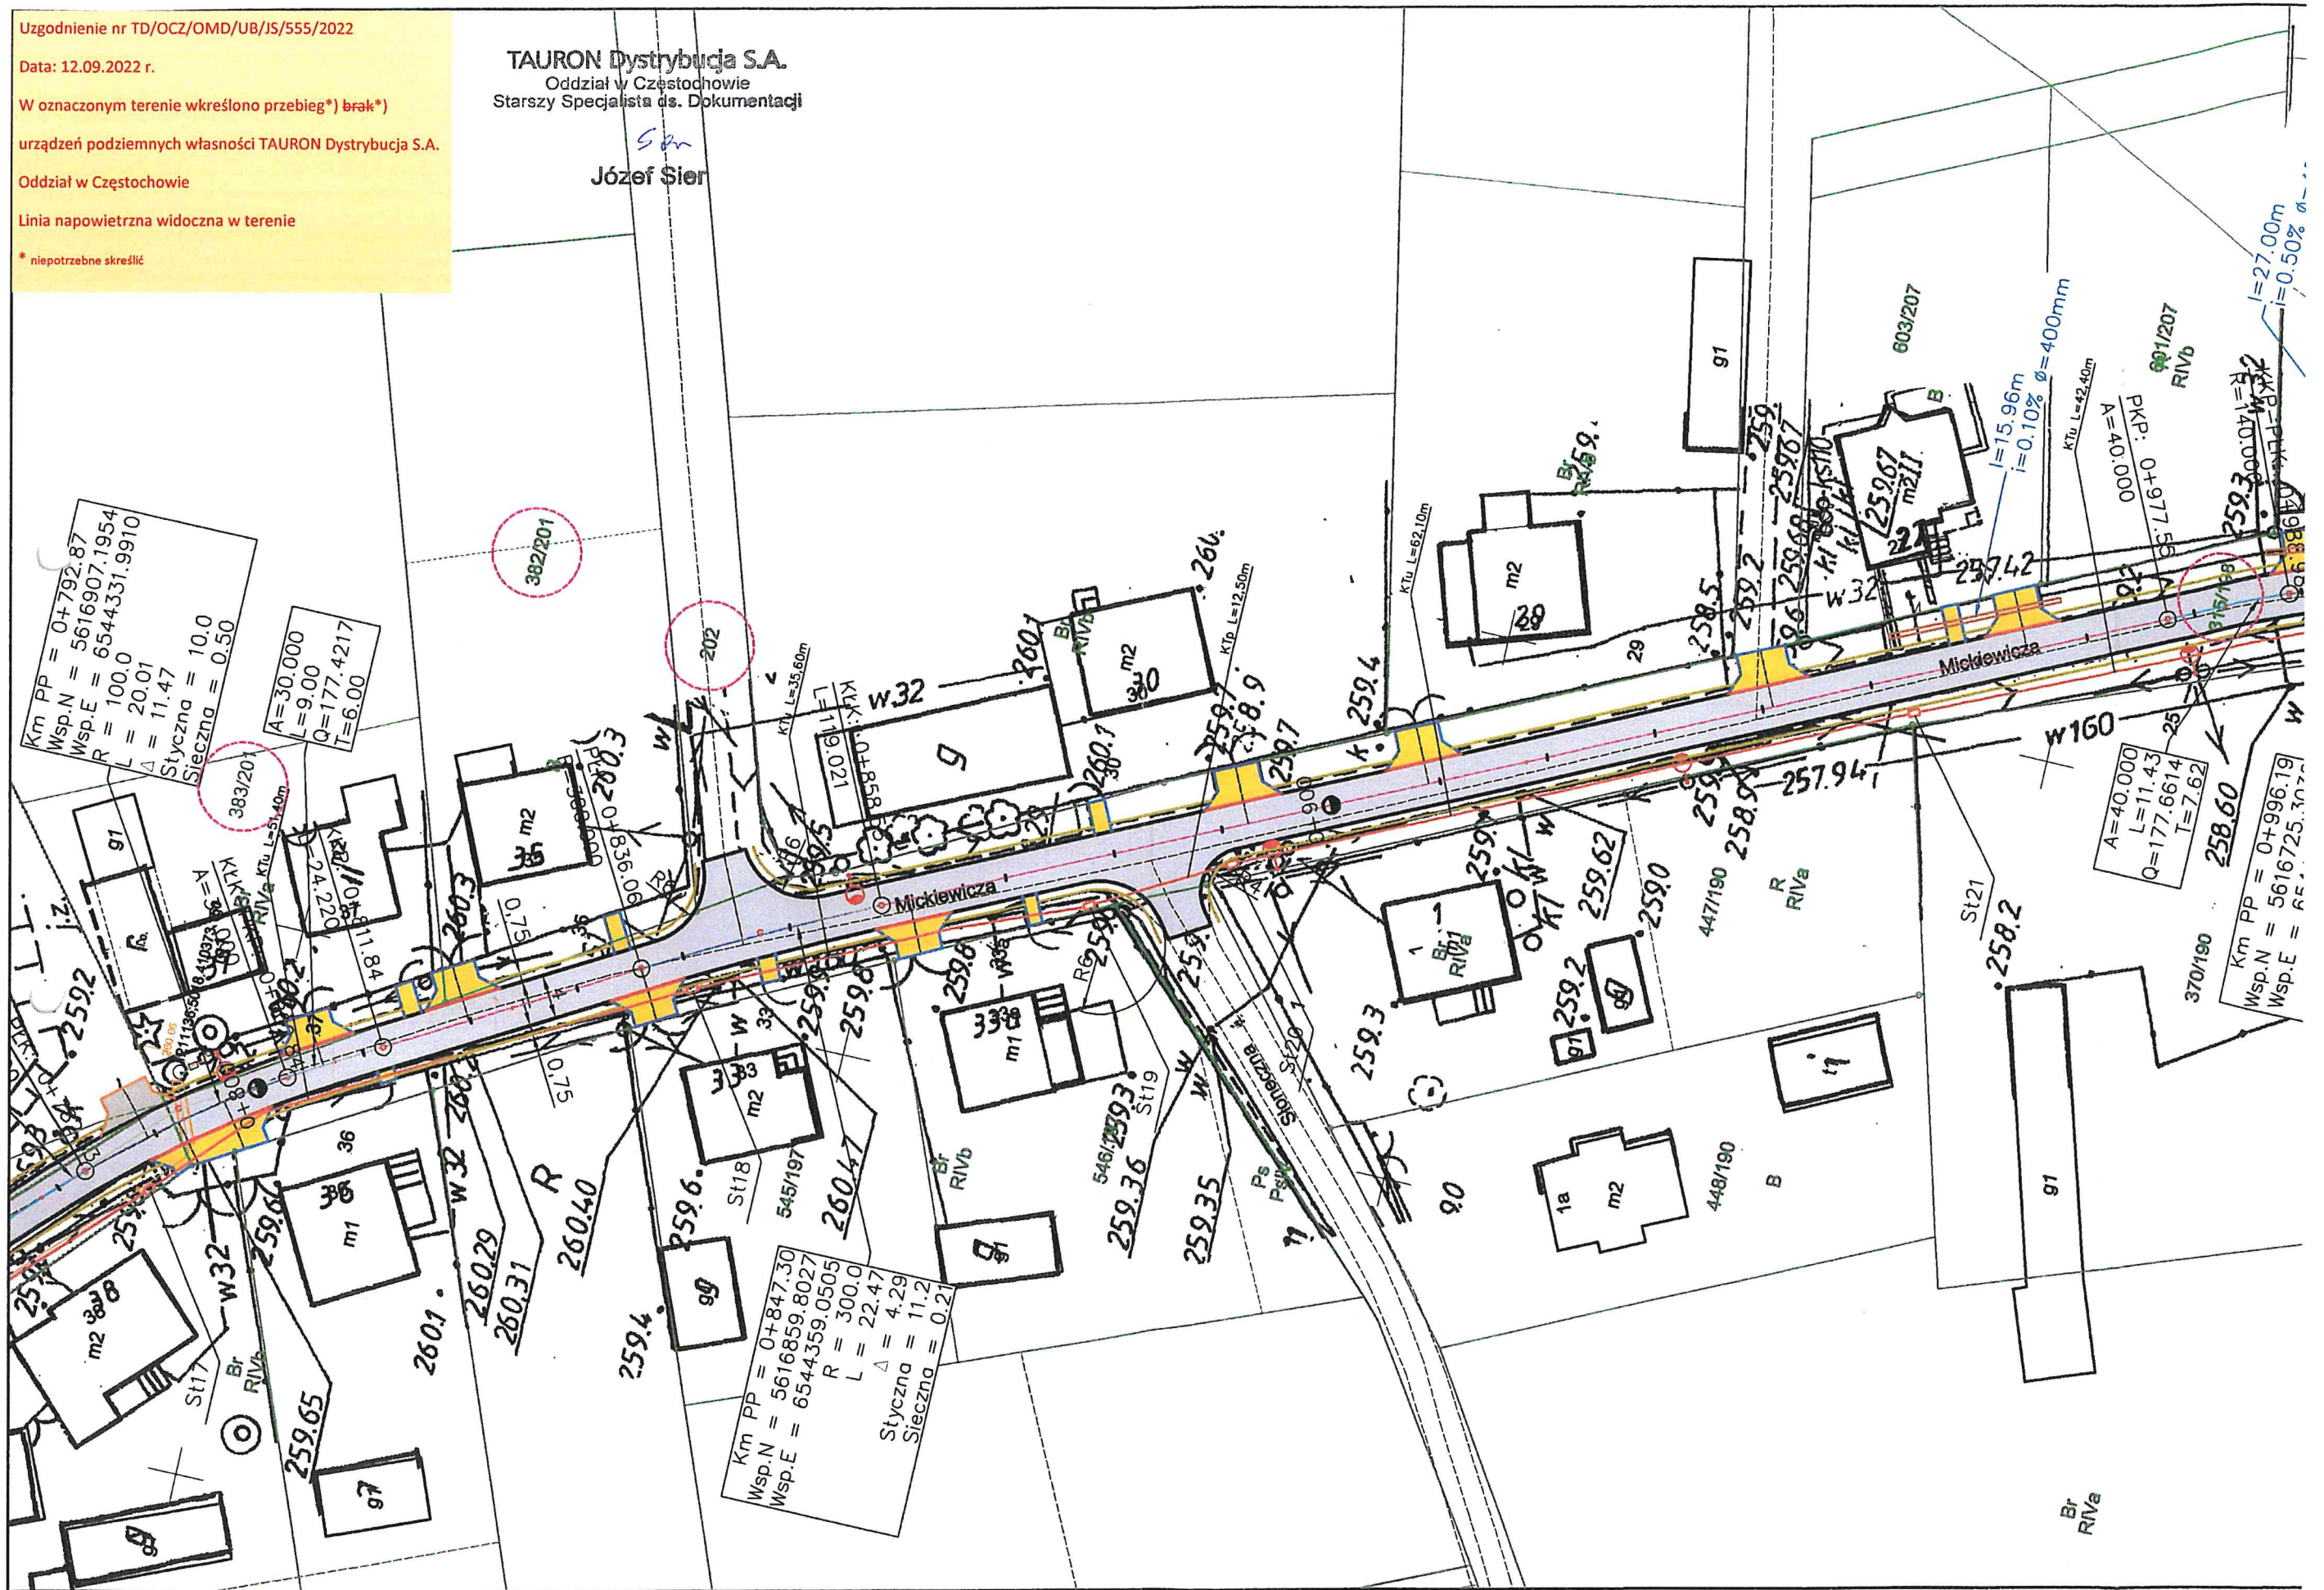


Sin
Józef Sier

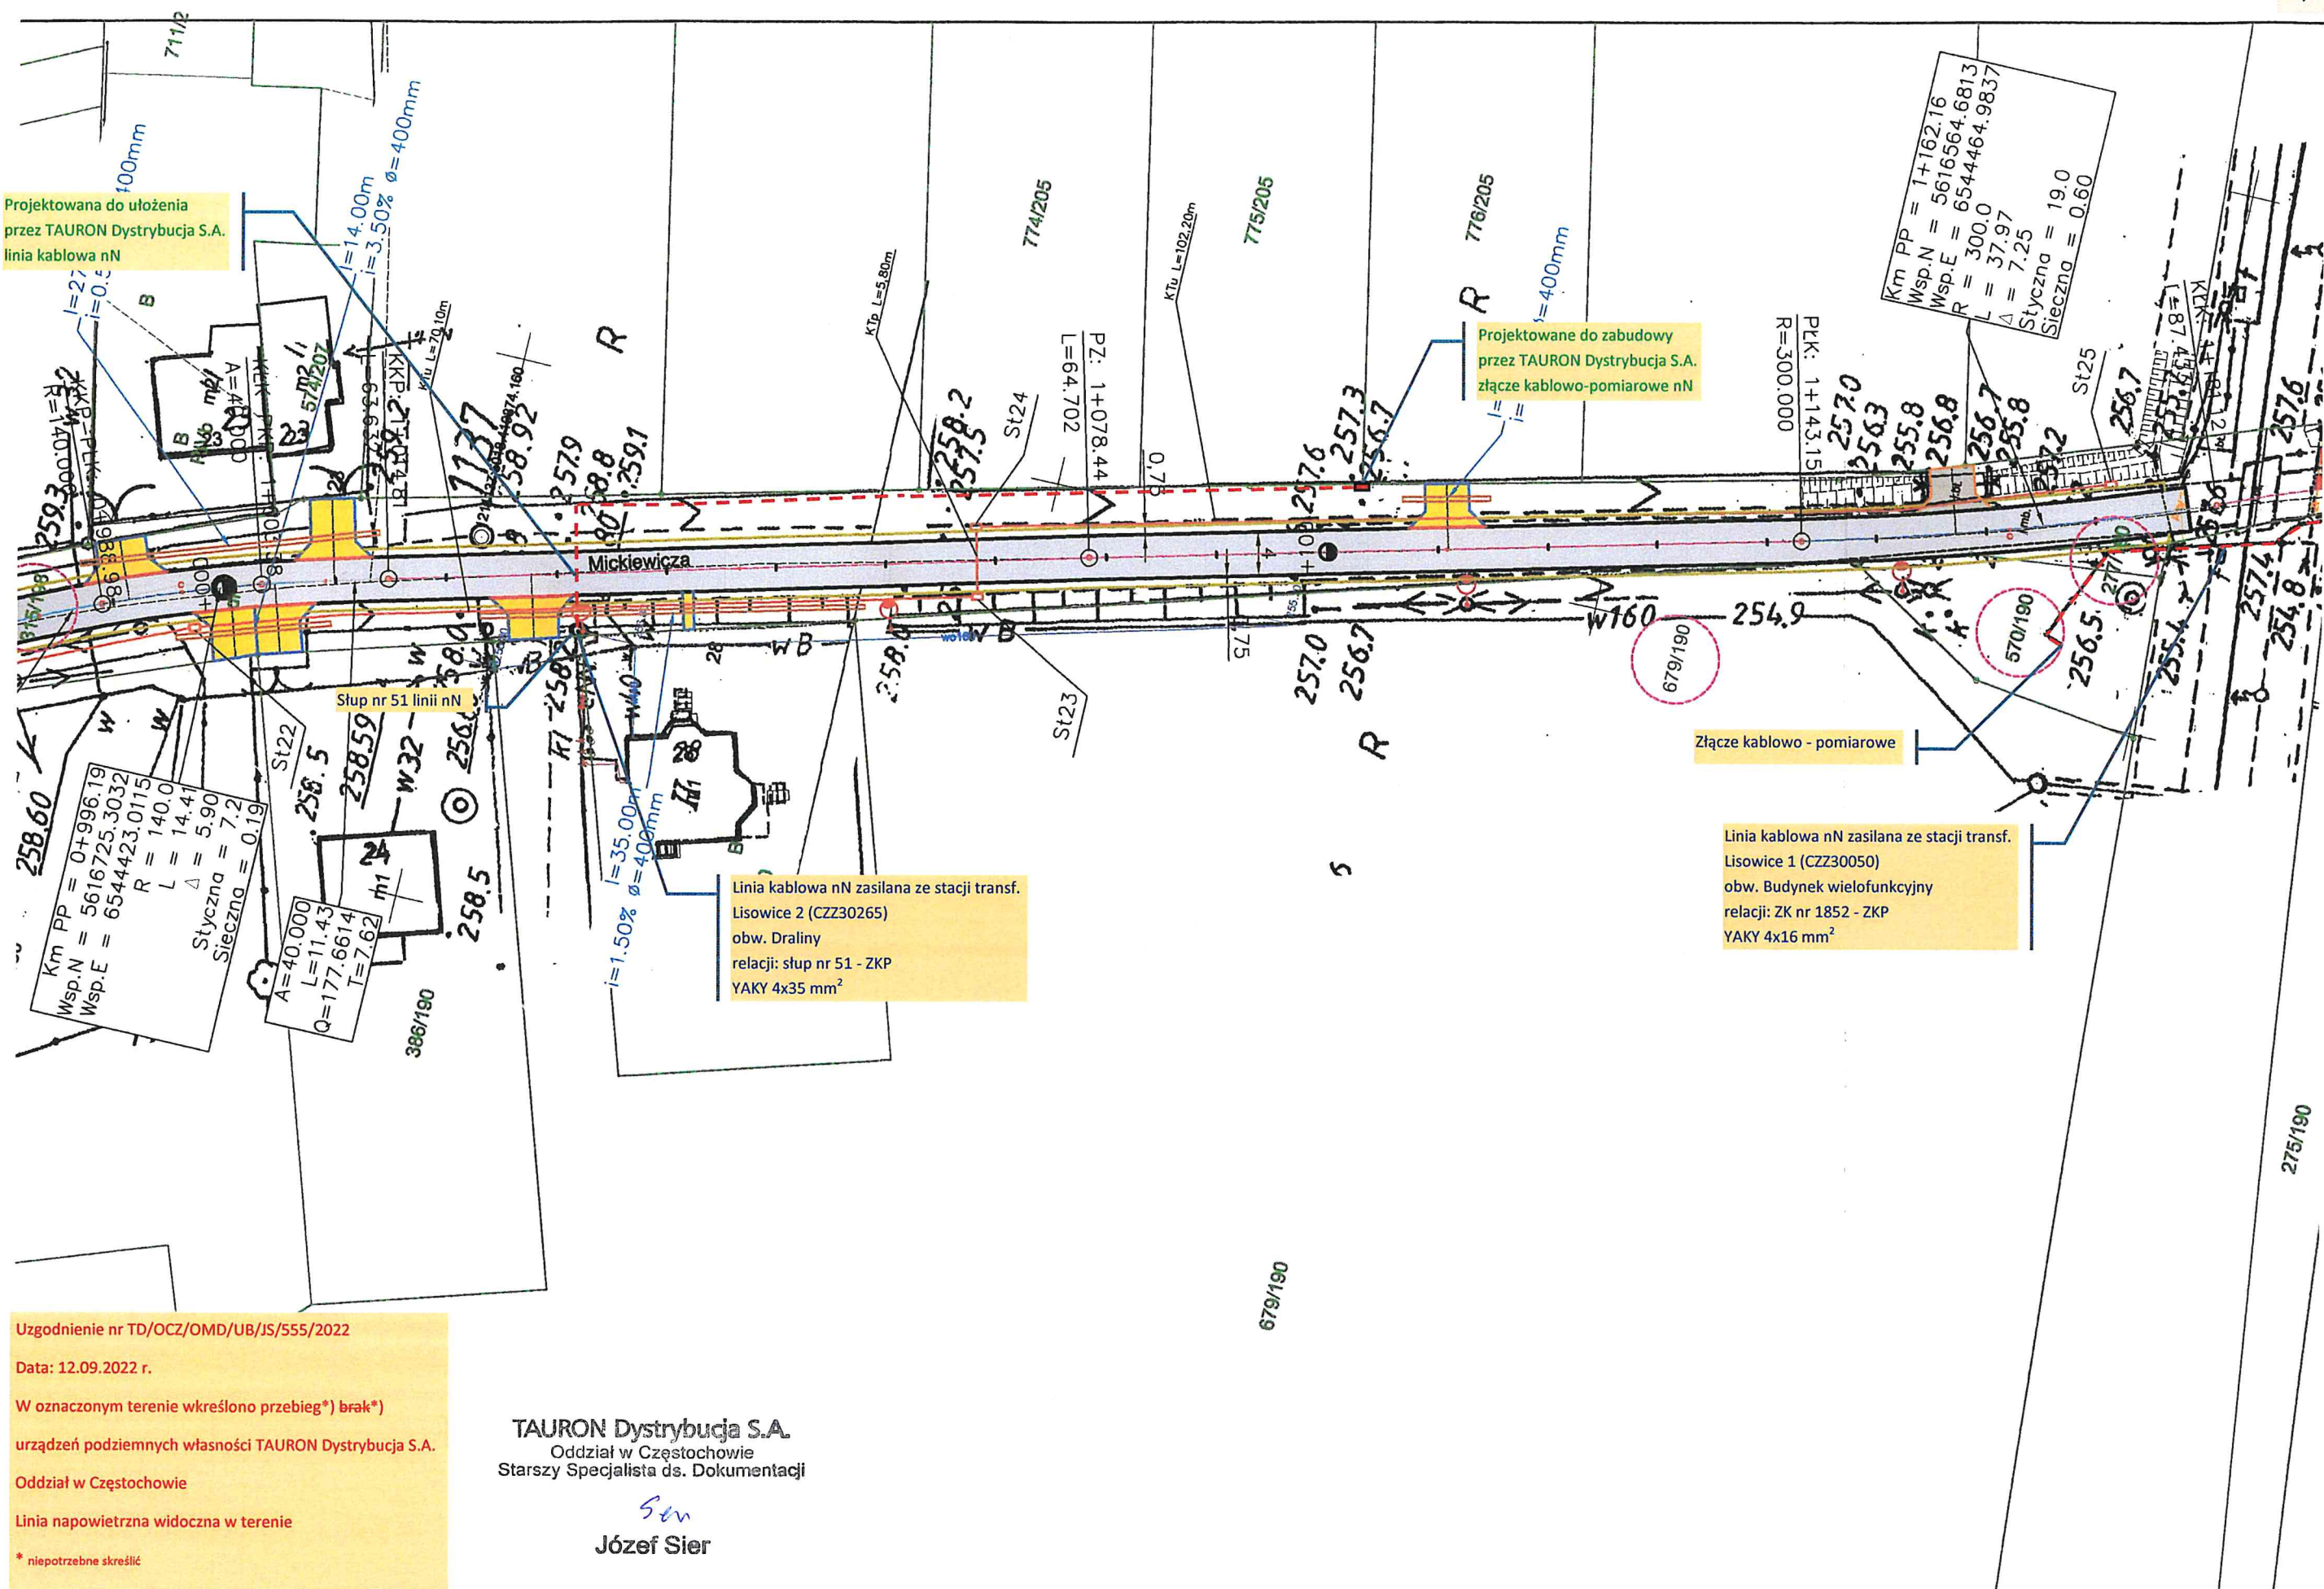

* **niepotrzebne skreślić**

~~Son~~
Józef Sier

Sen
Józef Sier

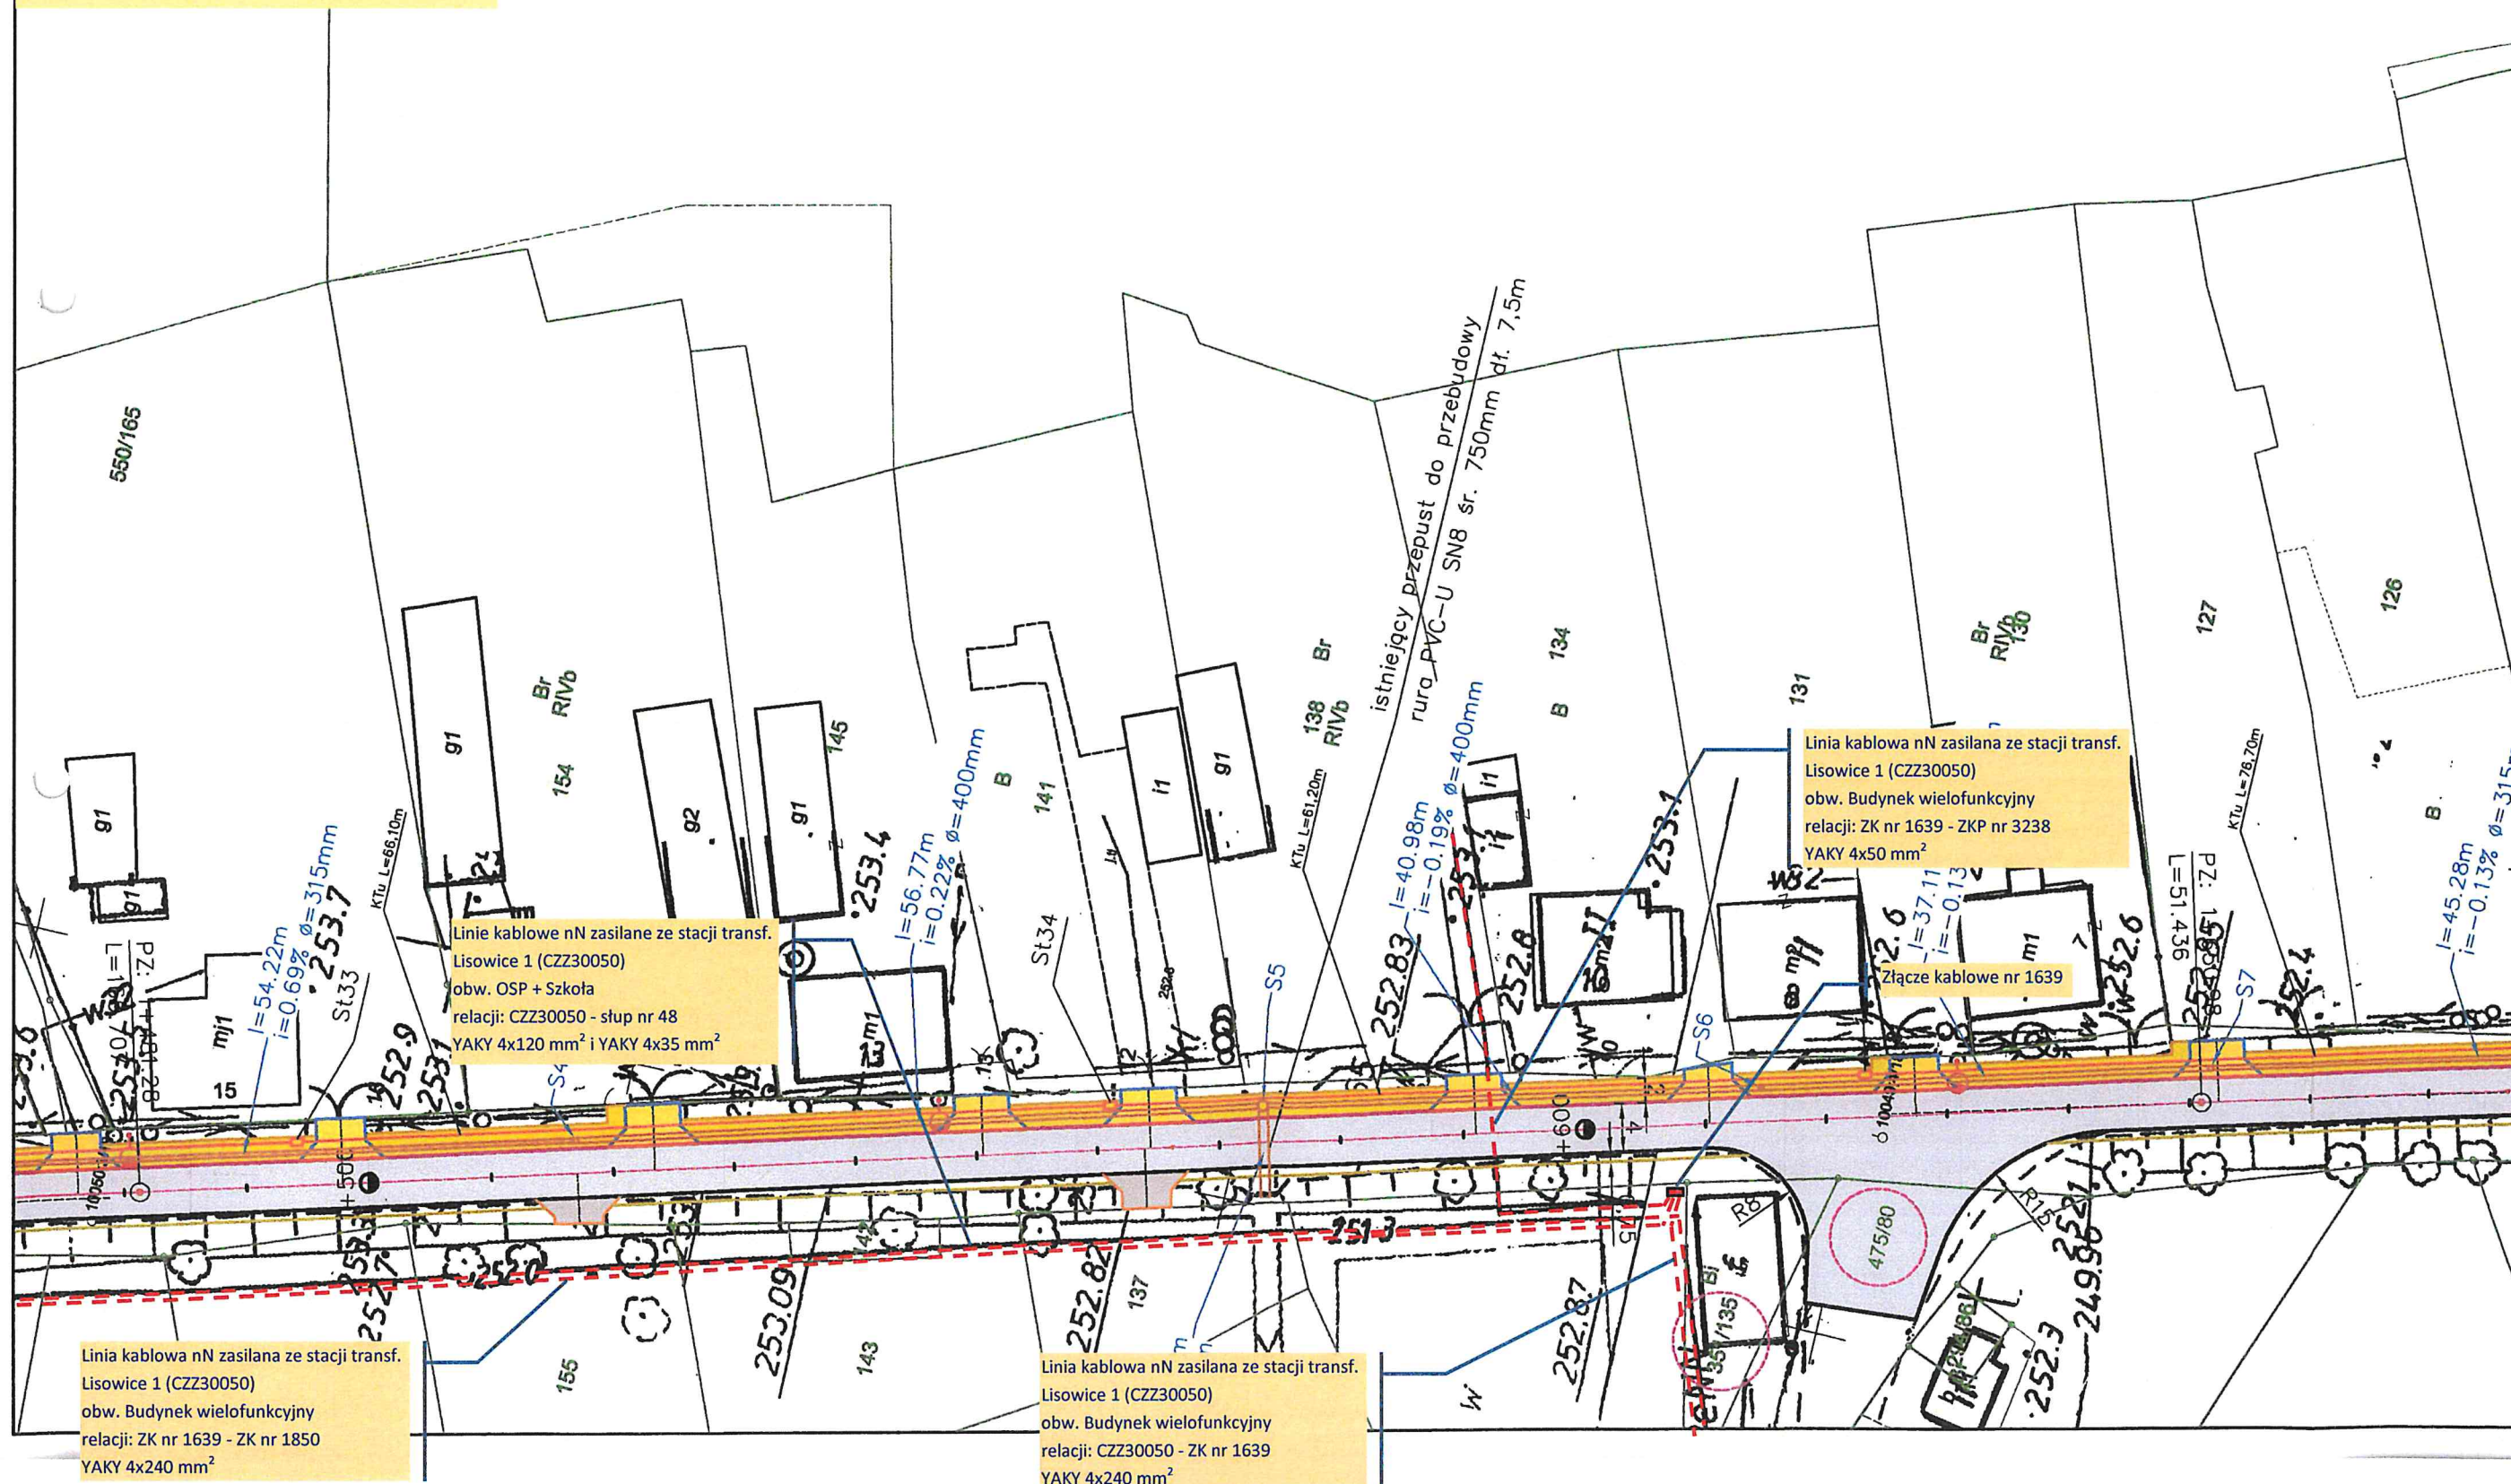

Uzgodnienie nr TD/OCZ/OMD/UB/JS/555/2022

Data: 12.09.2022 r.

W oznaczonym terenie wkreślono przebieg*) ~~brak*)~~

urządzeń podziemnych własności TAURON Dystrybucja S.A.


Oddział w Częstochowie


Linia napowietrzna widoczna w terenie


* **niepotrzebne skreślić**

TAURON Dystrybucja S.A.
Oddział w Częstochowie
Starszy Specjalista ds. Dokumentacji


Sier
Józef Sier

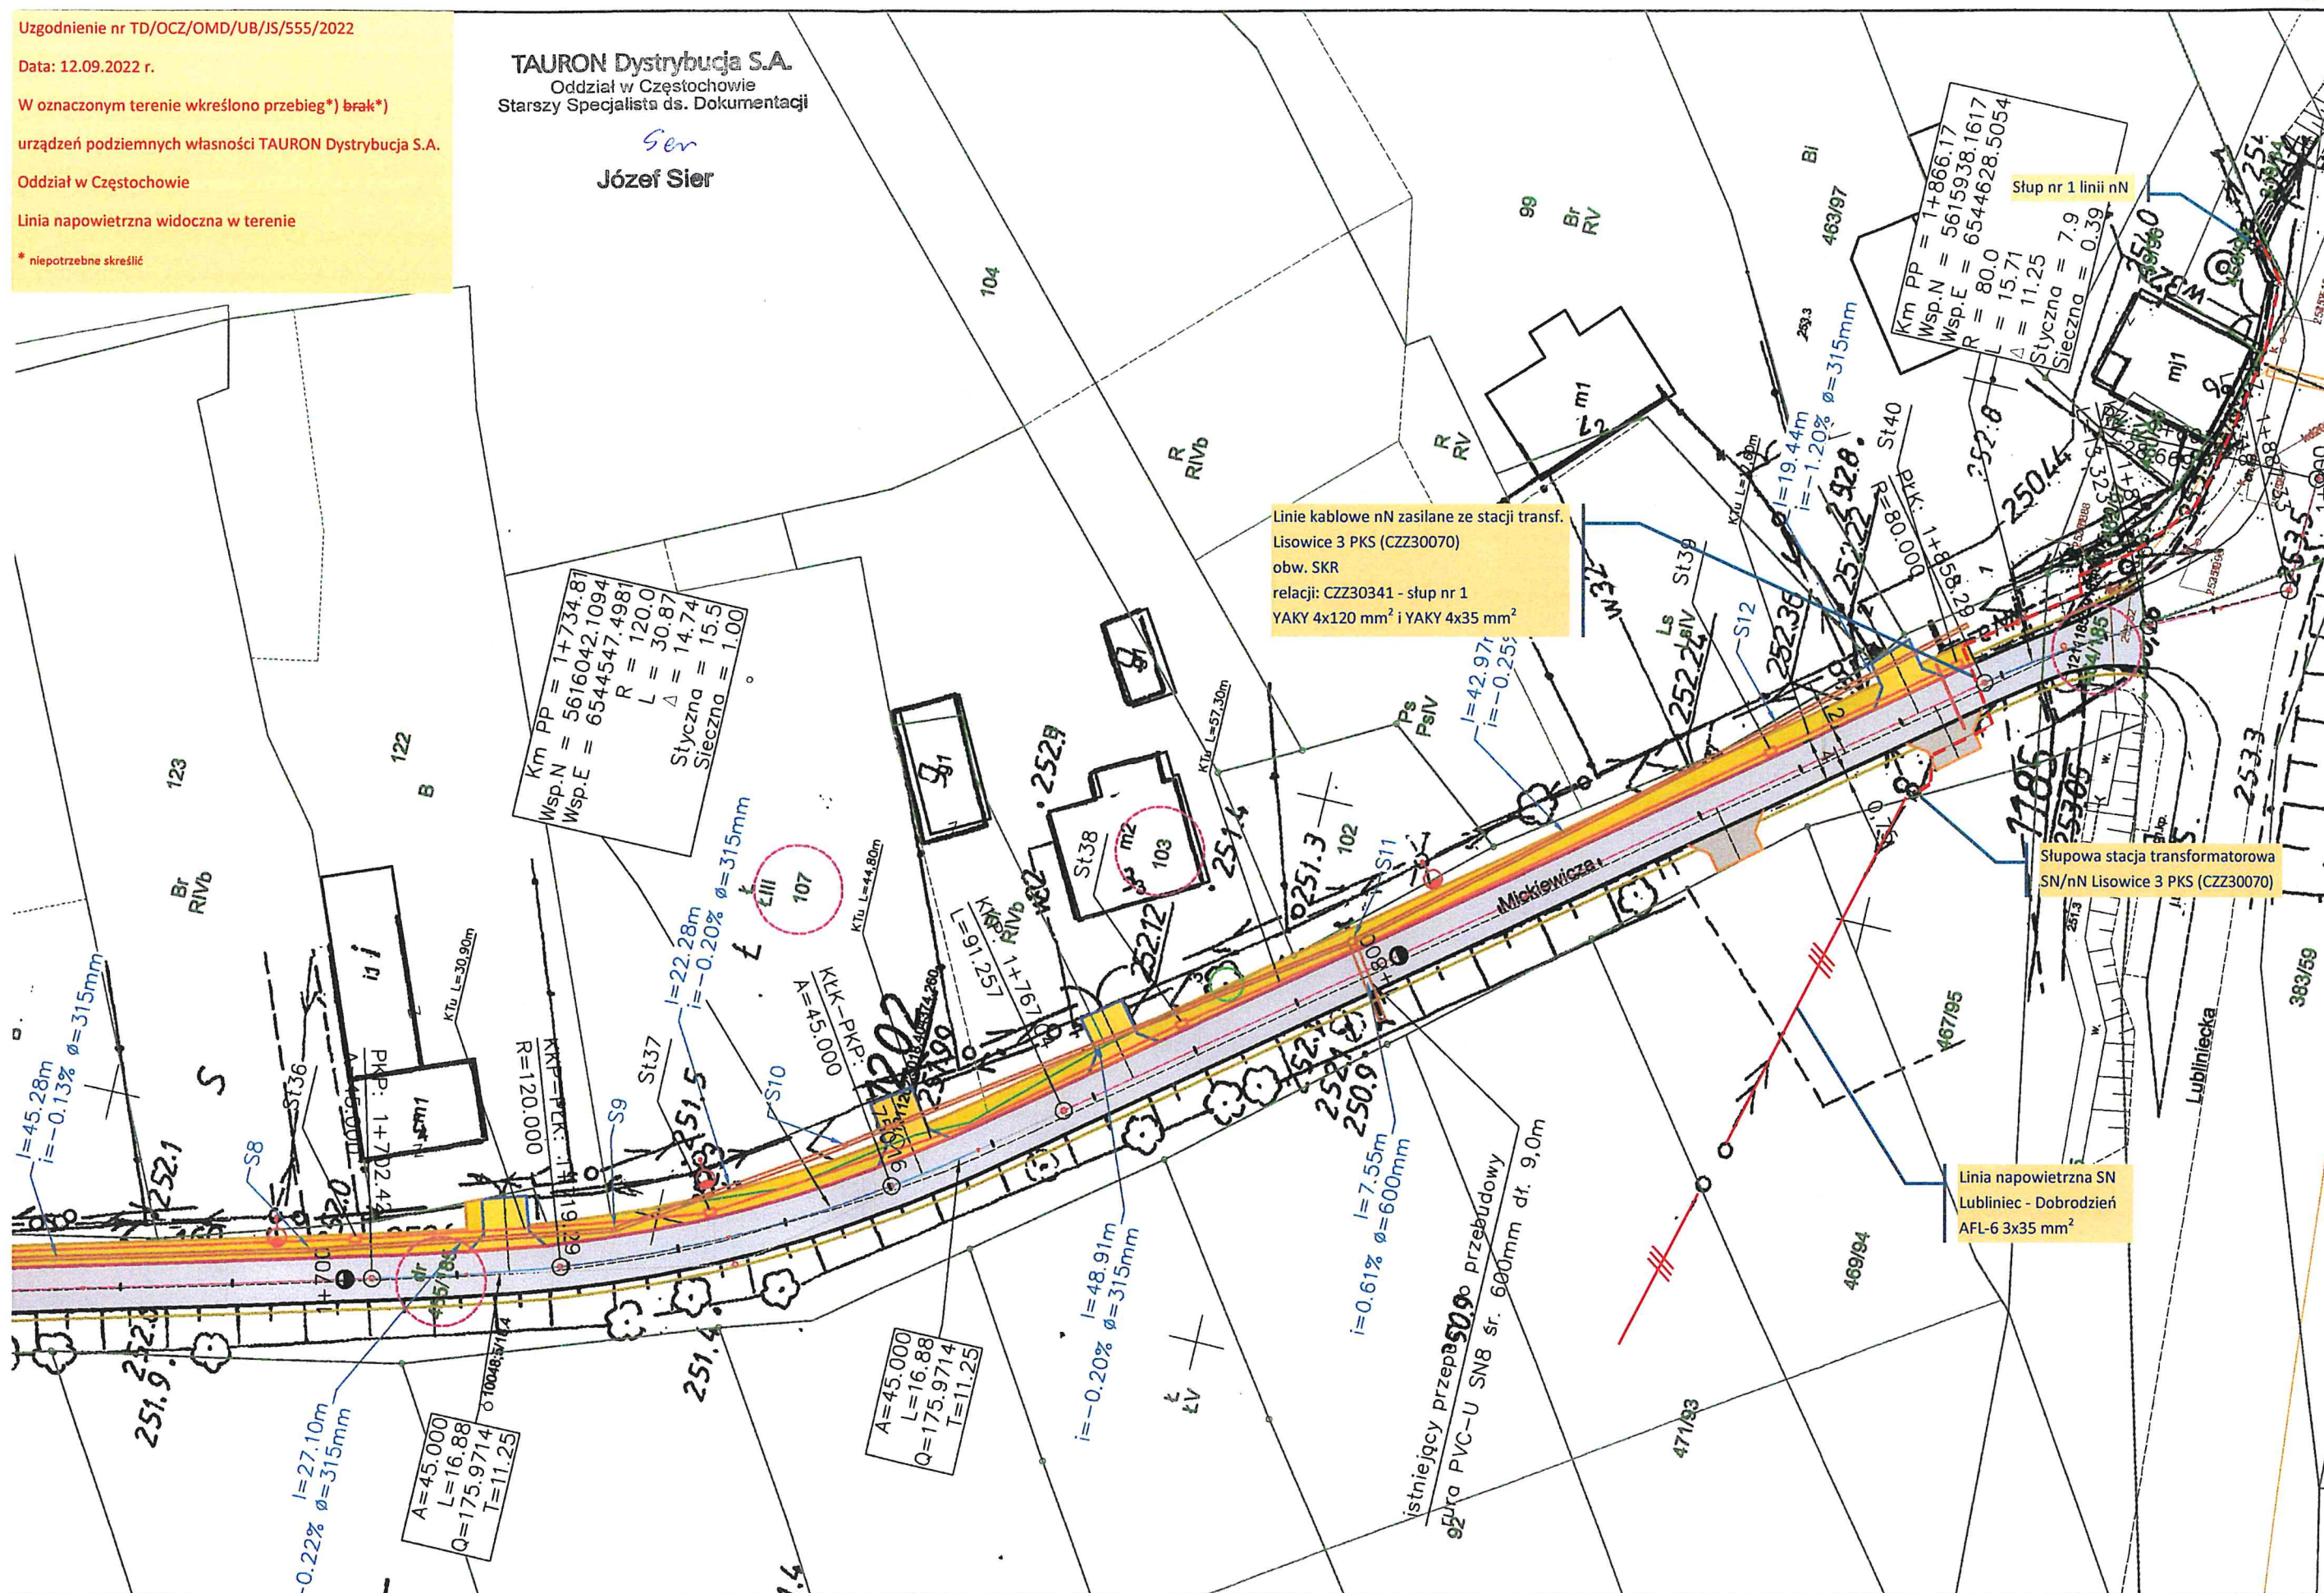

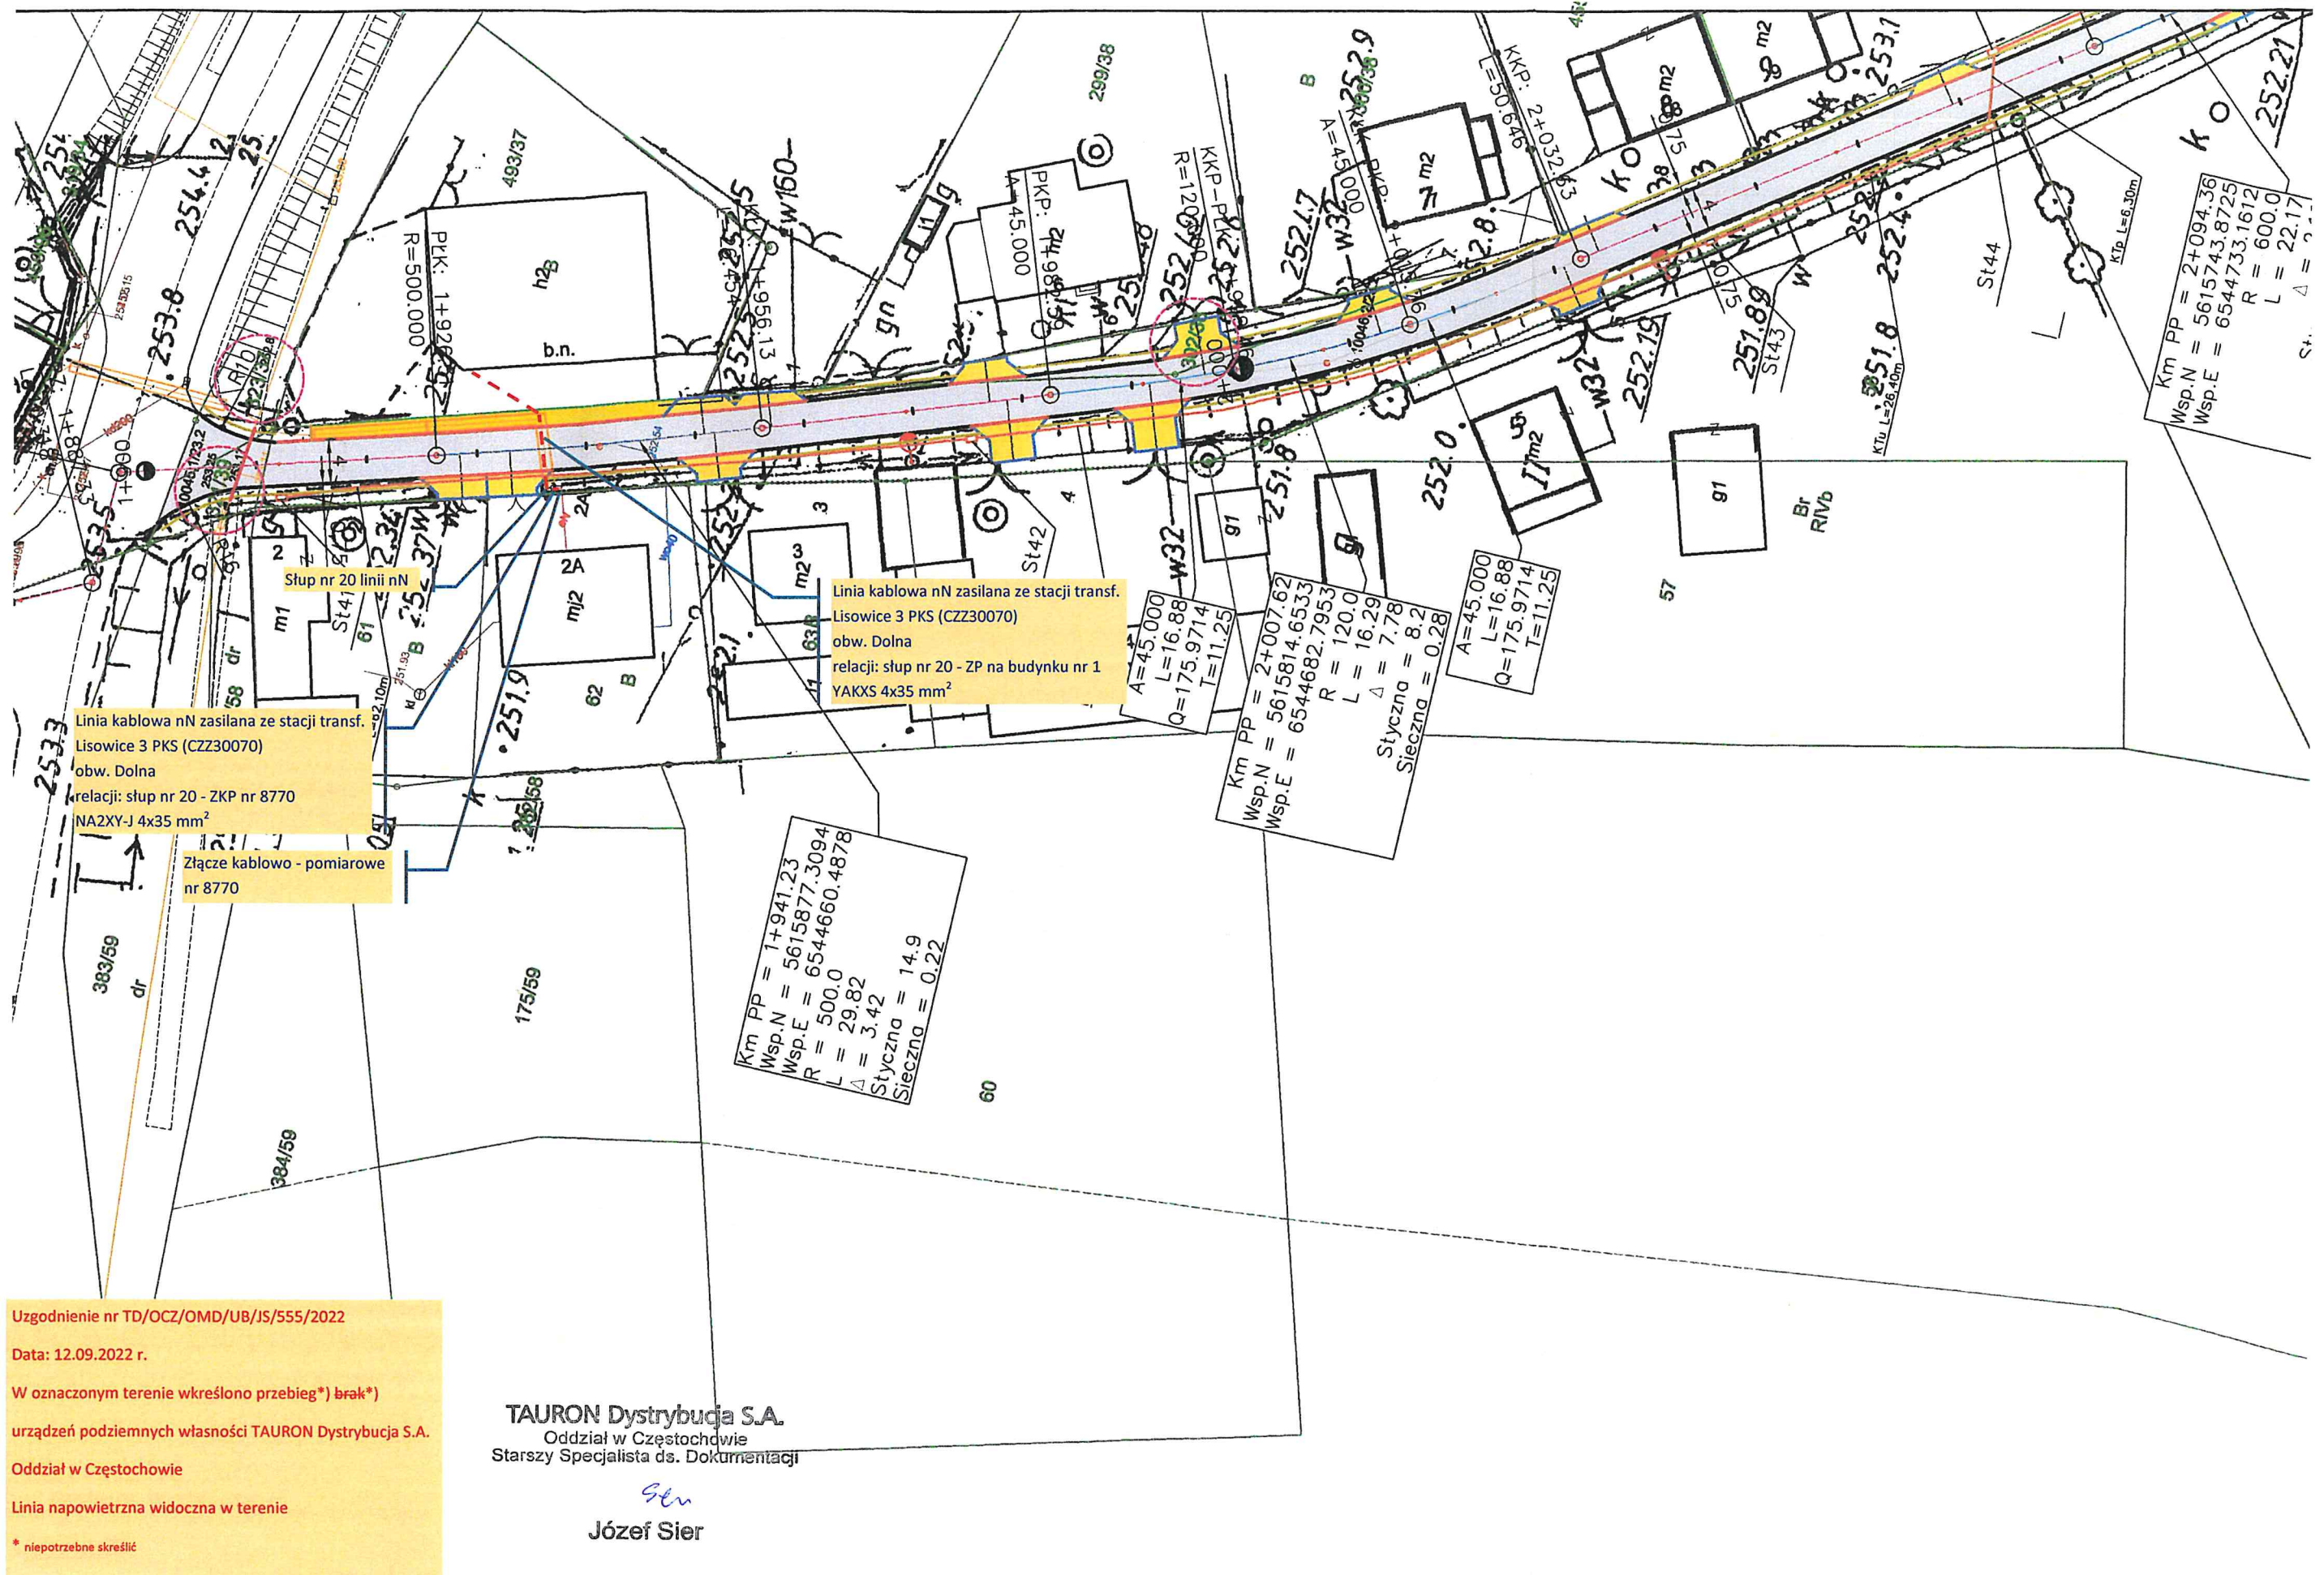

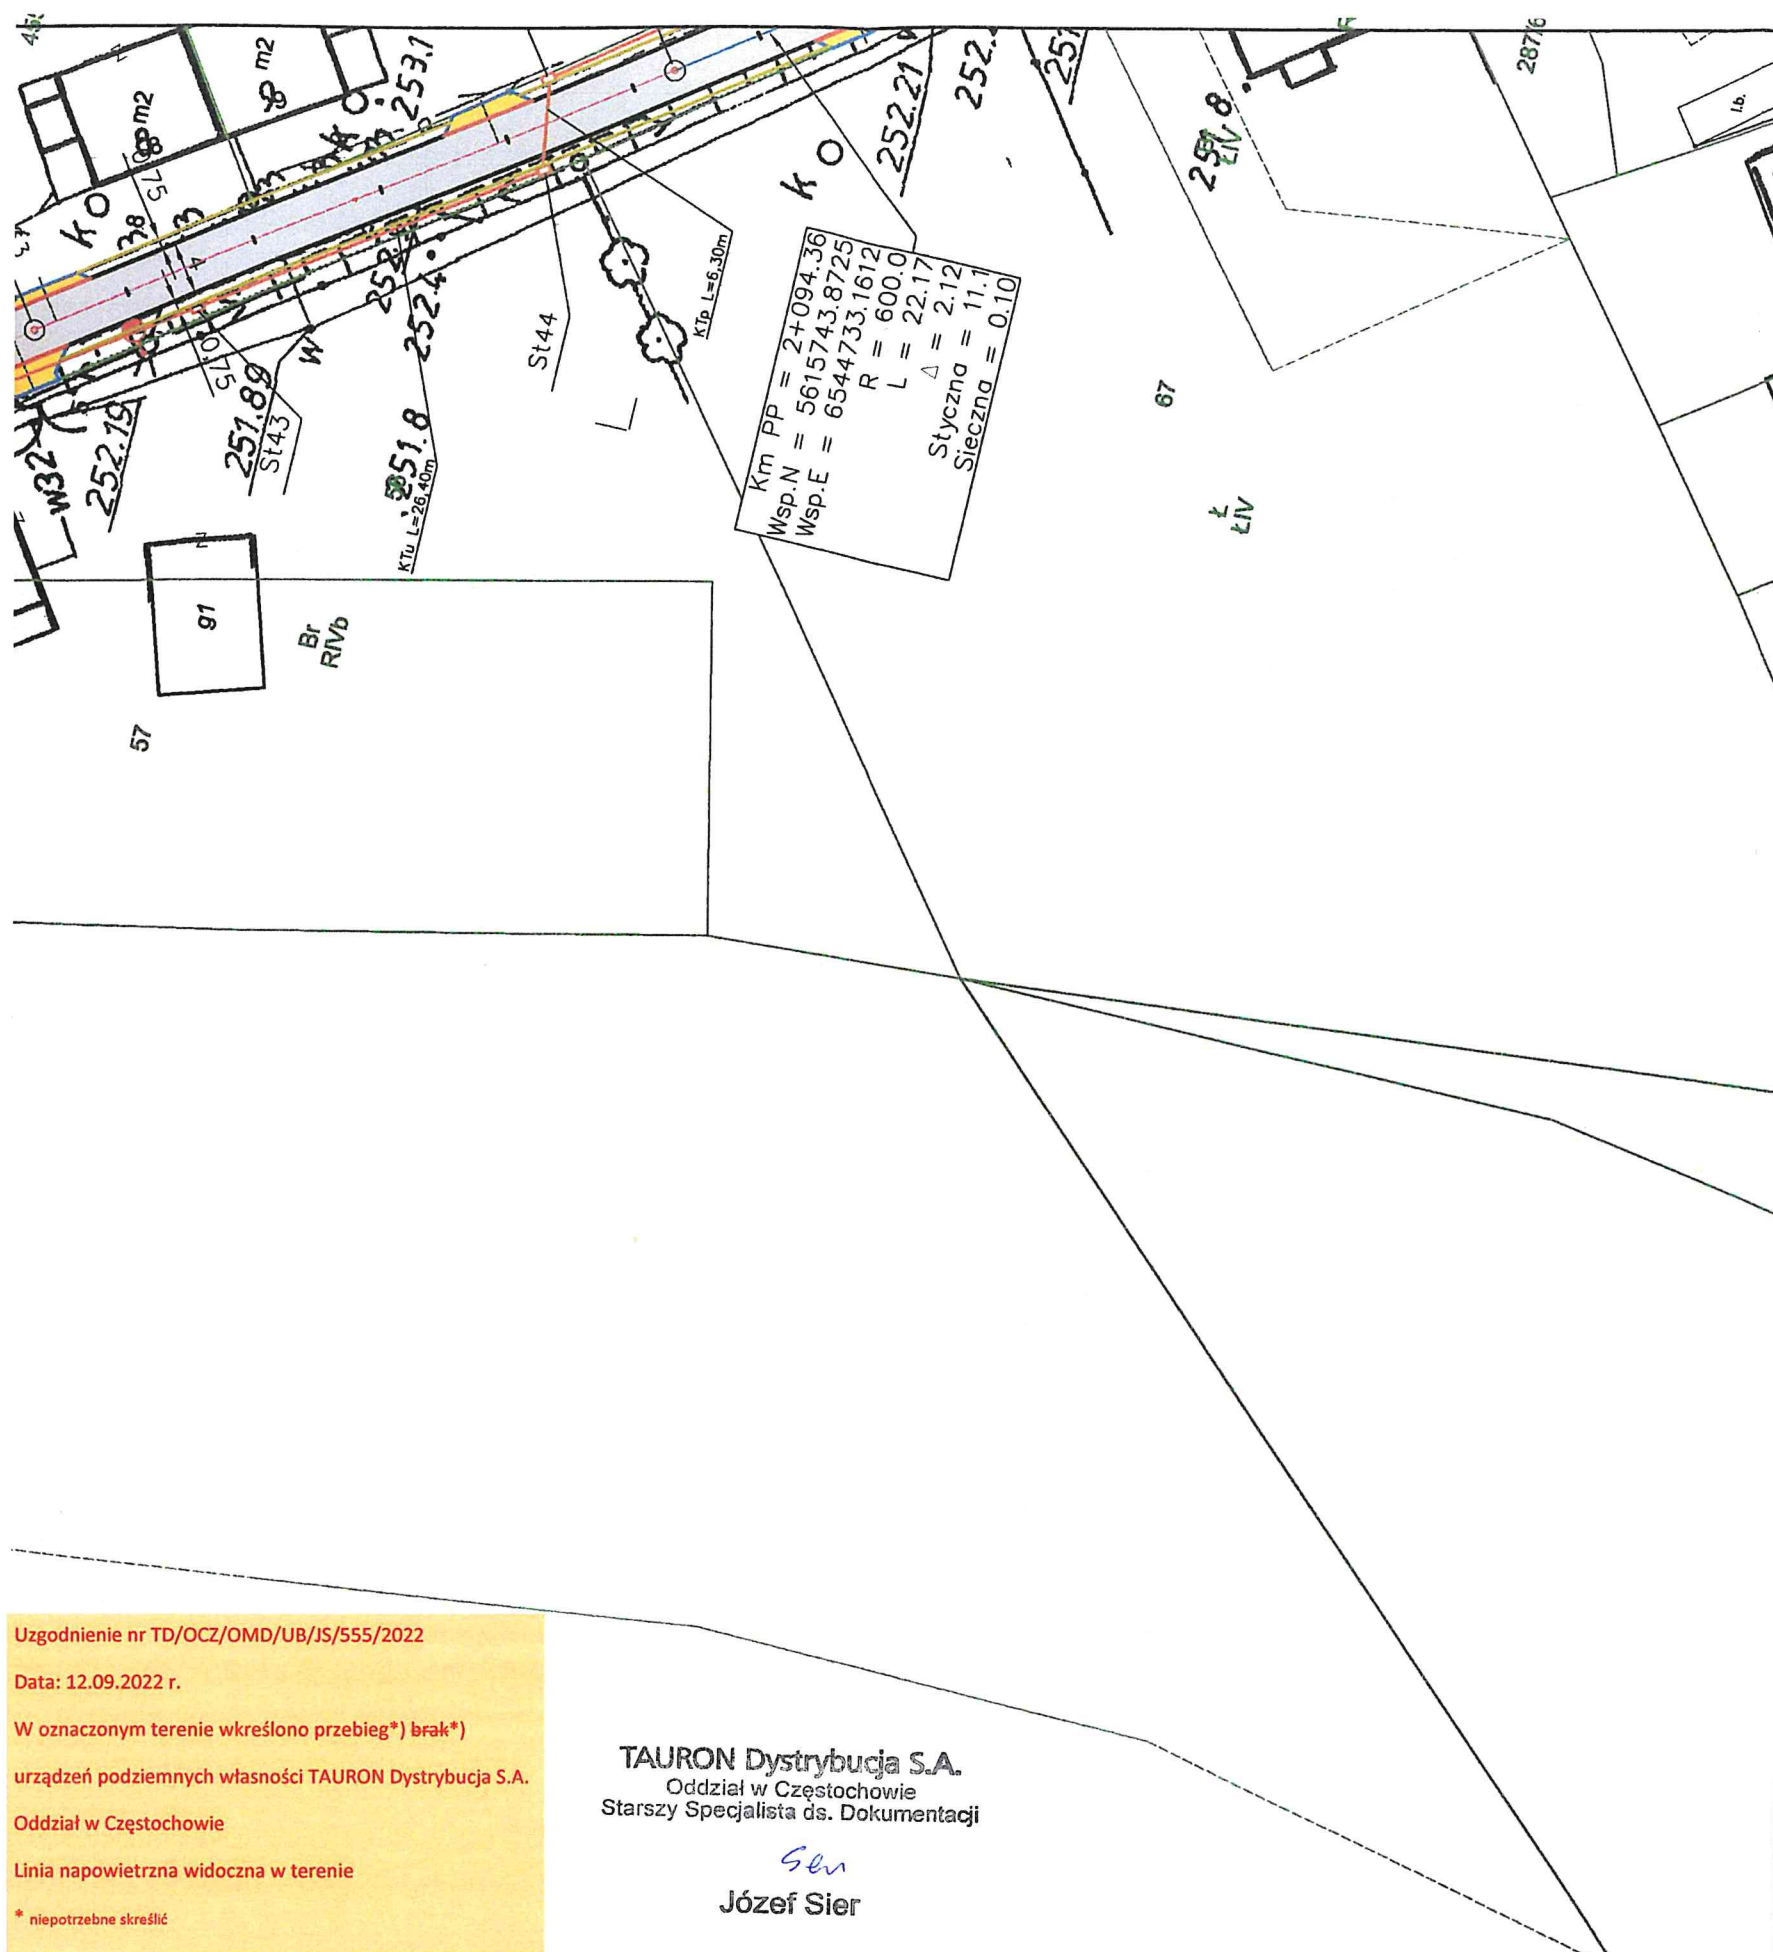

Opis oznaczeń

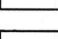- | | |
|---|--|
|  | nawierzchnia jezdni z betonu asfaltowego |
|  | nawierzchnia zjazdu z kostki betonowej |
|  | nawierzchnia zjazdu z kamienia łamanego |
|  | nawierzchnia chodnika z kostki betonowej |
|  | rura ochronna dwudzielna |
|  | pobocze utwardzone kamieniem na szer. 0,75m |
|  | krawędź jezdni bez krawężnika |
|  | krawężnik betonowy wysoki 30x8cm |
|  | krawężnik betonowy najazdowy 22x15cm |
|  | obrzeże betonowe 30x8cm |
|  | krawędź zjazdu z kamienia |
|  | istniejące przepusty pod drogą i zjazdami do remontu |
|  | projektowana kanalizacja deszczowa |
|  | istniejące oprawy sodowe do wymiany na oprawy typu LED |
|  | drzewa do wycięcia |
|  | projektowany kanał technologiczny |

Uzgodnienie nr TD/OCZ/OMD/UB/JS/555/2022

Data: 12.09.2022 r.

W oznaczonym terenie wkreślono przebieg*) brak*)

urządzeń podziemnych własności TAURON Dystrybucja S.A.

Oddział w Częstochowie


Linia napowietrzna widoczna w terenie

* **niepotrzebne skreślić**

TAURON Dystrybucja S.A.
Oddział w Częstochowie
Starszy Specjalista ds. Dokumentacji

Sier
Józef Sier

Biuro Projektów Budowlanych CADAM
Adam Pokrzywiec
ul. Opiełki 3a 42-286 Koszęcin
tel. 608 330 641
mail: pokrzywiec@poczta.onet.pl

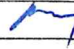Inwestor:		URZĄD GMINY PAWONKÓW UL. LUBLNIECKA 16 42-772 PAWONKÓW		Status: PFU	
Budowa:		PROGRAM FUNKCJONALNO - UŻYTKOWY DLA PRZEBUDOWY DRÓG GMINNYCH RELACJI DRALINY - LISOWICE - ANDRZEJÓW W GMINIE PAWONKÓW		Data: 08/2022	
Nazwa rysunku:				Skala: 1 : 500	
Projekt zagospodarowania terenu					
Funkcja:	Imię i Nazwisko:	Specjalność:	Nr Uprawnień:	Nr Rys: 2.3	
Projektant:	Jacek Malmur	drogowa	SLK/5917/PBD/15		
Opracował:	Adam Pokrzywiec	-----	-----		

Uzgodnienie nr TD/OCZ/OMD/UB/JS/555/2022

Data: 12.09.2022 r.

W oznaczonym terenie wkreślono przebieg*) brak*)

urzędzeń podziemnych własności TAURON Dystrybucja S.A.


Oddział w Częstochowie

Linia napowietrzna widoczna w terenie

* niepotrzebne skreślić

TAURON Dystrybucja S.A.
 Oddział w Częstochowie
 Starszy Specjalista ds. Dokumentacji

Sen
 Józef Sier

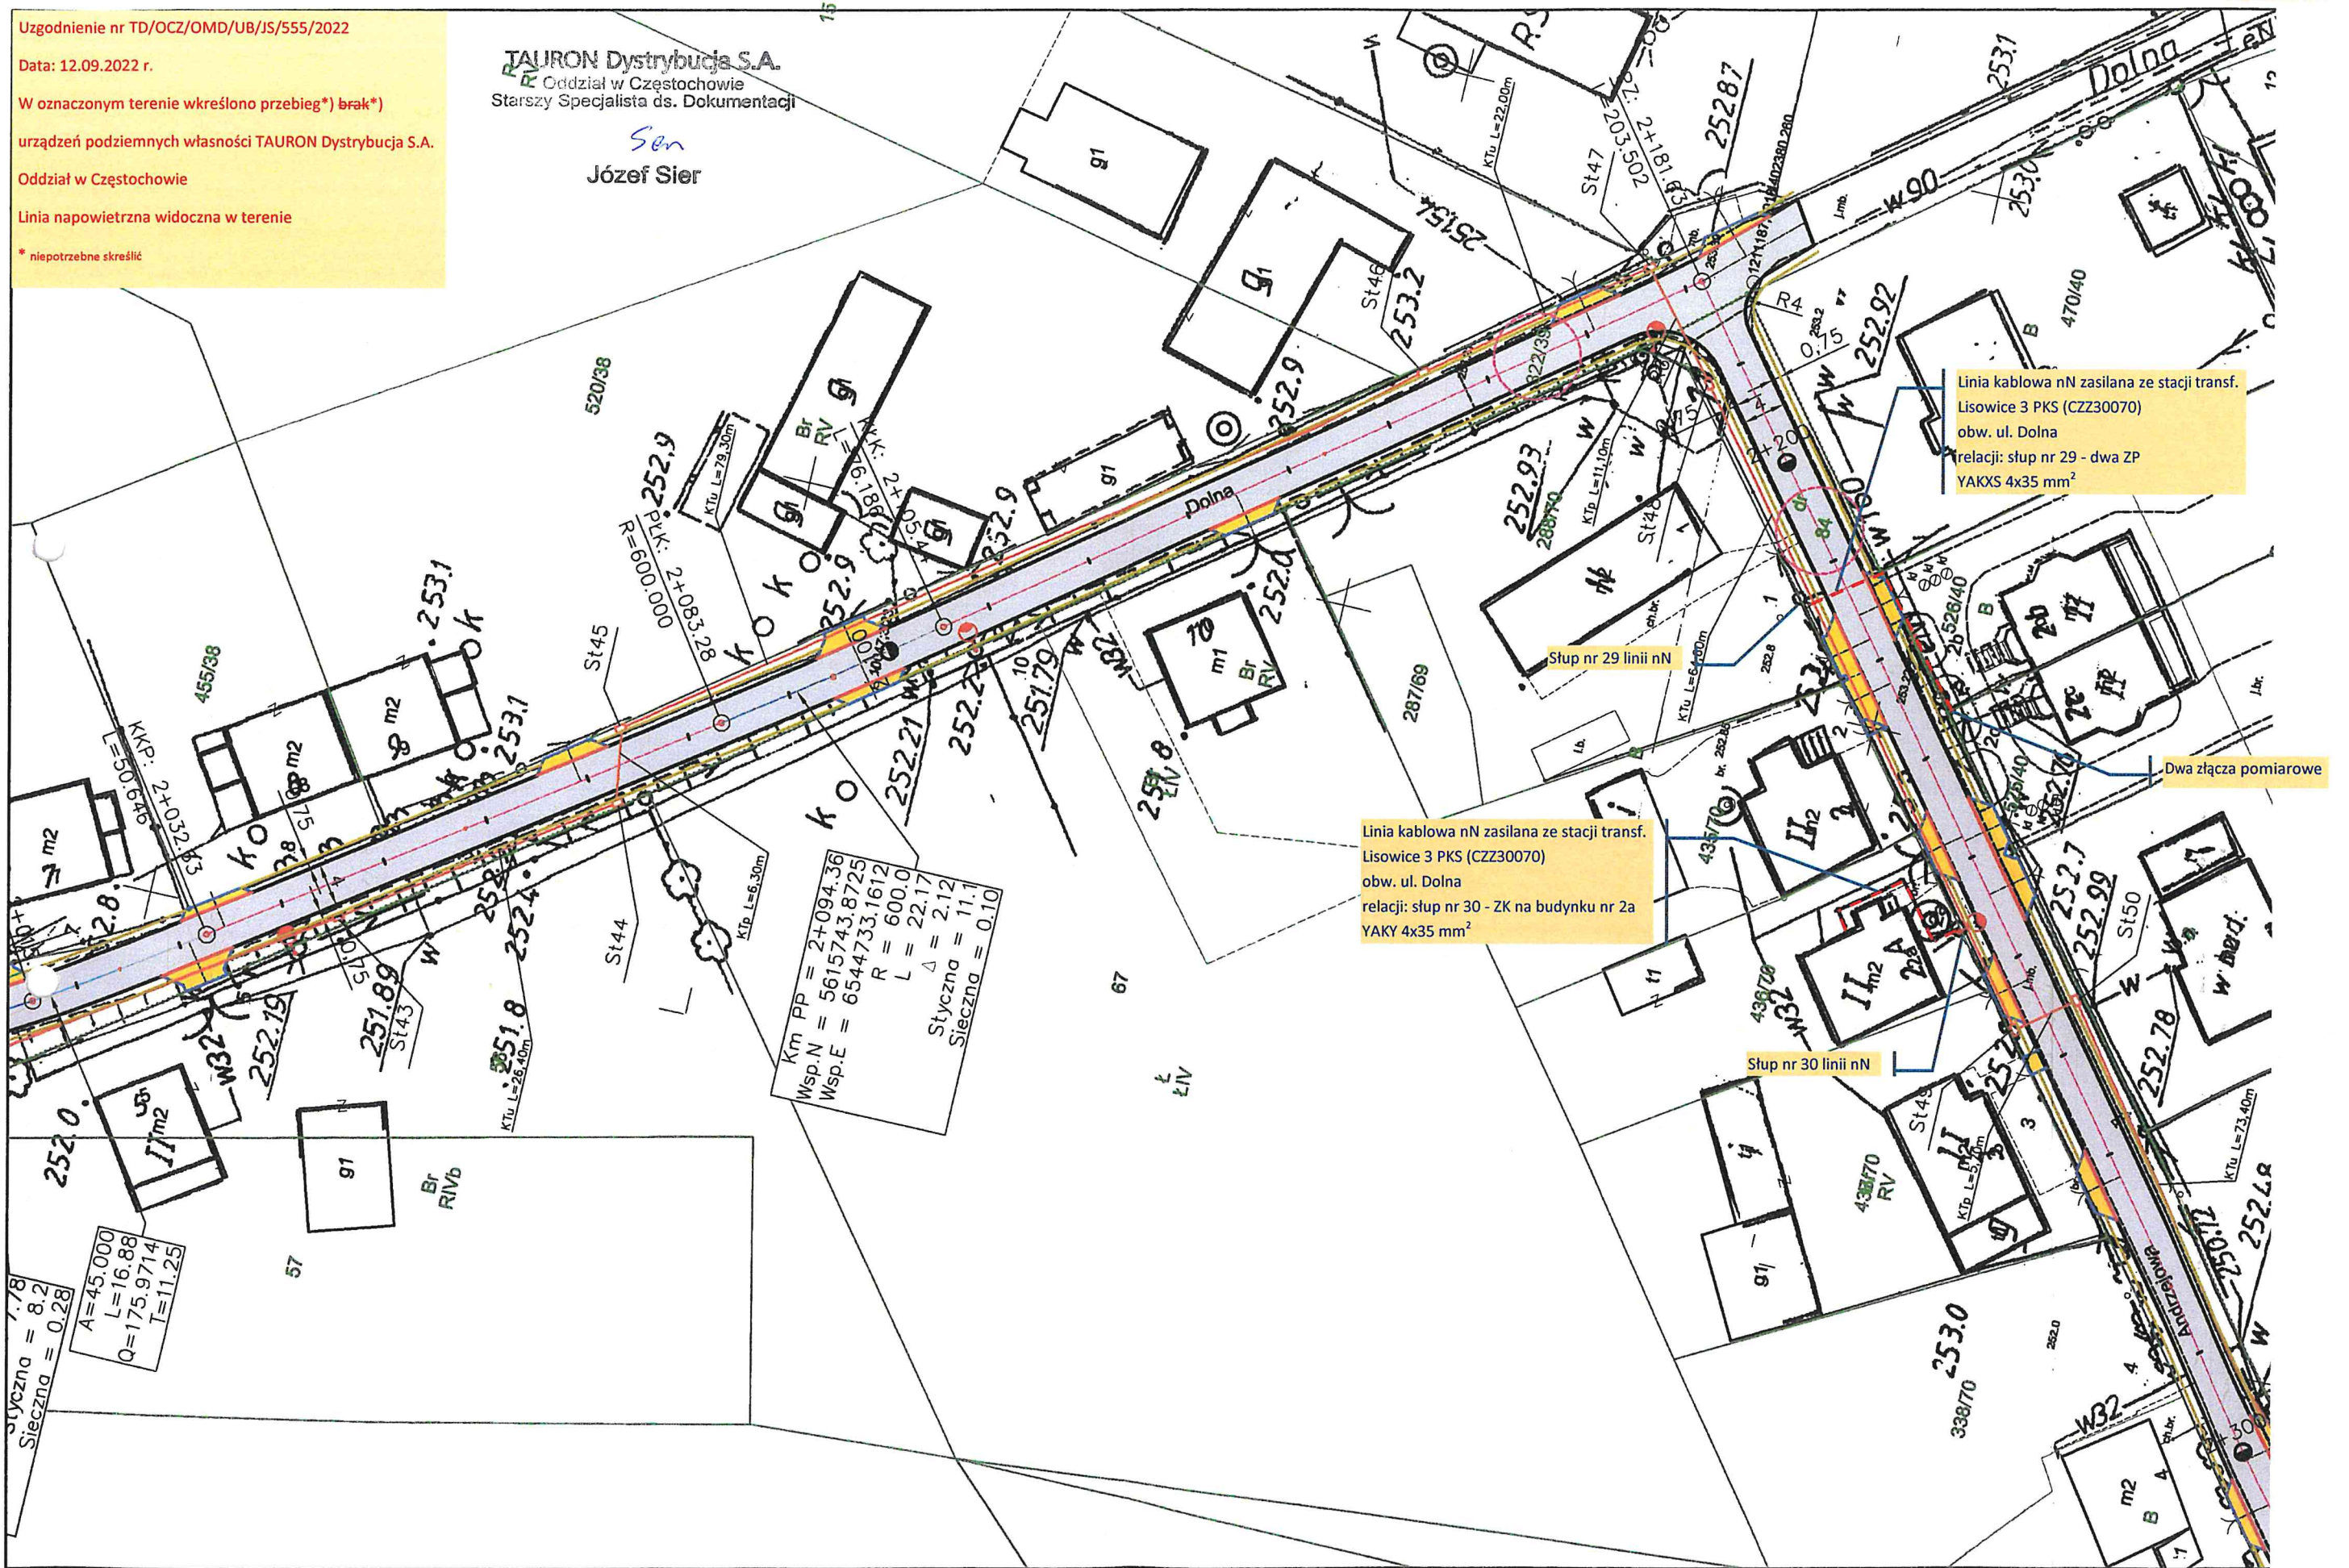



Opis oznaczeń

- | | |
|---|--|
|  | nawierzchnia jezdni z betonu asfaltowego |
|  | nawierzchnia zjazdu z kostki betonowej |
|  | nawierzchnia zjazdu z kamienia łamanego |
|  | nawierzchnia chodnika z kostki betonowej |
|  | rura ochronna dwudzielna |
|  | pobocze utwardzone kamieniem na szer. 0,75m |
|  | krawędź jezdni bez krawężnika |
|  | krawężnik betonowy wysoki 30x8cm |
|  | krawężnik betonowy najazdowy 22x15cm |
|  | obrzeże betonowe 30x8cm |
|  | krawędź zjazdu z kamienia |
|  | istniejące przepusty pod drogą i zjazdami do remontu |
|  | projektowana kanalizacja deszczowa |
|  | istniejące oprawy sodowe do wymiany na oprawy typu LED |
|  | drzewa do wycięcia |
|  | projektowany kanał technologiczny |

Uzgodnienie nr TD/OCZ/OMD/UB/JS/555/2022

Data: 12.09.2022 r.

W oznaczonym terenie wkreślono przebieg*) ~~brak*)~~

urządzeń podziemnych własności TAURON Dystrybucja S.A.

Oddział w Częstochowie

Linia napowietrzna widoczna w terenie


* **niepotrzebne skreślić**


TAURON Dystrybucja S.A.
Oddział w Częstochowie
Starszy Specjalista ds. Dokumentacji

Ser
Józef Sier

Biuro Projektów Budowlanych CADAM
Adam Pokrzywiec
ul. Opiełki 3a 42-286 Koszęcin
tel. 608 330 641
mail: pokrzywiec@poczta.onet.pl


Inwestor:	URZĄD GMINY PAWONKÓW UL. LUBLINIECKA 16 42-772 PAWONKÓW			Stadium: PFU
Budowa:	PROGRAM FUNKCJONALNO - UŻYTKOWY DLA PRZEBUDOWY DRÓG GMINNYCH RELACJI DRAŁINY - LISOWICE - ANDRZEJÓW W GMINIE PAWONKÓW			Data: 08/2022
Nazwa rysunku:	Projekt zagospodarowania terenu			Skala: 1 : 500
Funkcja:	Imię i Nazwisko:	Specjalność:	Nr Uprawnień:	Nr Rys: 2.4
Projektant:	Jacek Malmur	drogowa	SLK/5917/PBD/15	
Opracował:	Adam Pokrzywiec	-----	-----	

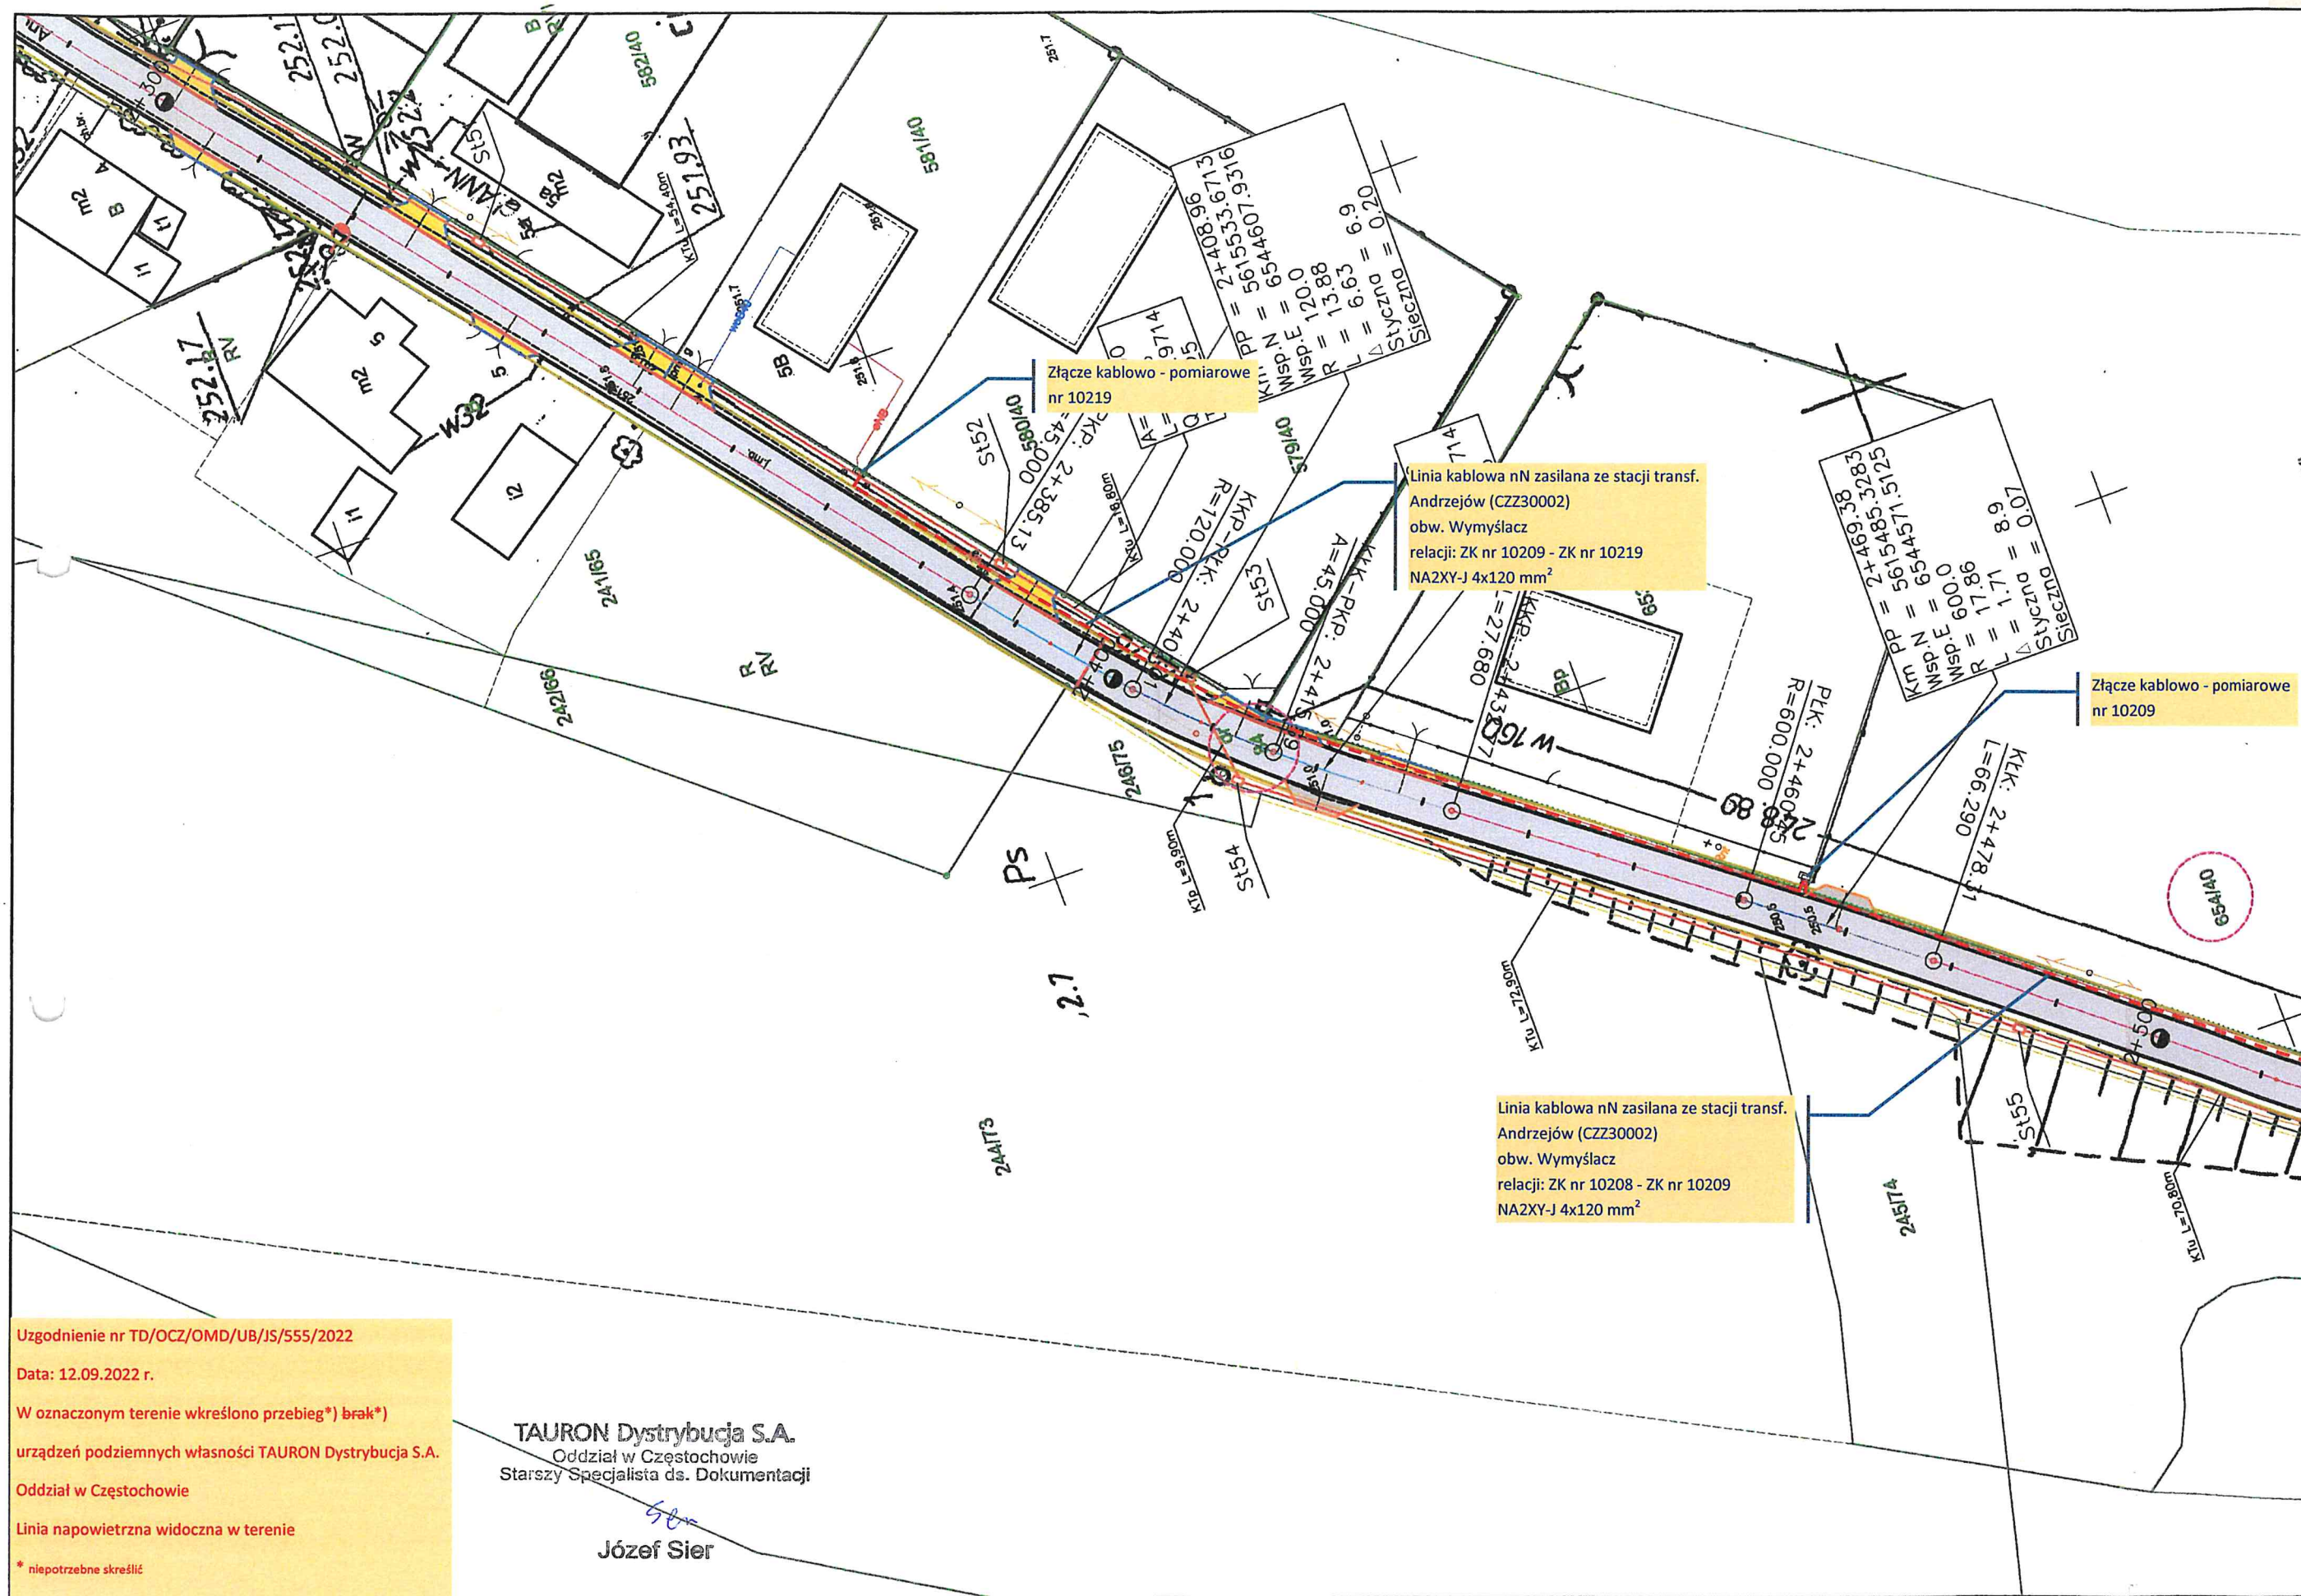

Uzgodnienie nr TD/OCZ/OMD/UB/JS/555/2022

Data: 12.09.2022 r.

W oznaczonym terenie wkreślono przebieg*) brak*)

urządzeń podziemnych własności TAURON Dystrybucja S.A.

Oddział w Częstochowie

Linia napowietrzna widoczna w terenie

* niepotrzebne skreślić

TAURON Dystrybucja S.A.
Oddział w Częstochowie
Starszy Specjalista ds. Dokumentacji

Józef Sier

Słup nr CZZ115832 (354) linii SN
O-12/ŻN (rozkracny)
Izolatory w kierunku słupa nr 353: 6 x LP 60/5U

Linia kablowa nN zasilana ze stacji transf.
Andrzejów (CZZ30002)
obw. Wymyślacz
relacji: ZK nr 10208 - ZK nr 10209
NA2XY-J 4x120 mm²

Złącze kablowo - pomiarowe
nr 8887

Linia kablowa nN zasilana ze stacji transf.
Andrzejów (CZZ30002)
obw. Wymyślacz
relacji: ZKP nr 7041 - ZKP nr 8856
NA2XY-J 4x120 mm²

Linia kablowa nN zasilana ze stacji transf.
Andrzejów (CZZ30002)
obw. Wymyślacz
relacji: ZKP nr 10208 - ZKP nr 8887
NA2XY-J 4x120 mm²

Złącze kablowe nr 10208

Linia kablowa nN zasilana ze stacji transf.
Andrzejów (CZZ30002)
obw. Wymyślacz
relacji: ZKP nr 7040 - ZKP nr 7041
YAKXS 4x120 mm²


Linia kablowa nN (oświetleniowa)
- własność obca

Linia napowietrzna SN
Lubliniec - Dobrodzień
AFL-6 3x35 mm²

Słup nr CZZ115831 (353) linii SN
P-12/ŻN (pojedynczy)
Izolatory: 6 x LWP 8/24

Linia kablowa nN zasilana ze stacji transf.
Andrzejów (CZZ30002)
obw. Wymyślacz
relacji: ZKP nr 8856 - ZK nr 10208
NA2XY-J 4x120 mm²

Złącze kablowo - pomiarowe
nr 8856

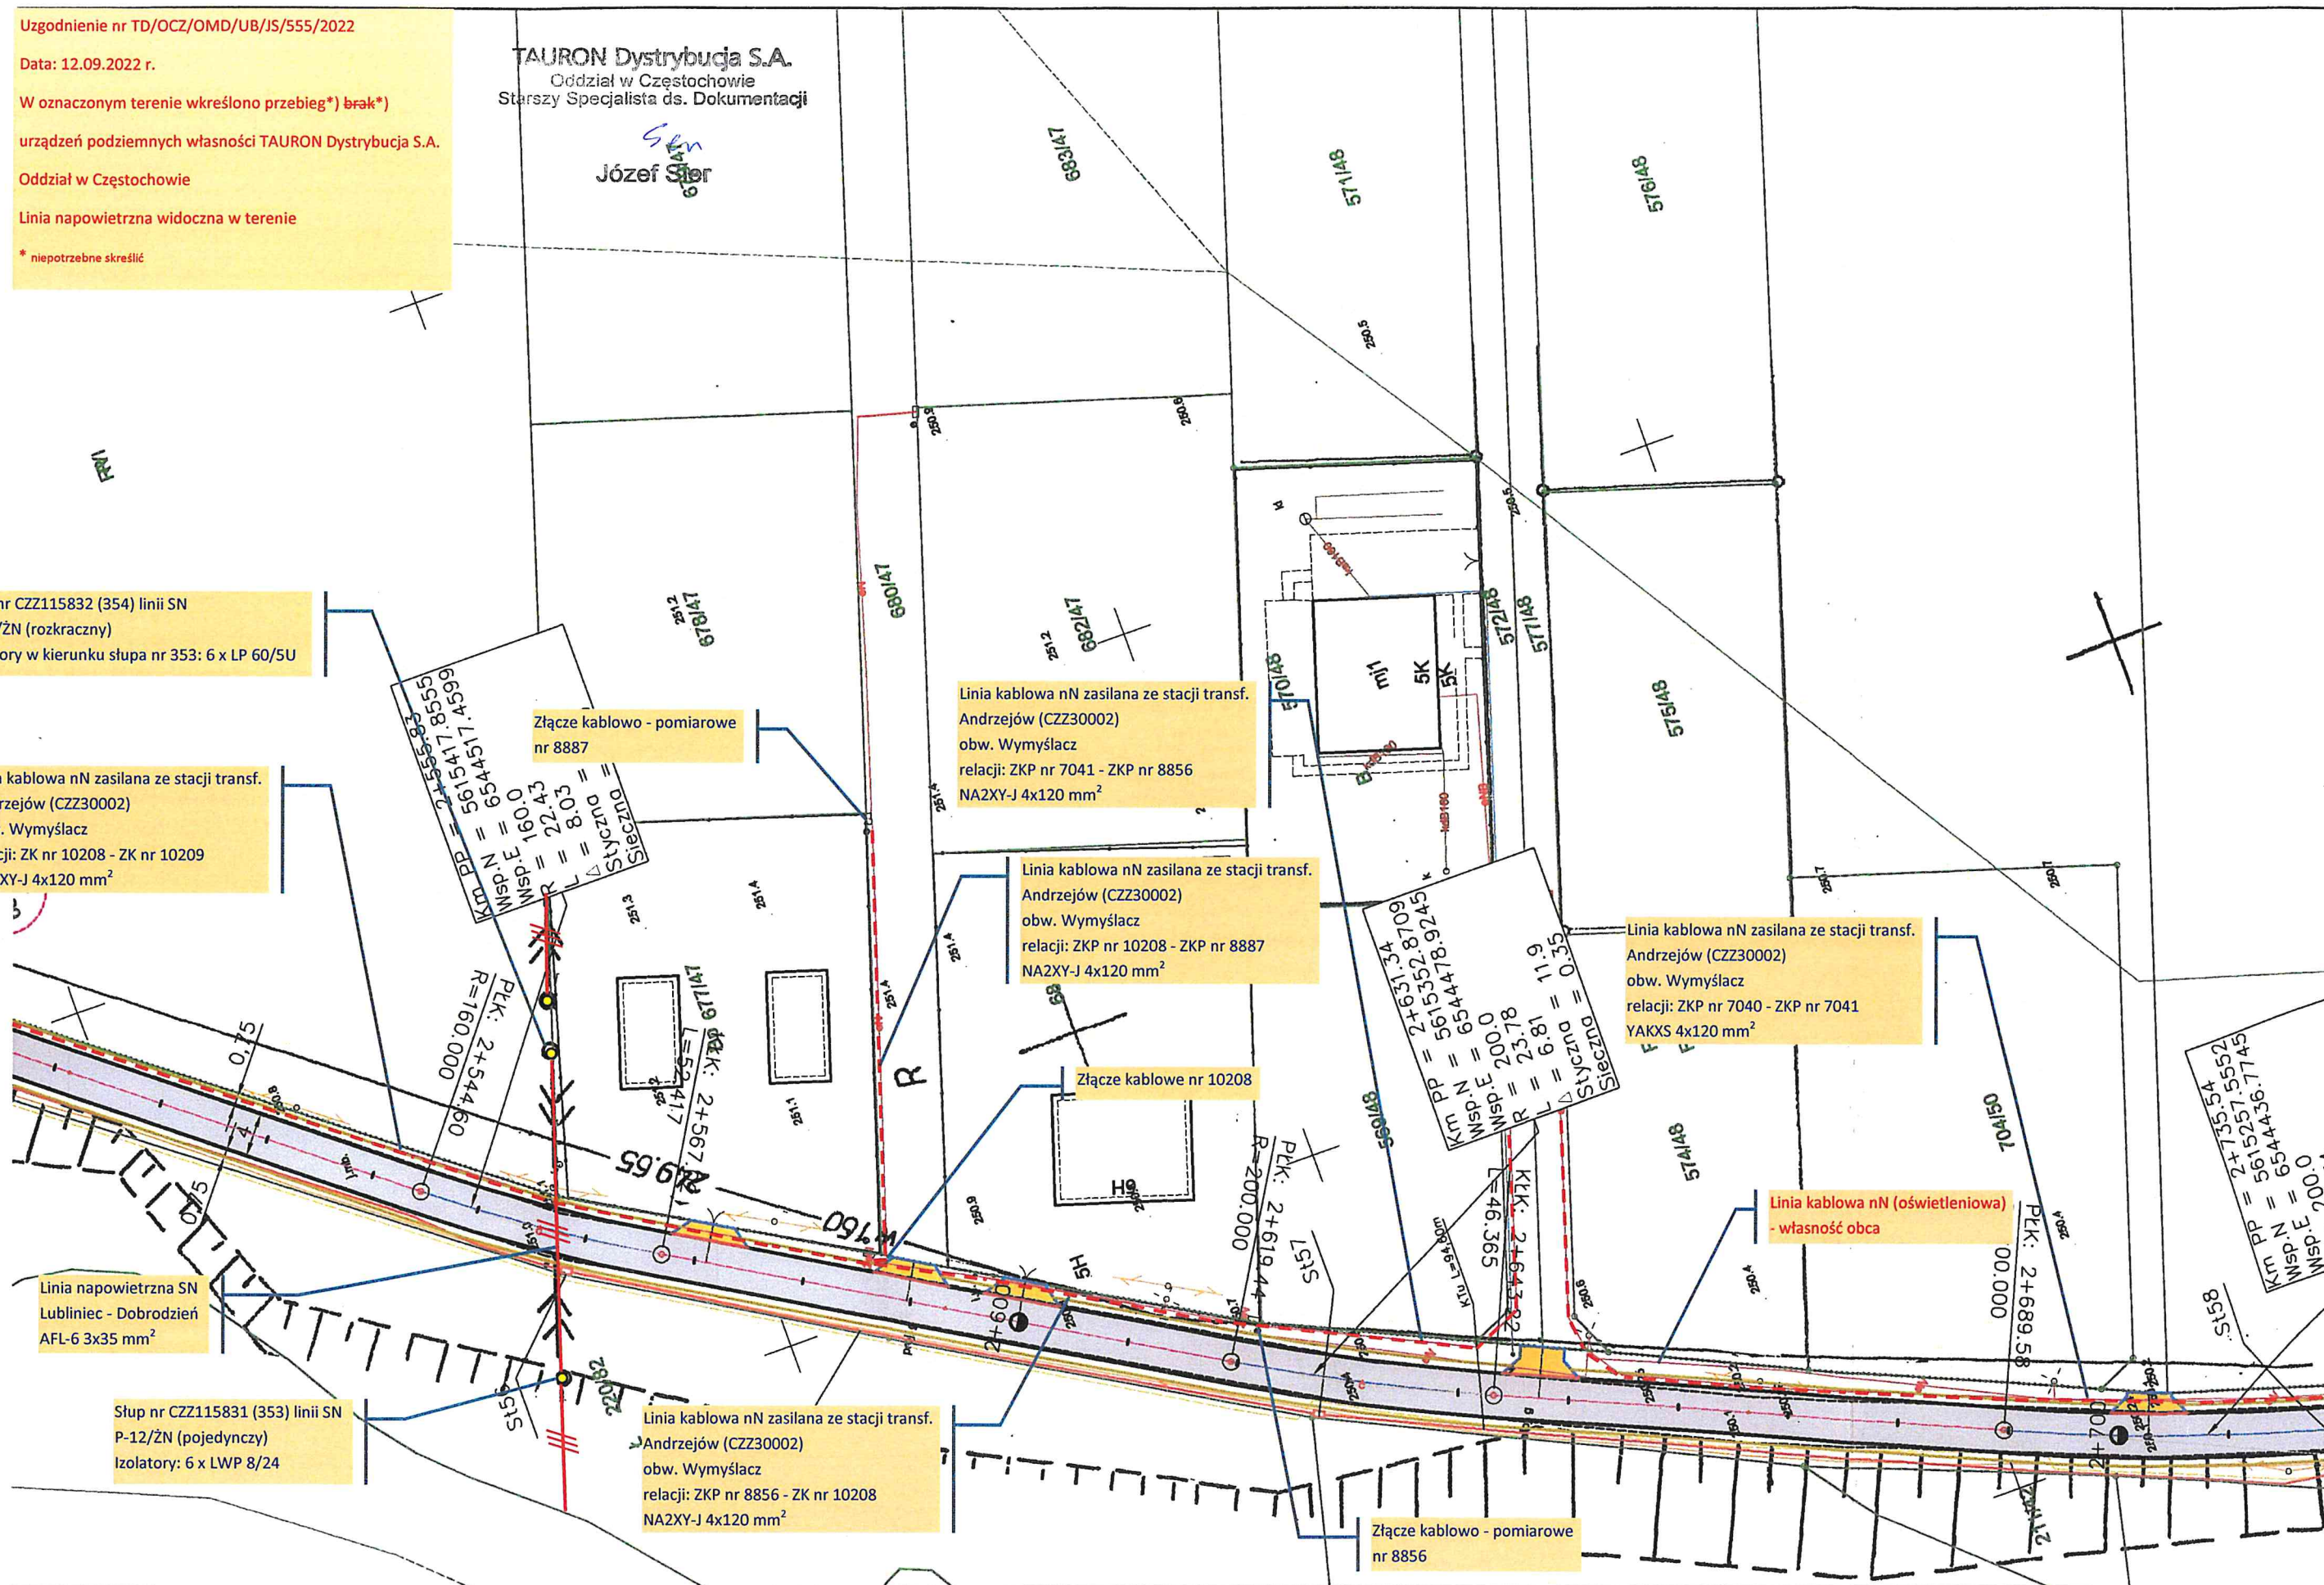

Uzgodnienie nr TD/OCZ/OMD/UB/JS/555/2022

Data: 12.09.2022 r.

W oznaczonym terenie wkreślono przebieg*) brak*)

urządzeń podziemnych własności TAURON Dystrybucja S.A.


Oddział w Częstochowie

Linia napowietrzna widoczna w terenie

* niepotrzebne skreślić

TAURON Dystrybucja S.A.
Oddział w Częstochowie
Starszy Specjalista ds. Dokumentacji

Józef Sier

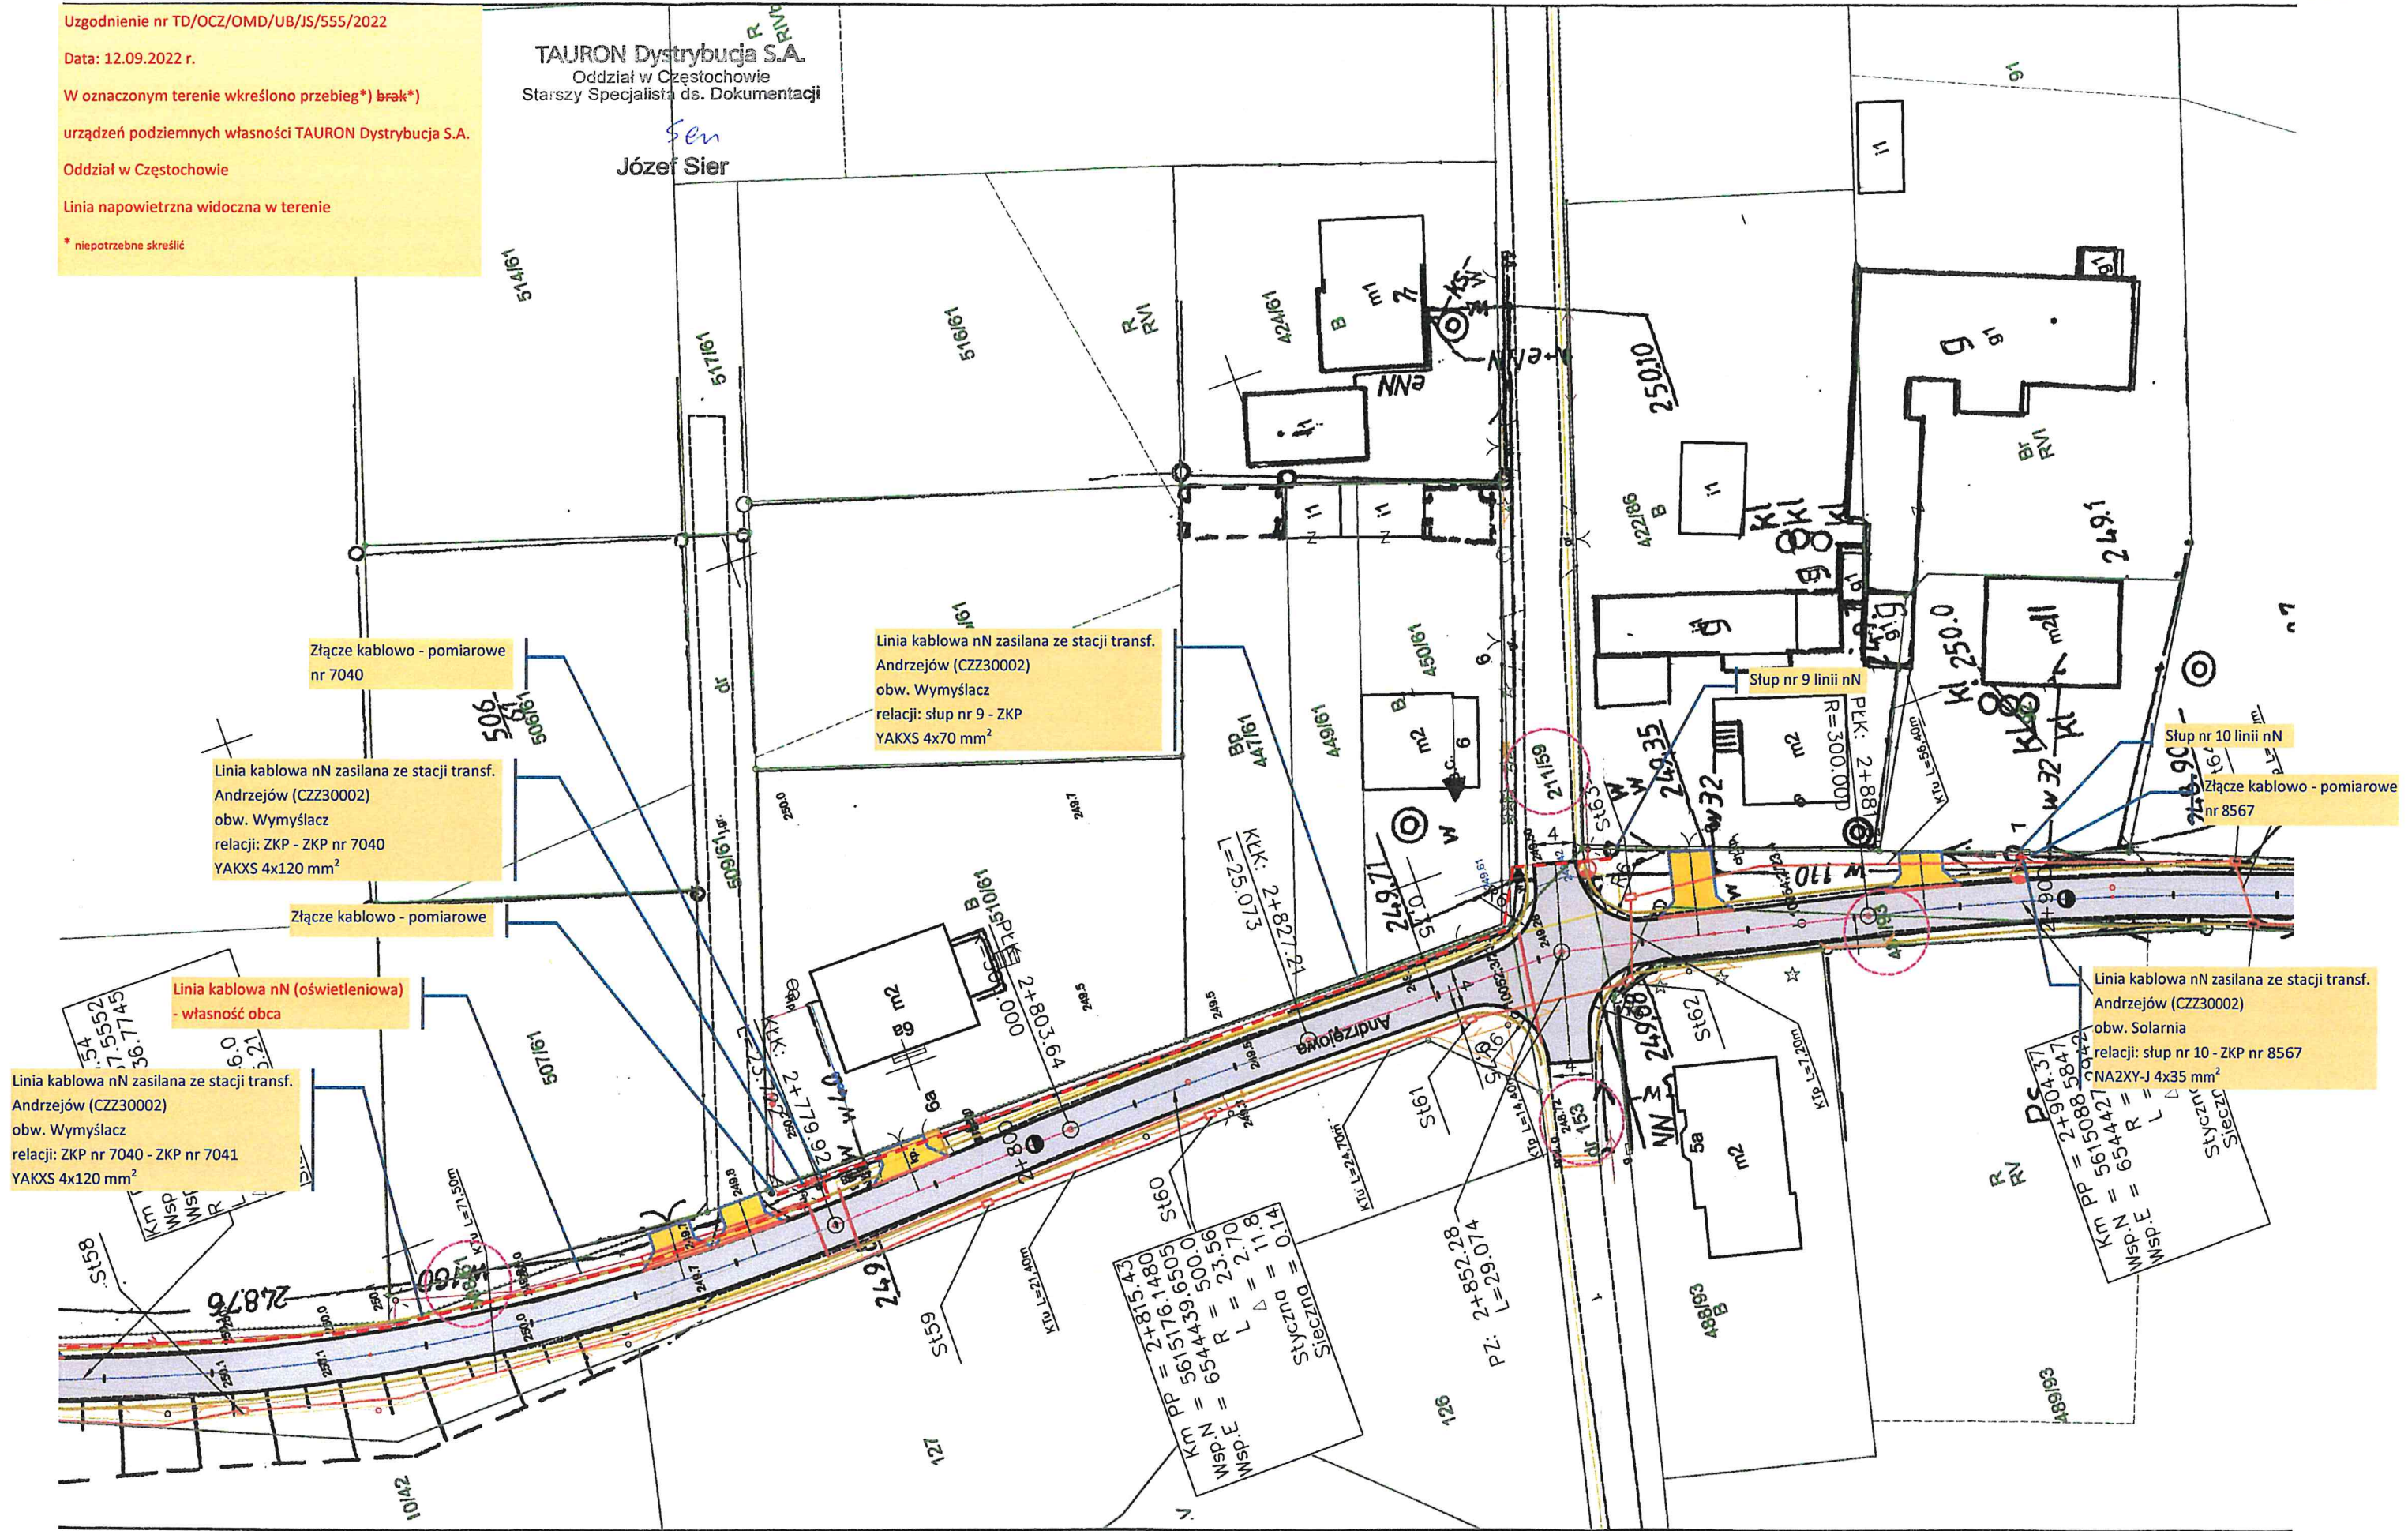

Uzgodnienie nr TD/OCZ/OMD/UB/JS/555/2022

Data: 12.09.2022 r.

W oznaczonym terenie **wkreślono przebieg*)** **brak*)**

urządzeń podziemnych własności TAURON Dystrybucja S.A.


Oddział w Częstochowie


Linia napowietrzna widoczna w terenie

* **niepotrzebne skreślić**

TAURON Dystrybucja S.A.
Oddział w Częstochowie
Starszy Specjalista ds. Dokumentacji

Józef Sier

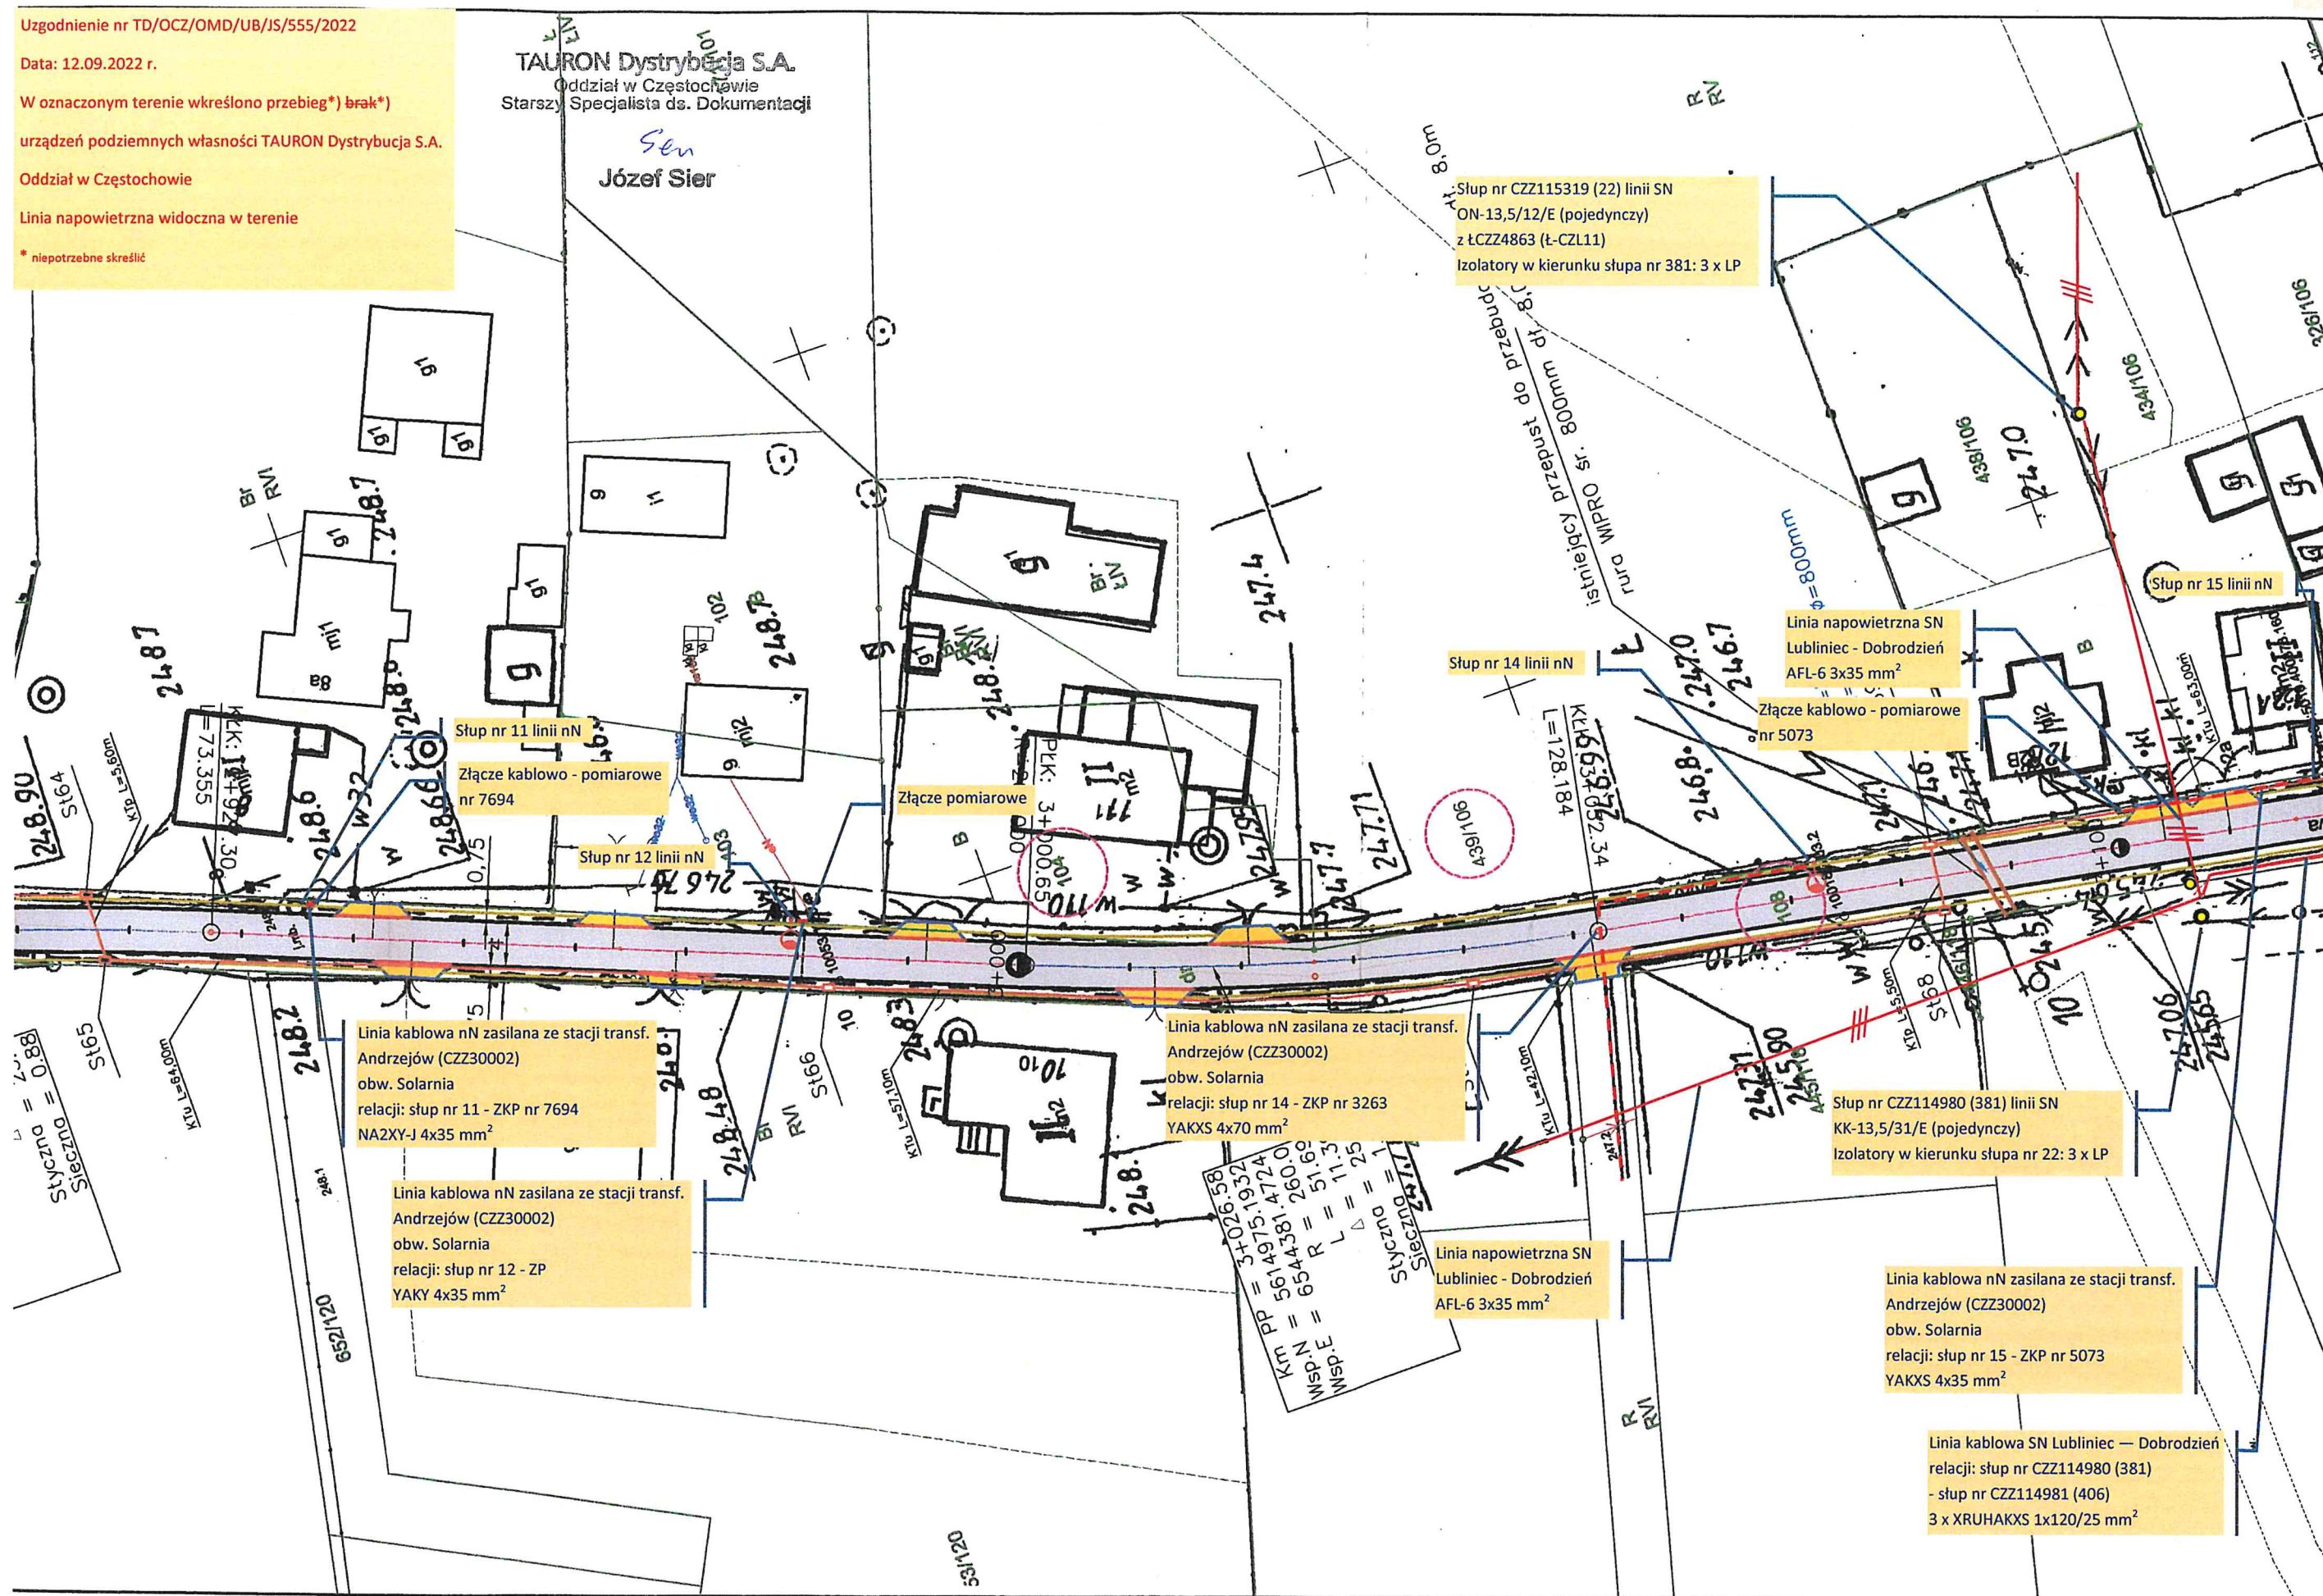

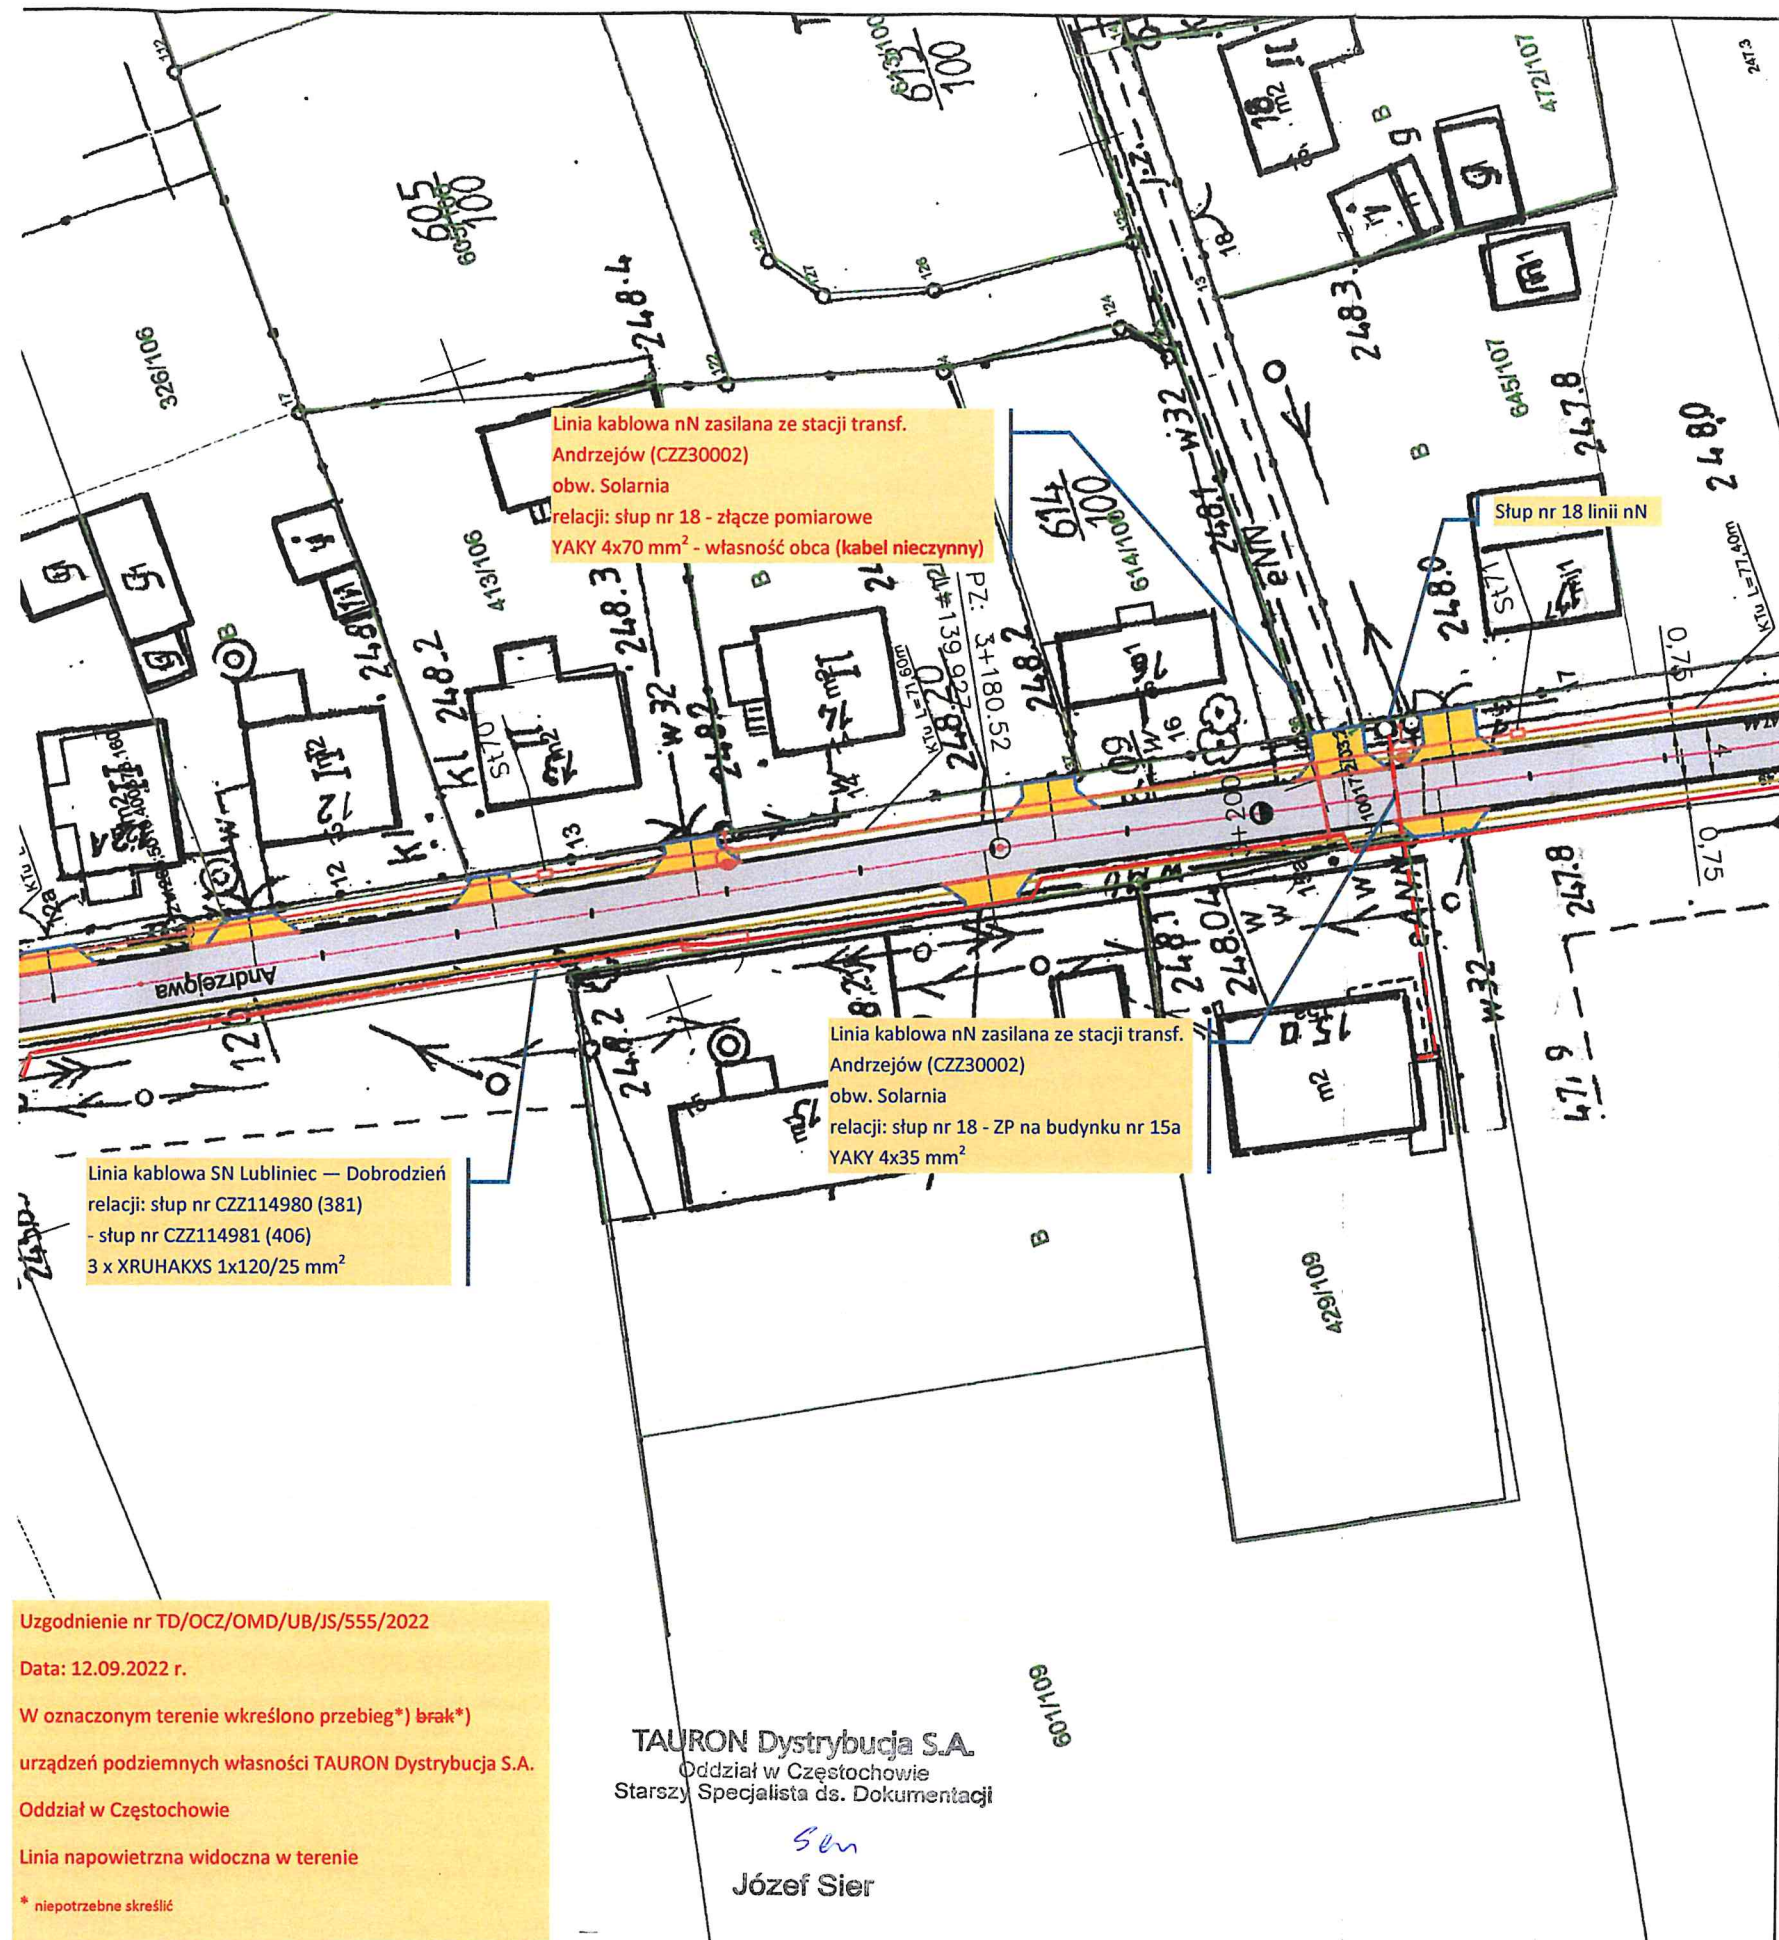

Opis oznaczeń

- nawierzchnia jezdni z betonu asfaltowego
- nawierzchnia zjazdu z kostki betonowej
- nawierzchnia zjazdu z kamienia łamanego
- nawierzchnia chodnika z kostki betonowej
- rura ochronna dwudzielna
- pobocze utwardzone kamieniem na szer. 0,75m
- krawędź jezdni bez krawężnika
- krawężnik betonowy wysoki 30x8cm
- krawężnik betonowy najazdowy 22x15cm
- obrzeże betonowe 30x8cm
- krawędź zjazdu z kamienia
- istniejące przepusty pod drogą i zjazdami do remontu
- projektowana kanalizacja deszczowa
- istniejące oprawy sodowe do wymiany na oprawy typu LED
- drzewa do wycięcia
- projektowany kanał technologiczny

Uzgodnienie nr TD/OCZ/OMD/UB/JS/555/2022

Data: 12.09.2022 r.

W oznaczonym terenie wkreślono przebieg*) brak*)

urządzeń podziemnych własności TAURON Dystrybucja S.A.

Oddział w Częstochowie

Linia napowietrzna widoczna w terenie

* niepotrzebne skreślić

Biuro Projektów Budowlanych CADAM
Adam Pokrzywiec
ul. Opieki 3a 42-286 Koszęcin
tel. 608 330 641
mail: pokrzywiec@poczta.onet.pl

Inwestor: URZĄD GMINY PAWONKÓW UL. LUBLINIECKA 16 42-772 PAWONKÓW				Stadium: PFU
Budowa: PROGRAM FUNKCJONALNO - UŻYTKOWY DLA PRZEBUDOWY DRÓG GMINNYCH RELACJI DRALINY - LISOWICE - ANDRZEJÓW W GMINIE PAWONKÓW				Data: 08/2022
Nazwa rysunku: Projekt zagospodarowania terenu				Skala: 1 : 500
Funkcja:	Imię i Nazwisko:	Specjalność:	Nr Uprawnień:	Nr Rys: 2.5
Projektant:	Jacek Malmur	drogowa	SLK/5917/PBD/15	
Opracował:	Adam Pokrzywiec	-----	-----	

Uzgodnienie nr TD/OCZ/OMD/UB/JS/555/2022

Data: 12.09.2022 r.

W oznaczonym terenie wkreślono przebieg*) brak*)

urządzeń podziemnych własności TAURON Dystrybucja S.A.


Oddział w Częstochowie


Linia napowietrzna widoczna w terenie

* niepotrzebne skreślić

TAURON Dystrybucja S.A.
Oddział w Częstochowie
Starszy Specjalista ds. Dokumentacji

Sen
Józef Sier

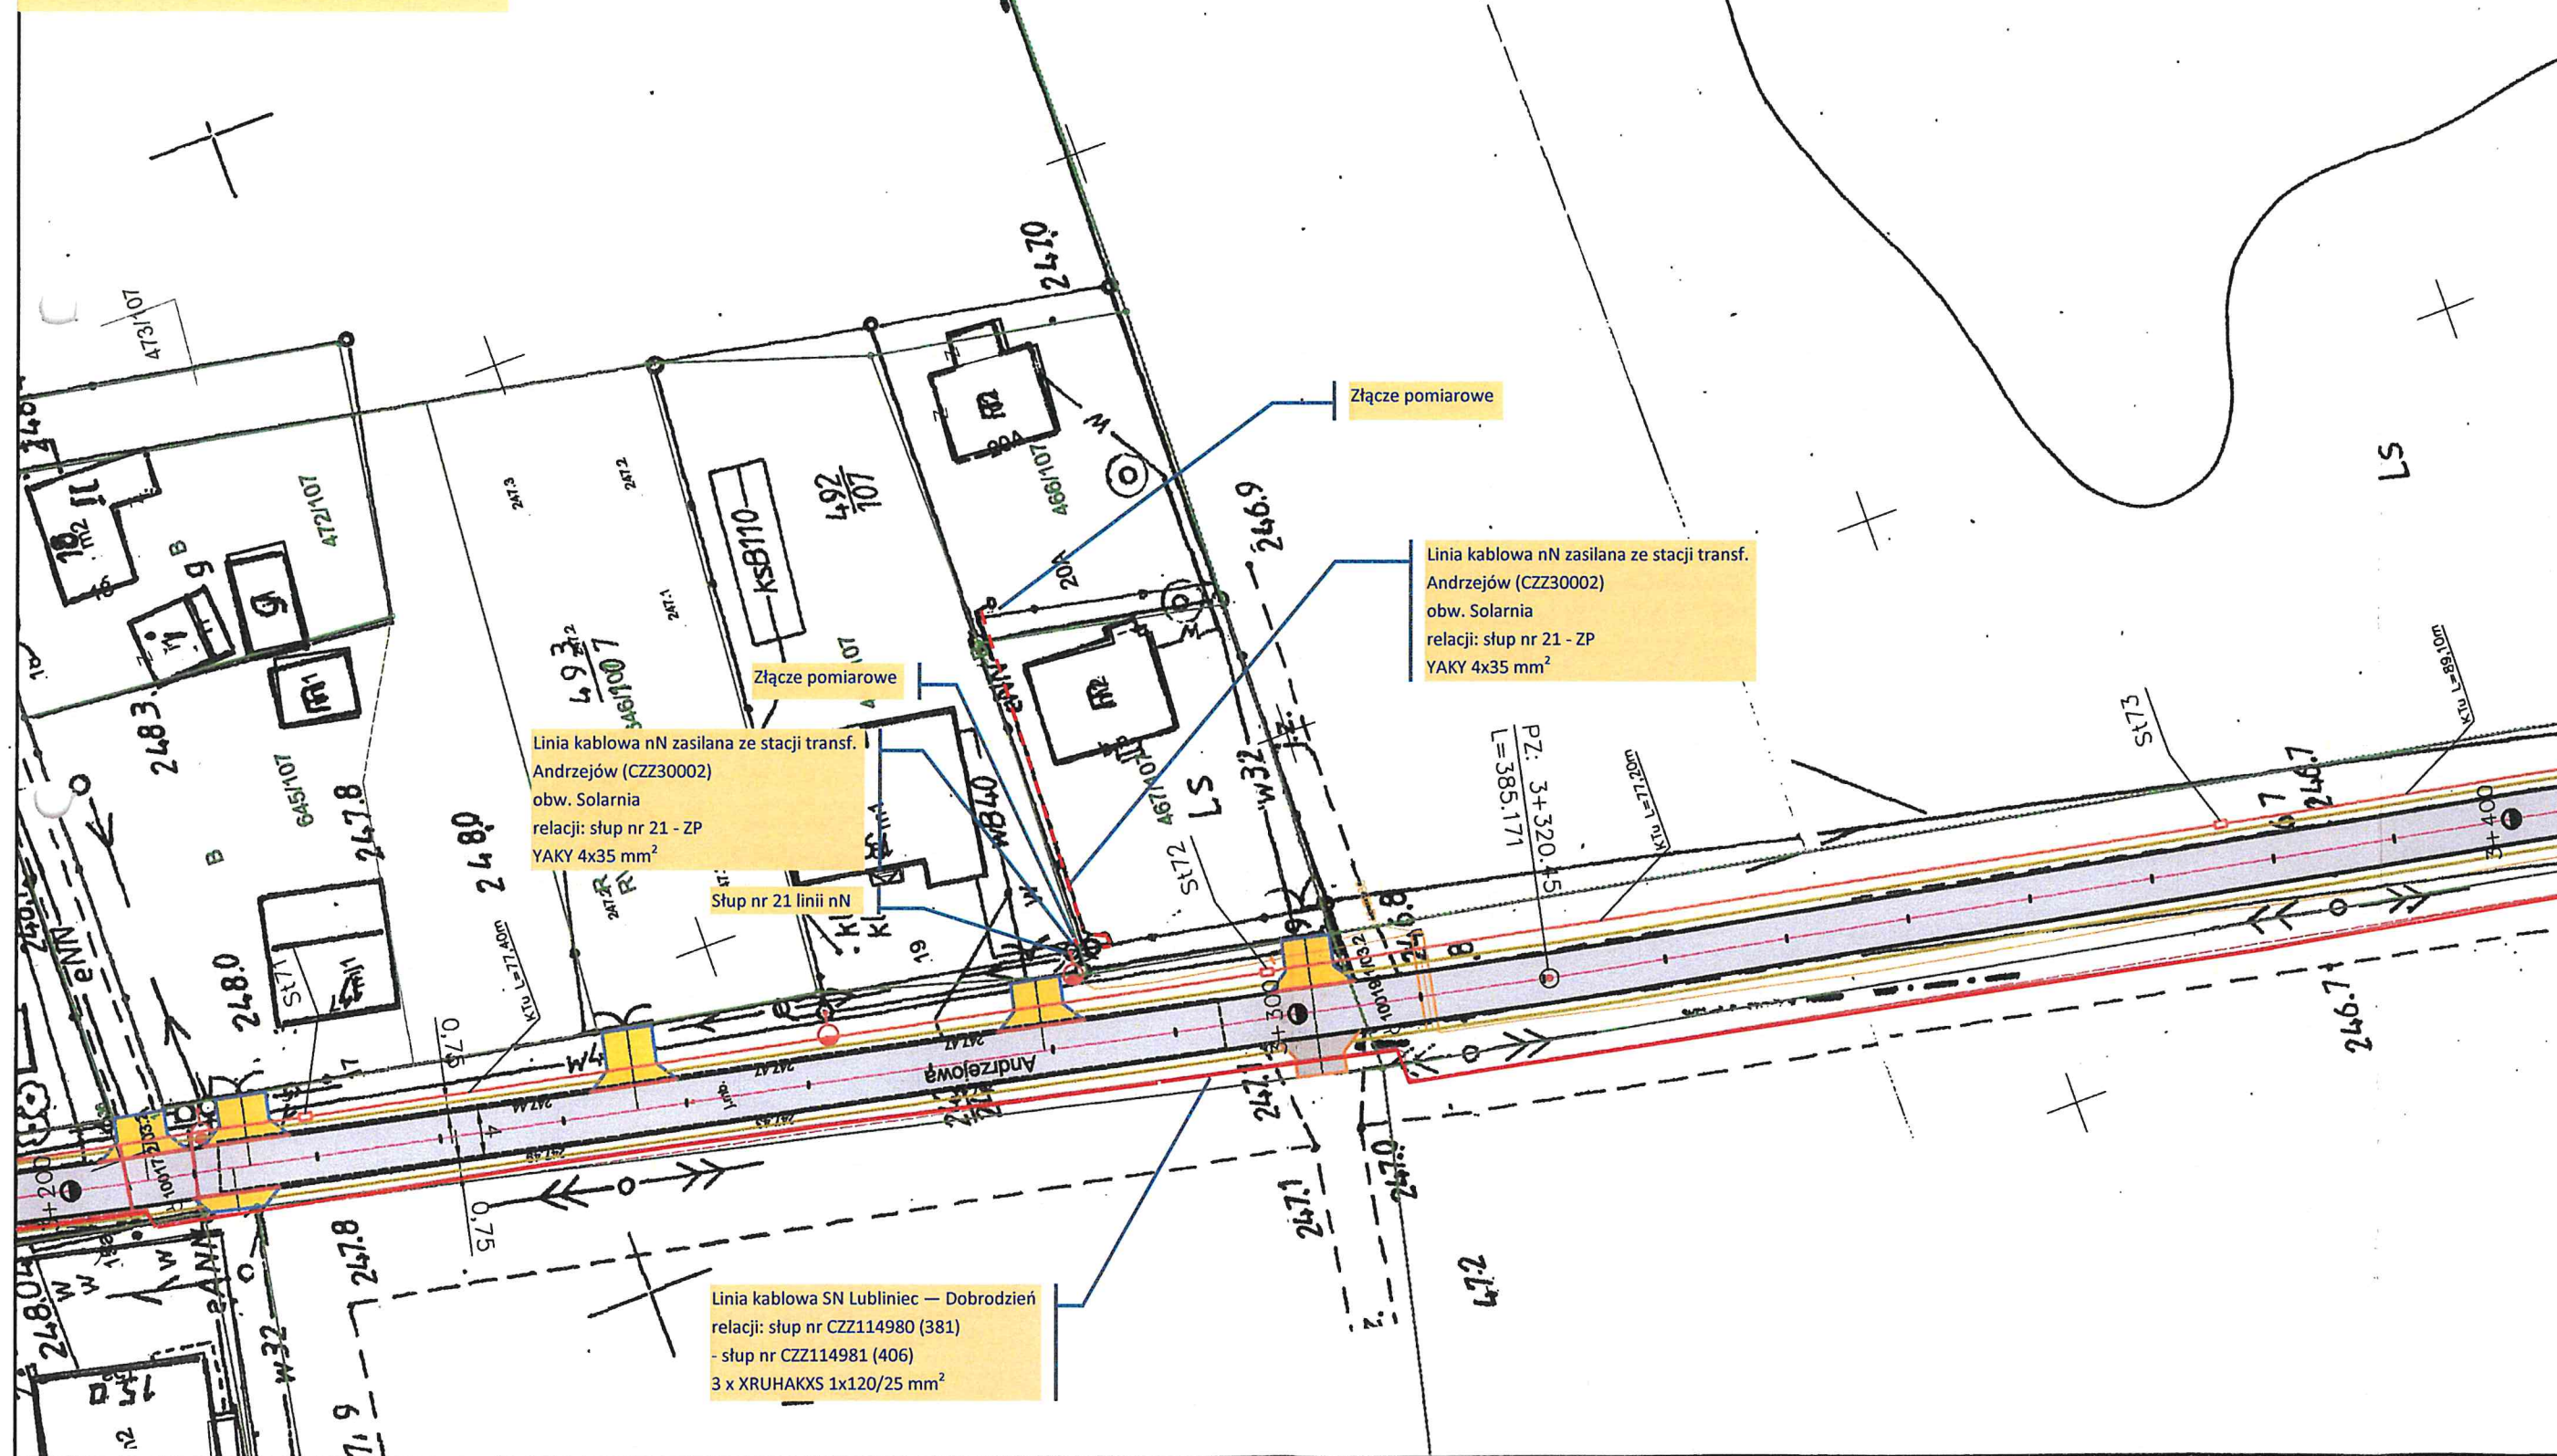

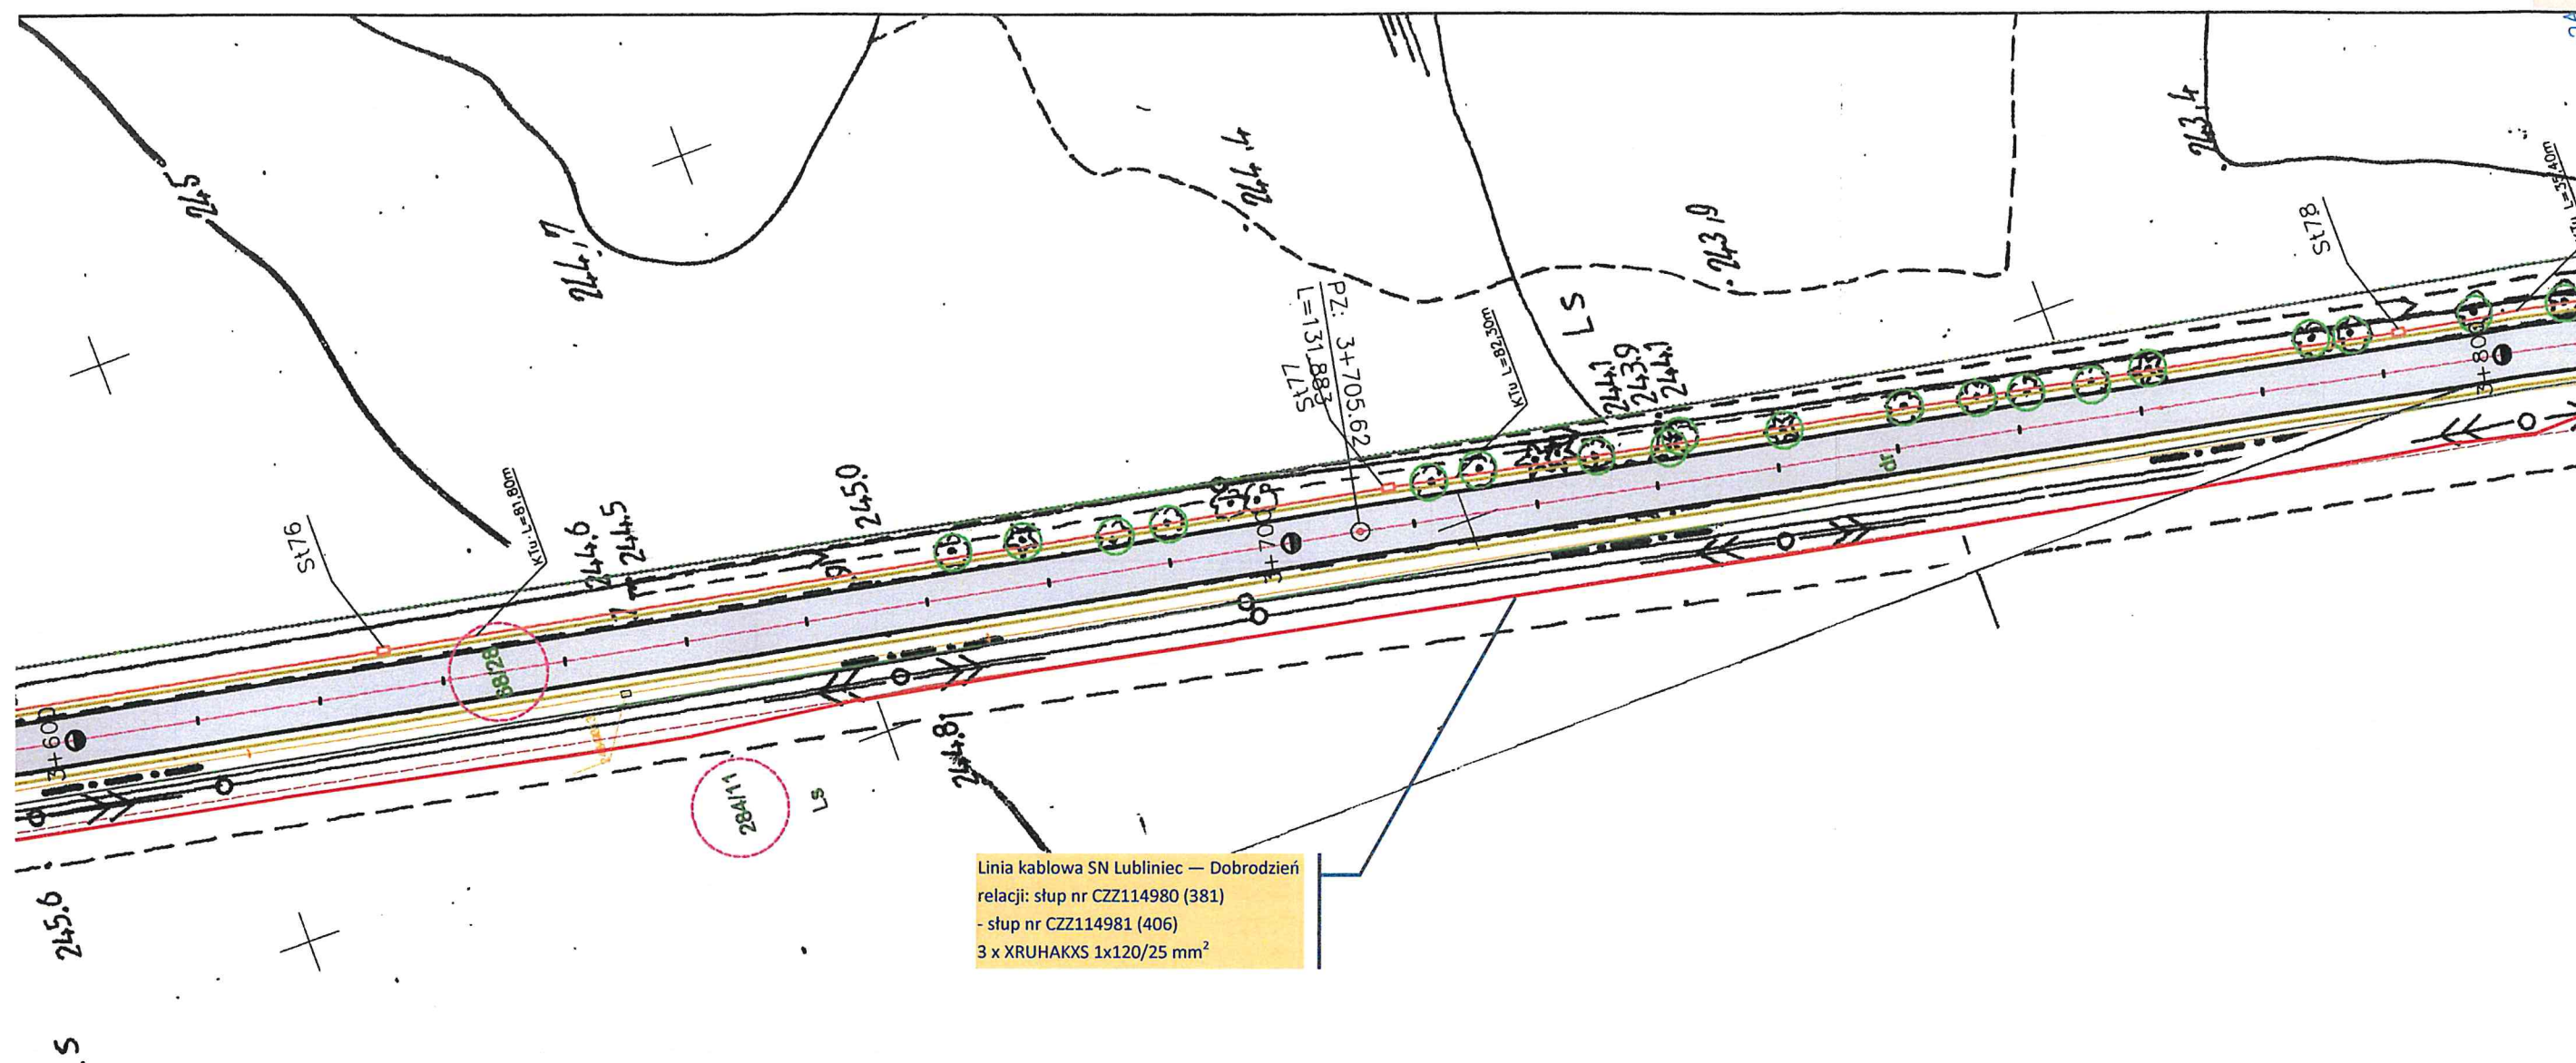

Uzgodnienie nr TD/OCZ/OMD/UB/JS/555/2022

Data: 12.09.2022 r.

W oznaczonym terenie wkreślono przebieg*) brak*)

urządzeń podziemnych własności TAURON Dystrybucja S.A.


Oddział w Częstochowie

Linia napowietrzna widoczna w terenie

* niepotrzebne skreślić

TAURON Dystrybucja S.A.
 Oddział w Częstochowie
 Starszy Specjalista ds. Dokumentacji

Sier
Józef Sier

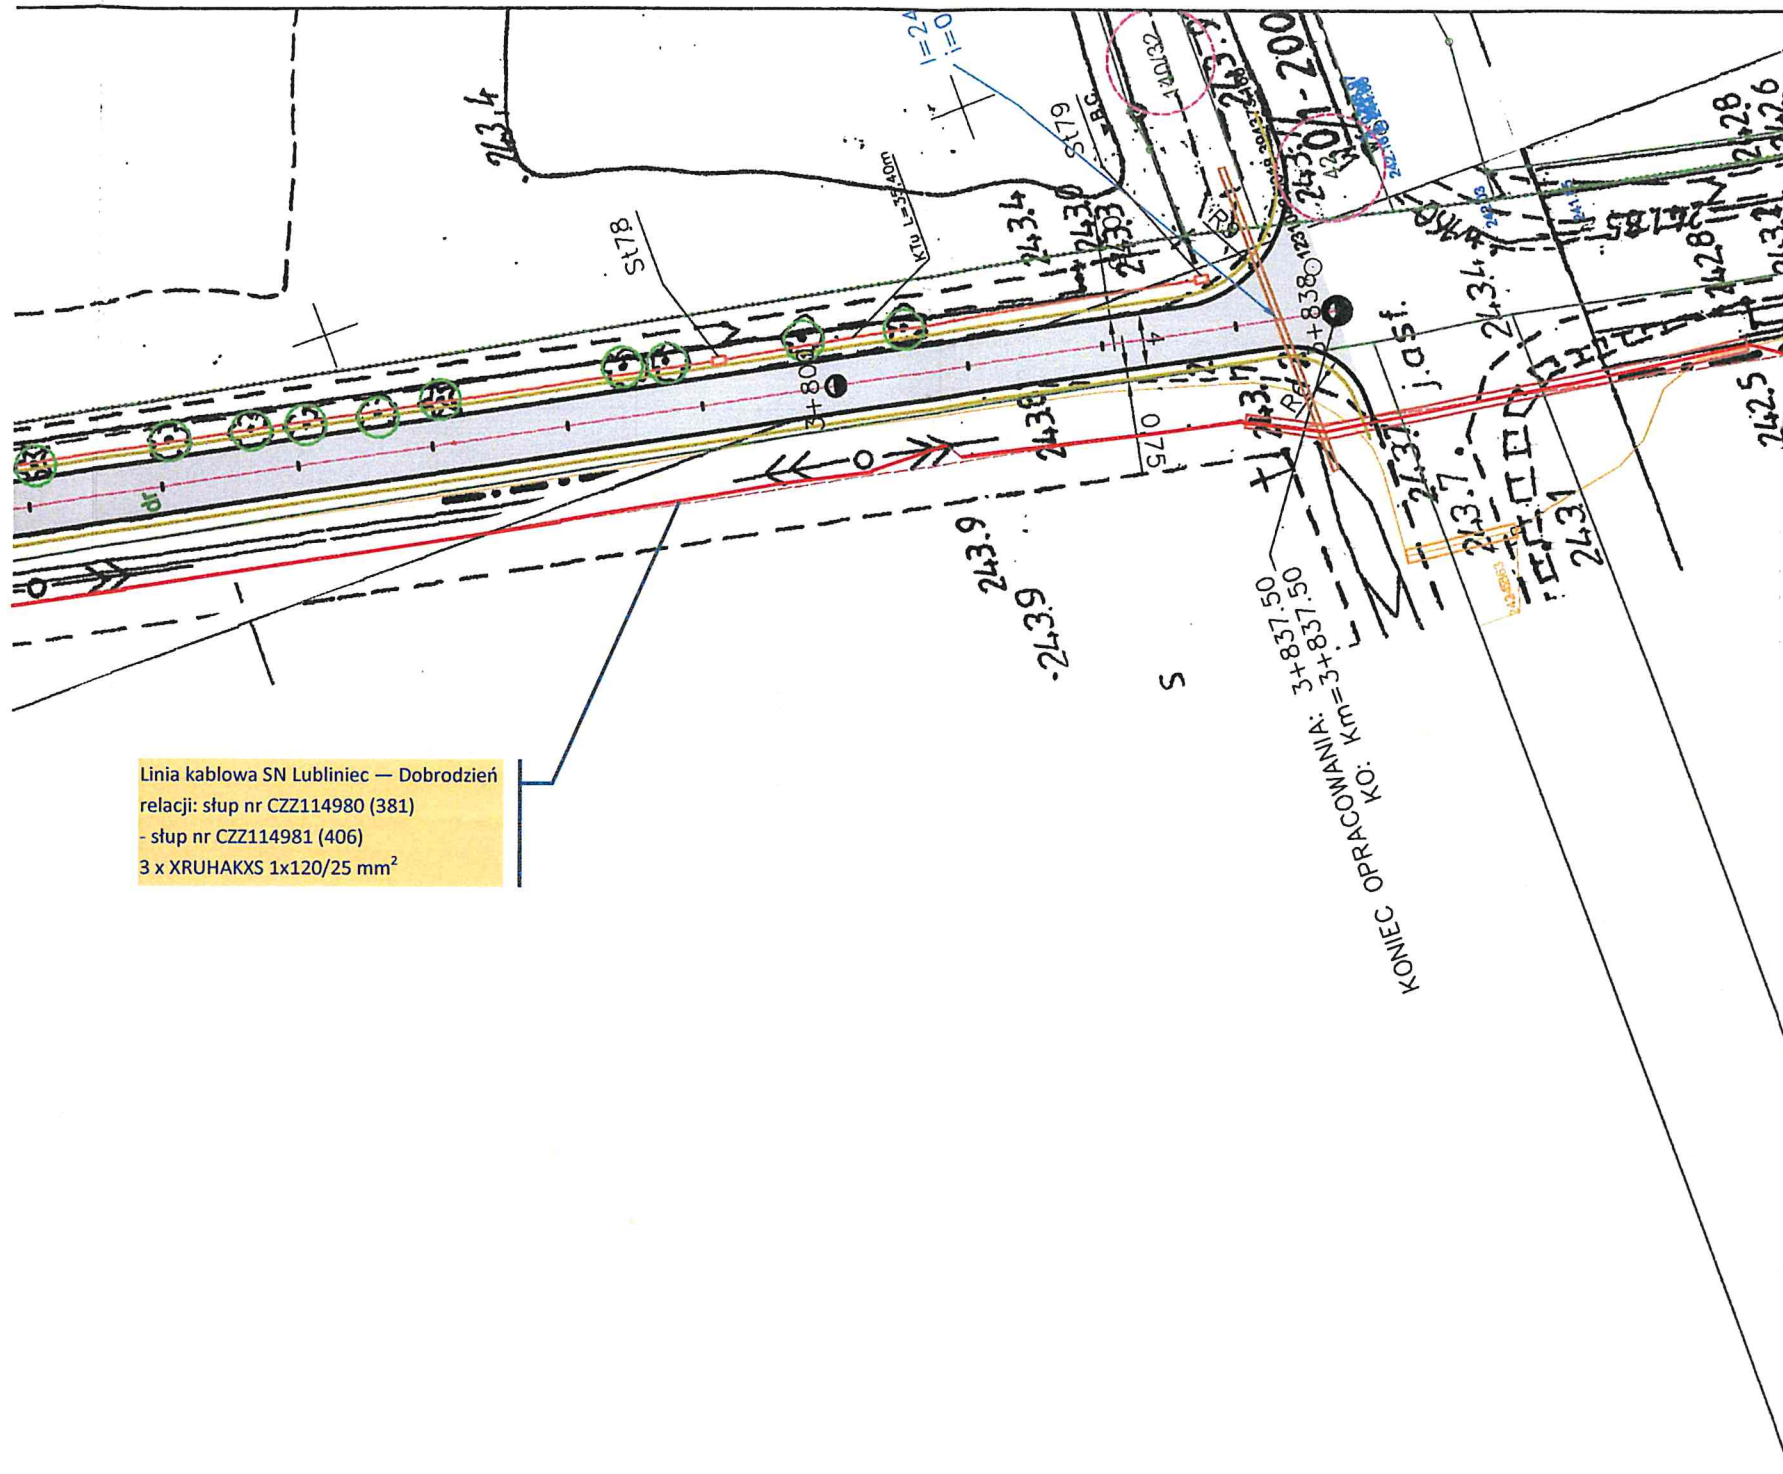

Opis oznaczeń

- nawierzchnia jezdni z betonu asfaltowego
- nawierzchnia zjazdu z kostki betonowej
- nawierzchnia zjazdu z kamienia łamanego
- nawierzchnia chodnika z kostki betonowej
- rura ochronna dwudzielna
- pobocze utwardzone kamieniem na szer. 0,75m
- krawęż jezdni bez krawężnika
- krawężnik betonowy wysoki 30x8cm
- krawężnik betonowy najazdowy 22x15cm
- obrzeże betonowe 30x8cm
- krawęż zjazdu z kamienia
- istniejące przepusty pod drogą i zjazdami do remontu
- projektowana kanalizacja deszczowa
- istniejące oprawy sodowe do wymiany na oprawy typu LED
- drzewa do wycięcia
- projektowany kanał technologiczny

Uzgodnienie nr TD/OCZ/OMD/UB/JS/555/2022

Data: 12.09.2022 r.

W oznaczonym terenie wkreślono przebieg*) brak*)

urządzeń podziemnych własności TAURON Dystrybucja S.A.

Oddział w Częstochowie

Linia napowietrzna widoczna w terenie

* niepotrzebne skreślić

TAURON Dystrybucja S.A.
Oddział w Częstochowie
Starszy Specjalista ds. Dokumentacji

Sen
Józef Sier

Biuo Projektów Budowlanych CADAM
Adam Pokrzywiec
ul. Opieki 3a 42-286 Koszęcin
tel. 608 330 641
mail: pokrzywiec@poczta.onet.pl

Inwestor: URZĄD GMINY PAWONKÓW UL. LUBLINIECKA 16 42-772 PAWONKÓW				Stadium: PFU
Budowa: PROGRAM FUNKCJONALNO - UŻYTKOWY DLA PRZEBUDOWY DRÓG GMINNYCH RELACJI DRALINY - LISOWICE - ANDRZEJÓW W GMINIE PAWONKÓW				Data: 08/2022
Nazwa rysunku: Projekt zagospodarowania terenu				Skala: 1 : 500
Funkcja:	Imię i Nazwisko:	Specjalność:	Nr Uprawnień:	Nr Rys: 2.6
Projektant:	Jacek Malmur	drogowa	SLK/5917/PBD/15	
Opracował:	Adam Pokrzywiec			<i>Am</i>