

Pan
Mateusz Kałuża
Certigos Engineering Sp. z o.o.
ul. Brzezińska 8a
44-203 Rybnik

Inwestor
Gmina Kuźnia Raciborska
ul. Słowackiego 4
47-420 Kuźnia Raciborska

dotyczy: uzgodnienie branżowe do projektu „Rozbudowa drogi wojewódzkiej polegająca na budowie wzdłuż drogi wojewódzkiej nr 425 w miejscowości Ruda Kozielska”

W odpowiedzi na pismo z dnia 11.10.2023 r. (data wpływu: 16.10.2023 r.) dotyczące uzgodnienia branżowego oraz wydania warunków technicznych usunięcia kolizji sieci wodociągowej do projektu „Rozbudowa drogi wojewódzkiej polegająca na budowie wzdłuż drogi wojewódzkiej nr 425 w miejscowości Ruda Kozielska”, w zakresie przedstawionym na załączniku graficznym, Gminne Przedsiębiorstwo Wodociągów i Kanalizacji Sp. z o.o. informuje, że w przedmiotowym obszarze znajduje się infrastruktura wodociągowa zgodnie z zaznaczeniem na mapce (linia ciągła koloru niebieskiego).

Jednocześnie informuje się, iż GPWiK Sp. z o.o. w swoich zasobach nie posiada powykonawczych obmiarów geodezyjnych dla naniesionej sieci wodociągowej, która budowana była w latach 90-tych (zaprojektowana w 1996 r.), a jej Inwestorem była Gmina Kuźnia Raciborska.

Załączniki:


- 1) Mapa sytuacyjna z naniesionym uzbrojeniem – 3 szt.
- 2) Faktura VAT


PREZES ZARZĄDU
Radosław Kasprzyk
Radosław Kasprzyk

Specjalista ds. technicznych
Herzig
mgr inż. Bożena Herzig



Gminne Przedsiębiorstwo Wodociągów i Kanalizacji Sp. z o.o.
47-420 Kuźnia Raciborska, ul. Klasztorna 45, tel/fax (32) 414 72 38, 414 72 51; biuro@gpwik.pl
Sąd Rejonowy w Gliwicach, X Wydział Gospodarczy Krajowego Rejestru Sądowego
KRS: 00001 57031, kapitał zakładowy 18 079 500 zł, NIP: 639-00-15-023, BDO: 000016178

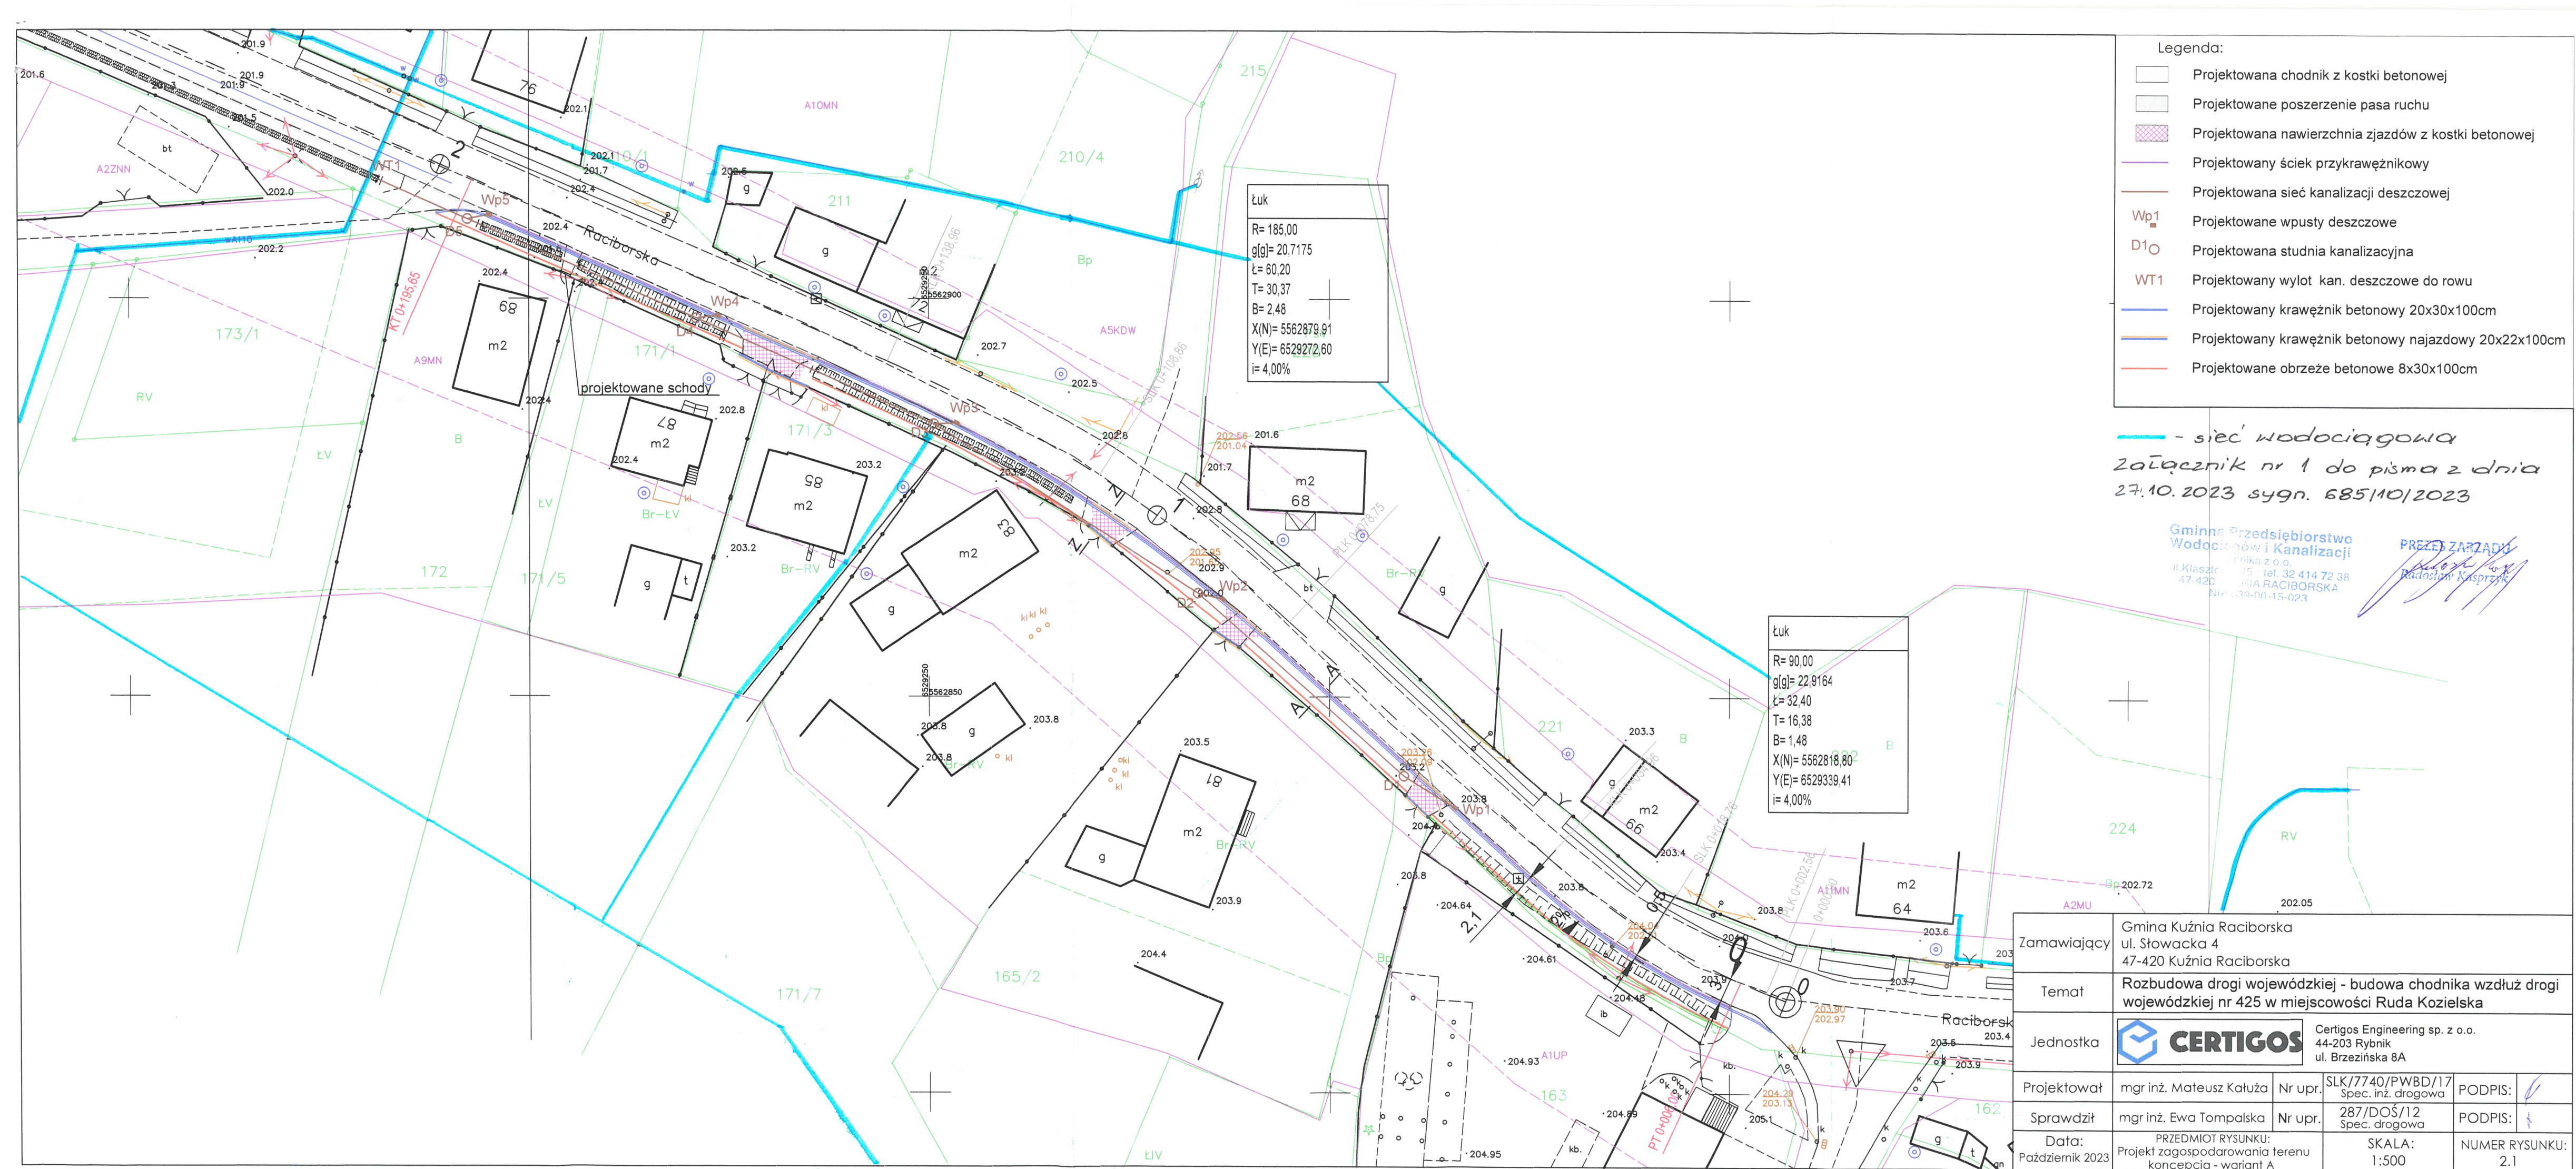

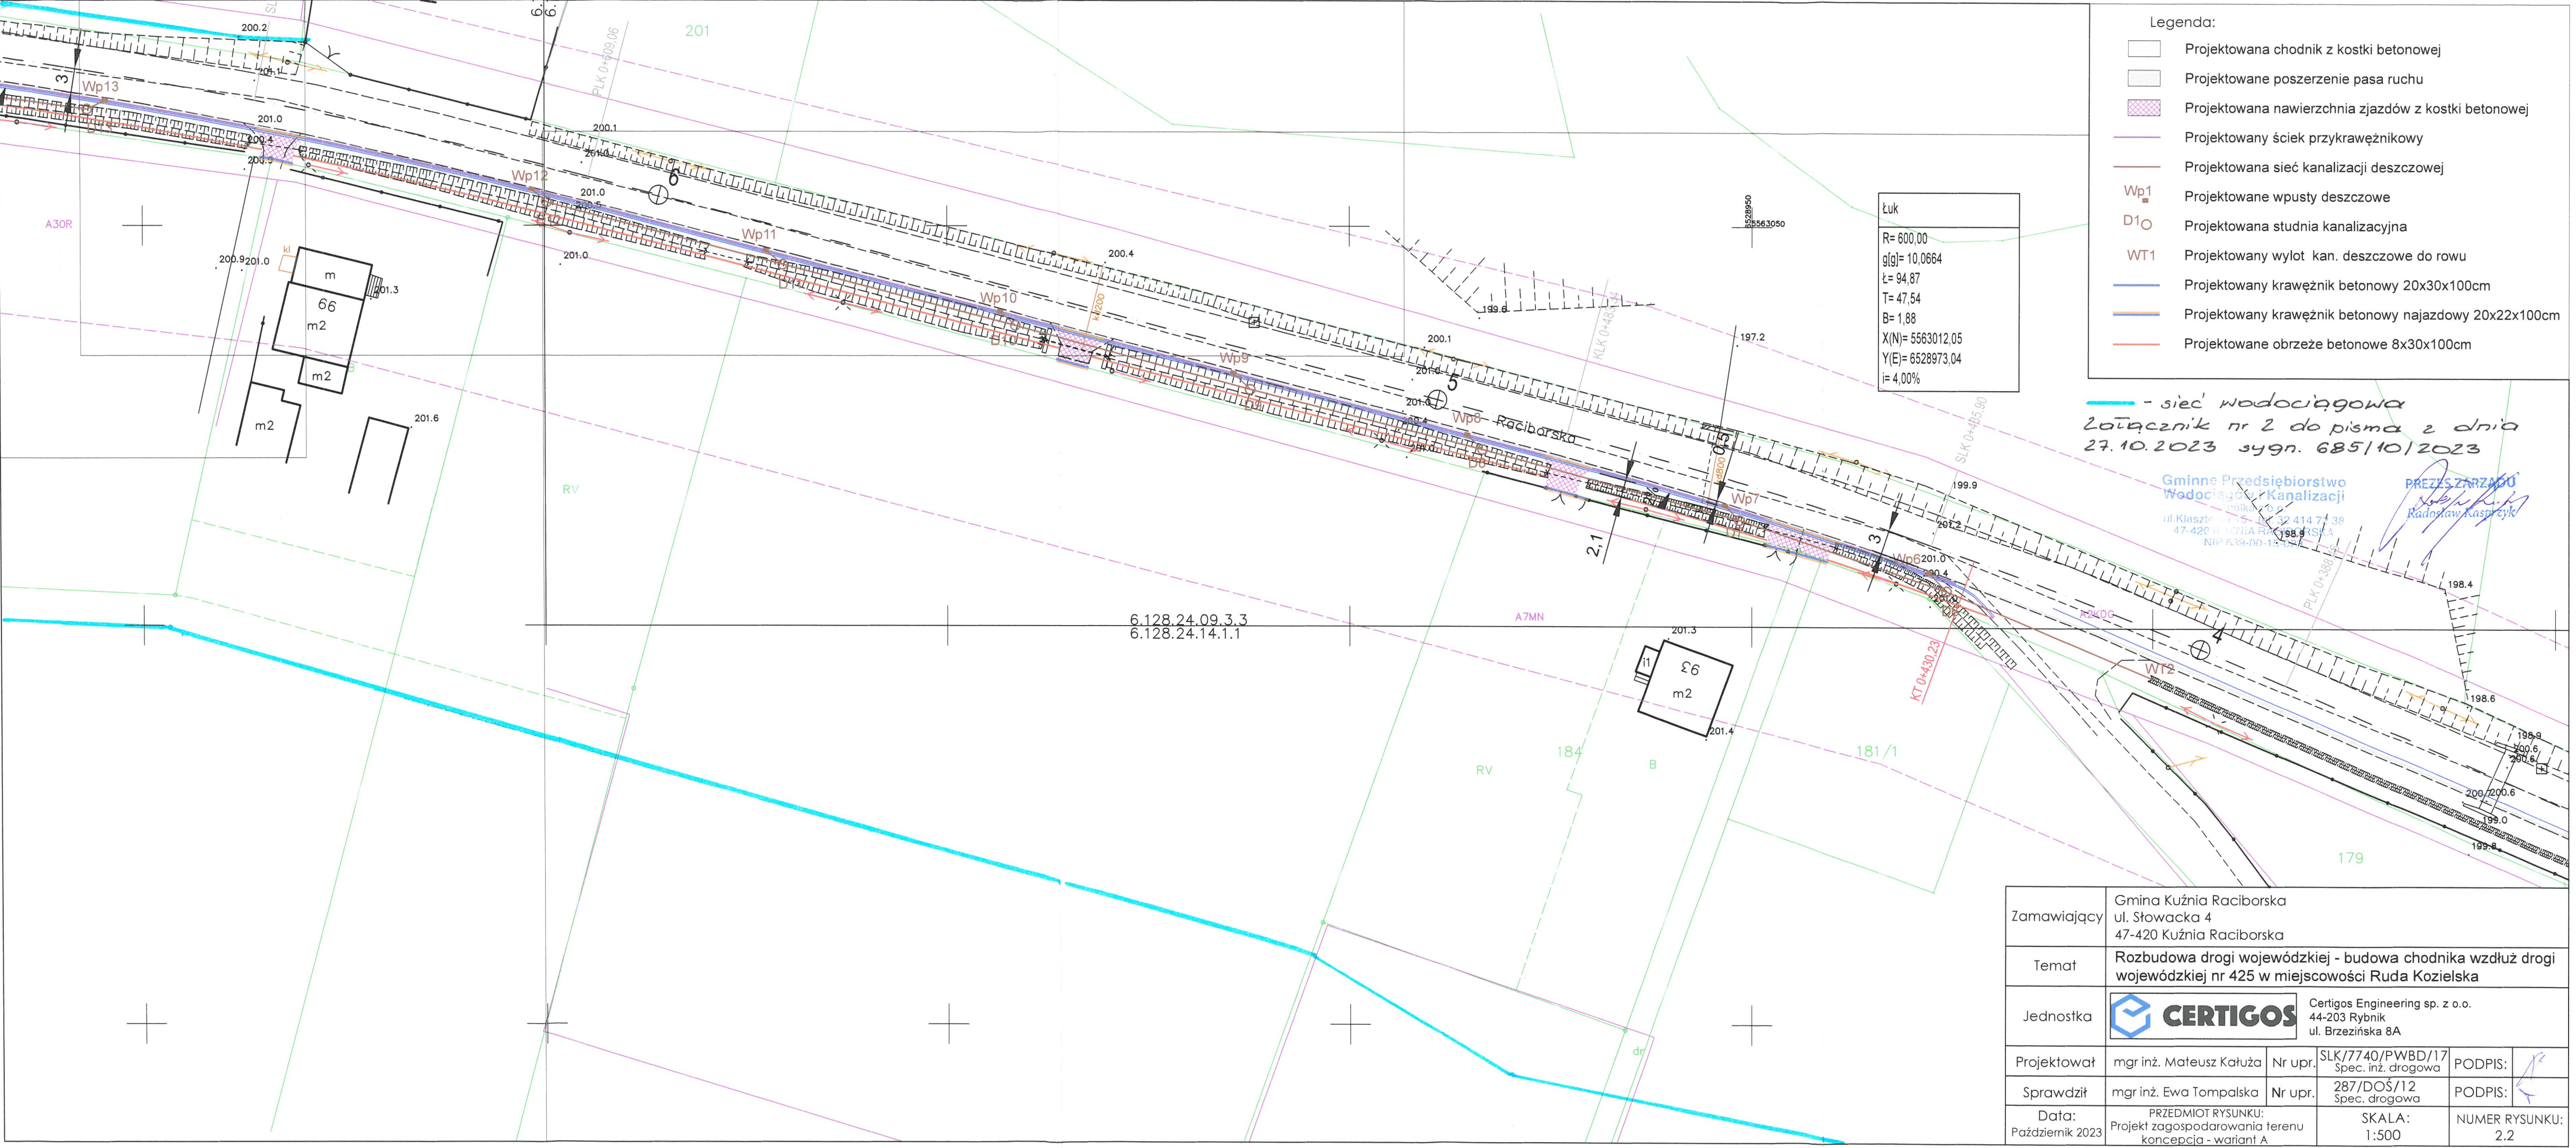

6.128.24.14.1.1, 6.128.24.14.1.2

Układ współrzędnych płaskich prostokątnych: 2000 strefa 6
Układ wysokości: Amsterdam 2007

Nie wyklucza się istnienia w terenie innych, nie wykazanych na niniejszej mapie elementów uzbrojenia terenu, które nie były zgłoszone do inwentaryzacji lub o których brak jest informacji w instytucjach branżowych.

Oznaczenie kancelaryjne: SG.6642.2.1333.2023
Rybnik dnia 22.08.2023

- sieć wodociągowa
Załącznik nr 3 do pisma z dnia
27.10.2023 sygn. 685/10/2023

Gminne Przedsiębiorstwo
Wodociągów i Kanalizacji
ul. Klasztor 4
47-420 Kuźnia Raciborska
tel. 32 414 72 38
NIP 639-00-15-023

PRZEDZARZĄDZĄCY
Badosław Kasprzyk

Łuk
R=505,00
g(g)=8,7786
L=69,64
T=34,87
B=1,20
X(N)=5563089,53
Y(E)=6528588,35
i=4,00%

Zamawiający	Gmina Kuźnia Raciborska ul. Słowacka 4 47-420 Kuźnia Raciborska				
Temat	Rozbudowa drogi wojewódzkiej - budowa chodnika wzdłuż drogi wojewódzkiej nr 425 w miejscowości Ruda Kozielska				
Jednostka	 Certigos Engineering sp. z o.o. 44-203 Rybnik ul. Brzezińska 8A				
Projektował	mgr inż. Mateusz Kałuża	Nr upr.	SLK/7740/PWBD/17 Spec. inż. drogowa	PODPIS:	
Sprawdził	mgr inż. Ewa Tompalska	Nr upr.	287/DOŚ/12 Spec. drogowa	PODPIS:	
Data:	Październik 2023		PRZEDMIOT RYSUNKU: Projekt zagospodarowania terenu konceptcja - wariant A	SKALA:	NUMER RYSUNKU:
				1:500	2.3

Legenda:

- Projektowana chodnik z kostki betonowej
- Projektowane poszerzenie pasa ruchu
- Projektowana nawierzchnia zjazdów z kostki betonowej
- Projektowany ściek przykrawężnikowy
- Projektowana sieć kanalizacji deszczowej
- Projektowane wpusty deszczowe
- Projektowana studnia kanalizacyjna
- Projektowany wylot kan. deszczowe do rowu
- Projektowany krawężnik betonowy 20x30x100cm
- Projektowany krawężnik betonowy najazdowy 20x22x100cm
- Projektowane obrzeże betonowe 8x30x100cm