

Załącznik do protokołu NGK.6630. 25.9.2020
z dnia 28.09.2020r.

PRZEDSIĘBIORSTWO
Geodezyjno-Kartograficzne
„GEOPOMIAR” s.c.
ul. Mickiewicza 11a
41-200 Kęty
tel. 71 324 10 22

MAPA INWENTARYZACJI POWYKONAWCZEJ SIECI GAZOWEJ
Brzezinka, ul. Kowalczyka
skala 1:500

NGK.66-10.52.2020
Nr ks.zlec. 2526/40/20
obręb: 0001 Brzezinka
jedn.ewid.: 121801 5 Andrychów-obszar wiejski
układ 2004/7 sekcja: 7.120.05.15.1.2


LEGENDA

ELEMENTY ISTNIEJĄCE

- sić energetyczna
- sić wodociągowa
- sić teletechniczna
- sić kanalizacji sanitarnej
- sić gazowa
- granica działki
- slipy sieci napowietrznej z istn. orawami ulicznymi

ELEMENTY PROJEKTOWANE

- Jezdnia - nawierzchnia beton asfaltowy
- Pobocze
- Zjazd - nawierzchnia beton asfaltowy
- Zieleń
- Korytka betonowe typu mulda szer. 0,5m
- Korytka betonowe szer. 0,55m jednostronnie ścięte
- Oprawa uliczna na projektowanym słupie AL-8m
- Lampa uliczna na istniejącym słupie
- Kabel oświetlenia ulicznego YAKXS 4x35mm
- Sieć napowietrzna oświetlenia ulicznego AsXSN 4x25mm
- Kanał deszczowy
- Studnia deszczowa
- Wpust deszczowy wraz z przykanalkiem
- Drenaż

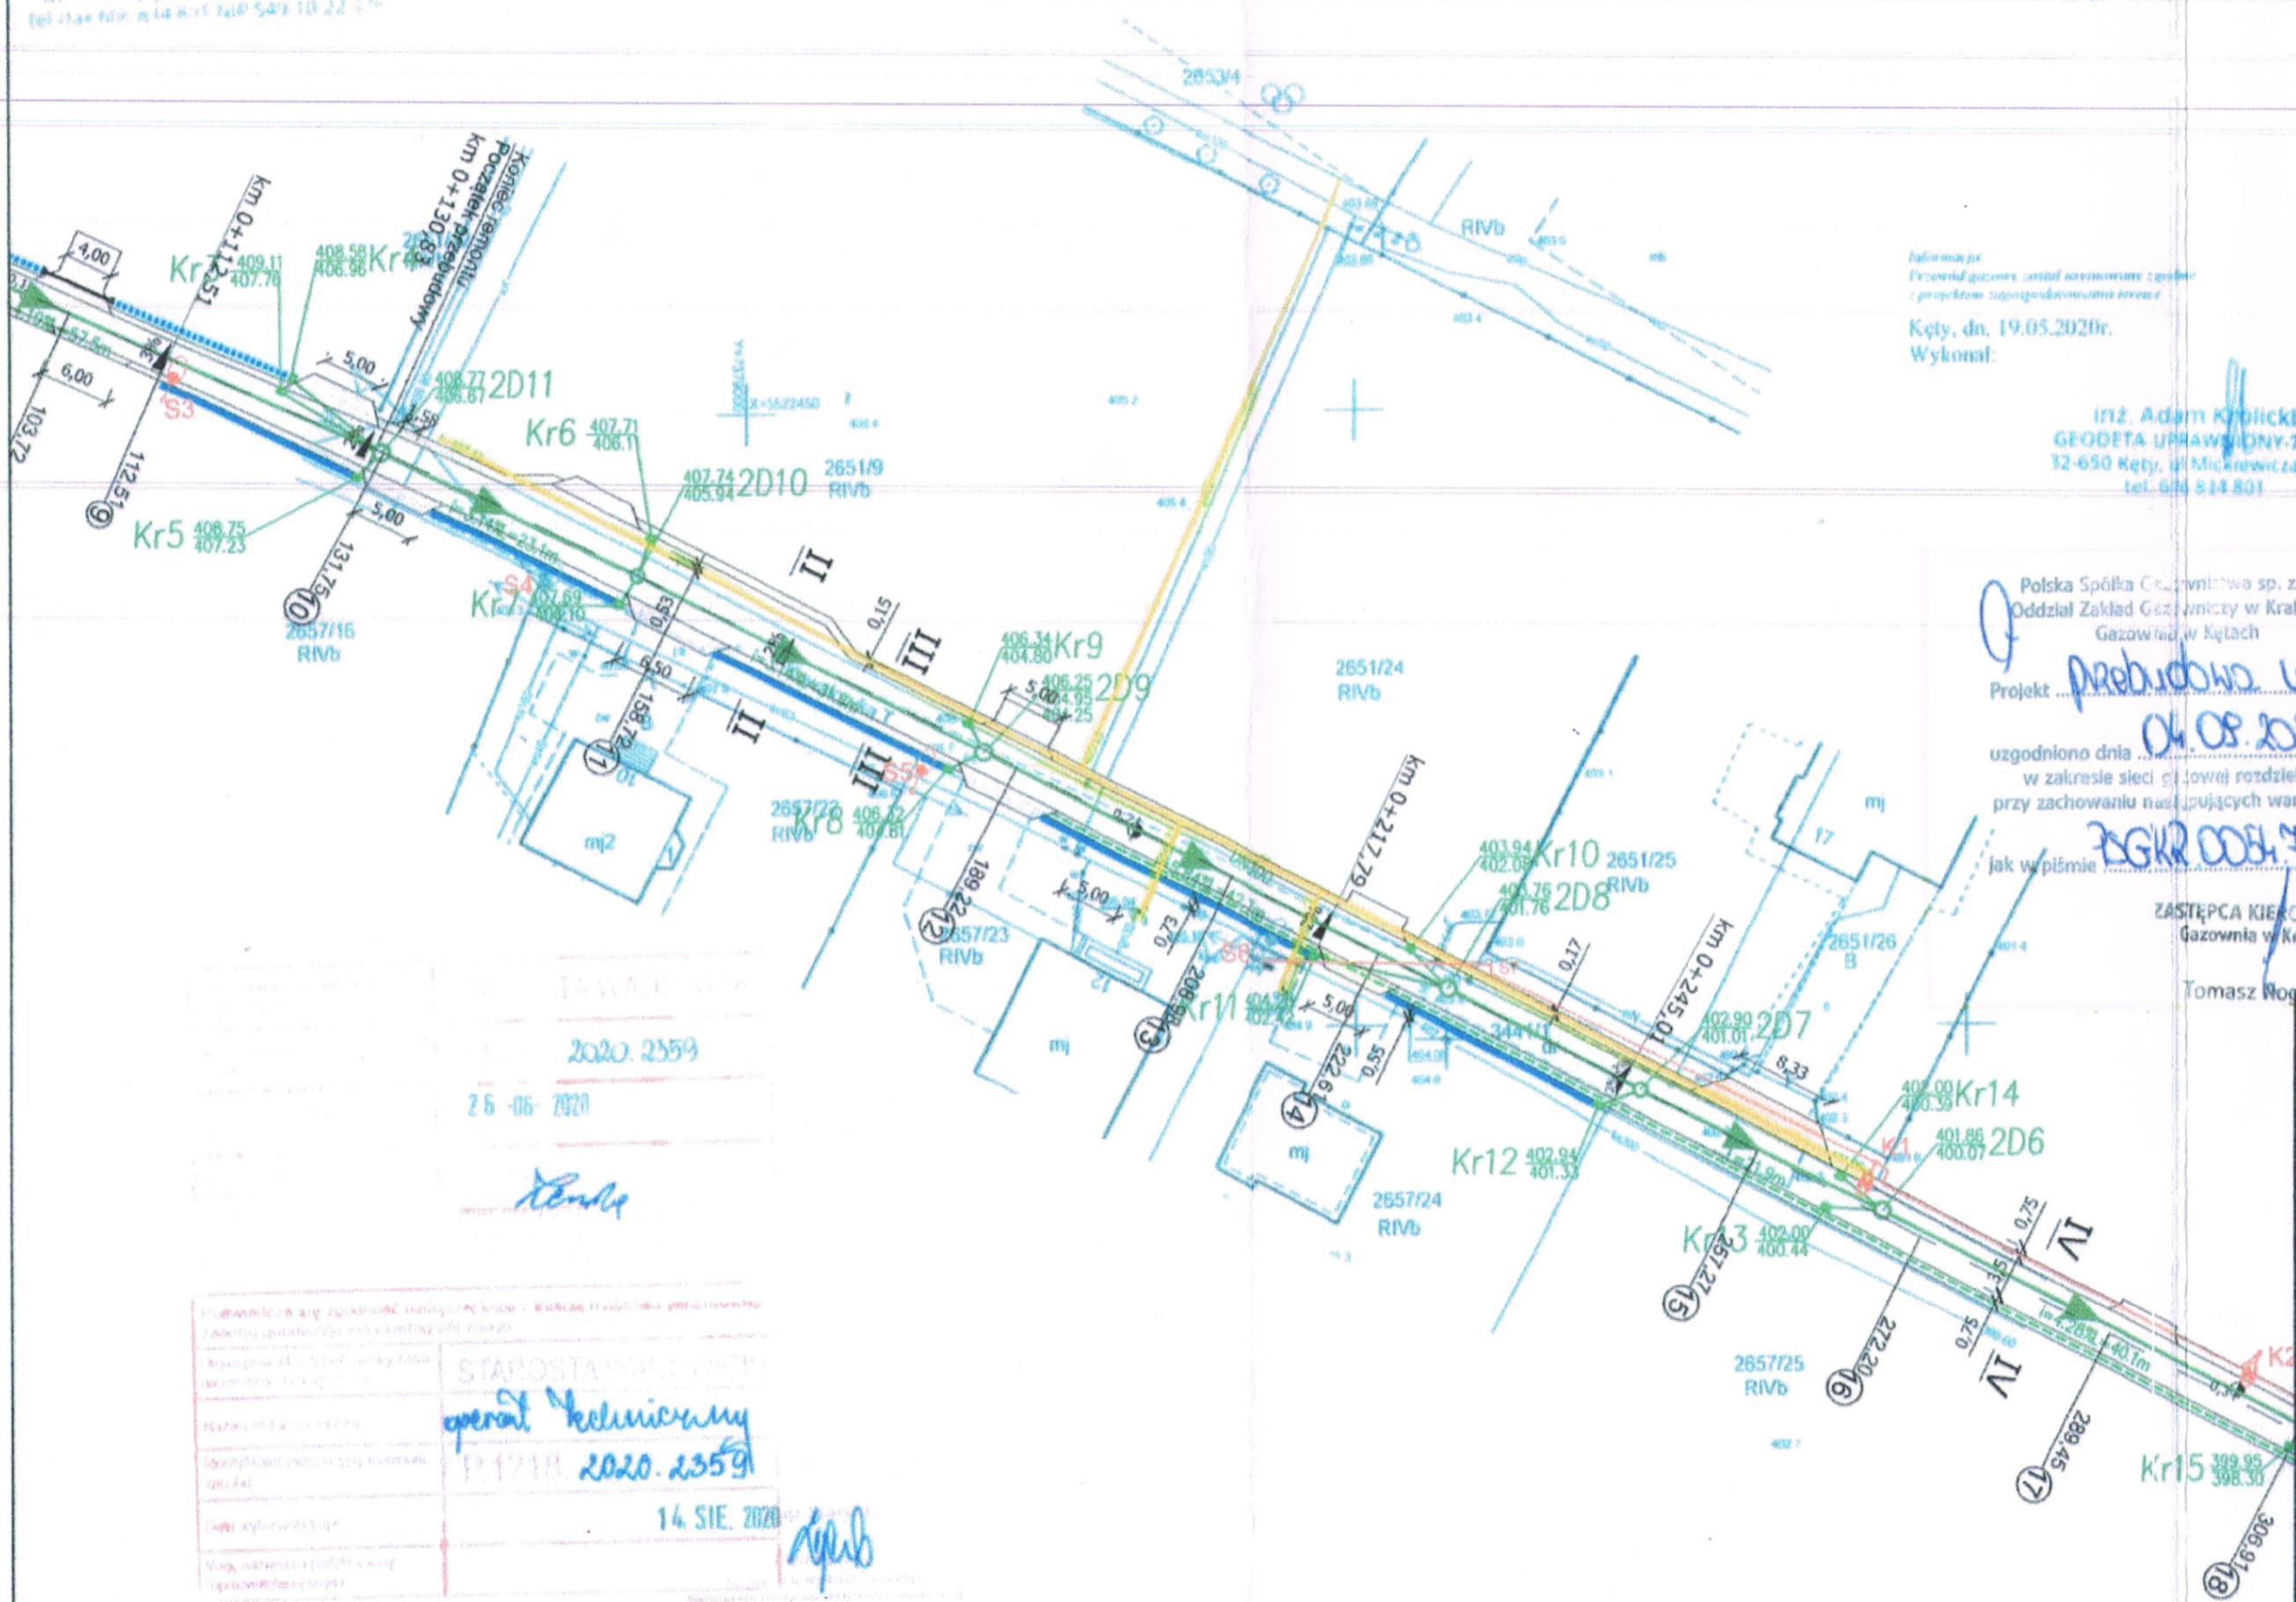

Informacja
Przewód gazowy został wykonany zgodnie z projektem zagospodarowania terenu
Kęty, dn. 19.05.2020r.
Wykonał:

inż. Adam Kubiński
GEODETA UPRAWNIENY-7626
32-650 Kęty, ul. Mickiewicza 11a
tel. 606 814 801

Polska Spółka Gazownictwa sp. z o.o.
Oddział Zakład Gazowniczy w Krakowie
Gazownia w Kętach

Projekt **Przebudowa ulicy**
w zakresie sieci gazowej rozdzielczej
przy zachowaniu następujących warunków:
jak w piśmie **ZGKR 0004.763.376.1.20**

ZASTĘPCA KIEROWNIKA
Gazownia w Kętach
Tomasz Nogala

PRACOWNIA INŻYNIERSKA S1 MARCIN HAJOST
43-300 Bielsko - Biała, ul. Barlickiego 15/6
NIP 549-164-37-72 | pracownias1@onet.pl | tel. 500 107 085 | tel/fax: (33) 499 97 55

temat projektu:	Przebudowa ul. Kowalczyka w Brzezince		
Inwestor:	Gmina Andrychów Rynek 15, 34-120 Andrychów		
adres inwestycji:	ul. Tadeusza Kowalczyka, Brzezinka Dolna, gm. Andrychów		
tytuł rysunku:	Plan sytuacyjny		
branża:	Drogowa		
Projektował:	inż. Marcin Hajost nr upr. SLK/2005/PWO/D/07		
Opracował:	Małgorzata Wojcicka		
data:	07.2020	skala:	1:500
		nr rys.	1

2020.2359
26-06-2020
Kęty

operat techniczny
P.1218.2020.2359
14 SIE. 2020

spb