

DOPRAVOPROJEKT, a.s.
Kominárska 141/2,4
832 03 Bratislava

Váš list číslo:

Naše číslo:
3276/2022

Vybavuje/telefón:

Ing.Bieleková/0915965073
swansiete@otns.sk

Bratislava

30.8.2022

Vec: Vyjadrenie pre územné konanie stavby " Trolejbusové trate v Bratislave, Nová trolejbusová trať Patrónka - Riviéra"

Spoločnosť OTNS, a.s., Vajnorská 137, 831 04 Bratislava ako správca optickej siete SWAN,a.s., spol.SWAN je aj právnym nástupcom zaniknutej spoločnosti BENESTRA, s.r.o. v dôsledku zlúčenia od 1.1.2019, Vám na základe Vašej žiadosti o vyjadrenie pre územné konanie stavby **" Trolejbusové trate v Bratislave, Nová trolejbusová trať Patrónka - Riviéra"** oznamuje, že v záujmovom území danej stavby dôjde k stretu záujmov, **nachádza sa podzemná optická sieť** spoločnosti SWAN,a.s. ako aj **vzdušné vedenie /závesný OK exBenestry.**

Predložená dokumentácia vypracovaná Dopravoprojektom 08/2022 rieši:

**Trolejbusové trate v Bratislave – projekčné práce – 1.časť :
Nová trolejbusová trať Patrónka–Riviéra**

Zasiahnuté výstavbou budú ulice:


Mlynská dolina FT – B1, kategórie MZ 2x9, cesta I/2
Botanická FT - B2, kategórie MZ 25 rozšírenie, triedy I
Karloveská FT B2, kategórie MZ 25, triedy I
Staré grunty FT C1, kategórie MO 9, triedy II -
v úseku Mlynská dolina - Líščie údolie
triedy III, odbočná vetva 1,2,3
Slávičie údolie – triedy III
Gaštanová C1 MO 9, triedy II
Valašská C1 MO 8, , triedy II
Slávičie údolie C1 MO 8 rozšírenie
Stuhová – triedy IV

S vydaním územného rozhodnutia súhlasíme za dodržania nasledovných podmienok:

Pri akýchkoľvek prácach, ktorými môžu byť ohrozené alebo poškodené zariadenia, je žiadateľ povinný vykonať všetky objektívne účinné ochranné opatrenia tým, že zabezpečí:

- **pri realizácii stavby príde k súbehu a križovaniu** s optickými káblami SWAN, a.s. V súvislosti s vykonávanými prácami požadujeme dodržiavať platné predpisy podľa STN 73 6005 pre priestorovú úpravu vedení technického vybavenia, ako aj STN 33 3300.
- **realizáciu výkopových prác min. 1,5 m** od osi trasy zemných telekomunikačných vedení a zariadení **/ochranné pásmo/** požadujeme vykonávať zásadne ručným spôsobom bez používania strojných mechanizmov **(žiadne riadené a neriadené podvrty)** v zmysle §21,ods.

- (3) a §24 ods.(6) Zákona č. 452/2021 Z.z. o elektronických komunikáciách. Pri výkopových prácach v blízkosti telekomunikačných káblov je potrebné dodržať maximálnu opatrnosť, káble zabezpečiť proti poškodeniu a prípadnému odcudzeniu.
- **jestvujúce káble musia byť vytýčené**, vytýčenie sa realizuje na základe písomnej objednávky spoločnosti na adresu: **OTNS, a.s., Vajnorská 137, 831 04 Bratislava, elektronicky na obchod@otns.sk**, pri objednávke je nutné uviesť číslo nášho vyjadrenia zo dňa, priložiť kópiu samotného vyjadrenia so zákresom. Trasy siete SWAN je potrebné vytýčiť geodeticky. V prípade potreby vieme poskytnúť **porealizačné geozameranie trás OK v ZU v dgn na vyžiadanie/objednávku-digi**, získaný podklad nahrádza fyzické vytýčenie v teréne, služby sú spoplatnené v zmysle Cenníka OTNS,a.s., uvedeného na webe.
 - nad vytýčenou trasou sa **nebudú používať ťažké mechanizmy** pokiaľ sa nevykoná ochrana proti mechanickému poškodeniu, nad vytýčenou trasou sa nebudú umiestňovať skládky materiálov a stavebnej sute.
 - vytýčené, zemnými prácami odkryté telekomunikačné vedenia a zariadenia **je dodávateľ stavby povinný riadne zaistiť proti poškodeniu** cudzím zásahom aj mimo pracovného času /uložením do drevených žľabov, resp. vyviazaním na trám/ a tým zabezpečiť ich plynulú prevádzku schopnosť.
 - oboznámenie pracovníkov, ktorí budú vykonávať zemné práce s vytýčenou trasou **na možnú polohovú odchýlku +- 30cm** skutočného uloženia zariadenia od vyznačenej polohy na povrchu terénu.
 - v prípade, že počas výstavby **je potrebné zvýšiť alebo znížiť krytie tel. káblov**, je toto **možné vykonať len so súhlasom** povereného zamestnanca OTNS.
 - v prípade, že **stavbou bude vyvolaná prekládka našich trás**, je nutné **prekonzultovať a odsúhlasiť návrh prekládky** v ďalšom stupni PD.
 - **žiadame, aby bol zástupca spoločnosti OTNS, a.s. prizvaný ku kontrole a prevzatíu odkopaných trás ešte pred zásypom rýh**: optika@otns.sk, jedna z podmienok pre kolaudáciu stavby, vystavenie potvrdenia o nepoškodení vedenia.
 - stavebník **je zodpovedný za zachovanie vytyčovacích značiek (markerov), ochrannej fólie a zákrytových dosiek**.
 - **keďže je v záujmovom území plánovaná výstavba trolejových vedení**, v miestach, kde je vzdušné vedenie /závesný OK exBenestry dôjde k stretu záujmov, zároveň dôjde k úprave komunikácií a chodníkov v SO 121- SO 125, kde môže byť zasiahnuté podzemné vedenie, **požadujeme zabezpečiť dodatočnú mechanickú ochranu optických chráničiek SWAN uložením chráničiek do betónových žľabov TK2 s vekom po celej dĺžke pod spevnenými plochami**.
 - **Všetky práce spojené s ochranou káblov alebo preložkou budú zrealizované na náklady investora**. V prípade, že k týmto prácam dôjde je **NUTNÉ VOPRED** prekonzultovať a odsúhlasiť realizačnú projektovú dokumentáciu s našou spoločnosťou so zapracovanou

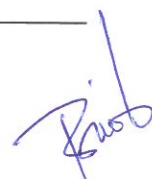


ochranou alebo prekládkou OK/TKV.

- **bezodkladne oznámiť každé poškodenie** zariadenia spoločnosti SWAN, a.s., helpdesk kontakt: 0908706819, +421 2 35000999, 0650/123 456 a helpdesk@swan.sk
- **Upozorňujeme**, že v prípade nedodržania podmienok a prípadného poškodenia optických vedení siete SWAN ponesie stavebník/realizátor celú zodpovednosť za prerušenie telekomunikačnej prevádzky a bude znášať všetky náklady spojené s odstránením poruchy/opravy optickej trasy vrátane pokút.
- **Vyjadrenie je platné 6 mesiacov a vydávame ho pre potreby územného konania.** Požadujeme **d'alší stupeň PD SP predložiť na odsúhlasenie.**


Po splnení daných podmienok spoločnosť OTNS, a.s. ako správca siete SWAN k vydaniu územného rozhodnutia **nemá námietky.**

S pozdravom

 OTNS, a.s.
Vajnorská 137, 831 04 Bratislava
IČO: 46 881 239, IČ DPH: SK2023628442
-20-

Ing. Beatrix Bieleková
špecialista inžinieringu OTNS, a.s.

Príloha: 17x KM/situácia so zákresom trasy SWAN

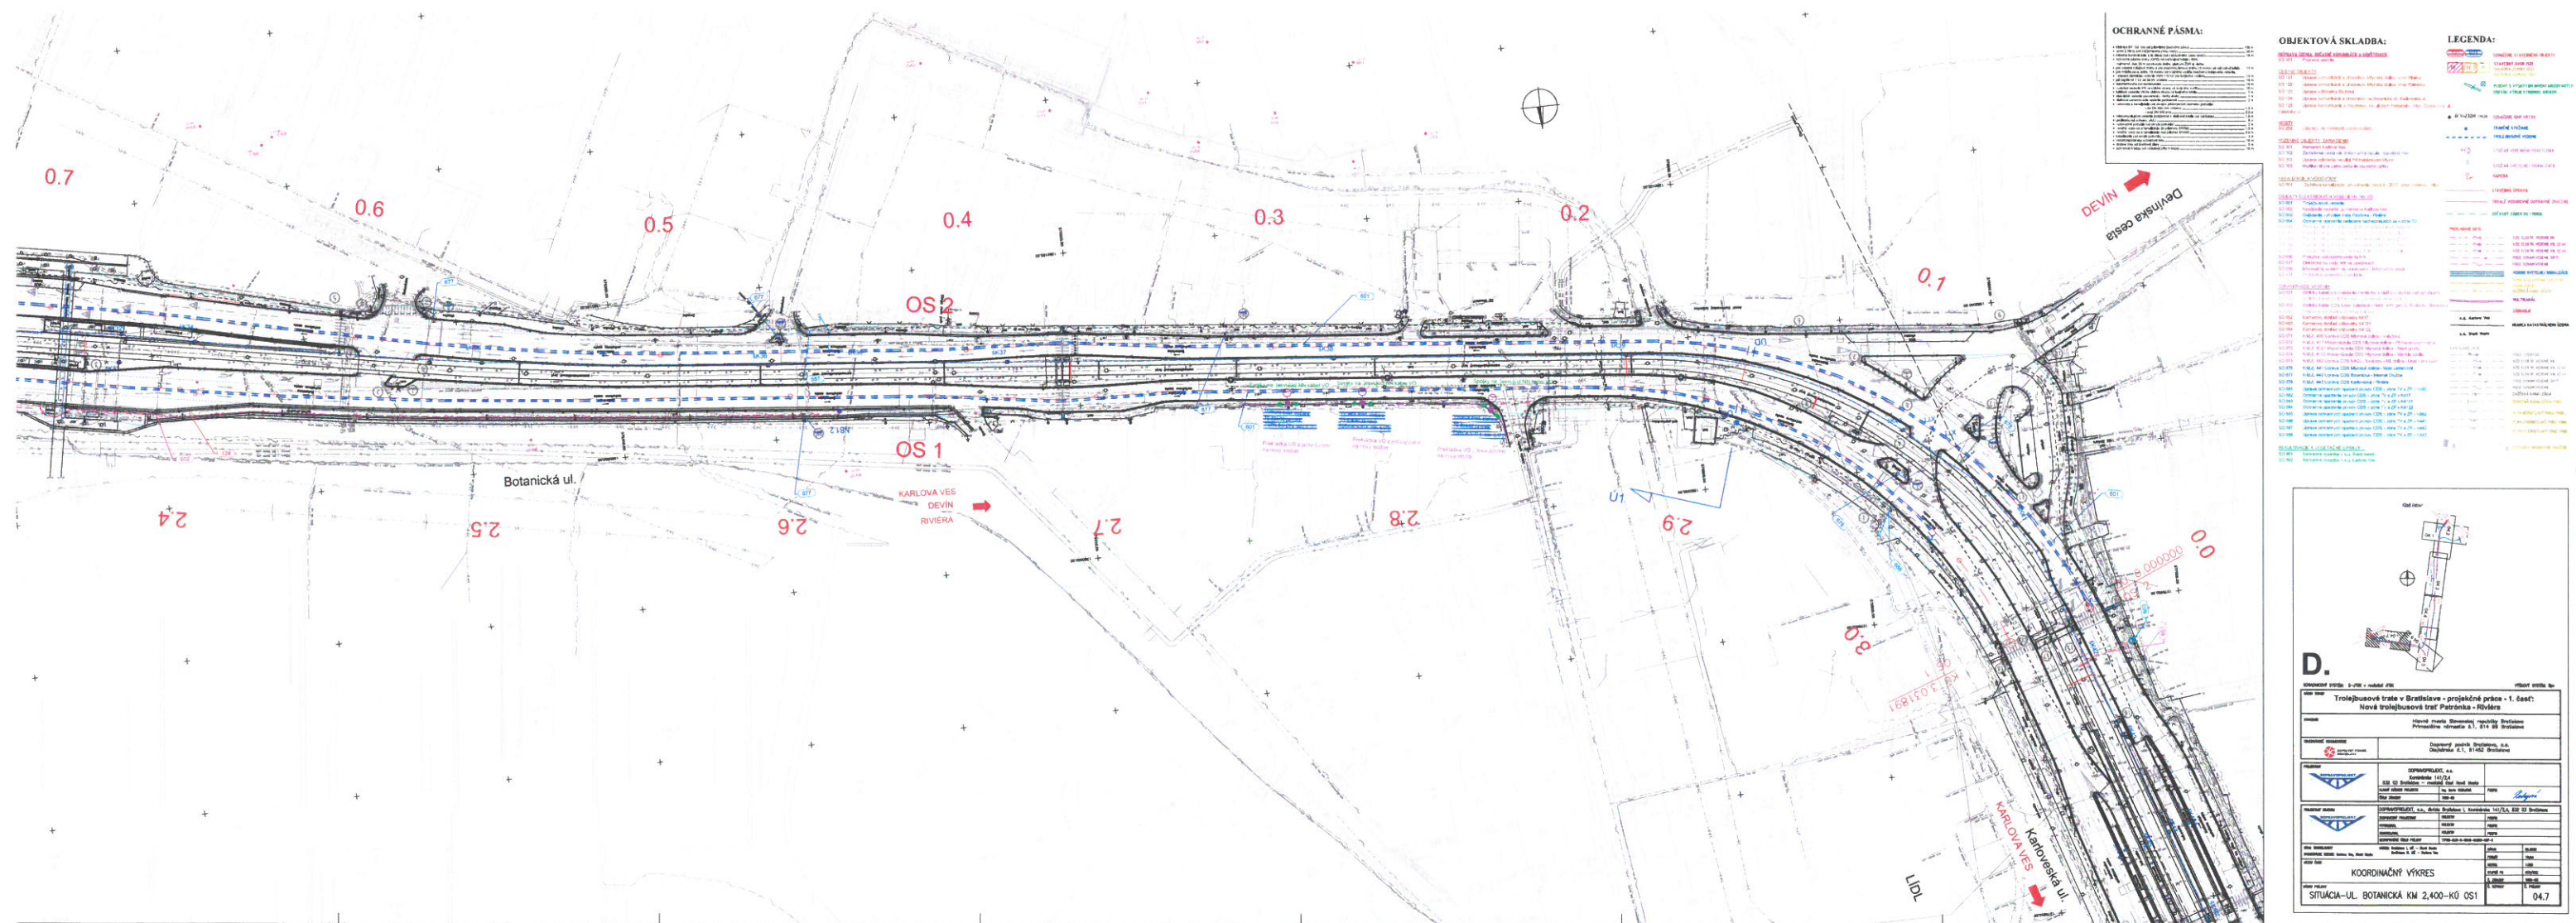

D 04.7 + D 03.3

| | |
|--|-------------------|
| OTNS, a.s. Vajnorská 137, 831 04 Bratislava | |
| Správca siete SWAN | |
| VÝTYCIT! | |
| Podzemné vedenia v majetku spoločnosti SWAN, a.s. sa v záujmovom území | |
| NACHÁDZAJÚ / ne | |
| Toto vyjadrenie platí 6 mesiacov. | |
| Územie | Botanická Ba |
| Vytýča | BA obchod@otns.sk |
| V | dňa 30.8.2022 |
| Ing. Bieleková | |
| meno | podpis |

V ZU sa nachádza
vzdušné
vedenie/zavesný
OK exBenestry.

OTNS, a.s.
Vajnorská 137, 831 04 Bratislava
IČO: 46 881 239, IČ DPH: SK2023628442
-20-

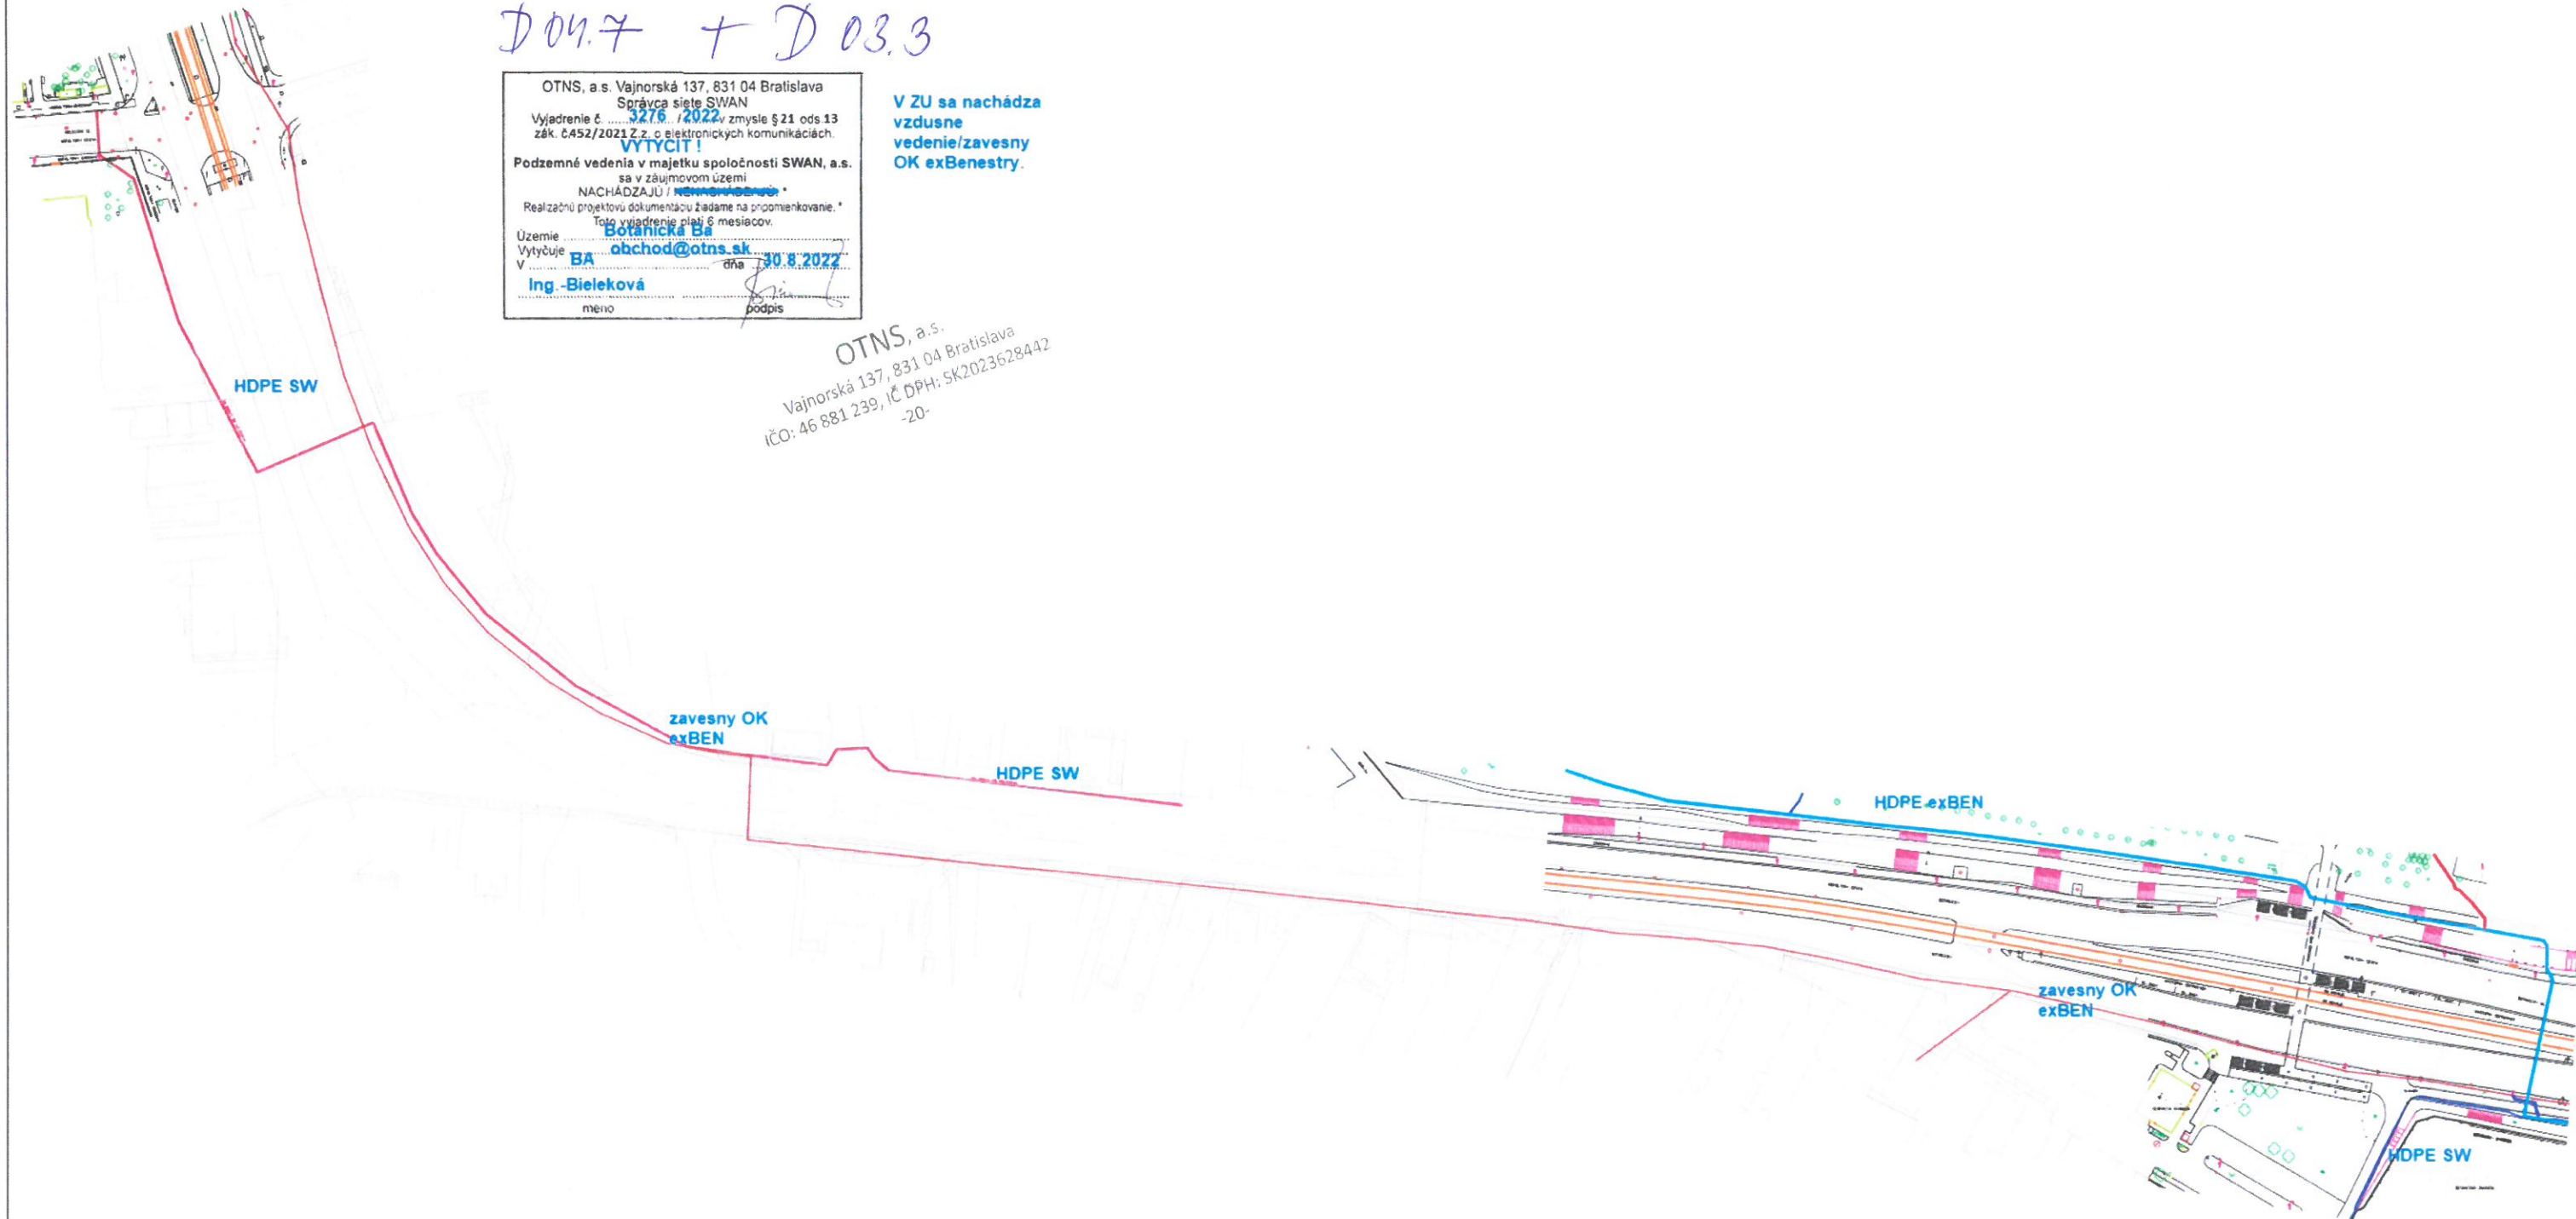







SITUÁCIA-UL. MLYNSKÁ DOLINA

DOE

17/10

4

OTNS, a.s. Vajnorská 137, 831 04 Bratislava
Správca siete SWAN


Podzemné vedenia v majetku spoločnosti SWAN, a.s.
sa v záujmovom území
NACHÁDZAJÚ / NE NACHÁDZAJÚ. *

Realizačnú projektovú dokumentáciu žiadame na pripomienkovanie. *

Toto vyjadrenie platí 6 mesiacov

Územie
Vytyčuje
V , dňa
meno podpis


D03.2

D03.2 A + D 04.4 + D 05.2

Spoločnosť SWAN je právnym
nástupcom zaniknutej spol.
BENESTRA v dôsledku zlúčenia.

| | |
|---|-------------------|
| OTNS, a.s. Vajnorská 137, 831 04 Bratislava | |
| Správca siete SWAN | |
| Vyjadrenie č. | 3276 / 2022 |
| zák. č.452/2021 Z.z. o elektronických komunikáciách. | |
| VYTYCIT! | |
| Podzemné vedenia v majetku spoločnosti SWAN, a.s. | |
| sa v záujmovom území | |
| NACHÁDZAJÚ / | |
| Realizačnú projektovú dokumentáciu žiadame na preradenie. | |
| Toto vyjadrenie platí 6 mesiacov. | |
| Územie | Mlynska dolina BA |
| Vytýčujú | obchod@otns.sk |
| V | 30.8.2022 |
| Ing. Bielekova | podpis |
| meno | |

HDPE exBEN

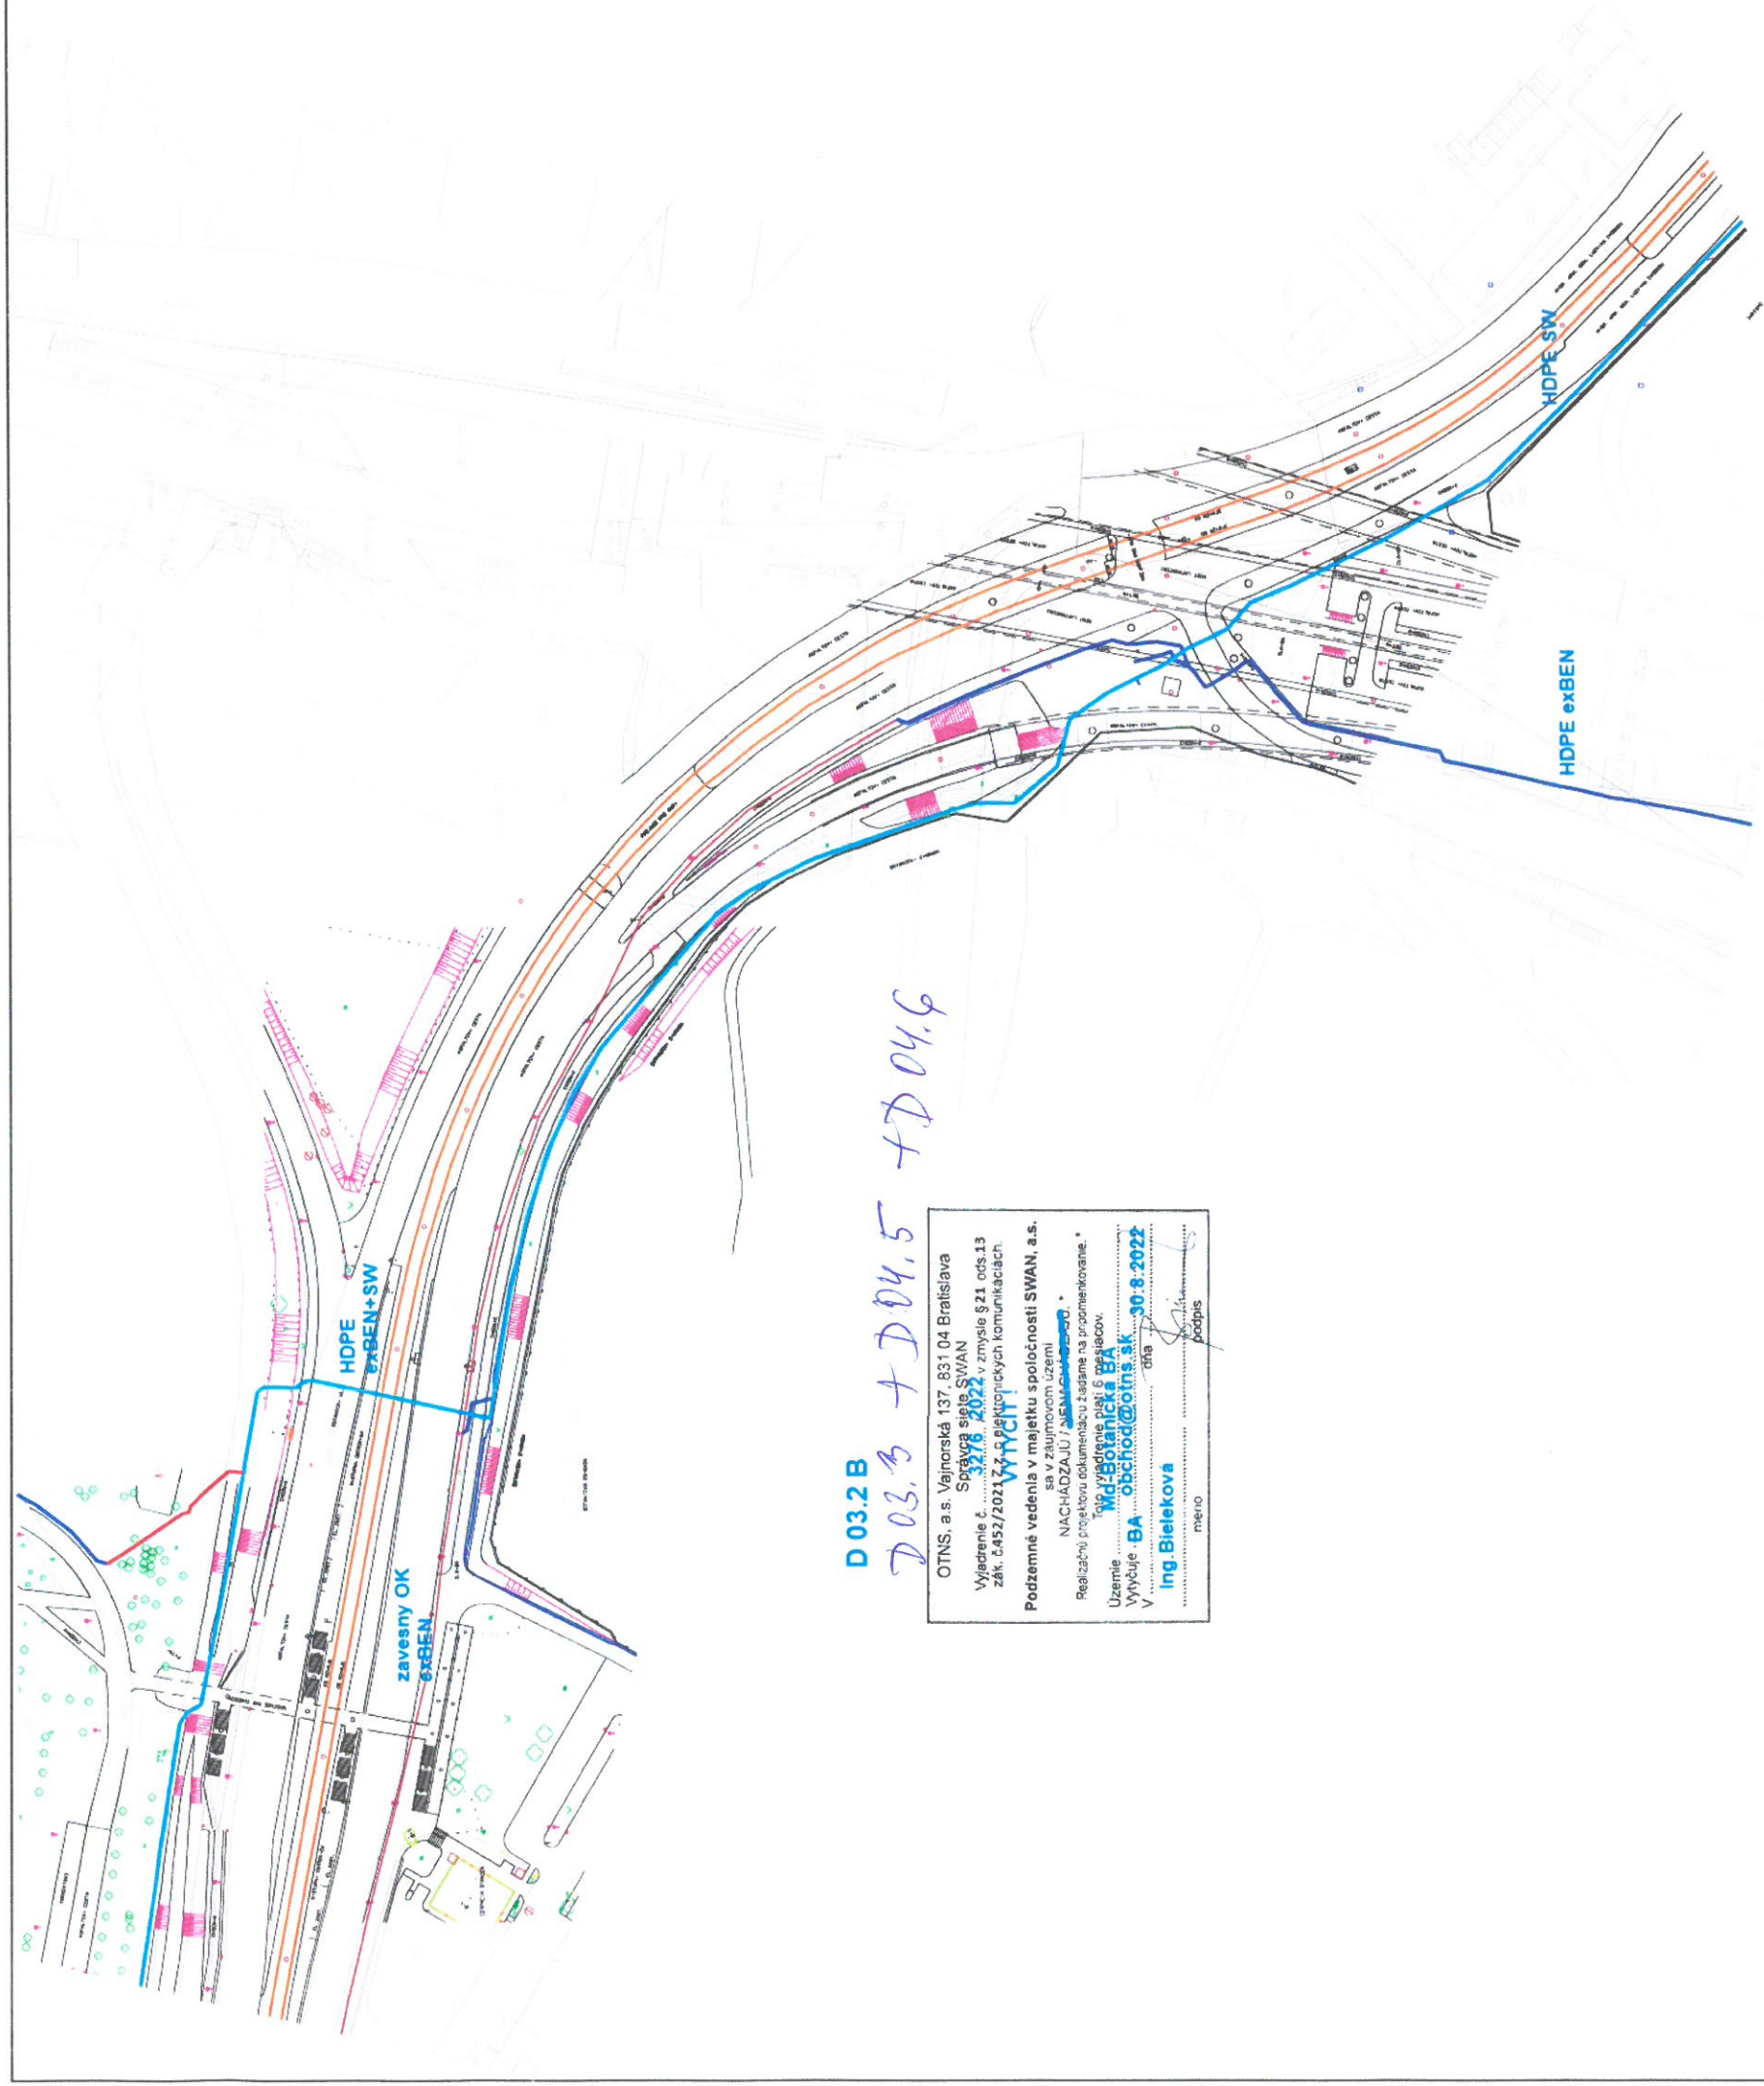






D 04.7 + D 03.3

OTNS, a.s. Vajnorská 137, 831 04 Bratislava
Správca siete SWAN
Vyjadrenie č. 3276 / 2022 v zmysle § 21 ods.13
zák. č.452/2021 Z.z. o elektronických komunikáciách.
VYTYČI!
Podzemné vedenia v majetku spoločnosti SWAN, a.s.
sa v záujmovom území
NACHÁDZAJÚ / ~~ne~~
Realizáciu projektovú dokumentáciu žiadame na priloženie.
Toto vyjadrenie platí 6 mesiacov.
Územie Botanická Ba
Vytyčuje BA obchod@otns.sk
V dňa 30.8.2022
Ing. Bieleková
meno podpis


V ZU sa nachádza
vzdušné
vedenie/zavesný
OK exBenestry.


OTNS, a.s.
Vajnorská 137, 831 04 Bratislava
IČO: 46 881 239, IČ DPH: SK2023628442
-20-

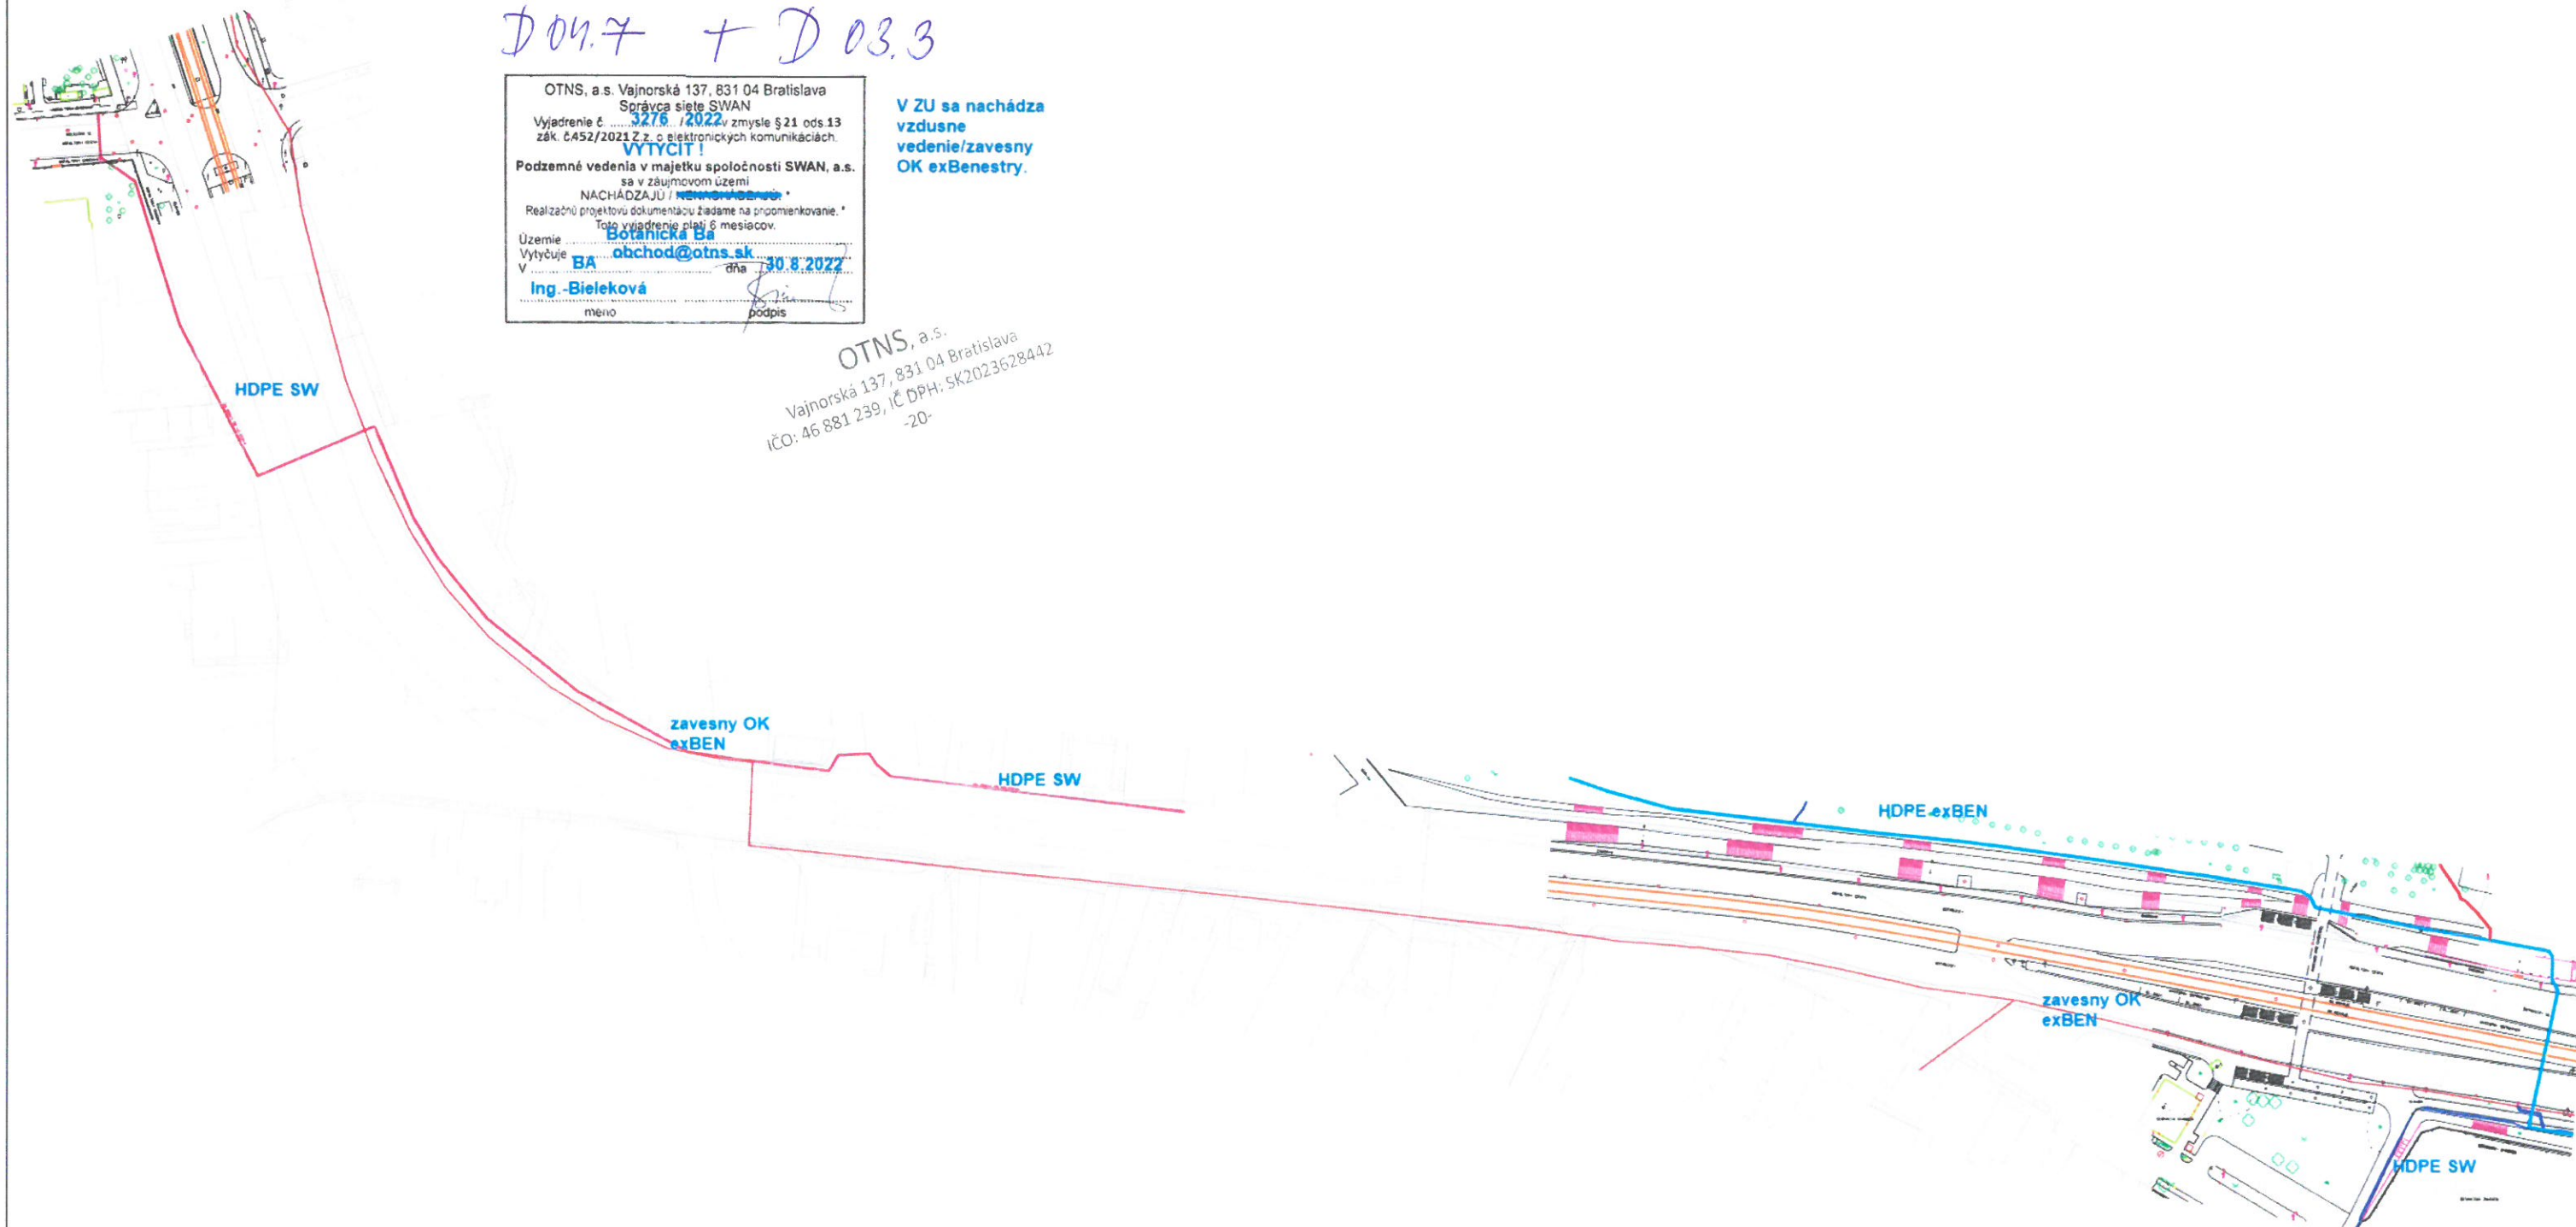

D03.1 + D04.1 + D4.2


| | |
|---|----------------|
| OTNS, a.s. Vajnorská 137, 831 04 Bratislava | |
| Správca siete SWAN | |
| Vyjadrenie č. | 3276 |
| zák. č.452/2021 Z. z. o elektrotechnických komunikáciách. | 2022 |
| WYTYCIE | |
| Podzemné vedenie v majetku spoločnosti SWAN, a.s. | |
| sa v záujmovom území | |
| NACHÁDZAJU / NEMÁVACH | |
| Realizačnú projektovú dokumentáciu žiadame na preradenie. | |
| Toto vyjadrenie platí 6 mesiacov. | |
| Územie | Mlynska dolina |
| Vytyčile | obchod@otns.sk |
| V | BA |
| Ing. Bieleková | 30.8.2022 |
| meno | podpis |

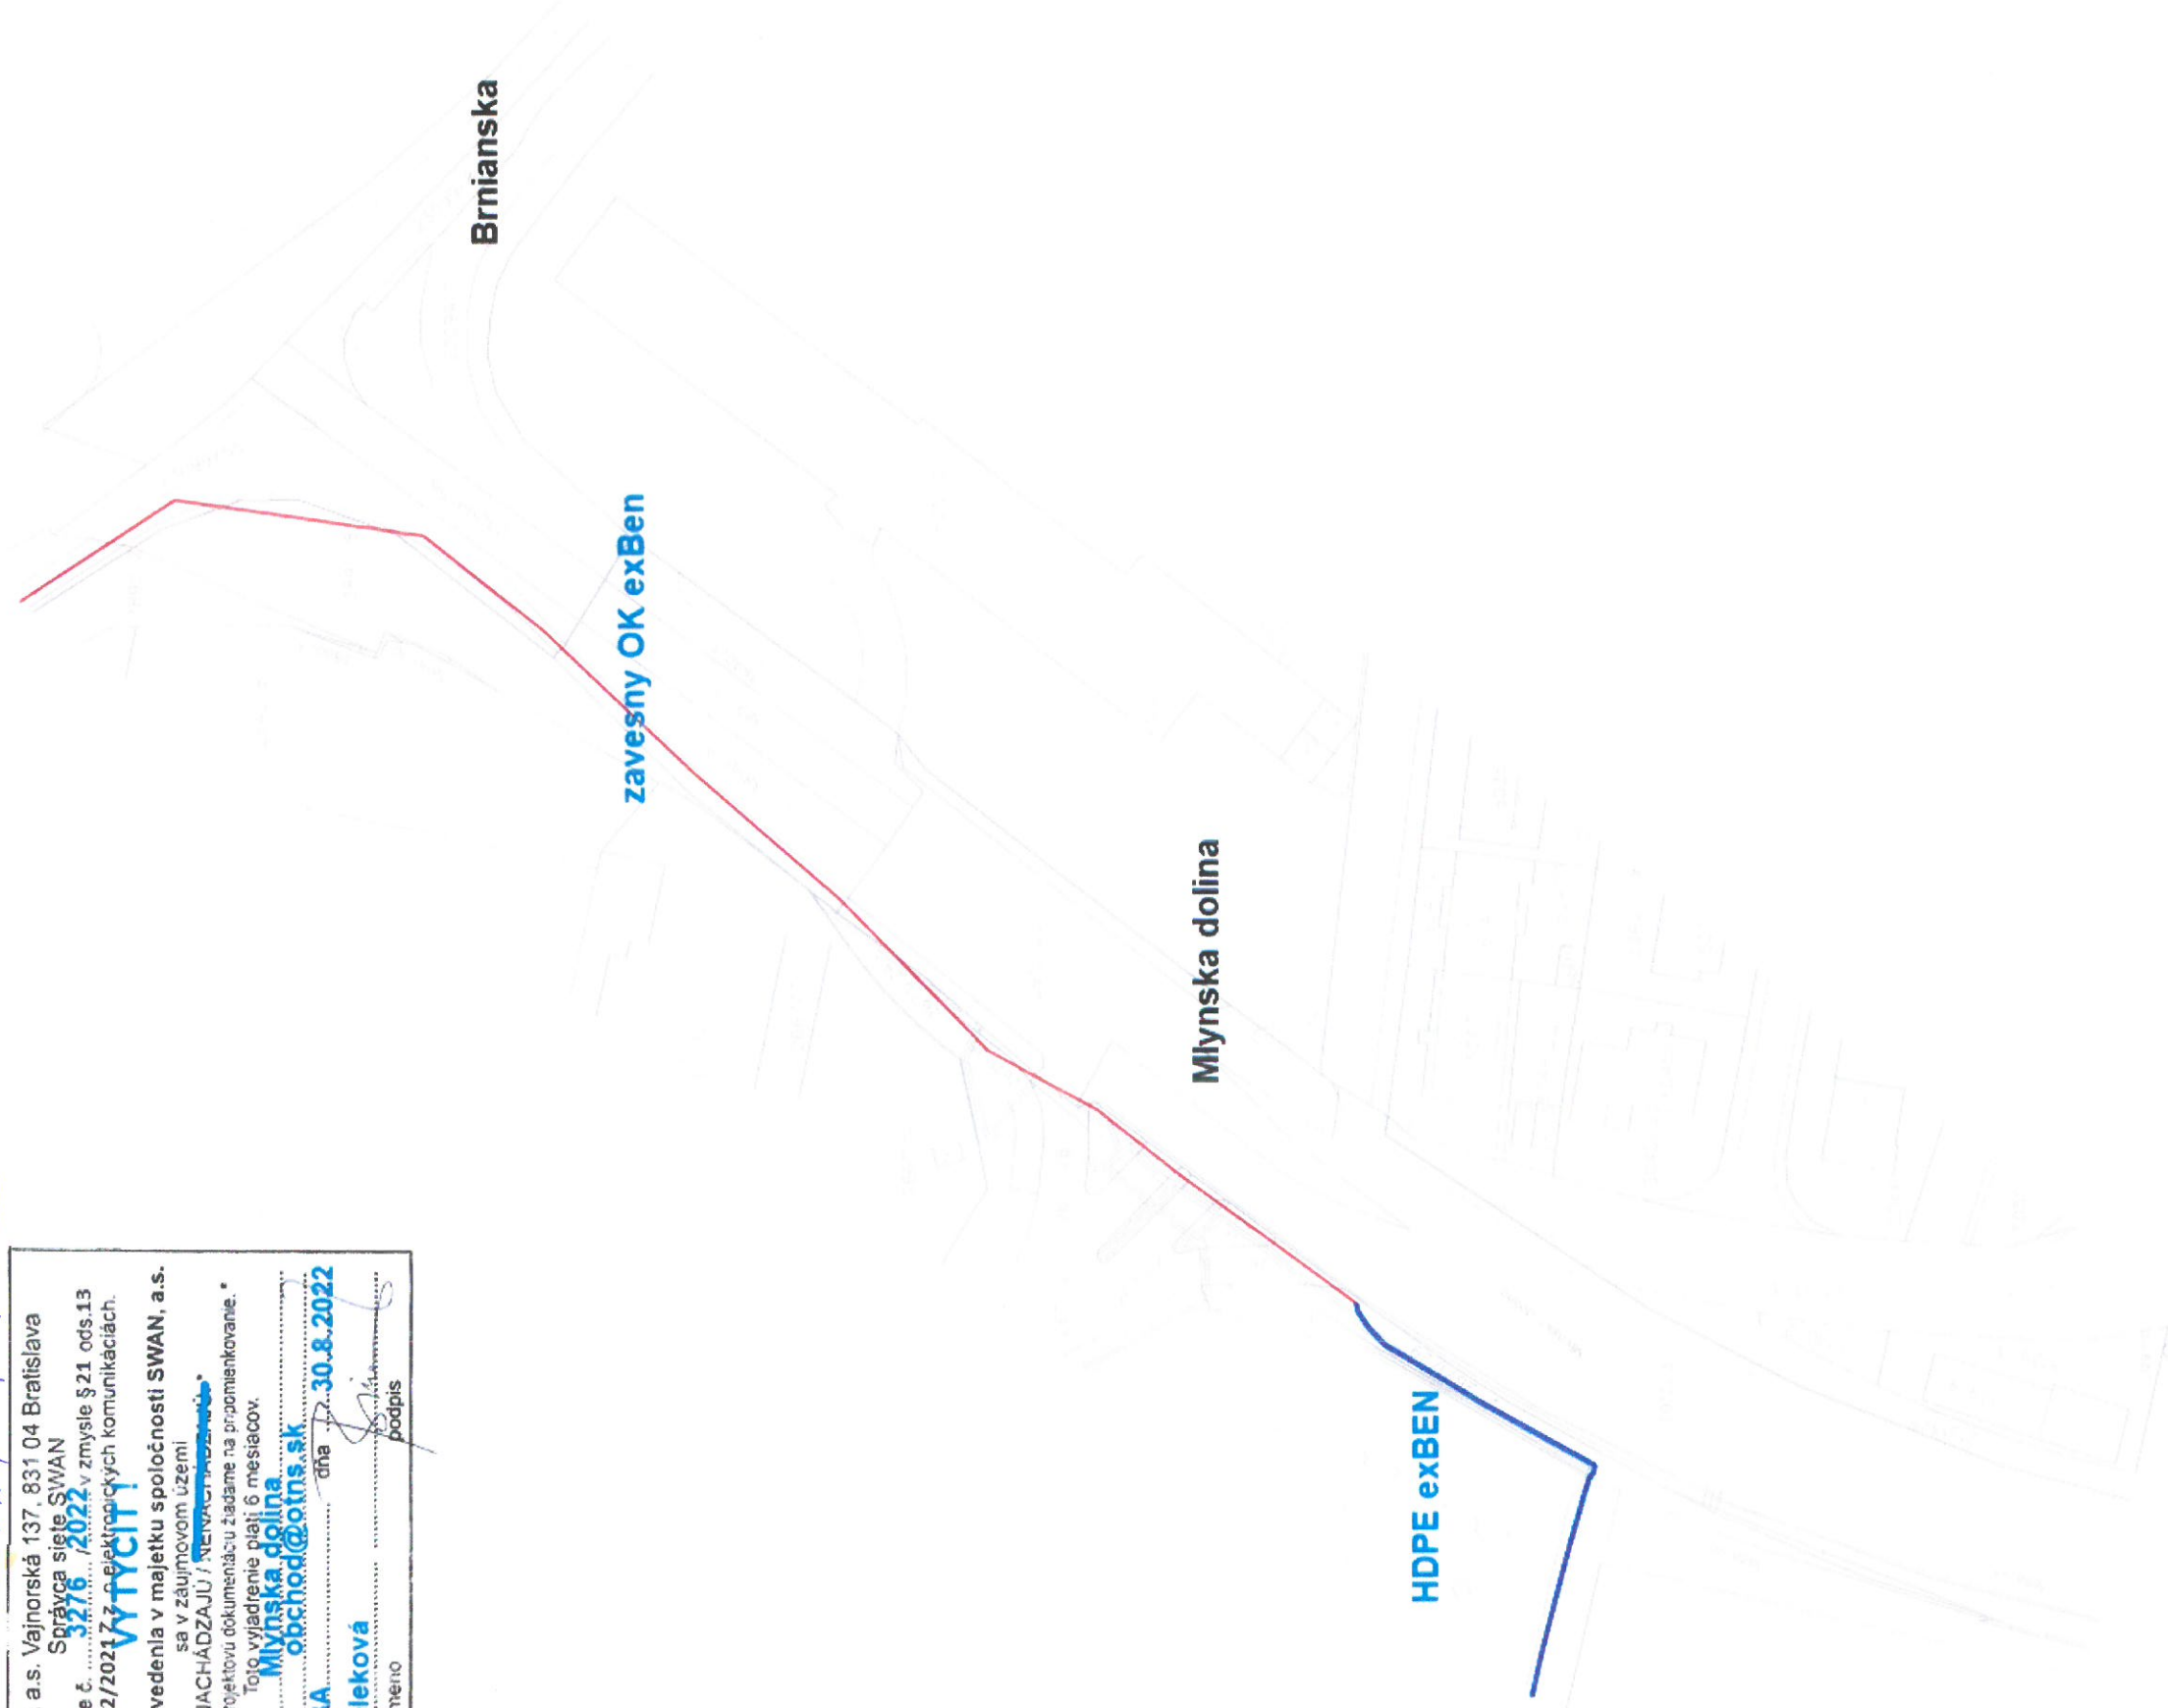


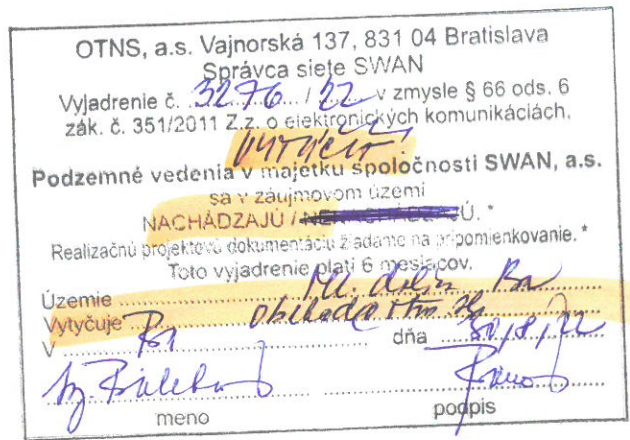


D03.1 + D04.1 + D4.2

| | |
|---|----------------|
| OTNS, a.s. Vajnorská 137, 831 04 Bratislava | |
| Správca siete SWAN | |
| Vyjadrenie č. | 3276 / 2022 |
| zák. č.452/2021 Z. z. o elektronických komunikáciách. | |
| Podzemné vedenia v majetku spoločnosti SWAN, a.s. | |
| sa v záujmovom území | |
| NACHADZAJU / NENACHADZAJU * | |
| Realizačnú projektovú dokumentáciu žiadame na pripomienkovanie. | |
| Toho vyjadrenie platí 6 mesiacov. | |
| Územie | Mlynska dolina |
| Vytýčuje | obchod@otns.sk |
| V | BA |
| Ing. Bieleková | 30.8.2022 |
| meno | podpis |

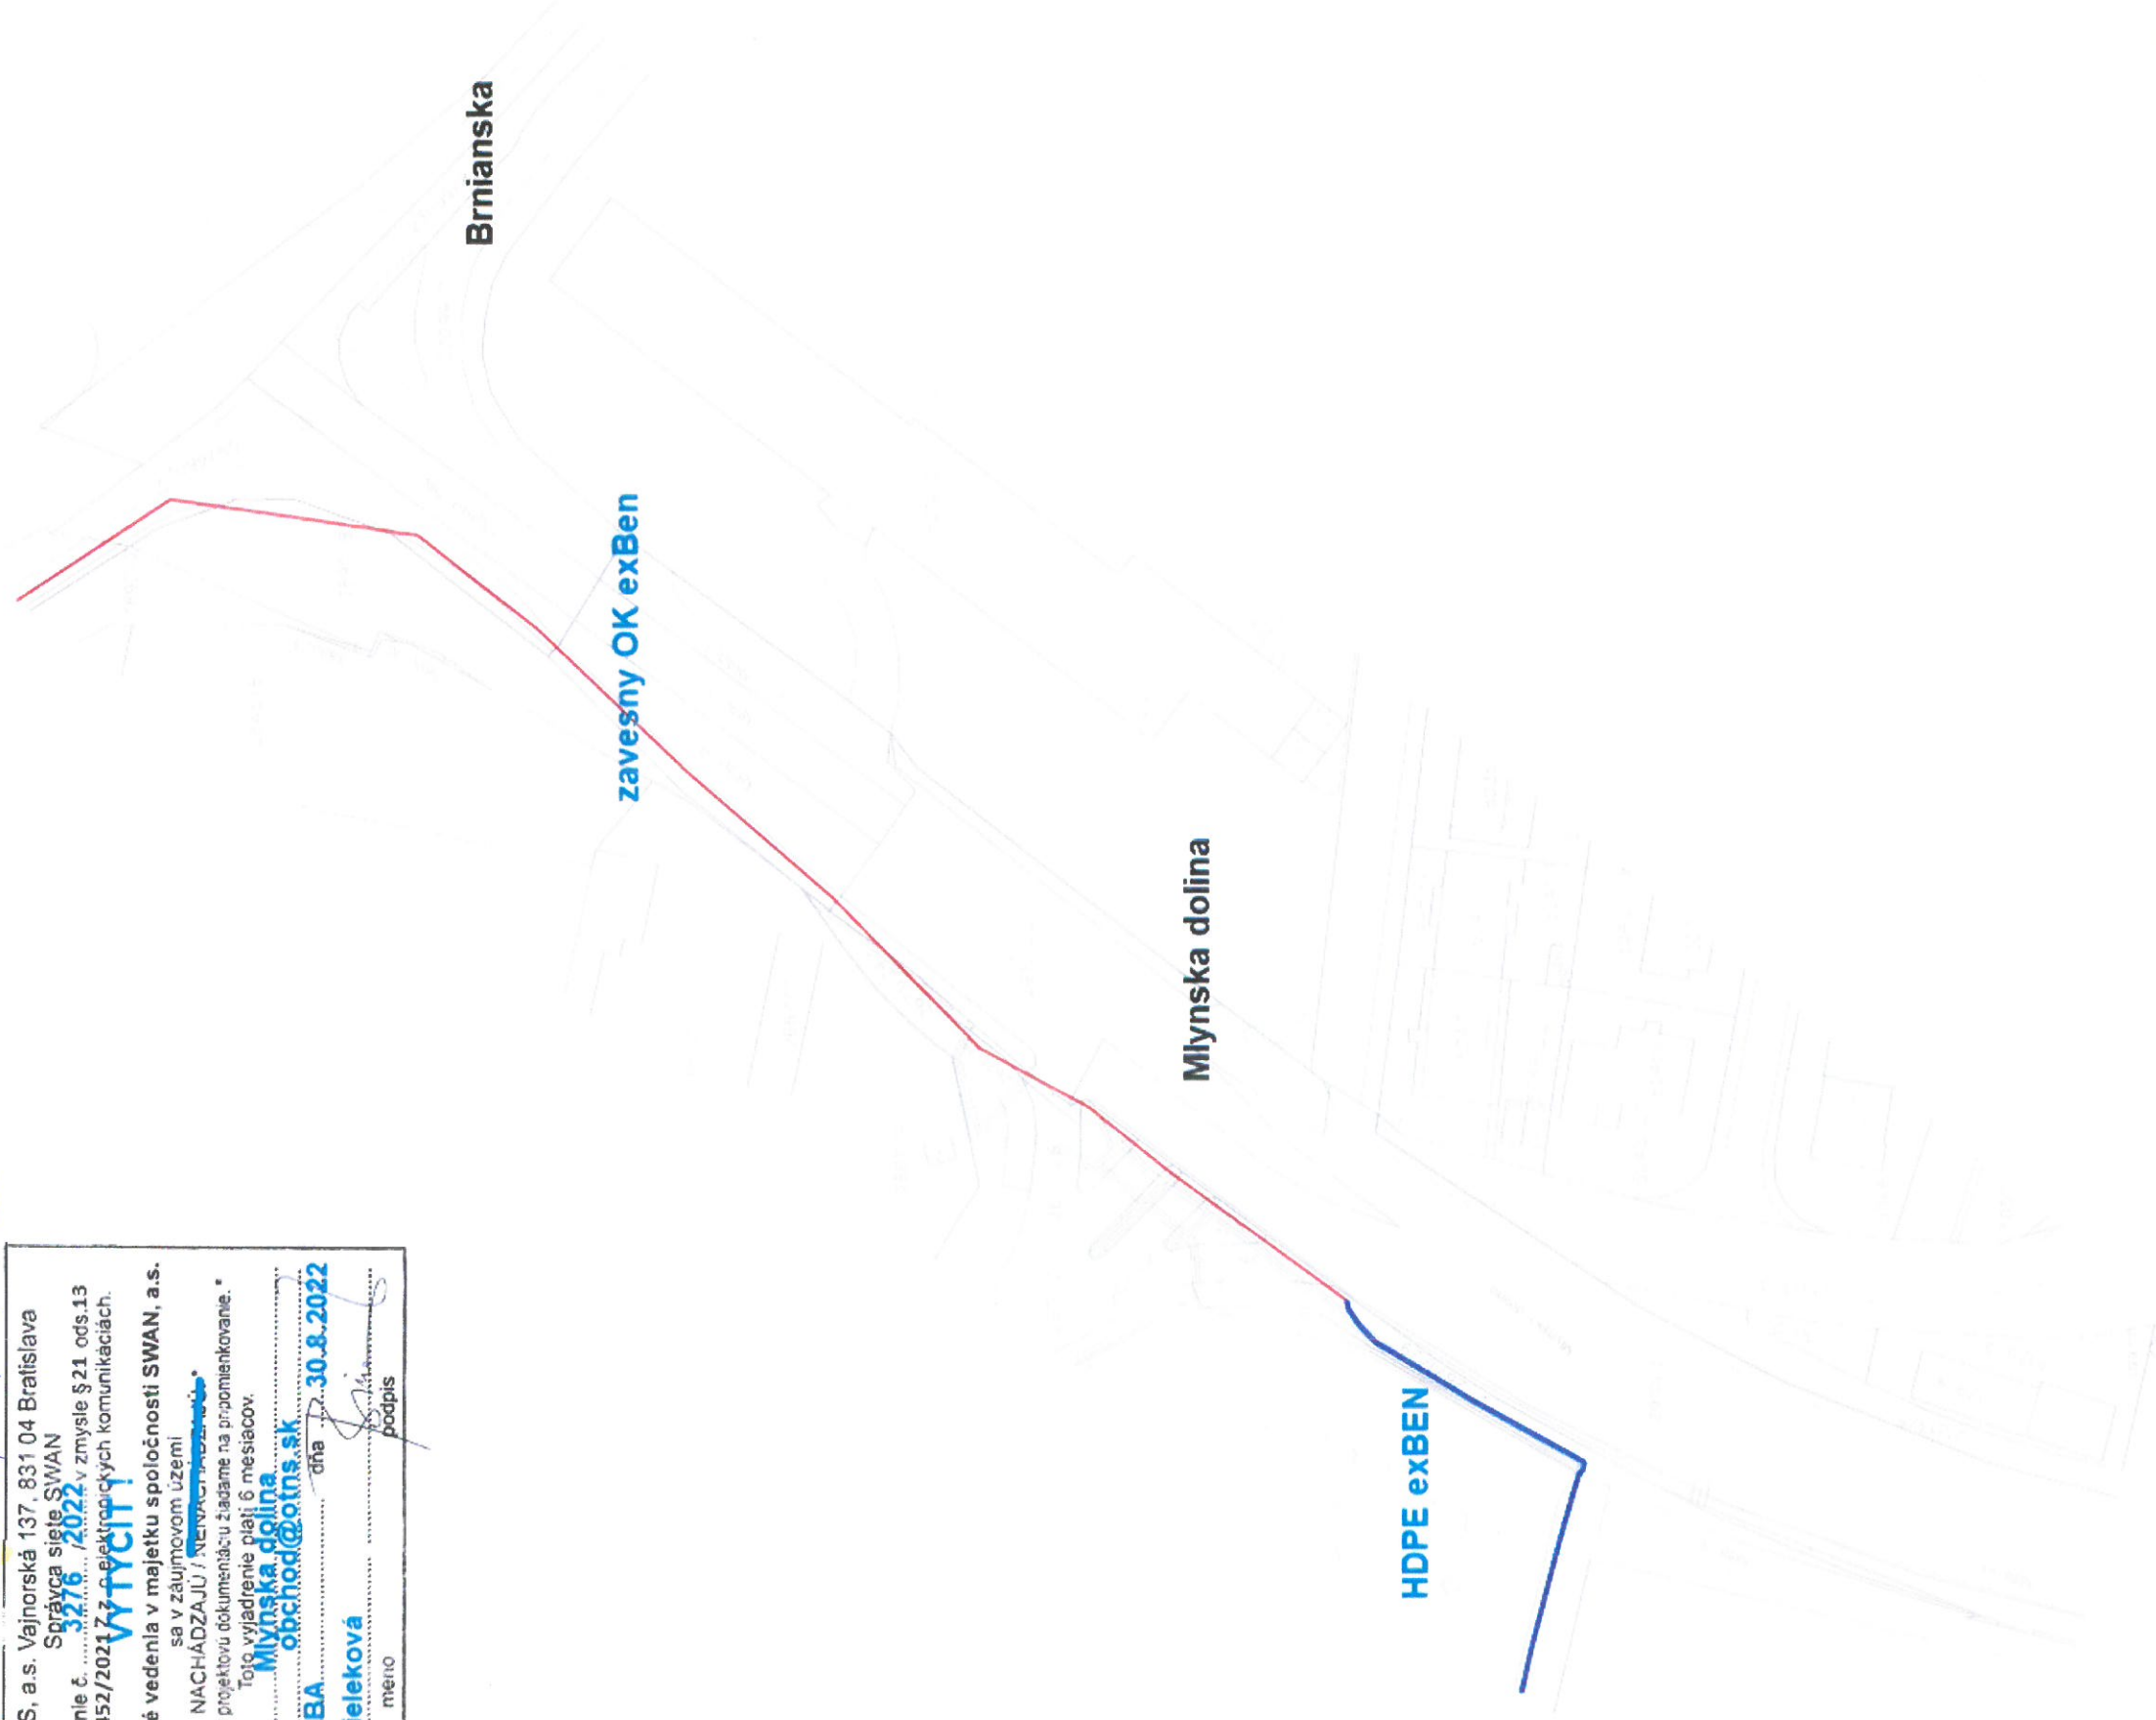

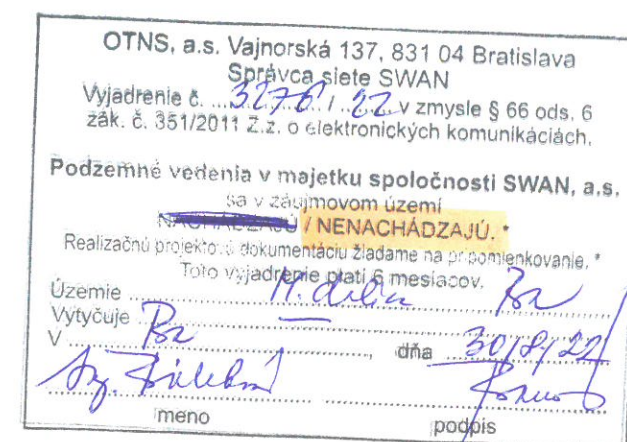

D 04.3

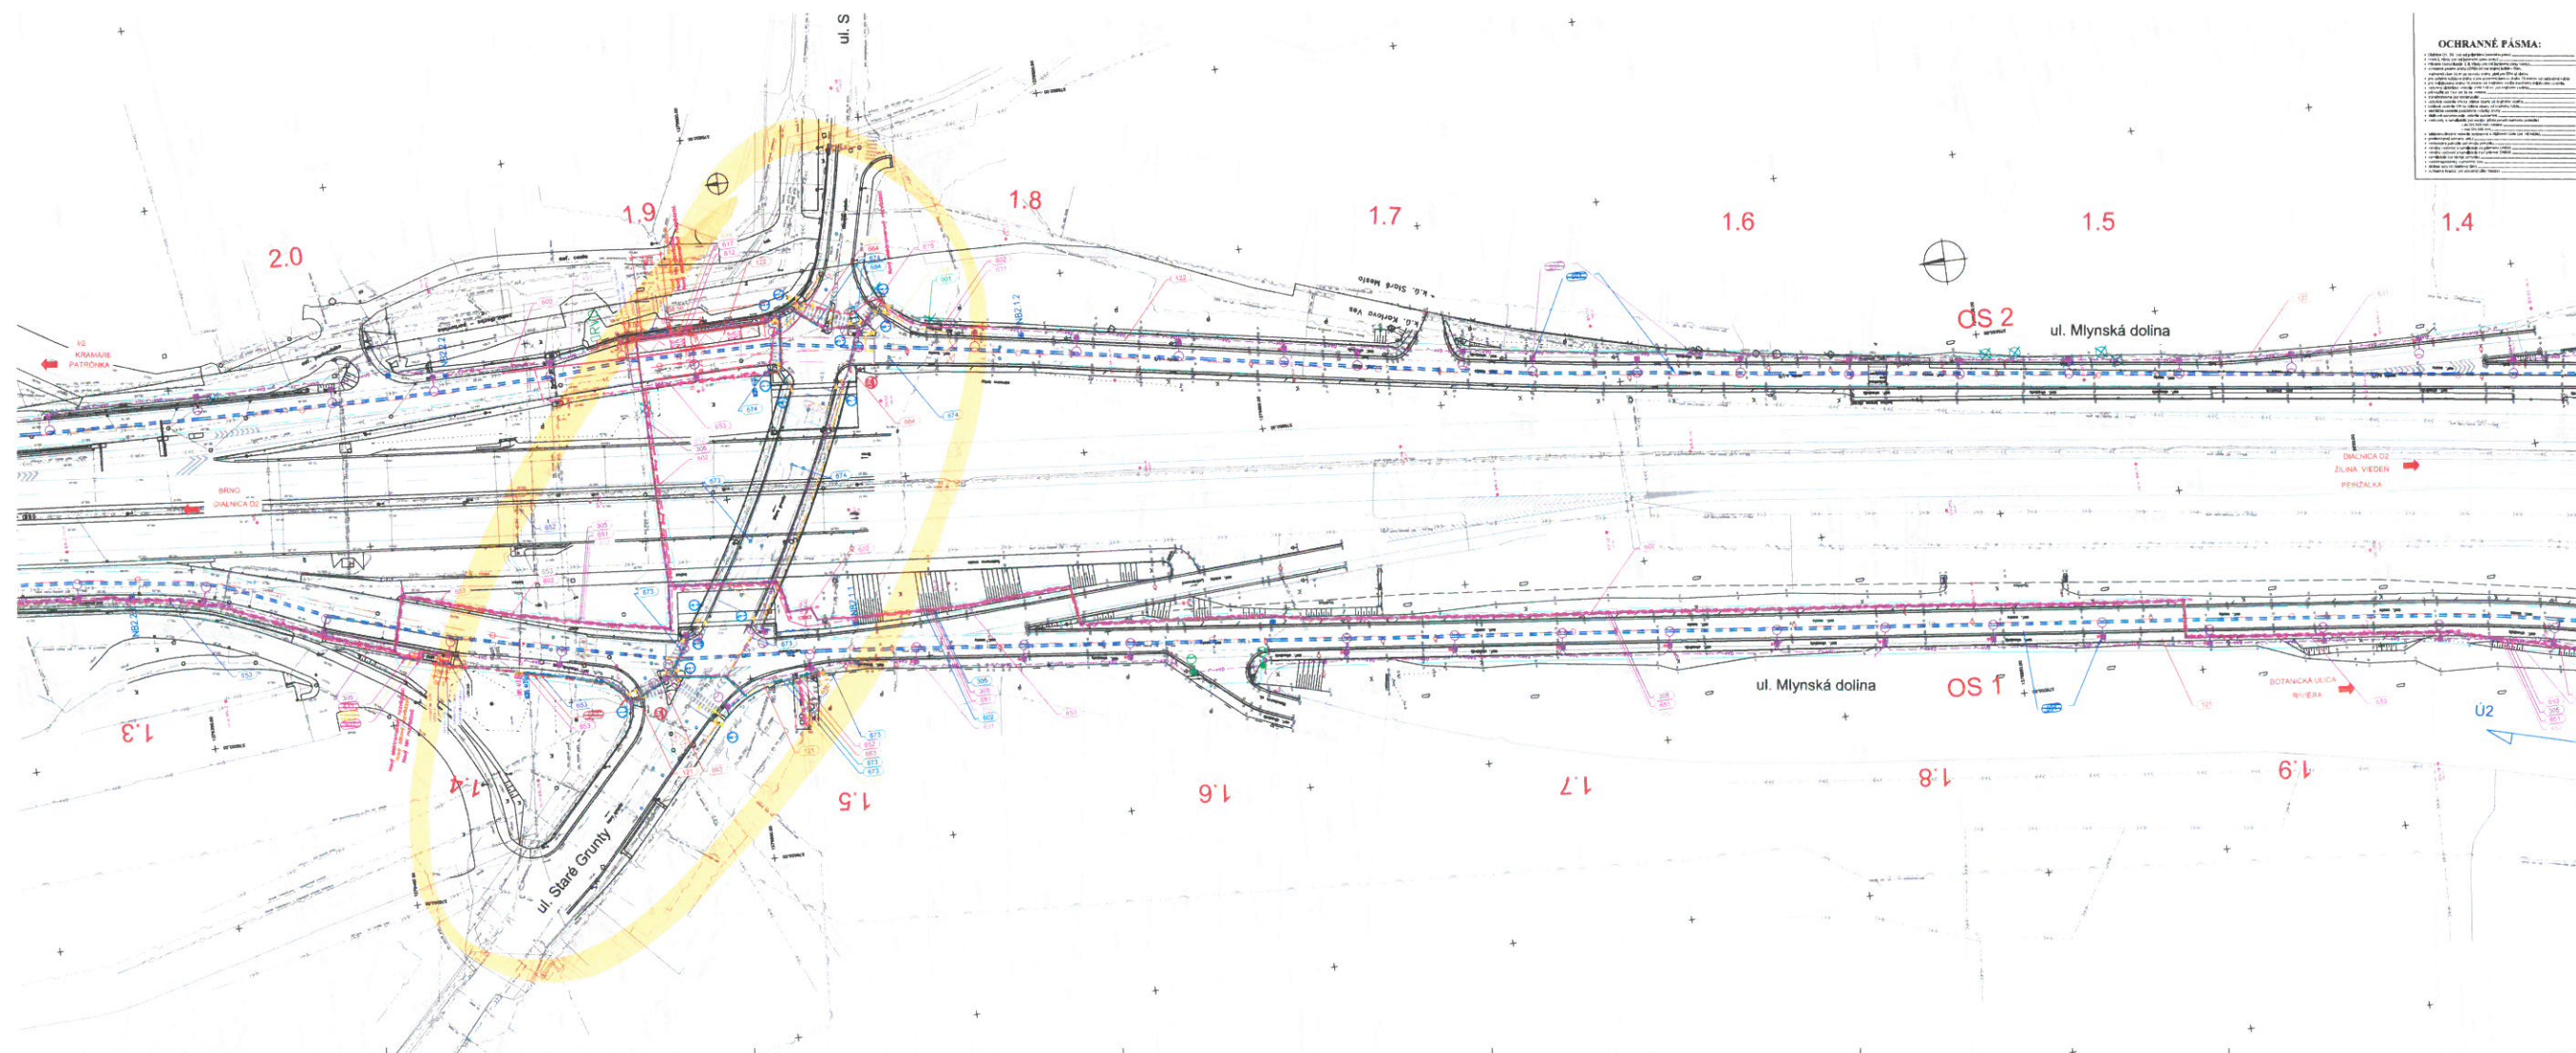

| OCHRANNÉ PÁSMA: | |

OTNS, a.s. Vajnorská 137, 831 04 Bratislava
 Správca siete SWAN
 Vyjadrenie č. 32.76... / 22. v zmysle § 66 ods. 6
 zák. č. 351/2011 Z.z. o elektronických komunikáciách.
 Podzemné vedenia v majetku spoločnosti SWAN, a.s.
 sa v záujmovom území
 NACHÁDZAJU / NACHÁDZAJU
 Toto vyjadrenie platí 6 mesiacov.
 Územie
 Vytýčuje
 V dňa
 meno podpis

04.4
 17 je rovnaké ako
 priľahé!

D03.2 A + D 04.4 + D 05.2

Spoločnosť SWAN je právnym
nástupcom zaniknutej spol.
BENESTRA v dôsledku zlúčenia.

OTNS, a.s. Vajnorská 137, 831 04 Bratislava

Správca siete SWAN

Výjadrenie č. / 2022 v zmysle § 21 ods. 13

zák. č. 452/2021 Z.z. o elektronických komunikáciách.

VYTYCIT!

Podzemné vedenie v majetku spoločnosti SWAN, a.s.

sa v zaujmovom území

NACHADZAJU /


Toto vyjadrenie platí 6 mesiacov.

Územie Mlynska dolina BA

Vytvára Ba obchod@otns.sk


V dňa 30.8.2022

Ing Bielekova

meno


podpis


HDPE exBEN

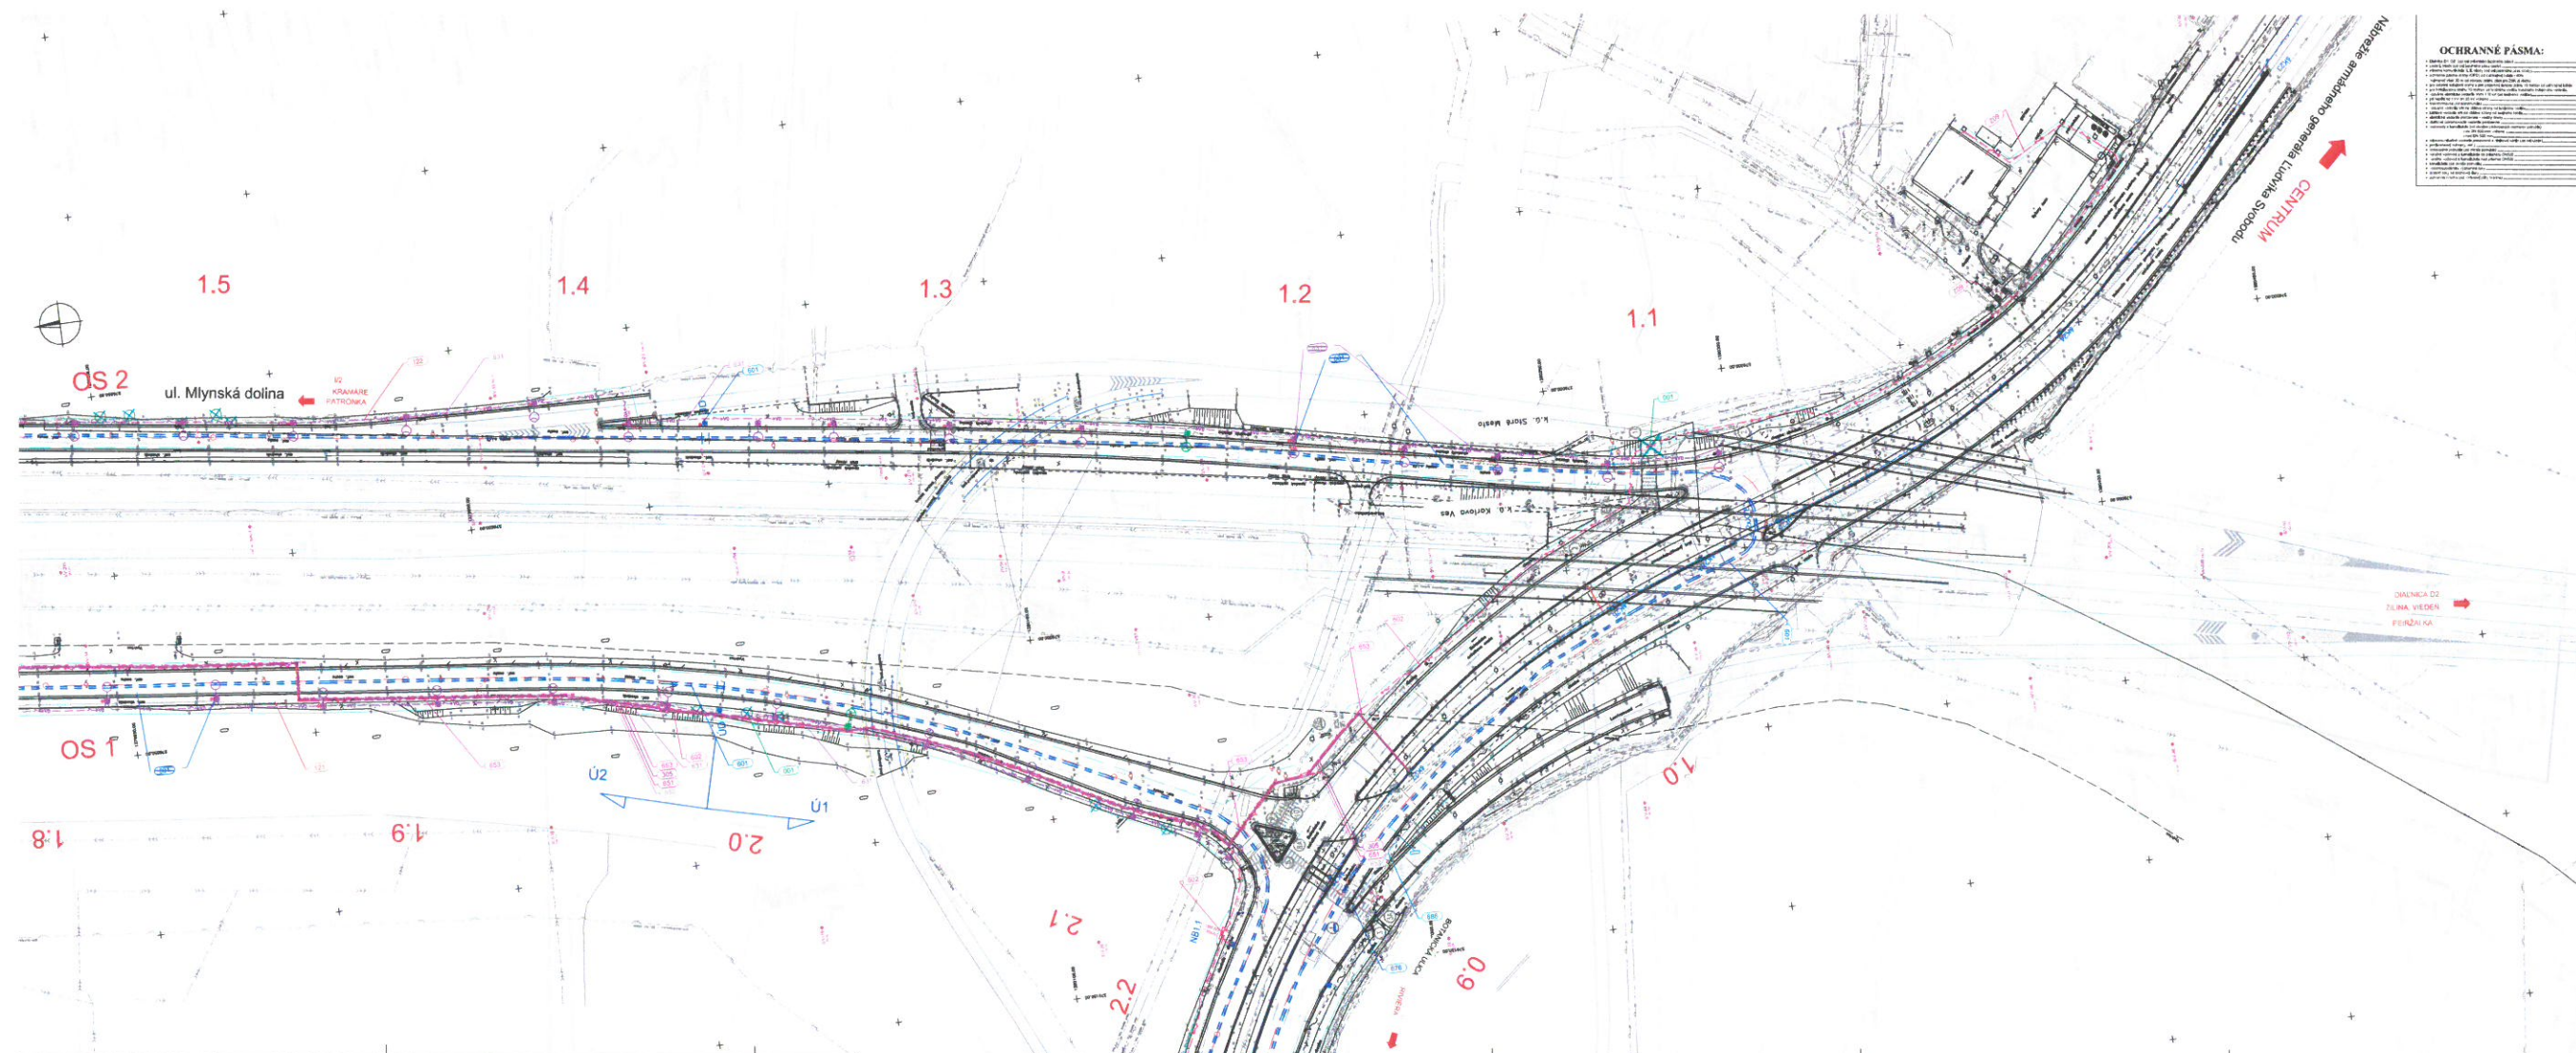


OCHRANNÉ PÁSMA:

1.000

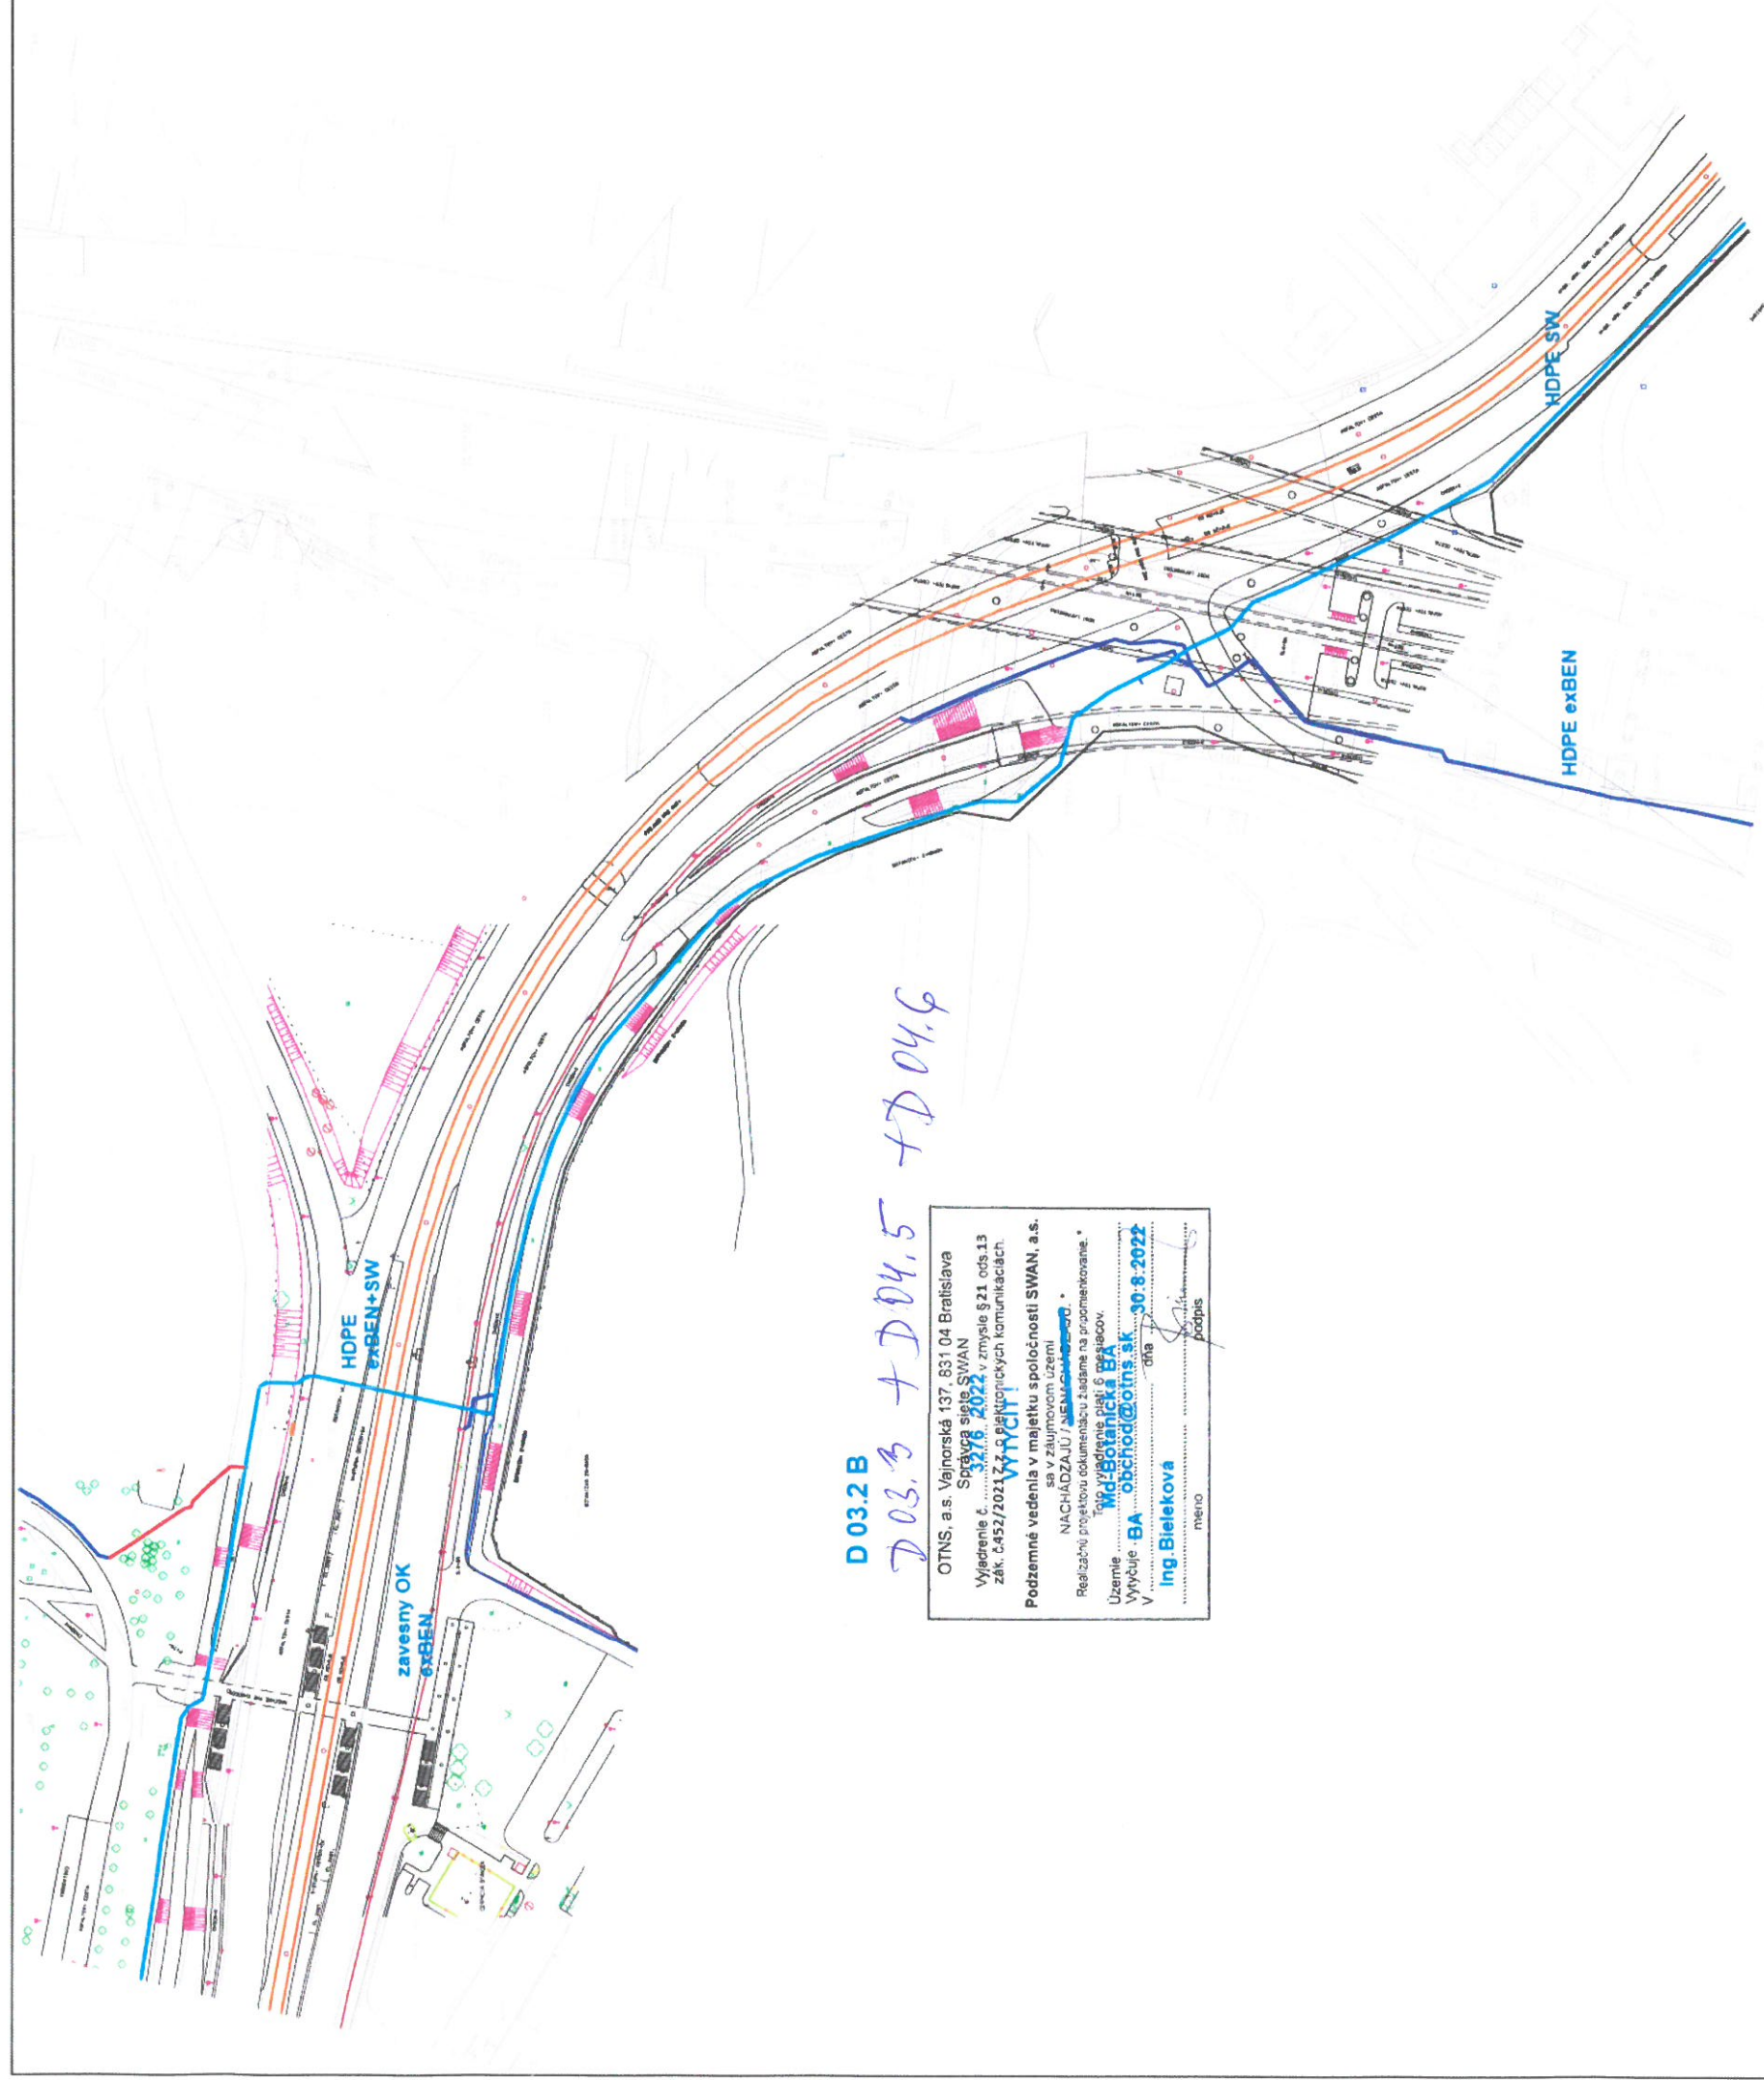

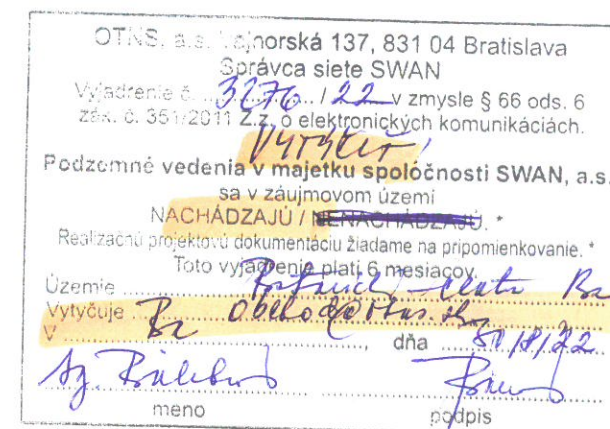


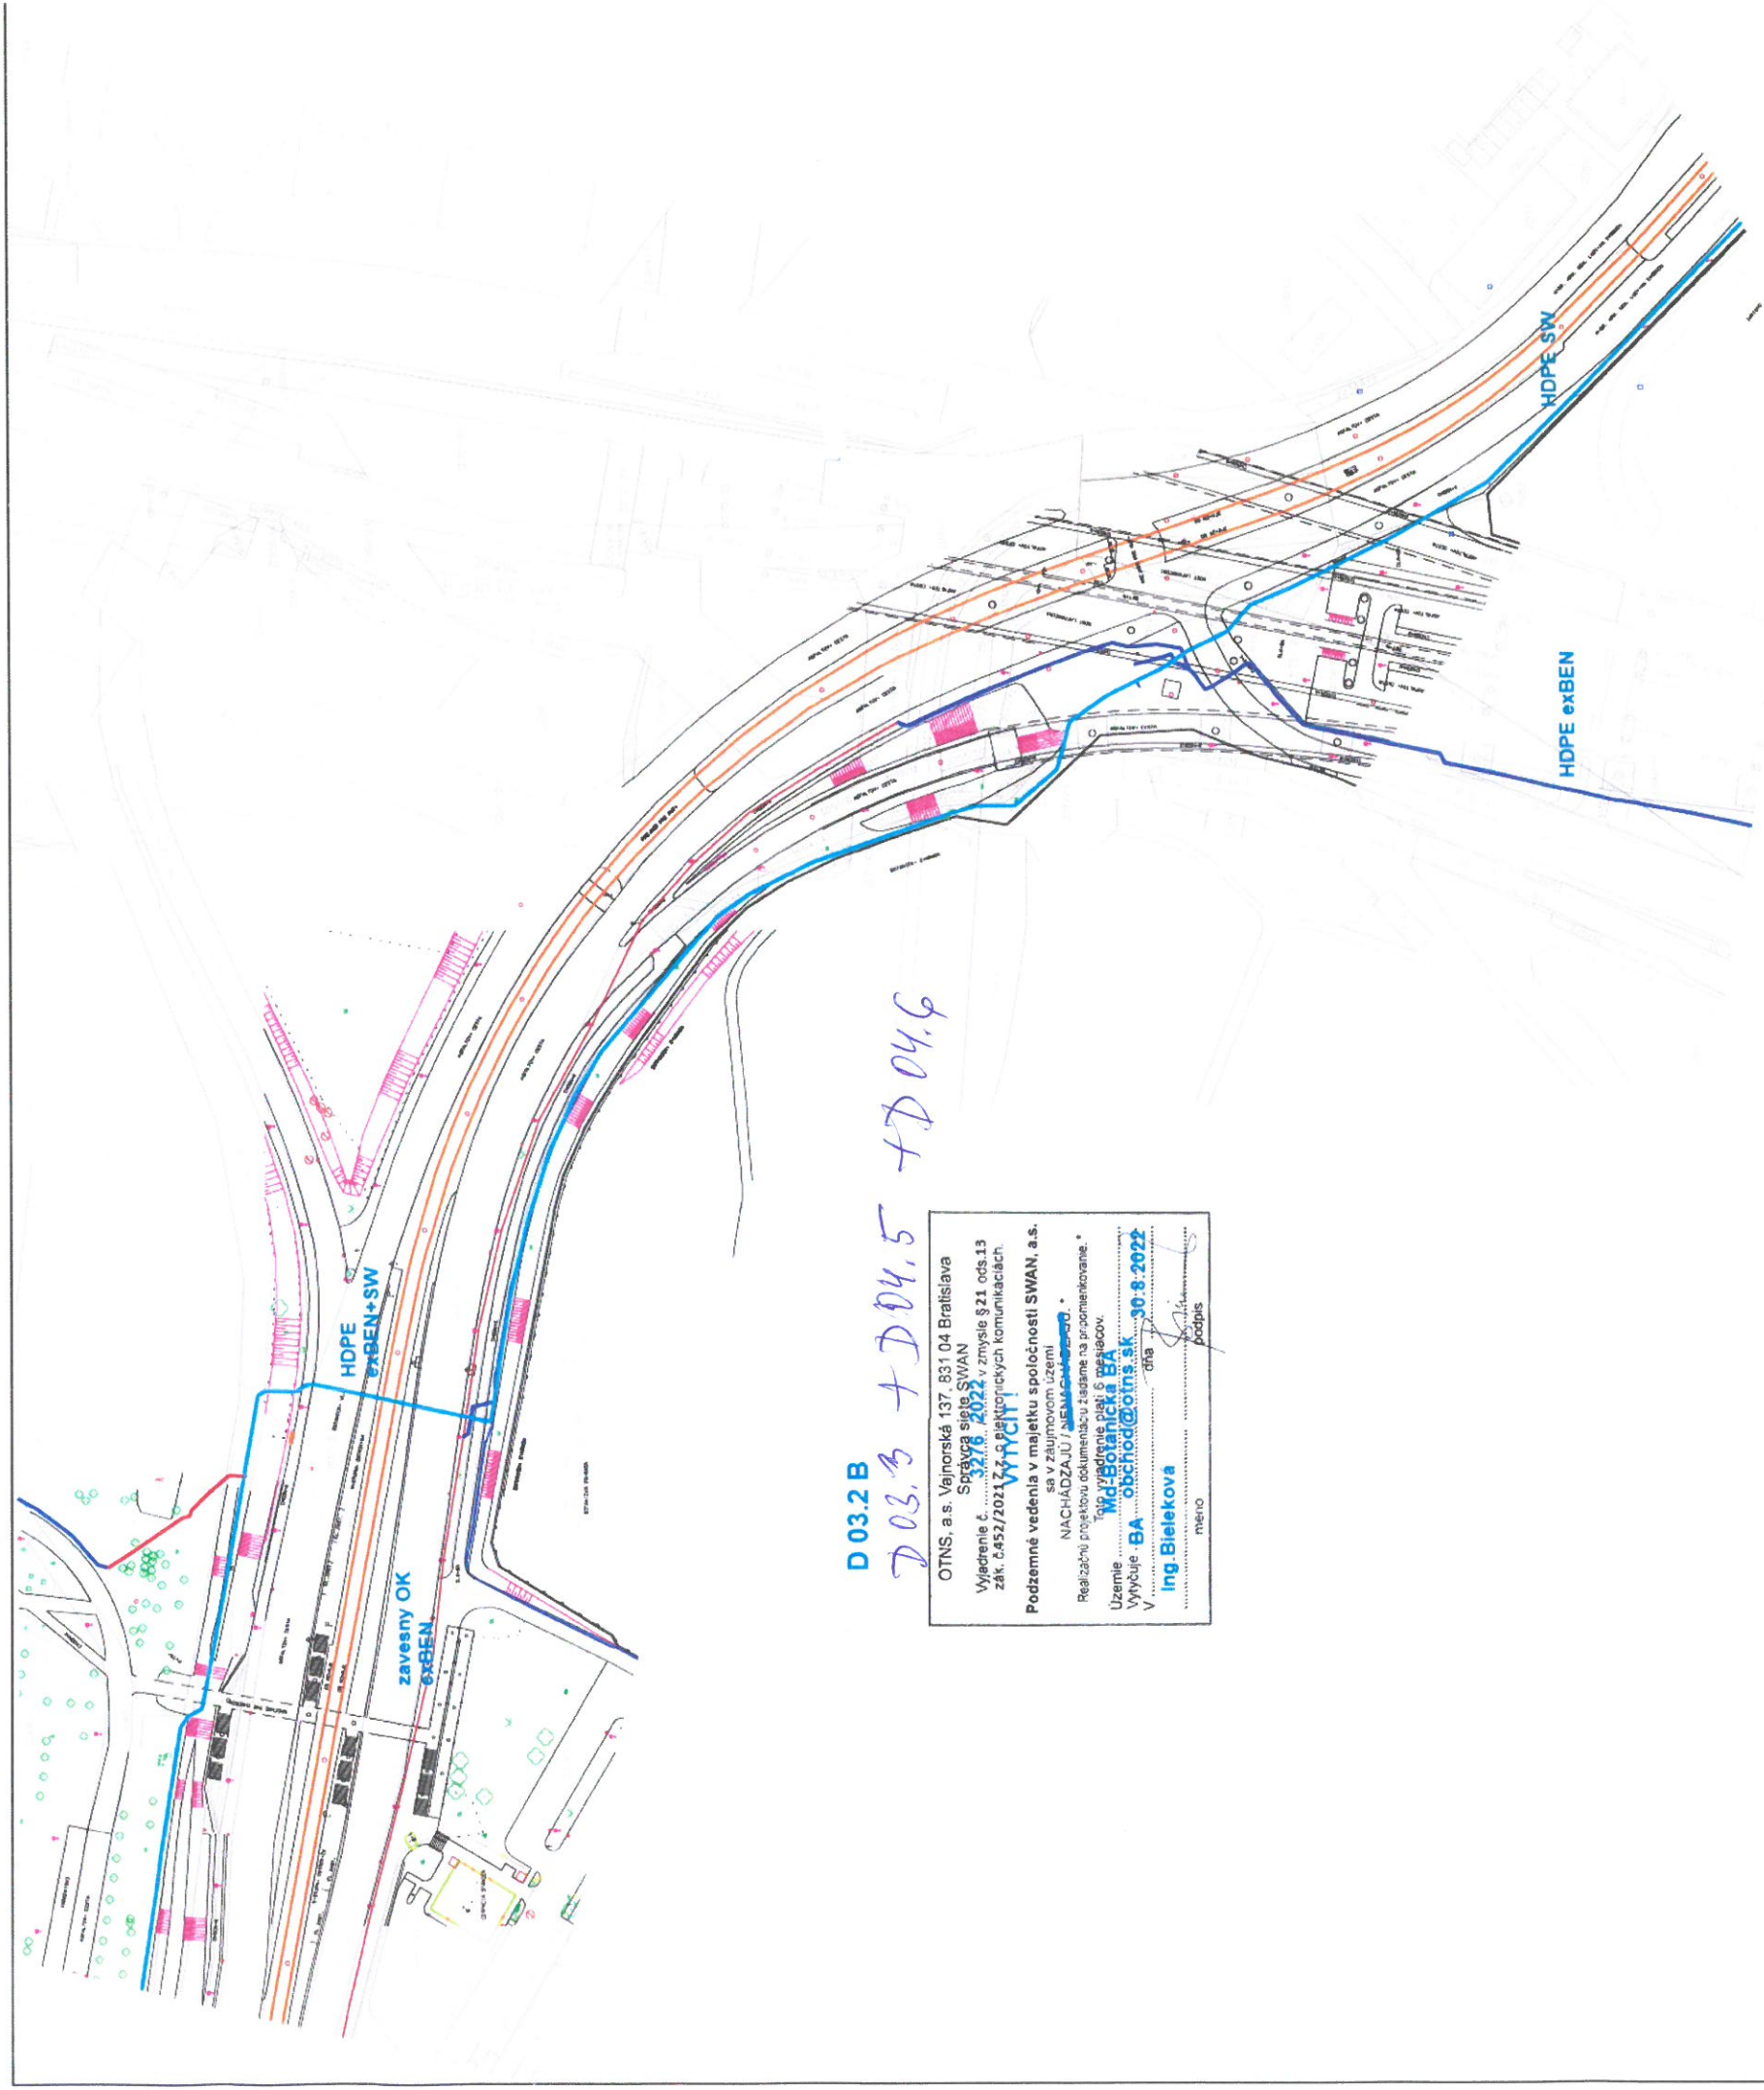

D 03.2 B

D 03.3 + D 04.5 + D 04.6

OTNS, a.s. Vajnorská 137 831 04 Bratislava

Výkres č. 3276 2022 Správca siete SWAN

zák. č. 452/2021 Z.z. o elektrických komunikáciách

Podzemné vedenie v majetku spoločnosti SWAN, a.s.


NACHÁDZA JU / NEMACHOV


Uzemie: M. Botanická BA

Výkres: BA obchod@otns.sk 30.8.2022

Ing. Bielekova

meno

podpis

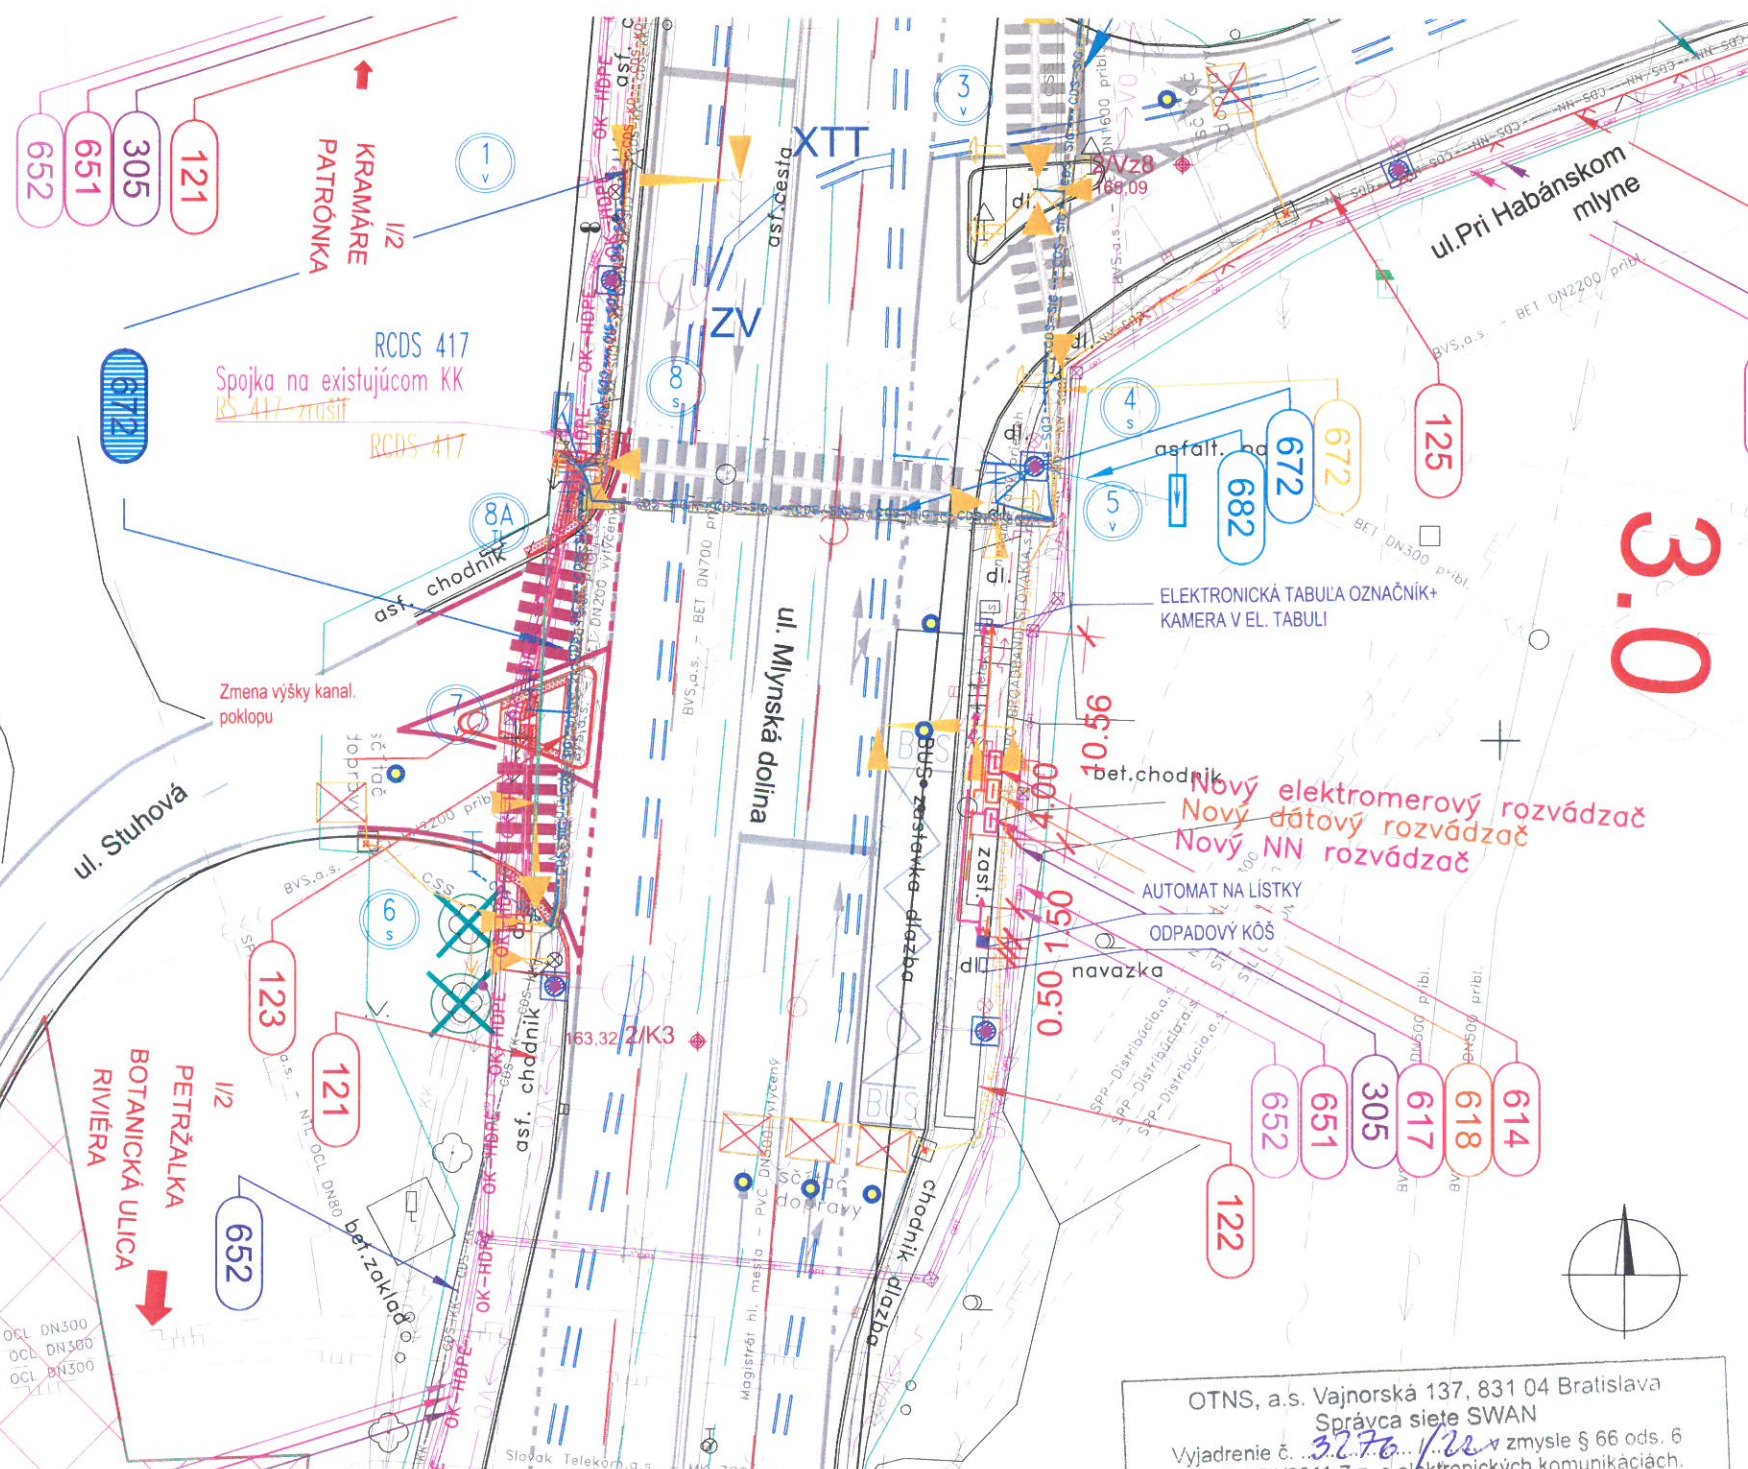

OTNS, a.s. Vajnorská 137, 831 04 Bratislava
 Správca siete SWAN
 Vyjadrenie č. 3276/22 v zmysle § 66 ods. 6
 zák. č. 351/2011 Z.z. o elektronických komunikáciách.

Podzemné vedenia v majetku spoločnosti SWAN, a.s.
 sa v záujmovom území
 NENACHÁDZAJÚ.
 Realizačnú projektovú dokumentáciu žiadame na pripomenkovanie.
 Toto vyjadrenie platí 6 mesiacov.


Územie
 Vytýčuje dňa
 V
 meno podpis

D.

SÚRADNICOVÝ SYSTÉM: S-JTSK v realizácii JTSK VÝŠKOVÝ SYSTÉM: Bpv

| | | | |
|--|--|------------|---------|
| NÁZOV STAVBY | Trolejbusové trate v Bratislave - projekčné práce - 1. časť: Nová trolejbusová trať Patrónka - Riviéra | | |
| STAVEBNÍK | BRATISLAVA Hlavné mesto Slovenskej republiky Bratislava Primaciálne námestie č.1, 814 99 Bratislava | | |
| OBJEDNÁVATEĽ DOKUMENTÁCIE | Dopravný podnik Bratislava, a.s. Olejkárska č.1, 81452 Bratislava | | |
| PROJEKTANT | DOPRAVOPROJEKT, a.s. Kominárska 141/2,4 832 03 Bratislava – mestská časť Nové Mesto HLAVNÝ INŽINIER PROJEKTU Ing. Marta KODAJOVÁ ČÍSLO ZAKAZKY 7859-00 | | |
| PROJEKTANT OBJEKTU | DOPRAVOPROJEKT, a.s., divízia Bratislava I, Kominárska 141/2,4, 832 03 Bratislava ZODPOVEDNÝ PROJEKTANT KOLEKTÍV VYPRACOVAL KOLEKTÍV KONTROLOVAL KOLEKTÍV IDENTIFIKAČNÉ ČÍSLO PRÍLOHY TTPRB-DUR-K-0050-00000-001-X | | |
| KRAJ: BRATISLAVSKÝ | OKRES: Bratislava I, MČ – Staré Mesto | DÁTUM | 08.2022 |
| KATASTRÁLNE ÚZEMIE: Karlova Ves, Staré Mesto | Bratislava IV, MČ – Karlova Ves | FORMÁT | 3 x A4 |
| NÁZOV ČASTI | CESTY | MIERKA | 1:250 |
| | | STUPEŇ PD | DÚR/DSZ |
| NÁZOV PRÍLOHY | SITUÁCIA KRIŽOVATKA STUHOVA, HABÁNSKY MLYN | Č. ZAKAZKY | 7859-00 |
| | | Č. PRÍLOHY | 05.1 |

05.1

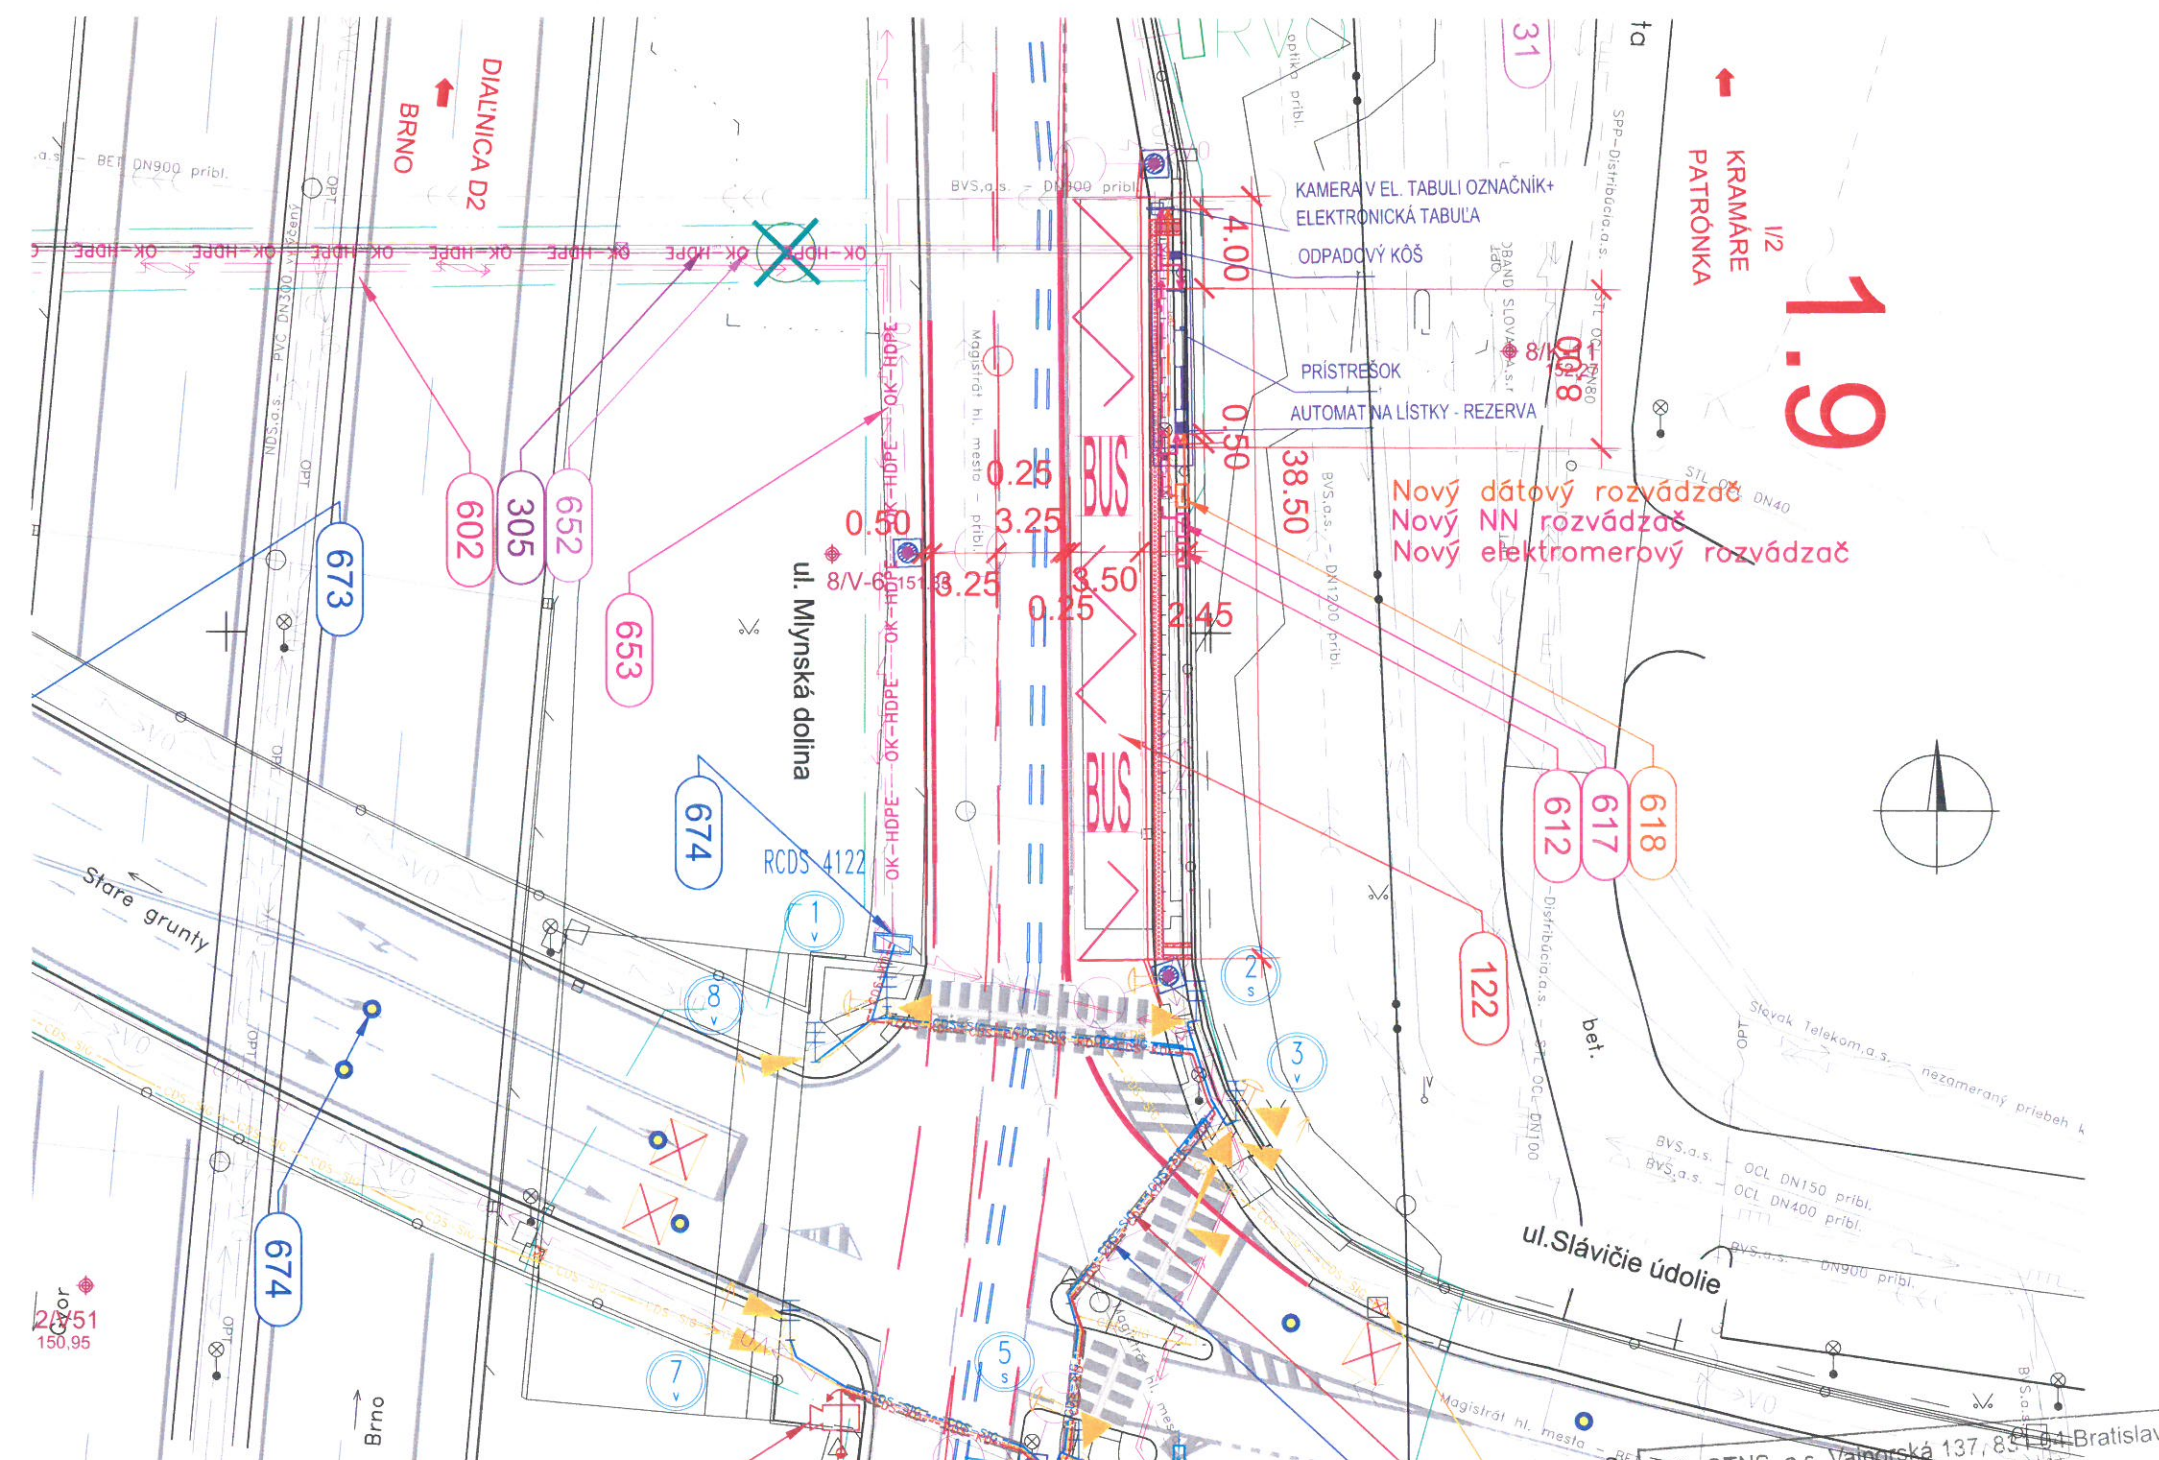


D.


Klad listov:

| | | | |
|--|--|--|--|
| SÚRADNICOVÝ SYSTÉM: S-JTSK v realizácii JTSK | | VÝŠKOVÝ SYSTÉM: Bpv | |
| NÁZOV STAVBY Trolejbusové trate v Bratislave - projekčné práce - 1. časť: Nová trolejbusová trať Patrónka - Riviéra | | | |
| STAVEBNÍK BRATISLAVA | | Hlavné mesto Slovenskej republiky Bratislava Primaciálne námestie č.1, 814 99 Bratislava | |
| OBJEDNÁVATEĽ DOKUMENTÁCIE DOPRAVNÝ PODNIK BRATISLAVA | | Dopravný podnik Bratislava, a.s. Olejkárska č.1, 81452 Bratislava | |
| PROJEKTANT DOPRAVOPROJEKT | | DOPRAVOPROJEKT, a.s. Kominárska 141/2,4 832 03 Bratislava - mestská časť Nové Mesto HLAVNÝ INŽINIER PROJEKTU Ing. Marta KODAJOVÁ ČÍSLO ZÁKAZKY 7859-00 PODPIS Rodajová | |
| PROJEKTANT OBJEKTU DOPRAVOPROJEKT | | DOPRAVOPROJEKT, a.s., divízia Bratislava I, Kominárska 141/2,4, 832 03 Bratislava ZODPOVEDNÝ PROJEKTANT KOLEKTIV PODPIS VYPRACOVAL KOLEKTIV PODPIS KONTROLOVAL PODPIS IDENTIFIKAČNÉ ČÍSLO PRÍLOHY TIPRB-DUR-K-0050-00000-002-X | |
| KRAJ: BRATISLAVSKÝ KATASTRÁLNE OÚZEMIE: Karlova Ves, Staré Mesto | | OKRES: Bratislava I, MČ - Staré Mesto Bratislava IV, MČ - Karlova Ves | |
| NÁZOV ČASŤI CESTY | | DÁTUM 08.2022 FORMÁT 3 x A4 MIERKA 1:250 STUPEŇ PD DŮR/DŠZ Č. ZÁKAZKY 7859-00 Č. PRÍLOHY 05.2 | |
| NÁZOV PRÍLOHY SITUÁCIA ZASTAVKA ZOO SMER HABÁNSKY MLYN | | | |

OTNS, a.s. Vajnorská 137, 851 04 Bratislava
Správca siete SWAN
Vydanie č. 3076/22 v zmysle § 66 ods. 6
zák. č. 351/2011 Z.z. o elektronických komunikáciách.
Podzemné vedenia v majetku spoločnosti SWAN, a.s.
sa v záujmovom území
NACHADZAJÚ.
Realizačnú projektovú dokumentáciu žiadame na pripomienkovanie.
Toto vyjadrenie platí 6 mesiacov.
Územie
Vytýčuje dňa 30.10.22
meno podpís
meno podpís

D 05.2
17 je samostatná príloha!

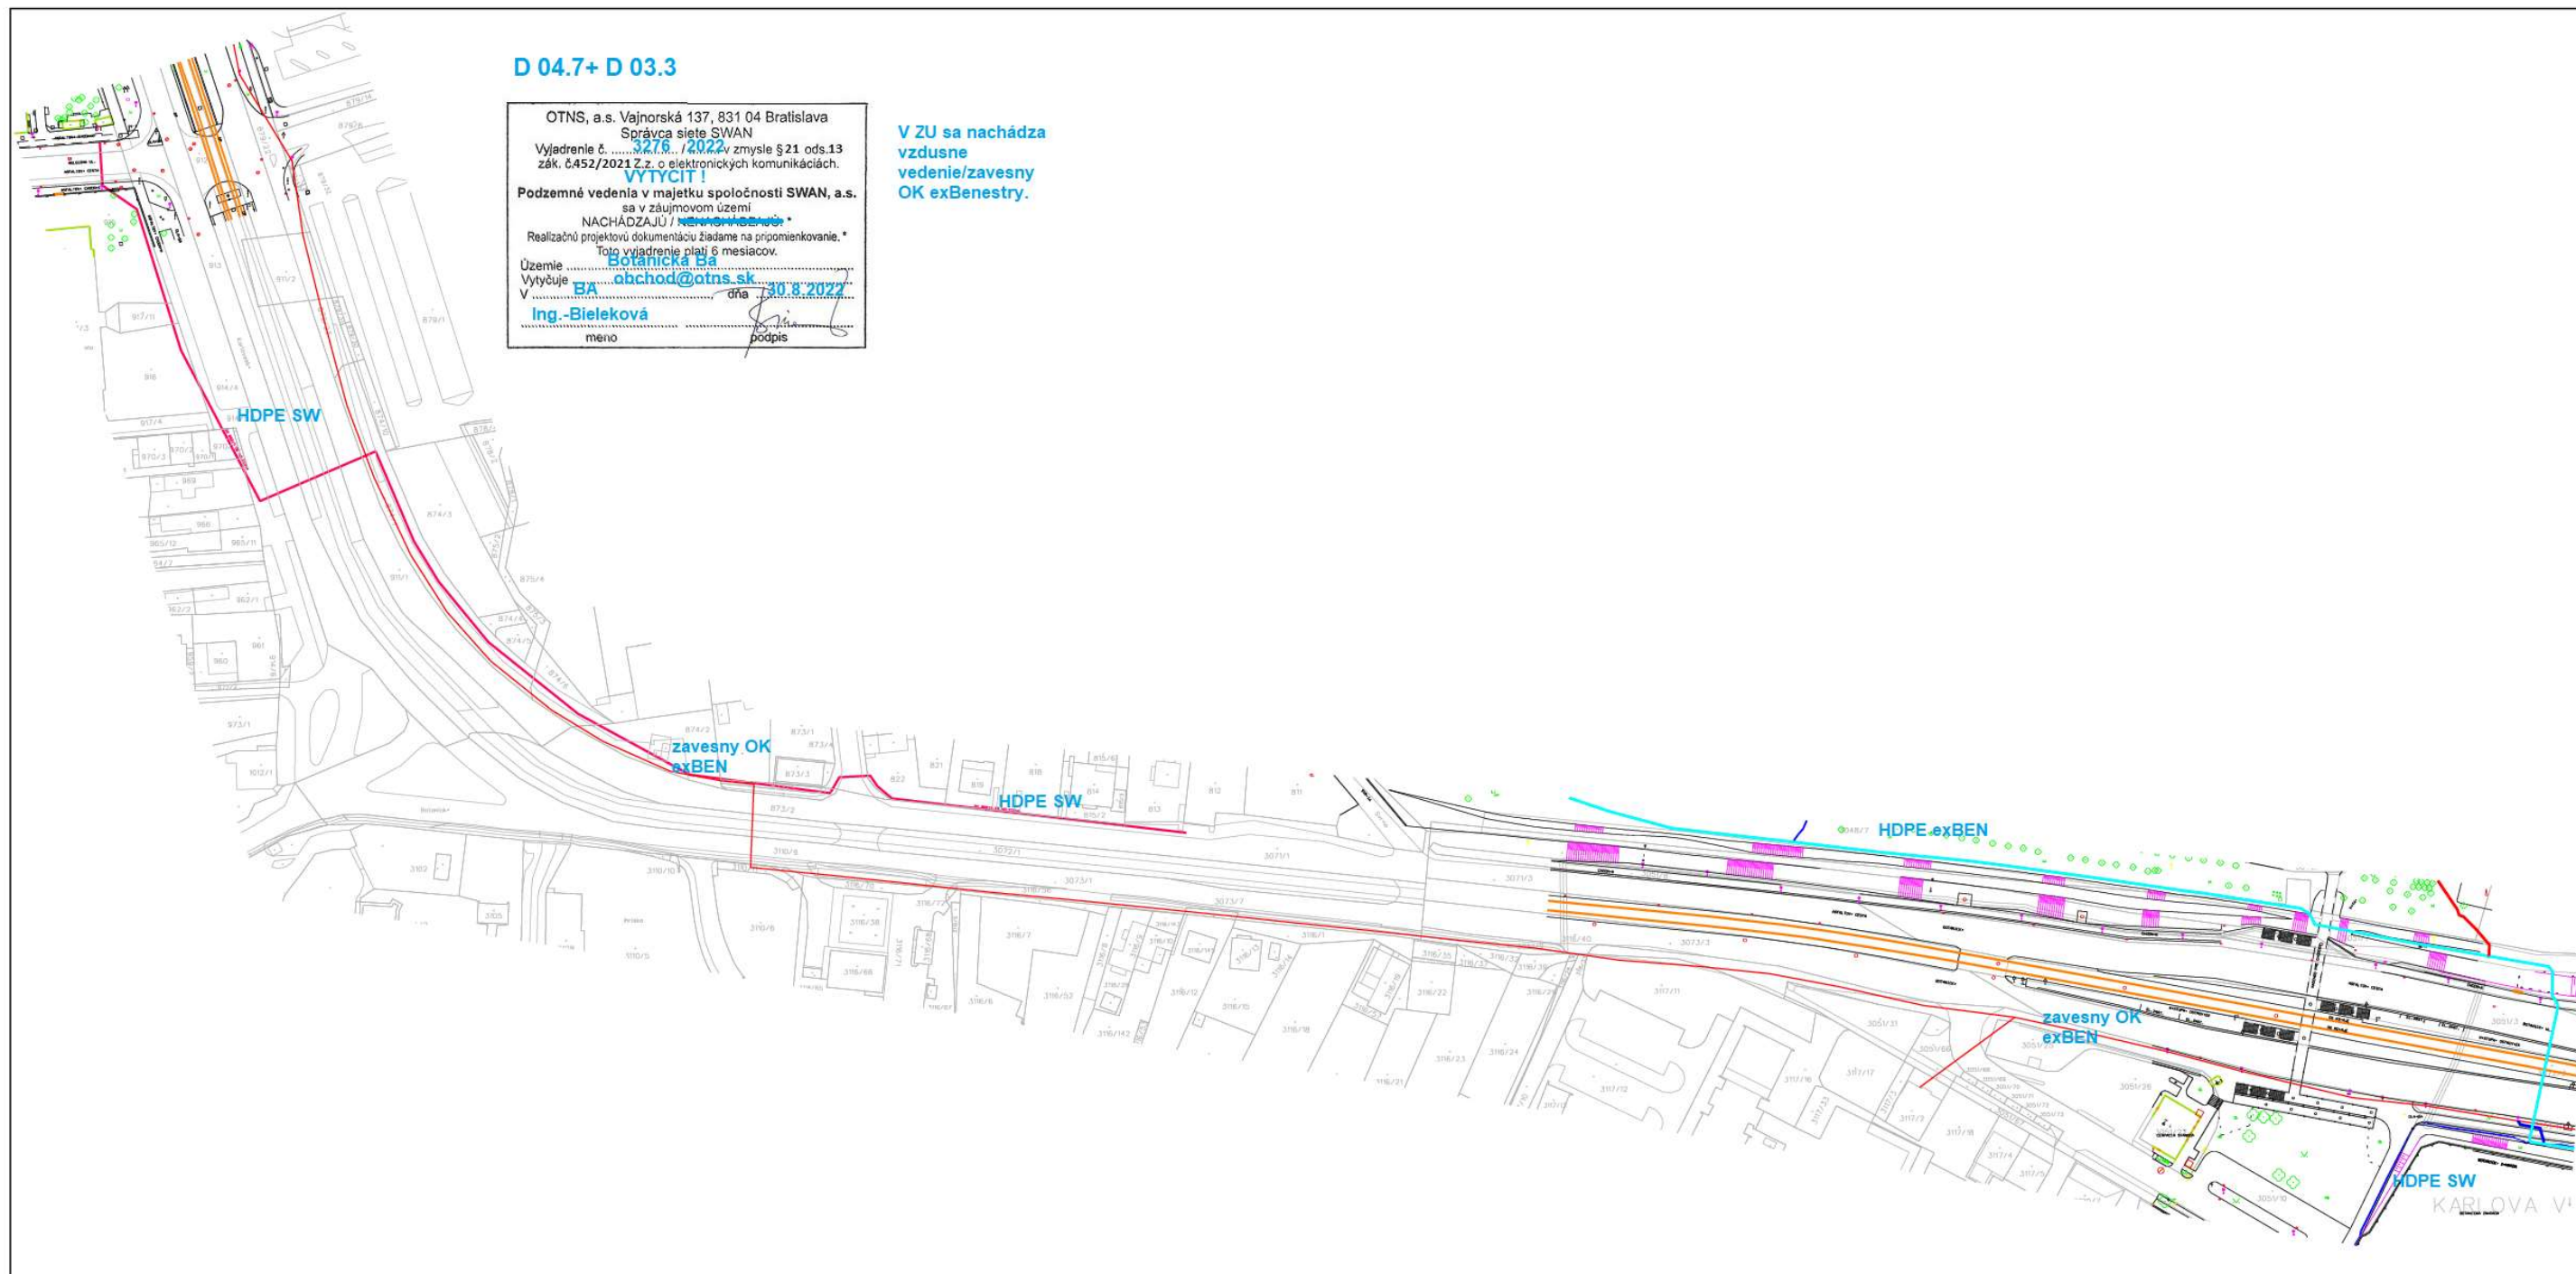

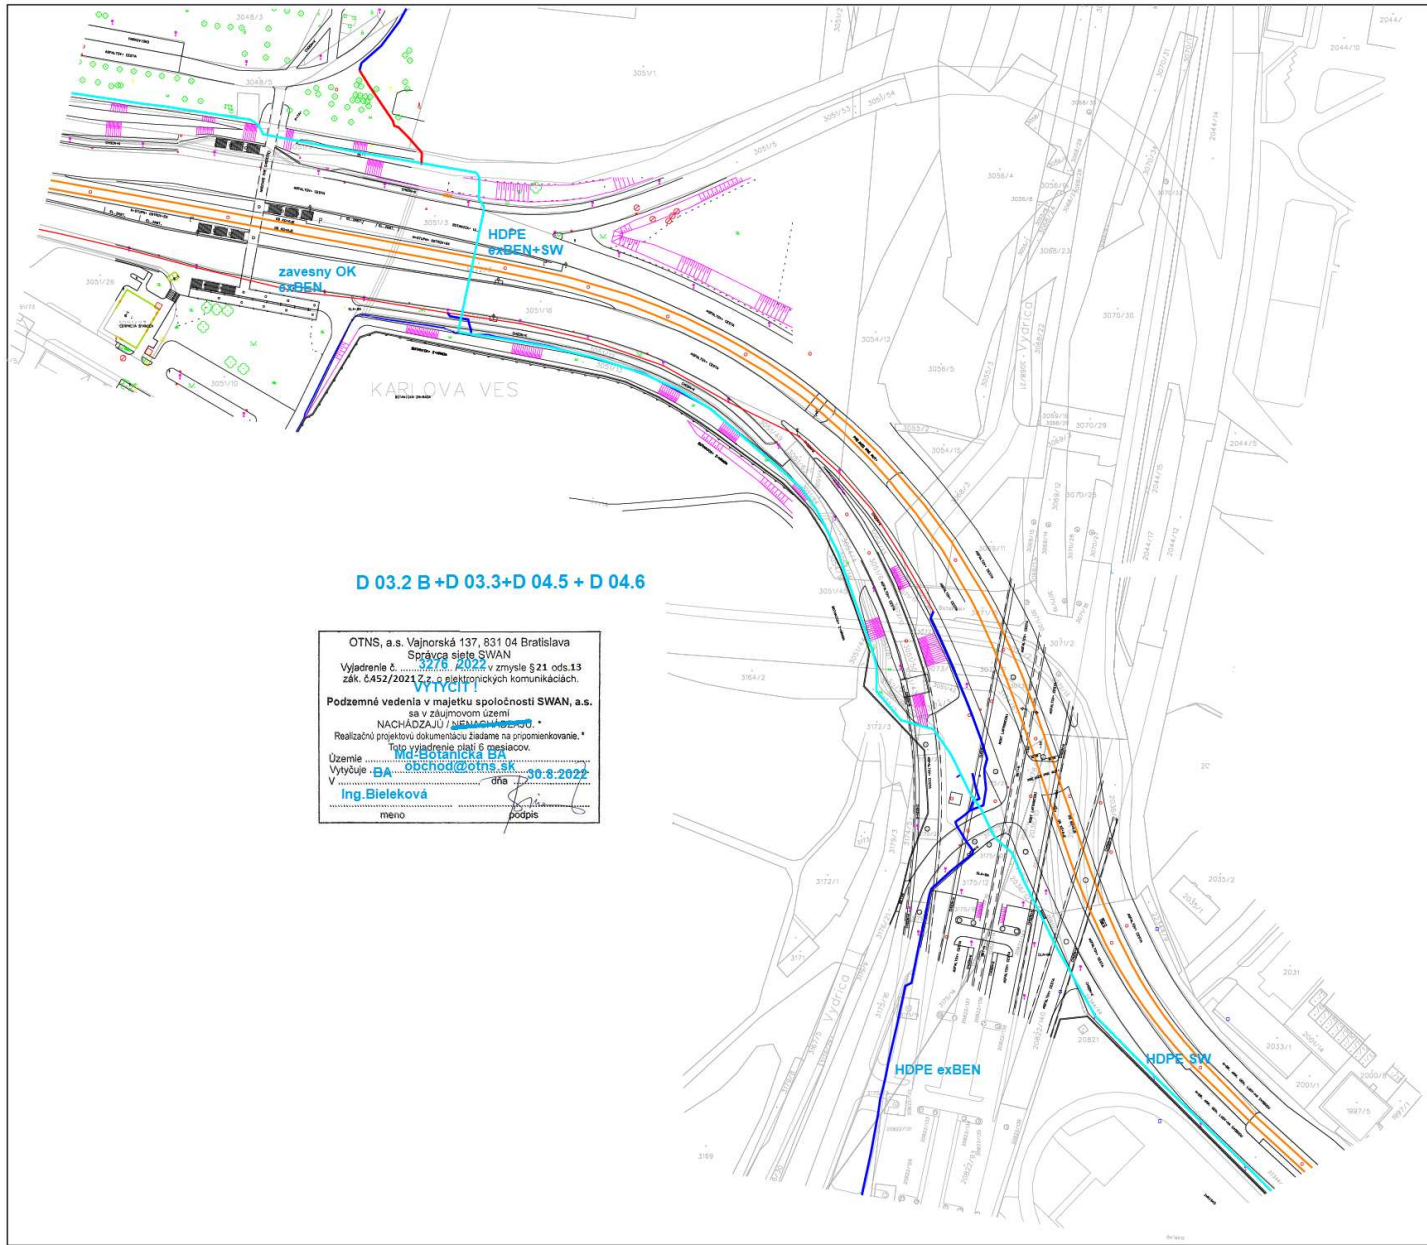

D 03.2 A+D 04.4 + D 05.2

Spoločnosť SWAN je právnym
nástupcom zaniknutej spol.
BENESTRA v dôsledku zlúčenia.

OTNS, a.s. Vajnorská 137, 831 04 Bratislava
Správca siete SWAN
Výjadrenie č. 3276 / 2022 v zmysle § 21 ods.13
zák. č.452/2021 Z.z. o elektronických komunikáciách.
VYTYCIT!
Podzemné vedenia v majetku spoločnosti SWAN, a.s.
sa v záujmovom území
NACHÁDZAJÚ / ~~NACHÁDZAJÚ~~.
Realizačnú projektovú dokumentáciu žiadame na pripomienkovanie.*
Toto vyjadrenie platí 6 mesiacov.
Územie Mlynska dolina BA
Vytýčuje obchod@otns.sk
V Ba dňa 30.8.2022
Ing.Bieleková
meno podpis

HDPE exBEN

