


UWAGA:
WSZYSTKIE WYMIARY SPRAWDZIĆ NA BUDOWIE

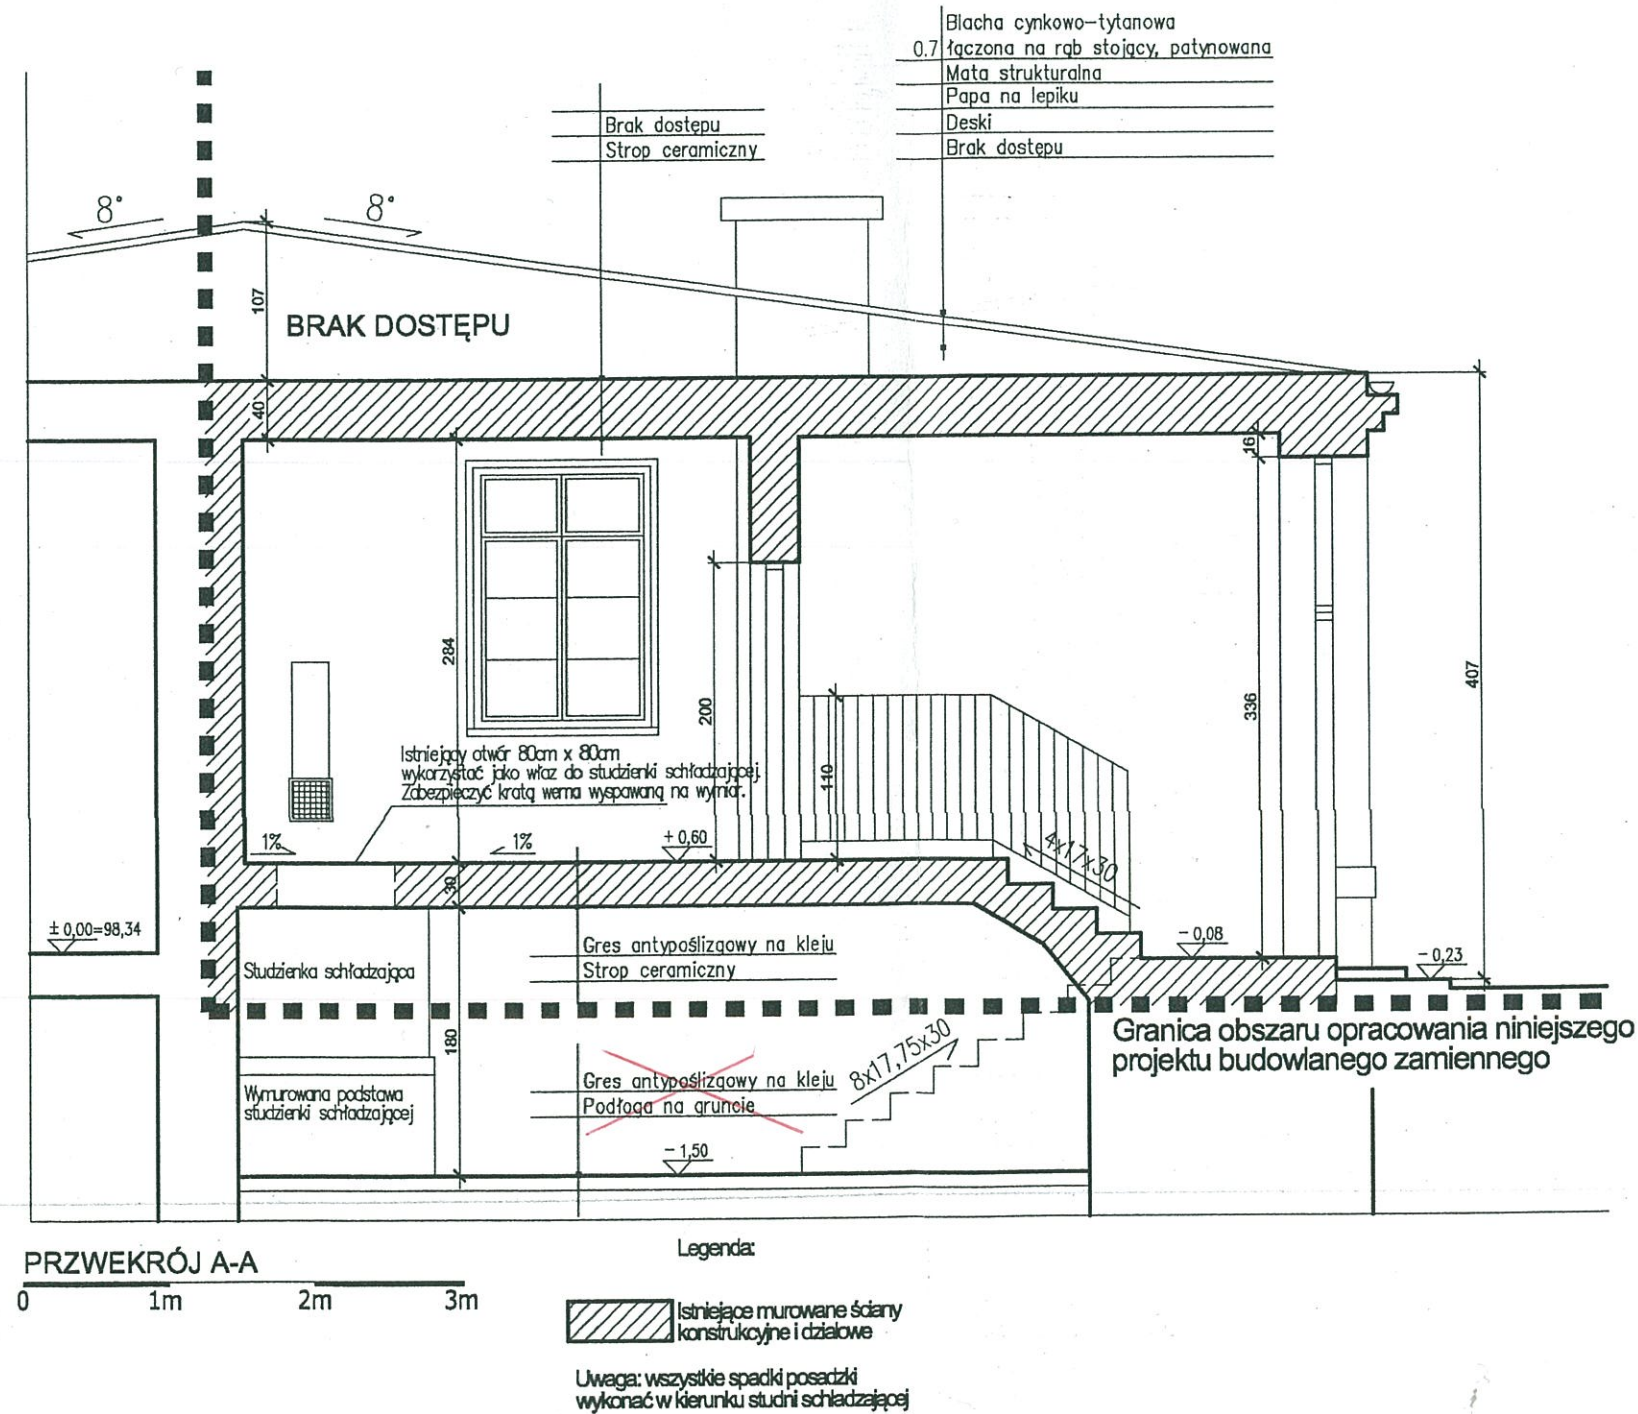

Roboty wykonane niezgodnie z projektem
DOKUMENTACJA
POWYKONAWCZA
zmiany zamieszczone w czerwonym
ELEKTRO... sp. z o.o.
07-410 Ostrołęka
ul. Bohaterów Westerplatte 5
mgr inż. *Magorzata Gąwrońska*

NAMNA INWESTYCJA
Przebudowa i remont budynku nr ew. 16
z przeznaczeniem na Stację Uzdatniania Wody
oraz pomieszczenie węzła cieplnego w
Mazowieckim Specjalistycznym Centrum Zdrowia
im. prof. Jana Mazurkiewicza

ADRES INWESTYCJA
ul. Partyzantów 2/4, 05-802 Pruszków
działka nr ew. 199/6, obręb 25

INWESTOR
Mazowieckie Specjalistyczne Centrum Zdrowia
im. prof. Jana Mazurkiewicza
ul. Partyzantów 2/4, 05-802 Pruszków

FAZA OPRACOWANIA
PROJEKT BUDOWLANÝ ZAMIENNY

BRANŻA
ARCHITEKTURA

NAMNA RYSUNKU

PRZEWKÓJ A-A
STAROSTWO POWIATOWE
w Pruszkowie
Wydział Architektury
ul. Działyńska 30, 05-802 Pruszków

PROJEKTANT
mgr inż. arch. Paulina Pogorzała-Leszczyńska
OPRACOWANIE
mgr inż. arch. Dariusz Leszczyński

SPRAWDZENIE
mgr inż. arch. Dariusz Leszczyński


DATA
10.10.2010

SKALA
1:50

NR RYSUNKU
TW-A-PA-02

REWIZJA
0

16.

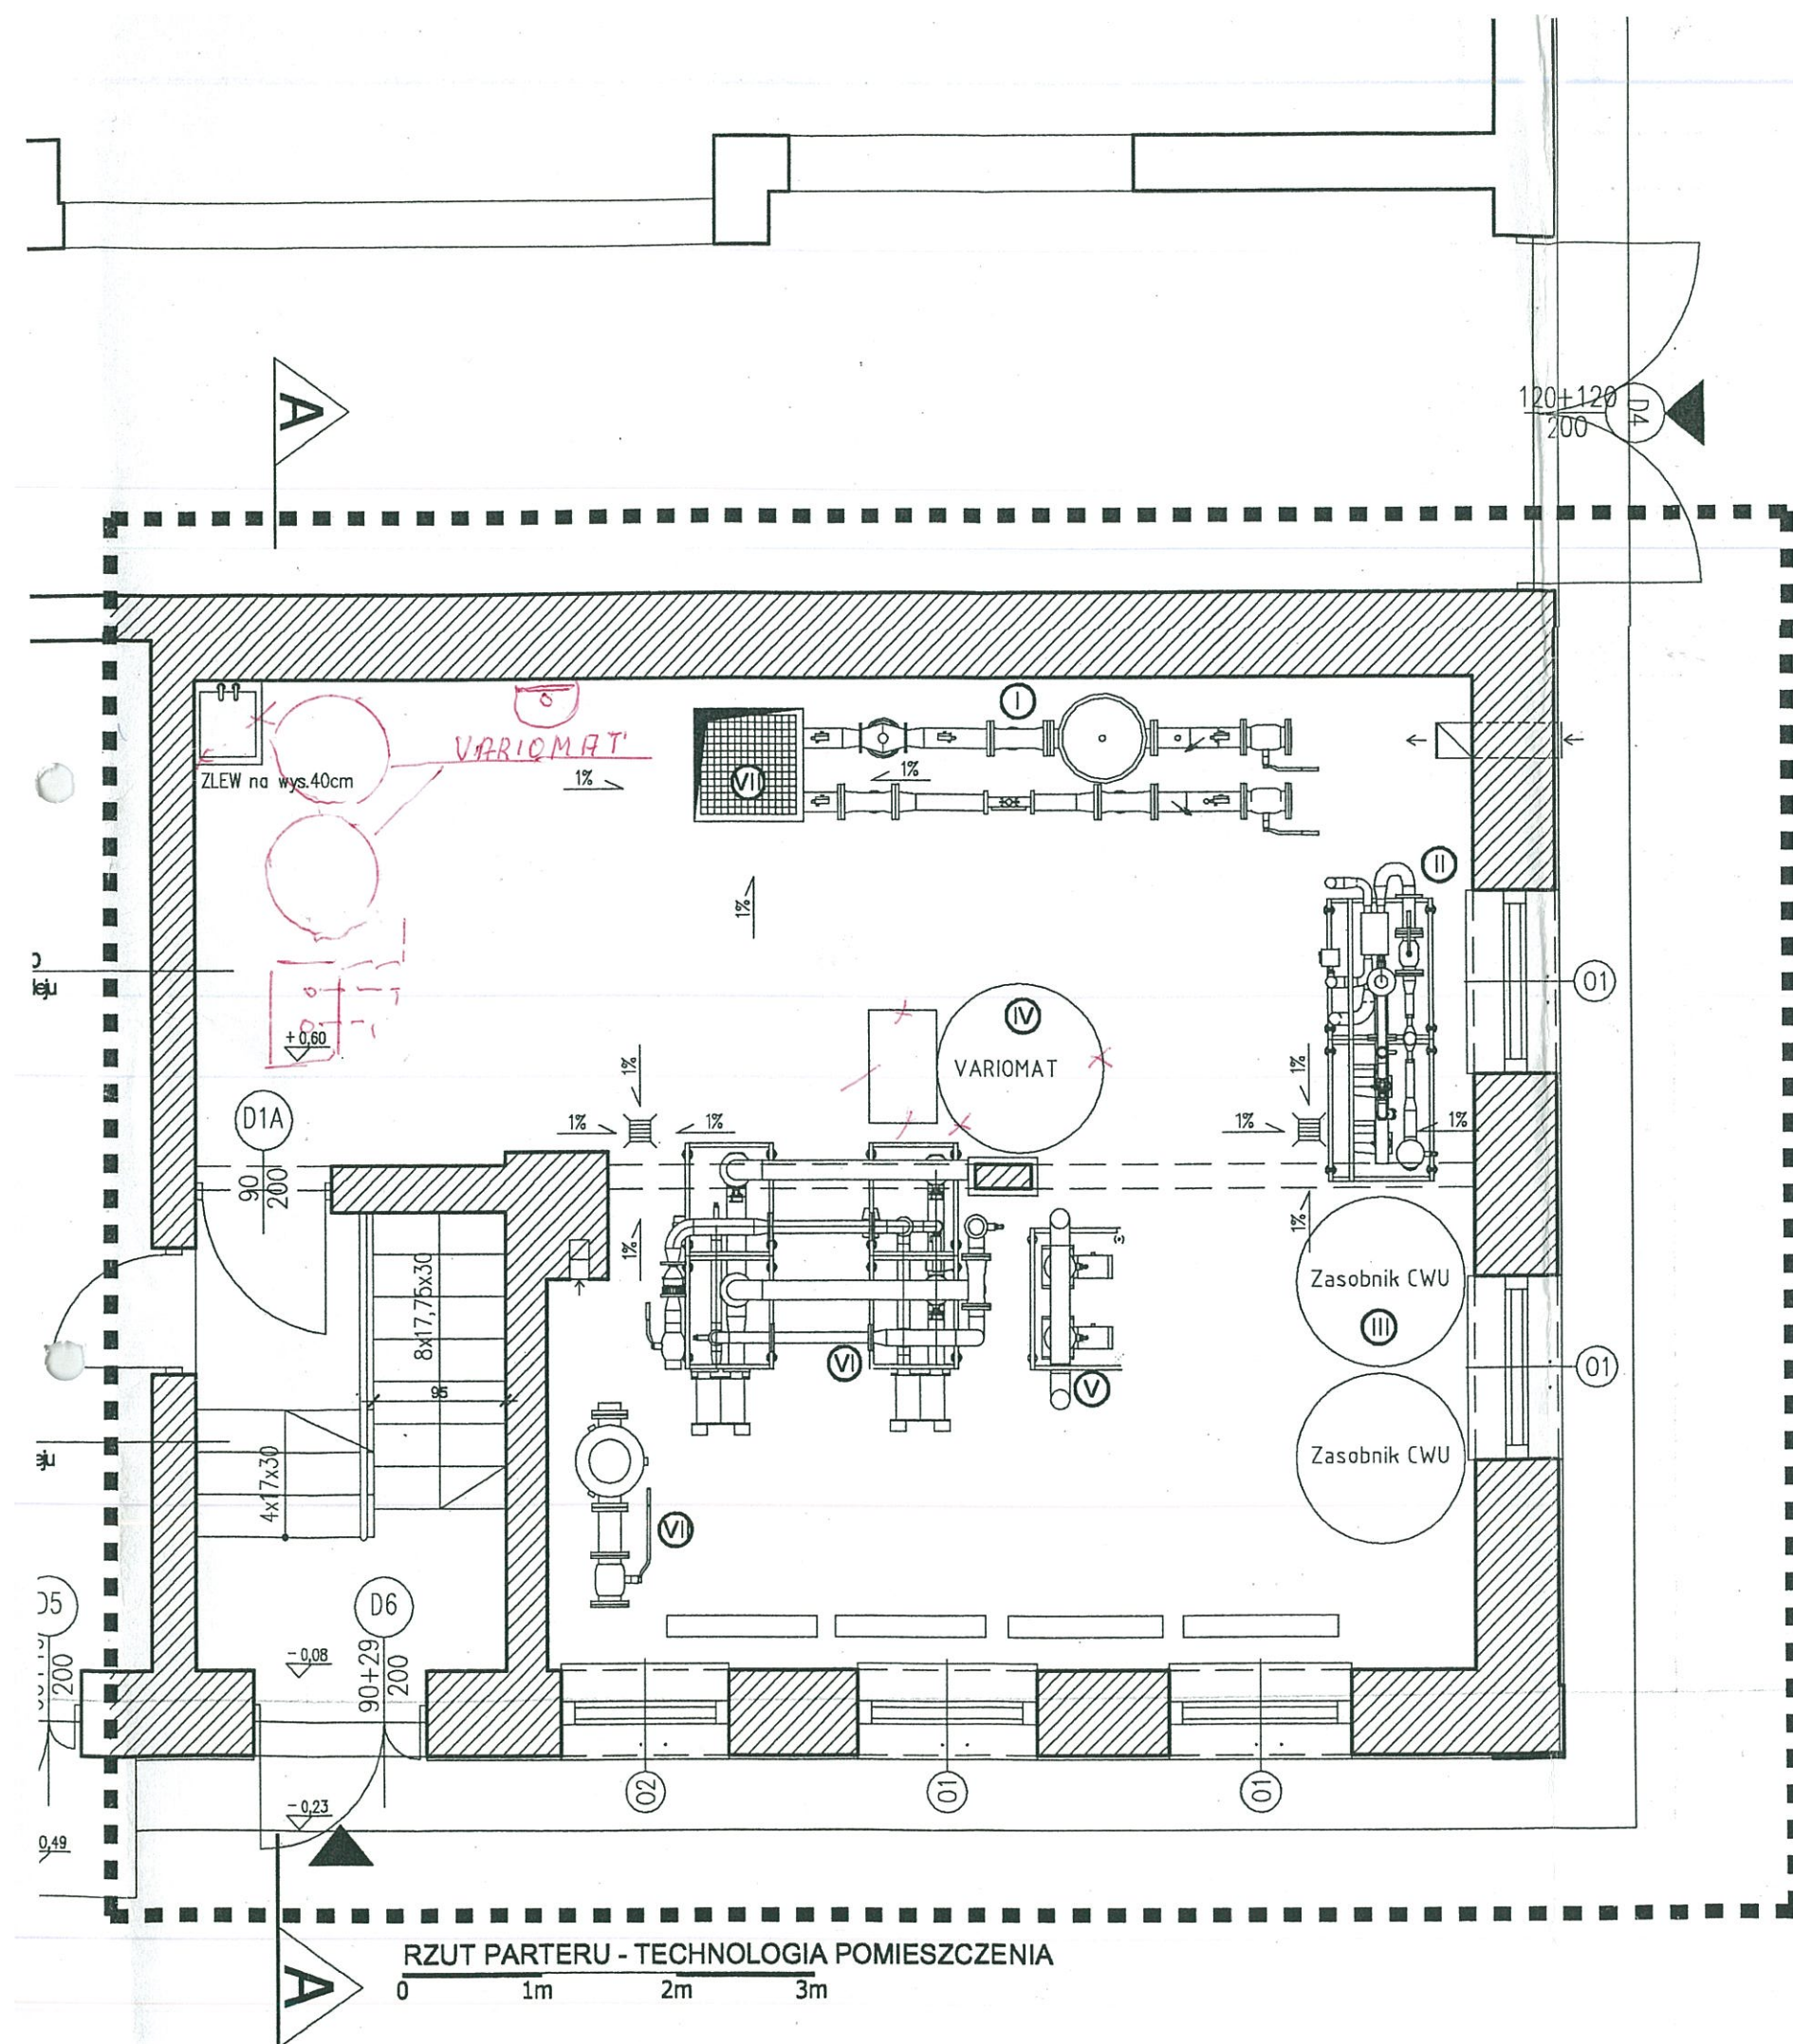

Granica obszaru opracowania niniejszego projektu budowlanego zamiennego

- Legenda:
- I Makieta waga ok. 500 kg
 - II waga 450 kg
 - III Zasobnik CWU waga 2150kg każdy
 - IV Variomat waga 450kg
 - V waga 300kg
 - VI waga 1200kg całość
 - VII Odmulacz waga 250kg
 - VIII Wlot do studzienki schładzającej
- Uwaga: wszystkie spadki posadzki wykonać w kierunku studni schładzającej lub krętek odpływowych prowadzących do studni schładzającej

Roboty wykonane niezgodnie z rysunkiem

DOKUMENTACJA POWYKONAWCZA

ELEKTRO... sp. z o.o.
07-410 Ostrołęka
ul. Bohaterów Westerplatte 5
mgr inż. Małgorzata Gawrońska
zmiany oznaczono kolorem czerwonym

NAZWA INWESTYCJI		
Przebudowa i remont budynku nr ew. 16 z przeznaczeniem na Stację Uzdatniania Wody oraz pomieszczenie węża ciepłego w Mazowieckim Specjalistycznym Centrum Zdrowia im. prof. Jana Mazurkiewicza		
ADRES INWESTYCJI		
ul. Partyzantów 2/4, 05-802 Pruszków działka nr ew. 19/6 STANOWISKO POWIATOWE Wydział Architektury Pruszków 30-05-800 Pruszków		
INWESTOR		
Mazowieckie Specjalistyczne Centrum Zdrowia im. prof. Jana Mazurkiewicza ul. Partyzantów 2/4, 05-802 Pruszków		
FAZA OPACOWANIA		BRANŻA
PROJEKT BUDOWLANY ZAMIENNY		ARCHITEKTURA
NAZWA RYSUNKU		
RZUT PARTERU TECHNOLOGIA POMIESZCZENIA		
PROJEKTANT	NR UPRAWNIEN	PODPIS
mgr inż. arch. Paulina Pogorzelska-Leszczyńska	Ma/042/05	<i>[Signature]</i>
OPRACOWANIE		
SPRAWDZĄCE		
mgr inż. arch. Dariusz Leszczyński	Ma/075/04	<i>[Signature]</i>
DATA	SKALA	NR RYSUNKU
10.10.2010	1:50	TW-A-RT-04
		0