

Archívne číslo: GKD 2018.078.000/26.08.2020/031

KOŠICKÁ FUTBALOVÁ ARÉNA

SO 10.1 – Futbalový štadión, I. etapa

DOKUMENTÁCIA SKUTOČNÉHO VYHOTOVENIA STAVBY

Odberateľ: **Skupina AVA-stav – OHL**

vedúci člen združenia: AVA-stav, s.r.o., Puškinová 700/90, 924 01 Galanta

člen združenia: OHL ŽS Slovakia, a.s., Tuhovská 10 722/29, 831 06 Bratislava

| | |
|---------------------|----------------------|
| Kraj: | Košický |
| Okres: | Košice |
| Katastrálne územie: | Košice - Južné Mesto |

Archívne číslo: GKD 2018.078.000/26.08.2020/031

KOŠICKÁ FUTBALOVÁ ARÉNA

SO 10.1 – Futbalový štadión, I. etapa

DOKUMENTÁCIA SKUTOČNÉHO VYHOTOVENIA STAVBY

Odberateľ: **Skupina AVA-stav – OHL**

vedúci člen združenia: AVA-stav, s.r.o., Puškinová 700/90, 924 01 Galanta

člen združenia: OHL ŽS Slovakia, a.s., Tuhovská 10 722/29, 831 06 Bratislava

| | |
|---------------------|----------------------|
| Kraj: | Košický |
| Okres: | Košice |
| Katastrálne územie: | Košice - Južné Mesto |

Náležitosti a presnosťou zodpovedá predpisom

Autorizačne overil

august 2020

TECHNICKÁ SPRÁVA

Stavba: **KOŠICKÁ FUTBALOVÁ ARÉNA**
Objekt: **SO 10.1 – Futbalový štadión, I. etapa**
Zhotoviteľ: **GEOKOD, s.r.o., Žitná 21, 831 06 Bratislava,**
Ing. Vladimír Molčan, Mgr. Michal Frištík, Kristián Dlugoš
Objednávateľ: **Skupina AVA-stav – OHL,**
vedúci člen združenia: AVA-stav, s.r.o., Puškinová 700/90, 924 01 Galanta,
člen združenia: OHL ŽS Slovakia, a.s., Tuhovská 10 722/29, 831 06 Bratislava,

A. Predmet a postup prác

Na základe objednávky od skupiny AVA-stav – OHL sme v období 12/2018 až 07/2020 realizovali geodetické terénne práce, ktorých účelom bolo polohopisné a výškopisné meranie skutočného vyhotovenia stavby.

B. Východiskové podklady

- Dokumentácie pre realizáciu stavby KFA, SO 10.1,
- Základná vytyčovací sieť stavby KFA.

C. Polohový a výškový súradnicový systém

Polohové merania a spracovania sme vykonali v súradnicovom systéme **Jednotnej trigonometrickej siete katastrálnej (ďalej len „S – JTSK“)** realizácii JTSK.

Výškové meranie sme realizovali vo výškovom systéme **Baltskom po vyrovnaní (ďalej len „Bpv“)**.

D. Nadväznosť na právne a technické predpisy

Predmetné geodetické práce sme realizovali v súlade s nasledovnými právnymi a technickými predpismi:

- Zákon NR SR č. 215/1995 Z.z. o geodézii a kartografii,
- Vyhláška ÚGKK SR č. 300/2009 Z.z., ktorou sa vykonáva zákon NR SR o geodézii a kartografii – v novelizovanom znení,
- STN 73 0415 Geodetické body, 1980,
- STN 01 3410 Mapy veľkých mierok. Základné a účelové mapy, 1990,
- STN 01 3411 Mapy veľkých mierok. Kreslenie a značky, 1989,
- 984 1211 I/93 Inštrukcia na práce v polohových bodových poliach ÚGKK SR 20.12.1994 č. NP-3638/1994,
- 984 130 I/82 Inštrukcia na práce vo výškových bodových poliach SÚGK 21.06.1982 č. 3-2169/1982.

E. Charakteristika geodetických a kartografických prác

Poloha a výška podrobných bodov bola zameraná metódou voľného stanoviska a priestorovou polárnou metódou. Na určenie polôh a výšok podrobných bodov sme použili UMS LEICA TCRP 1203, pričom presnosť uvedeného geodetického prístroja je: uhlová 1 mgon , dĺžková $2\text{ mm} + 2\text{ ppm}$.

Predmetom geodetických meraní boli charakteristické prvky futbalového štadióna.

F. Obsah výsledného elaborátu

- Obálka,
- Technická správa,
- Príloha č. 1: Zoznam súradníc a výšok podrobne zameraných bodov SO 10.1,
- Príloha č. 2: Situácia.

V Prešove, august 2020

za spracovateľov

PRÍLOHY

ZOZNAM SÚRADNÍČ A VÝŠOK PODROBNE ZAMERANÝCH BODOV

Stavba: KOŠICKÁ FUTBALOVÁ ARÉNA
Objekt: SO 10.1 - Futbalový štadión, I. etapa
Kraj: Košický
Okres: Košice
Katastrálne územie: Košice - Južné Mesto
Súradnicový systém: S-JTSK, realizácia JTSK
Výškový systém: Baltský po vyrovnaní (Bpv)

| Číslo bodu | Y [m] | X [m] | H [m] | Popis | Číslo bodu | Y [m] | X [m] | H [m] | Popis |
|------------|------------|--------------|--------|---------------|------------|------------|--------------|-------|---------------|
| 1 | 263 891.37 | 1 242 183.26 | 236.55 | OBRUBNIK | 53 | 263 908.77 | 1 242 140.13 | --- | BETONOVY STLP |
| 2 | 263 891.36 | 1 242 181.17 | 236.56 | OBRUBNIK | 54 | 263 908.74 | 1 242 147.12 | --- | BETONOVY STLP |
| 3 | 263 892.95 | 1 242 181.17 | 236.56 | OBRUBNIK | 55 | 263 908.28 | 1 242 147.12 | --- | BETONOVY STLP |
| 4 | 263 892.96 | 1 242 166.41 | 236.50 | OBRUBNIK | 56 | 263 908.74 | 1 242 154.11 | --- | BETONOVY STLP |
| 5 | 263 892.96 | 1 242 162.36 | 236.50 | OBRUBNIK | 57 | 263 908.74 | 1 242 153.66 | --- | BETONOVY STLP |
| 6 | 263 892.97 | 1 242 157.99 | 236.54 | OBRUBNIK | 58 | 263 908.29 | 1 242 153.66 | --- | BETONOVY STLP |
| 7 | 263 892.95 | 1 242 147.62 | 236.55 | OBRUBNIK | 59 | 263 908.28 | 1 242 160.66 | --- | BETONOVY STLP |
| 8 | 263 891.35 | 1 242 147.61 | 236.52 | OBRUBNIK | 60 | 263 908.74 | 1 242 160.66 | --- | BETONOVY STLP |
| 9 | 263 891.37 | 1 242 145.65 | 236.53 | OBRUBNIK | 61 | 263 908.74 | 1 242 161.11 | --- | BETONOVY STLP |
| 10 | 263 891.62 | 1 242 183.13 | 236.50 | OBRUBNIK | 62 | 263 908.75 | 1 242 168.11 | --- | BETONOVY STLP |
| 11 | 263 891.61 | 1 242 181.43 | 236.50 | OBRUBNIK | 63 | 263 908.74 | 1 242 167.66 | --- | BETONOVY STLP |
| 12 | 263 893.20 | 1 242 181.43 | 236.51 | OBRUBNIK | 64 | 263 908.75 | 1 242 175.11 | --- | BETONOVY STLP |
| 13 | 263 893.22 | 1 242 166.41 | 236.46 | OBRUBNIK | 65 | 263 908.75 | 1 242 174.66 | --- | BETONOVY STLP |
| 14 | 263 893.21 | 1 242 162.36 | 236.45 | OBRUBNIK | 66 | 263 908.76 | 1 242 182.10 | --- | BETONOVY STLP |
| 15 | 263 893.22 | 1 242 158.00 | 236.49 | OBRUBNIK | 67 | 263 908.76 | 1 242 181.65 | --- | BETONOVY STLP |
| 16 | 263 891.62 | 1 242 147.36 | 236.47 | OBRUBNIK | 68 | 263 908.75 | 1 242 189.10 | --- | BETONOVY STLP |
| 17 | 263 891.63 | 1 242 145.65 | 236.49 | OBRUBNIK | 69 | 263 908.75 | 1 242 188.65 | --- | BETONOVY STLP |
| 18 | 263 893.22 | 1 242 147.36 | 236.47 | OBRUBNIK | 70 | 263 908.75 | 1 242 196.18 | --- | BETONOVY STLP |
| 19 | 263 812.56 | 1 242 220.31 | 236.58 | OBRUBNIK | 71 | 263 908.74 | 1 242 195.73 | --- | BETONOVY STLP |
| 20 | 263 816.06 | 1 242 223.83 | 236.59 | OBRUBNIK | 72 | 263 913.54 | 1 242 195.73 | --- | BETONOVY STLP |
| 21 | 263 837.96 | 1 242 223.81 | 236.59 | OBRUBNIK | 73 | 263 913.99 | 1 242 195.73 | --- | BETONOVY STLP |
| 22 | 263 865.33 | 1 242 223.81 | 236.60 | OBRUBNIK | 74 | 263 913.55 | 1 242 188.67 | --- | BETONOVY STLP |
| 23 | 263 887.91 | 1 242 223.81 | 236.60 | OBRUBNIK | 75 | 263 914.00 | 1 242 188.66 | --- | BETONOVY STLP |
| 24 | 263 891.34 | 1 242 220.30 | 236.60 | OBRUBNIK | 76 | 263 903.98 | 1 242 195.74 | --- | BETONOVY STLP |
| 25 | 263 891.61 | 1 242 220.40 | 236.57 | OBRUBNIK | 77 | 263 903.52 | 1 242 195.74 | --- | BETONOVY STLP |
| 26 | 263 891.63 | 1 242 199.85 | 236.53 | OBRUBNIK | 78 | 263 903.99 | 1 242 181.67 | --- | BETONOVY STLP |
| 27 | 263 891.63 | 1 242 139.67 | 236.52 | OBRUBNIK | 79 | 263 903.54 | 1 242 181.66 | --- | BETONOVY STLP |
| 28 | 263 891.61 | 1 242 126.29 | 236.52 | OBRUBNIK | 80 | 263 903.96 | 1 242 174.66 | --- | BETONOVY STLP |
| 29 | 263 891.61 | 1 242 108.57 | 236.53 | OBRUBNIK | 81 | 263 903.51 | 1 242 174.66 | --- | BETONOVY STLP |
| 30 | 263 812.30 | 1 242 108.94 | 236.55 | OBRUBNIK | 82 | 263 903.96 | 1 242 160.66 | --- | BETONOVY STLP |
| 31 | 263 812.30 | 1 242 123.86 | 236.55 | OBRUBNIK | 83 | 263 903.51 | 1 242 160.66 | --- | BETONOVY STLP |
| 32 | 263 812.30 | 1 242 140.48 | 236.55 | OBRUBNIK | 84 | 263 903.96 | 1 242 153.66 | --- | BETONOVY STLP |
| 33 | 263 812.30 | 1 242 166.59 | 236.55 | OBRUBNIK | 85 | 263 903.51 | 1 242 153.66 | --- | BETONOVY STLP |
| 34 | 263 812.30 | 1 242 195.71 | 236.54 | OBRUBNIK | 86 | 263 908.29 | 1 242 196.18 | --- | BETONOVY STLP |
| 35 | 263 812.30 | 1 242 220.44 | 236.55 | OBRUBNIK | 87 | 263 908.29 | 1 242 195.73 | --- | BETONOVY STLP |
| 36 | 263 891.35 | 1 242 139.70 | 236.58 | OBRUBNIK | 88 | 263 908.29 | 1 242 189.10 | --- | BETONOVY STLP |
| 37 | 263 891.36 | 1 242 126.35 | 236.58 | OBRUBNIK | 89 | 263 908.30 | 1 242 188.65 | --- | BETONOVY STLP |
| 38 | 263 891.35 | 1 242 108.57 | 236.59 | OBRUBNIK | 90 | 263 908.30 | 1 242 182.10 | --- | BETONOVY STLP |
| 39 | 263 812.55 | 1 242 108.94 | 236.64 | OBRUBNIK | 91 | 263 908.30 | 1 242 181.66 | --- | BETONOVY STLP |
| 40 | 263 812.55 | 1 242 123.83 | 236.62 | OBRUBNIK | 92 | 263 908.29 | 1 242 168.11 | --- | BETONOVY STLP |
| 41 | 263 812.54 | 1 242 140.46 | 236.62 | OBRUBNIK | 93 | 263 908.29 | 1 242 167.67 | --- | BETONOVY STLP |
| 42 | 263 812.56 | 1 242 166.62 | 236.61 | OBRUBNIK | 94 | 263 908.28 | 1 242 161.11 | --- | BETONOVY STLP |
| 43 | 263 812.56 | 1 242 195.74 | 236.59 | OBRUBNIK | 95 | 263 908.29 | 1 242 154.10 | --- | BETONOVY STLP |
| 44 | 263 812.56 | 1 242 219.30 | 236.59 | OBRUBNIK | 96 | 263 908.31 | 1 242 140.12 | --- | BETONOVY STLP |
| 45 | 263 815.96 | 1 242 224.08 | 236.57 | OBRUBNIK | 97 | 263 908.32 | 1 242 139.67 | --- | BETONOVY STLP |
| 46 | 263 837.96 | 1 242 224.07 | 236.56 | OBRUBNIK | 98 | 263 908.30 | 1 242 133.03 | --- | BETONOVY STLP |
| 47 | 263 865.38 | 1 242 224.05 | 236.57 | OBRUBNIK | 99 | 263 908.29 | 1 242 132.58 | --- | BETONOVY STLP |
| 48 | 263 888.00 | 1 242 224.07 | 236.57 | OBRUBNIK | 100 | 263 903.97 | 1 242 188.67 | --- | BETONOVY STLP |
| 49 | 263 891.37 | 1 242 199.82 | 236.58 | OBRUBNIK | 101 | 263 903.51 | 1 242 188.67 | --- | BETONOVY STLP |
| 50 | 263 908.75 | 1 242 132.58 | --- | BETONOVY STLP | 102 | 263 903.96 | 1 242 167.66 | --- | BETONOVY STLP |
| 51 | 263 908.75 | 1 242 133.03 | --- | BETONOVY STLP | 103 | 263 903.51 | 1 242 167.66 | --- | BETONOVY STLP |
| 52 | 263 908.77 | 1 242 139.67 | --- | BETONOVY STLP | 104 | 263 904.01 | 1 242 140.12 | --- | BETONOVY STLP |

| Číslo bodu | Y [m] | X [m] | H [m] | Popis | Číslo bodu | Y [m] | X [m] | H [m] | Popis |
|------------|------------|--------------|-------|---------------|------------|------------|--------------|-------|---------------|
| 105 | 263 903.56 | 1 242 140.12 | --- | BETONOVY STLP | 169 | 263 908.89 | 1 242 111.57 | --- | BETONOVY STLP |
| 106 | 263 903.98 | 1 242 132.57 | --- | BETONOVY STLP | 170 | 263 907.89 | 1 242 111.58 | --- | BETONOVY STLP |
| 107 | 263 903.98 | 1 242 133.02 | --- | BETONOVY STLP | 171 | 263 907.89 | 1 242 112.18 | --- | BETONOVY STLP |
| 108 | 263 904.01 | 1 242 139.67 | --- | BETONOVY STLP | 172 | 263 908.89 | 1 242 125.58 | --- | BETONOVY STLP |
| 109 | 263 903.52 | 1 242 147.10 | --- | BETONOVY STLP | 173 | 263 908.89 | 1 242 126.17 | --- | BETONOVY STLP |
| 110 | 263 903.97 | 1 242 147.10 | --- | BETONOVY STLP | 174 | 263 908.87 | 1 242 203.17 | --- | BETONOVY STLP |
| 111 | 263 903.97 | 1 242 146.65 | --- | BETONOVY STLP | 175 | 263 908.87 | 1 242 202.58 | --- | BETONOVY STLP |
| 112 | 263 903.96 | 1 242 154.11 | --- | BETONOVY STLP | 176 | 263 908.88 | 1 242 210.18 | --- | BETONOVY STLP |
| 113 | 263 903.96 | 1 242 161.10 | --- | BETONOVY STLP | 177 | 263 908.88 | 1 242 209.58 | --- | BETONOVY STLP |
| 114 | 263 903.96 | 1 242 168.11 | --- | BETONOVY STLP | 178 | 263 908.66 | 1 242 101.23 | --- | BETONOVY STLP |
| 115 | 263 903.96 | 1 242 175.10 | --- | BETONOVY STLP | 179 | 263 907.73 | 1 242 101.61 | --- | BETONOVY STLP |
| 116 | 263 903.98 | 1 242 182.11 | --- | BETONOVY STLP | 180 | 263 907.96 | 1 242 102.15 | --- | BETONOVY STLP |
| 117 | 263 903.97 | 1 242 189.12 | --- | BETONOVY STLP | 181 | 263 907.89 | 1 242 126.17 | --- | BETONOVY STLP |
| 118 | 263 903.98 | 1 242 196.18 | --- | BETONOVY STLP | 182 | 263 907.90 | 1 242 125.57 | --- | BETONOVY STLP |
| 119 | 263 913.99 | 1 242 147.11 | --- | BETONOVY STLP | 183 | 263 908.66 | 1 242 227.55 | --- | BETONOVY STLP |
| 120 | 263 913.53 | 1 242 147.10 | --- | BETONOVY STLP | 184 | 263 907.73 | 1 242 227.17 | --- | BETONOVY STLP |
| 121 | 263 913.53 | 1 242 146.66 | --- | BETONOVY STLP | 185 | 263 908.89 | 1 242 226.99 | --- | BETONOVY STLP |
| 122 | 263 908.30 | 1 242 175.11 | --- | BETONOVY STLP | 186 | 263 908.89 | 1 242 224.19 | --- | BETONOVY STLP |
| 123 | 263 903.53 | 1 242 182.10 | --- | BETONOVY STLP | 187 | 263 908.89 | 1 242 223.59 | --- | BETONOVY STLP |
| 124 | 263 903.50 | 1 242 168.11 | --- | BETONOVY STLP | 188 | 263 908.89 | 1 242 216.57 | --- | BETONOVY STLP |
| 125 | 263 903.50 | 1 242 154.11 | --- | BETONOVY STLP | 189 | 263 908.88 | 1 242 217.17 | --- | BETONOVY STLP |
| 126 | 263 903.51 | 1 242 161.11 | --- | BETONOVY STLP | 190 | 263 907.88 | 1 242 203.17 | --- | BETONOVY STLP |
| 127 | 263 903.51 | 1 242 175.10 | --- | BETONOVY STLP | 191 | 263 907.89 | 1 242 224.20 | --- | BETONOVY STLP |
| 128 | 263 903.51 | 1 242 189.12 | --- | BETONOVY STLP | 192 | 263 908.29 | 1 242 146.66 | --- | BETONOVY STLP |
| 129 | 263 913.55 | 1 242 189.12 | --- | BETONOVY STLP | 193 | 263 908.74 | 1 242 146.66 | --- | BETONOVY STLP |
| 130 | 263 913.54 | 1 242 196.17 | --- | BETONOVY STLP | 194 | 263 913.55 | 1 242 160.64 | --- | BETONOVY STLP |
| 131 | 263 903.53 | 1 242 133.02 | --- | BETONOVY STLP | 195 | 263 913.55 | 1 242 161.08 | --- | BETONOVY STLP |
| 132 | 263 903.53 | 1 242 132.57 | --- | BETONOVY STLP | 196 | 263 913.53 | 1 242 181.66 | --- | BETONOVY STLP |
| 133 | 263 903.56 | 1 242 139.67 | --- | BETONOVY STLP | 197 | 263 913.53 | 1 242 182.09 | --- | BETONOVY STLP |
| 134 | 263 903.52 | 1 242 146.66 | --- | BETONOVY STLP | 198 | 263 908.88 | 1 242 101.78 | --- | BETONOVY STLP |
| 135 | 263 903.52 | 1 242 196.18 | --- | BETONOVY STLP | 199 | 263 908.88 | 1 242 118.59 | --- | BETONOVY STLP |
| 136 | 263 908.29 | 1 242 174.66 | --- | BETONOVY STLP | 200 | 263 907.88 | 1 242 118.59 | --- | BETONOVY STLP |
| 137 | 263 913.99 | 1 242 196.18 | --- | BETONOVY STLP | 201 | 263 908.88 | 1 242 119.19 | --- | BETONOVY STLP |
| 138 | 263 913.99 | 1 242 182.09 | --- | BETONOVY STLP | 202 | 263 907.88 | 1 242 119.19 | --- | BETONOVY STLP |
| 139 | 263 913.98 | 1 242 181.65 | --- | BETONOVY STLP | 203 | 263 907.88 | 1 242 202.58 | --- | BETONOVY STLP |
| 140 | 263 913.99 | 1 242 175.10 | --- | BETONOVY STLP | 204 | 263 907.88 | 1 242 209.58 | --- | BETONOVY STLP |
| 141 | 263 913.99 | 1 242 174.65 | --- | BETONOVY STLP | 205 | 263 907.88 | 1 242 210.18 | --- | BETONOVY STLP |
| 142 | 263 913.99 | 1 242 168.12 | --- | BETONOVY STLP | 206 | 263 907.89 | 1 242 223.60 | --- | BETONOVY STLP |
| 143 | 263 914.00 | 1 242 167.67 | --- | BETONOVY STLP | 207 | 263 907.96 | 1 242 226.62 | --- | BETONOVY STLP |
| 144 | 263 914.00 | 1 242 161.09 | --- | BETONOVY STLP | 208 | 263 907.89 | 1 242 216.57 | --- | BETONOVY STLP |
| 145 | 263 914.00 | 1 242 160.64 | --- | BETONOVY STLP | 209 | 263 907.88 | 1 242 217.16 | --- | BETONOVY STLP |
| 146 | 263 914.00 | 1 242 154.09 | --- | BETONOVY STLP | 210 | 263 795.28 | 1 242 101.27 | --- | BETONOVY STLP |
| 147 | 263 914.00 | 1 242 153.64 | --- | BETONOVY STLP | 211 | 263 795.05 | 1 242 101.82 | --- | BETONOVY STLP |
| 148 | 263 913.99 | 1 242 146.66 | --- | BETONOVY STLP | 212 | 263 795.98 | 1 242 102.20 | --- | BETONOVY STLP |
| 149 | 263 914.00 | 1 242 140.09 | --- | BETONOVY STLP | 213 | 263 796.20 | 1 242 101.65 | --- | BETONOVY STLP |
| 150 | 263 914.00 | 1 242 139.65 | --- | BETONOVY STLP | 214 | 263 795.06 | 1 242 104.61 | --- | BETONOVY STLP |
| 151 | 263 913.99 | 1 242 133.02 | --- | BETONOVY STLP | 215 | 263 795.05 | 1 242 105.20 | --- | BETONOVY STLP |
| 152 | 263 913.99 | 1 242 132.58 | --- | BETONOVY STLP | 216 | 263 796.05 | 1 242 105.22 | --- | BETONOVY STLP |
| 153 | 263 914.01 | 1 242 189.11 | --- | BETONOVY STLP | 217 | 263 796.06 | 1 242 104.61 | --- | BETONOVY STLP |
| 154 | 263 913.53 | 1 242 175.09 | --- | BETONOVY STLP | 218 | 263 795.04 | 1 242 111.58 | --- | BETONOVY STLP |
| 155 | 263 913.54 | 1 242 168.11 | --- | BETONOVY STLP | 219 | 263 795.03 | 1 242 112.18 | --- | BETONOVY STLP |
| 156 | 263 913.53 | 1 242 133.03 | --- | BETONOVY STLP | 220 | 263 796.03 | 1 242 112.19 | --- | BETONOVY STLP |
| 157 | 263 913.54 | 1 242 140.09 | --- | BETONOVY STLP | 221 | 263 796.03 | 1 242 111.59 | --- | BETONOVY STLP |
| 158 | 263 913.54 | 1 242 154.09 | --- | BETONOVY STLP | 222 | 263 795.03 | 1 242 118.57 | --- | BETONOVY STLP |
| 159 | 263 913.53 | 1 242 132.58 | --- | BETONOVY STLP | 223 | 263 795.02 | 1 242 119.16 | --- | BETONOVY STLP |
| 160 | 263 913.54 | 1 242 167.67 | --- | BETONOVY STLP | 224 | 263 796.02 | 1 242 119.18 | --- | BETONOVY STLP |
| 161 | 263 913.54 | 1 242 139.65 | --- | BETONOVY STLP | 225 | 263 796.02 | 1 242 118.57 | --- | BETONOVY STLP |
| 162 | 263 913.54 | 1 242 153.64 | --- | BETONOVY STLP | 226 | 263 795.04 | 1 242 125.56 | --- | BETONOVY STLP |
| 163 | 263 913.54 | 1 242 174.66 | --- | BETONOVY STLP | 227 | 263 795.04 | 1 242 126.16 | --- | BETONOVY STLP |
| 164 | 263 908.88 | 1 242 104.59 | --- | BETONOVY STLP | 228 | 263 796.04 | 1 242 126.17 | --- | BETONOVY STLP |
| 165 | 263 908.88 | 1 242 105.19 | --- | BETONOVY STLP | 229 | 263 796.04 | 1 242 125.57 | --- | BETONOVY STLP |
| 166 | 263 907.89 | 1 242 104.59 | --- | BETONOVY STLP | 230 | 263 795.06 | 1 242 132.60 | --- | BETONOVY STLP |
| 167 | 263 907.88 | 1 242 105.18 | --- | BETONOVY STLP | 231 | 263 795.05 | 1 242 133.19 | --- | BETONOVY STLP |
| 168 | 263 908.89 | 1 242 112.18 | --- | BETONOVY STLP | 232 | 263 796.06 | 1 242 133.20 | --- | BETONOVY STLP |


| Číslo bodu | Y [m] | X [m] | H [m] | Popis | Číslo bodu | Y [m] | X [m] | H [m] | Popis |
|------------|------------|--------------|--------|---------------|------------|------------|--------------|--------|-----------|
| 233 | 263 796.05 | 1 242 132.60 | --- | BETONOVY STLP | 297 | 263 892.02 | 1 242 220.31 | 237.33 | TRIBUNA A |
| 234 | 263 795.05 | 1 242 139.60 | --- | BETONOVY STLP | 298 | 263 892.03 | 1 242 218.26 | 237.32 | TRIBUNA A |
| 235 | 263 795.05 | 1 242 140.20 | --- | BETONOVY STLP | 299 | 263 892.02 | 1 242 218.26 | 238.15 | TRIBUNA A |
| 236 | 263 796.05 | 1 242 140.21 | --- | BETONOVY STLP | 300 | 263 892.01 | 1 242 181.43 | 238.17 | TRIBUNA A |
| 237 | 263 796.05 | 1 242 139.60 | --- | BETONOVY STLP | 301 | 263 893.61 | 1 242 181.43 | 239.08 | TRIBUNA A |
| 238 | 263 795.04 | 1 242 146.57 | --- | BETONOVY STLP | 302 | 263 893.62 | 1 242 166.39 | 238.88 | TRIBUNA A |
| 239 | 263 795.04 | 1 242 147.17 | --- | BETONOVY STLP | 303 | 263 895.23 | 1 242 166.39 | 240.17 | TRIBUNA A |
| 240 | 263 796.04 | 1 242 147.17 | --- | BETONOVY STLP | 304 | 263 895.23 | 1 242 162.38 | 240.17 | TRIBUNA A |
| 241 | 263 796.03 | 1 242 146.57 | --- | BETONOVY STLP | 305 | 263 893.63 | 1 242 162.37 | 238.88 | TRIBUNA A |
| 242 | 263 795.05 | 1 242 153.58 | --- | BETONOVY STLP | 306 | 263 893.63 | 1 242 147.33 | 239.06 | TRIBUNA A |
| 243 | 263 795.05 | 1 242 154.18 | --- | BETONOVY STLP | 307 | 263 892.02 | 1 242 147.34 | 238.15 | TRIBUNA A |
| 244 | 263 796.05 | 1 242 154.19 | --- | BETONOVY STLP | 308 | 263 892.01 | 1 242 110.52 | 238.16 | TRIBUNA A |
| 245 | 263 796.05 | 1 242 153.59 | --- | BETONOVY STLP | 309 | 263 892.01 | 1 242 110.52 | 237.34 | TRIBUNA A |
| 246 | 263 795.07 | 1 242 160.60 | --- | BETONOVY STLP | 310 | 263 892.02 | 1 242 108.46 | 237.34 | TRIBUNA A |
| 247 | 263 795.06 | 1 242 161.21 | --- | BETONOVY STLP | 311 | 263 892.15 | 1 242 108.41 | 237.44 | TRIBUNA A |
| 248 | 263 796.06 | 1 242 161.21 | --- | BETONOVY STLP | 312 | 263 892.03 | 1 242 108.10 | 237.17 | TRIBUNA A |
| 249 | 263 796.07 | 1 242 160.61 | --- | BETONOVY STLP | 313 | 263 909.11 | 1 242 132.43 | 241.07 | TRIBUNA A |
| 250 | 263 795.07 | 1 242 167.57 | --- | BETONOVY STLP | 314 | 263 909.07 | 1 242 125.41 | 241.29 | TRIBUNA A |
| 251 | 263 795.07 | 1 242 168.17 | --- | BETONOVY STLP | 315 | 263 908.66 | 1 242 101.23 | 246.43 | TRIBUNA A |
| 252 | 263 796.07 | 1 242 168.16 | --- | BETONOVY STLP | 316 | 263 908.88 | 1 242 101.78 | 246.43 | TRIBUNA A |
| 253 | 263 796.06 | 1 242 167.56 | --- | BETONOVY STLP | 317 | 263 908.89 | 1 242 125.41 | 246.43 | TRIBUNA A |
| 254 | 263 795.05 | 1 242 174.60 | --- | BETONOVY STLP | 318 | 263 908.87 | 1 242 203.38 | 238.07 | TRIBUNA A |
| 255 | 263 795.05 | 1 242 175.20 | --- | BETONOVY STLP | 319 | 263 908.89 | 1 242 125.41 | 241.28 | TRIBUNA A |
| 256 | 263 796.05 | 1 242 175.20 | --- | BETONOVY STLP | 320 | 263 894.58 | 1 242 147.19 | 239.05 | TRIBUNA A |
| 257 | 263 796.05 | 1 242 174.60 | --- | BETONOVY STLP | 321 | 263 894.58 | 1 242 147.19 | 239.66 | TRIBUNA A |
| 258 | 263 795.06 | 1 242 181.56 | --- | BETONOVY STLP | 322 | 263 897.77 | 1 242 147.19 | 241.65 | TRIBUNA A |
| 259 | 263 795.06 | 1 242 182.16 | --- | BETONOVY STLP | 323 | 263 897.75 | 1 242 160.32 | 241.66 | TRIBUNA A |
| 260 | 263 796.05 | 1 242 182.17 | --- | BETONOVY STLP | 324 | 263 894.58 | 1 242 160.32 | 239.65 | TRIBUNA A |
| 261 | 263 796.06 | 1 242 181.57 | --- | BETONOVY STLP | 325 | 263 894.58 | 1 242 160.33 | 238.90 | TRIBUNA A |
| 262 | 263 795.05 | 1 242 188.61 | --- | BETONOVY STLP | 326 | 263 894.58 | 1 242 168.44 | 238.90 | TRIBUNA A |
| 263 | 263 795.05 | 1 242 189.21 | --- | BETONOVY STLP | 327 | 263 894.59 | 1 242 168.44 | 239.67 | TRIBUNA A |
| 264 | 263 796.05 | 1 242 189.20 | --- | BETONOVY STLP | 328 | 263 897.76 | 1 242 168.47 | 241.67 | TRIBUNA A |
| 265 | 263 796.05 | 1 242 188.60 | --- | BETONOVY STLP | 329 | 263 897.76 | 1 242 181.58 | 241.66 | TRIBUNA A |
| 266 | 263 795.06 | 1 242 195.59 | --- | BETONOVY STLP | 330 | 263 894.58 | 1 242 181.58 | 239.66 | TRIBUNA A |
| 267 | 263 795.05 | 1 242 196.19 | --- | BETONOVY STLP | 331 | 263 894.58 | 1 242 181.57 | 239.06 | TRIBUNA A |
| 268 | 263 796.05 | 1 242 196.19 | --- | BETONOVY STLP | 332 | 263 897.50 | 1 242 204.37 | 240.55 | TRIBUNA A |
| 269 | 263 796.05 | 1 242 195.60 | --- | BETONOVY STLP | 333 | 263 897.50 | 1 242 204.37 | 241.49 | TRIBUNA A |
| 270 | 263 795.06 | 1 242 202.57 | --- | BETONOVY STLP | 334 | 263 900.33 | 1 242 204.37 | 243.17 | TRIBUNA A |
| 271 | 263 795.07 | 1 242 203.16 | --- | BETONOVY STLP | 335 | 263 900.34 | 1 242 208.39 | 243.16 | TRIBUNA A |
| 272 | 263 796.06 | 1 242 203.16 | --- | BETONOVY STLP | 336 | 263 897.49 | 1 242 208.40 | 241.50 | TRIBUNA A |
| 273 | 263 796.06 | 1 242 202.55 | --- | BETONOVY STLP | 337 | 263 897.50 | 1 242 208.39 | 240.56 | TRIBUNA A |
| 274 | 263 795.06 | 1 242 209.59 | --- | BETONOVY STLP | 338 | 263 897.50 | 1 242 120.37 | 240.57 | TRIBUNA A |
| 275 | 263 795.06 | 1 242 210.18 | --- | BETONOVY STLP | 339 | 263 897.49 | 1 242 120.37 | 241.50 | TRIBUNA A |
| 276 | 263 796.06 | 1 242 210.18 | --- | BETONOVY STLP | 340 | 263 900.30 | 1 242 120.37 | 243.16 | TRIBUNA A |
| 277 | 263 796.06 | 1 242 209.58 | --- | BETONOVY STLP | 341 | 263 900.31 | 1 242 124.39 | 243.15 | TRIBUNA A |
| 278 | 263 795.02 | 1 242 216.61 | --- | BETONOVY STLP | 342 | 263 897.49 | 1 242 124.40 | 241.49 | TRIBUNA A |
| 279 | 263 795.03 | 1 242 217.21 | --- | BETONOVY STLP | 343 | 263 897.48 | 1 242 124.39 | 240.56 | TRIBUNA A |
| 280 | 263 796.02 | 1 242 217.21 | --- | BETONOVY STLP | 344 | 263 795.28 | 1 242 101.27 | 246.43 | TRIBUNA C |
| 281 | 263 796.02 | 1 242 216.61 | --- | BETONOVY STLP | 345 | 263 795.05 | 1 242 101.82 | 246.43 | TRIBUNA C |
| 282 | 263 795.05 | 1 242 223.62 | --- | BETONOVY STLP | 346 | 263 795.06 | 1 242 226.99 | 246.44 | TRIBUNA C |
| 283 | 263 795.05 | 1 242 224.20 | --- | BETONOVY STLP | 347 | 263 795.29 | 1 242 227.55 | 246.44 | TRIBUNA C |
| 284 | 263 796.04 | 1 242 224.22 | --- | BETONOVY STLP | 348 | 263 811.90 | 1 242 108.12 | 237.15 | TRIBUNA C |
| 285 | 263 796.05 | 1 242 223.62 | --- | BETONOVY STLP | 349 | 263 811.78 | 1 242 108.42 | 237.34 | TRIBUNA C |
| 286 | 263 795.06 | 1 242 226.99 | --- | BETONOVY STLP | 350 | 263 811.90 | 1 242 108.46 | 237.33 | TRIBUNA C |
| 287 | 263 795.29 | 1 242 227.55 | --- | BETONOVY STLP | 351 | 263 811.90 | 1 242 110.52 | 237.34 | TRIBUNA C |
| 288 | 263 796.21 | 1 242 227.17 | --- | BETONOVY STLP | 352 | 263 811.90 | 1 242 110.52 | 238.17 | TRIBUNA C |
| 289 | 263 795.98 | 1 242 226.61 | --- | BETONOVY STLP | 353 | 263 811.90 | 1 242 123.05 | 238.16 | TRIBUNA C |
| 290 | 263 908.66 | 1 242 227.55 | 246.43 | TRIBUNA A | 354 | 263 811.91 | 1 242 144.05 | 238.16 | TRIBUNA C |
| 291 | 263 908.89 | 1 242 226.99 | 246.43 | TRIBUNA A | 355 | 263 811.92 | 1 242 165.05 | 238.17 | TRIBUNA C |
| 292 | 263 908.87 | 1 242 203.38 | 246.43 | TRIBUNA A | 356 | 263 811.92 | 1 242 186.05 | 238.16 | TRIBUNA C |
| 293 | 263 909.11 | 1 242 203.38 | 238.07 | TRIBUNA A | 357 | 263 811.91 | 1 242 207.04 | 238.16 | TRIBUNA C |
| 294 | 263 909.12 | 1 242 196.35 | 238.11 | TRIBUNA A | 358 | 263 811.91 | 1 242 218.26 | 238.16 | TRIBUNA C |
| 295 | 263 892.04 | 1 242 220.66 | 237.18 | TRIBUNA A | 359 | 263 811.91 | 1 242 218.26 | 237.34 | TRIBUNA C |
| 296 | 263 892.15 | 1 242 220.37 | 237.34 | TRIBUNA A | 360 | 263 811.91 | 1 242 220.32 | 237.32 | TRIBUNA C |

| Číslo bodu | Y [m] | X [m] | H [m] | Popis | Číslo bodu | Y [m] | X [m] | H [m] | Popis |
|------------|------------|--------------|--------|--------------------|------------|------------|--------------|--------|--------------------|
| 361 | 263 811.79 | 1 242 220.37 | 237.33 | TRIBUNA C | 425 | 263 912.21 | 1 242 100.45 | 247.61 | FASADNE OPLASTENIE |
| 362 | 263 811.91 | 1 242 220.66 | 237.16 | TRIBUNA C | 426 | 263 912.21 | 1 242 100.46 | 247.75 | FASADNE OPLASTENIE |
| 363 | 263 806.43 | 1 242 208.40 | 240.55 | TRIBUNA C | 427 | 263 908.56 | 1 242 101.54 | 251.29 | FASADNE OPLASTENIE |
| 364 | 263 806.43 | 1 242 208.39 | 241.49 | TRIBUNA C | 428 | 263 908.59 | 1 242 101.61 | 251.29 | FASADNE OPLASTENIE |
| 365 | 263 803.61 | 1 242 208.38 | 243.16 | TRIBUNA C | 429 | 263 912.15 | 1 242 100.13 | 247.79 | FASADNE OPLASTENIE |
| 366 | 263 803.62 | 1 242 204.36 | 243.18 | TRIBUNA C | 430 | 263 912.12 | 1 242 100.06 | 247.79 | FASADNE OPLASTENIE |
| 367 | 263 806.41 | 1 242 204.34 | 241.50 | TRIBUNA C | 431 | 263 912.15 | 1 242 100.13 | 247.58 | FASADNE OPLASTENIE |
| 368 | 263 806.41 | 1 242 204.35 | 240.55 | TRIBUNA C | 432 | 263 912.12 | 1 242 100.06 | 247.58 | FASADNE OPLASTENIE |
| 369 | 263 806.42 | 1 242 187.39 | 240.55 | TRIBUNA C | 433 | 263 908.99 | 1 242 101.38 | 244.30 | FASADNE OPLASTENIE |
| 370 | 263 806.42 | 1 242 187.39 | 241.49 | TRIBUNA C | 434 | 263 909.03 | 1 242 101.33 | 241.71 | FASADNE OPLASTENIE |
| 371 | 263 803.62 | 1 242 187.38 | 243.16 | TRIBUNA C | 435 | 263 909.08 | 1 242 101.47 | 241.71 | FASADNE OPLASTENIE |
| 372 | 263 803.62 | 1 242 183.37 | 243.16 | TRIBUNA C | 436 | 263 909.03 | 1 242 101.48 | 244.30 | FASADNE OPLASTENIE |
| 373 | 263 806.43 | 1 242 183.36 | 241.51 | TRIBUNA C | 437 | 263 909.14 | 1 242 131.92 | 241.40 | FASADNE OPLASTENIE |
| 374 | 263 806.43 | 1 242 183.37 | 240.56 | TRIBUNA C | 438 | 263 909.09 | 1 242 101.79 | 241.55 | FASADNE OPLASTENIE |
| 375 | 263 806.45 | 1 242 124.38 | 240.54 | TRIBUNA C | 439 | 263 909.03 | 1 242 101.85 | 244.37 | FASADNE OPLASTENIE |
| 376 | 263 806.45 | 1 242 124.38 | 241.48 | TRIBUNA C | 440 | 263 909.08 | 1 242 129.09 | 241.80 | FASADNE OPLASTENIE |
| 377 | 263 803.63 | 1 242 124.36 | 243.15 | TRIBUNA C | 441 | 263 908.63 | 1 242 196.78 | 251.42 | FASADNE OPLASTENIE |
| 378 | 263 803.64 | 1 242 120.34 | 243.16 | TRIBUNA C | 442 | 263 908.53 | 1 242 226.78 | 251.41 | FASADNE OPLASTENIE |
| 379 | 263 806.43 | 1 242 120.33 | 241.48 | TRIBUNA C | 443 | 263 908.56 | 1 242 227.23 | 251.31 | FASADNE OPLASTENIE |
| 380 | 263 806.43 | 1 242 120.33 | 240.54 | TRIBUNA C | 444 | 263 908.59 | 1 242 227.15 | 251.32 | FASADNE OPLASTENIE |
| 381 | 263 806.44 | 1 242 166.41 | 240.56 | TRIBUNA C | 445 | 263 912.07 | 1 242 228.56 | 247.93 | FASADNE OPLASTENIE |
| 382 | 263 806.44 | 1 242 166.40 | 241.50 | TRIBUNA C | 446 | 263 912.04 | 1 242 228.64 | 247.94 | FASADNE OPLASTENIE |
| 383 | 263 803.64 | 1 242 166.40 | 243.16 | TRIBUNA C | 447 | 263 912.16 | 1 242 228.69 | 247.61 | FASADNE OPLASTENIE |
| 384 | 263 803.63 | 1 242 162.38 | 243.17 | TRIBUNA C | 448 | 263 912.19 | 1 242 228.61 | 247.61 | FASADNE OPLASTENIE |
| 385 | 263 806.45 | 1 242 162.37 | 241.52 | TRIBUNA C | 449 | 263 909.03 | 1 242 227.29 | 244.29 | FASADNE OPLASTENIE |
| 386 | 263 806.45 | 1 242 162.38 | 240.56 | TRIBUNA C | 450 | 263 909.08 | 1 242 227.31 | 241.69 | FASADNE OPLASTENIE |
| 387 | 263 806.42 | 1 242 145.40 | 240.56 | TRIBUNA C | 451 | 263 909.03 | 1 242 227.44 | 241.69 | FASADNE OPLASTENIE |
| 388 | 263 806.42 | 1 242 145.40 | 241.50 | TRIBUNA C | 452 | 263 908.99 | 1 242 227.39 | 244.29 | FASADNE OPLASTENIE |
| 389 | 263 803.63 | 1 242 145.39 | 243.17 | TRIBUNA C | 453 | 263 912.24 | 1 242 228.30 | 247.76 | FASADNE OPLASTENIE |
| 390 | 263 803.62 | 1 242 141.37 | 243.17 | TRIBUNA C | 454 | 263 912.24 | 1 242 228.31 | 247.63 | FASADNE OPLASTENIE |
| 391 | 263 806.44 | 1 242 141.37 | 241.52 | TRIBUNA C | 455 | 263 913.73 | 1 242 196.80 | 246.14 | FASADNE OPLASTENIE |
| 392 | 263 806.44 | 1 242 141.38 | 240.57 | TRIBUNA C | 456 | 263 913.72 | 1 242 196.80 | 246.26 | FASADNE OPLASTENIE |
| 393 | 263 916.25 | 1 242 132.72 | 241.36 | HLAVNA BUDOVA | 457 | 263 908.73 | 1 242 196.50 | 251.34 | FASADNE OPLASTENIE |
| 394 | 263 916.25 | 1 242 195.82 | 241.34 | HLAVNA BUDOVA | 458 | 263 913.56 | 1 242 196.48 | 246.41 | FASADNE OPLASTENIE |
| 395 | 263 914.24 | 1 242 132.72 | 241.36 | HLAVNA BUDOVA | 459 | 263 913.49 | 1 242 196.47 | 245.86 | FASADNE OPLASTENIE |
| 396 | 263 914.23 | 1 242 195.82 | 241.34 | HLAVNA BUDOVA | 460 | 263 909.31 | 1 242 196.46 | 241.55 | FASADNE OPLASTENIE |
| 397 | 263 914.23 | 1 242 196.35 | 238.07 | HLAVNA BUDOVA | 461 | 263 909.15 | 1 242 196.84 | 241.38 | FASADNE OPLASTENIE |
| 398 | 263 914.24 | 1 242 132.42 | 238.08 | HLAVNA BUDOVA | 462 | 263 909.08 | 1 242 226.99 | 241.53 | FASADNE OPLASTENIE |
| 399 | 263 903.25 | 1 242 196.34 | 247.95 | HLAVNA BUDOVA | 463 | 263 909.03 | 1 242 226.94 | 244.32 | FASADNE OPLASTENIE |
| 400 | 263 903.23 | 1 242 132.42 | 247.96 | HLAVNA BUDOVA | 464 | 263 909.10 | 1 242 199.69 | 241.80 | FASADNE OPLASTENIE |
| 401 | 263 903.25 | 1 242 196.34 | 238.07 | HLAVNA BUDOVA | 465 | 263 791.90 | 1 242 228.65 | 247.51 | FASADNE OPLASTENIE |
| 402 | 263 903.23 | 1 242 132.42 | 238.07 | HLAVNA BUDOVA | 466 | 263 794.89 | 1 242 227.44 | 244.42 | FASADNE OPLASTENIE |
| 403 | 263 914.23 | 1 242 196.35 | 247.96 | HLAVNA BUDOVA | 467 | 263 794.94 | 1 242 227.43 | 244.20 | FASADNE OPLASTENIE |
| 404 | 263 914.24 | 1 242 132.42 | 247.96 | HLAVNA BUDOVA | 468 | 263 794.91 | 1 242 227.45 | 241.60 | FASADNE OPLASTENIE |
| 405 | 263 912.10 | 1 242 228.74 | 247.71 | STRECHA | 469 | 263 794.86 | 1 242 227.18 | 241.50 | FASADNE OPLASTENIE |
| 406 | 263 908.16 | 1 242 227.18 | 251.55 | STRECHA | 470 | 263 794.87 | 1 242 196.18 | 241.43 | FASADNE OPLASTENIE |
| 407 | 263 889.53 | 1 242 219.41 | 252.71 | STRECHA | 471 | 263 790.23 | 1 242 196.19 | 246.18 | FASADNE OPLASTENIE |
| 408 | 263 912.06 | 1 242 100.01 | 247.68 | STRECHA | 472 | 263 790.26 | 1 242 196.19 | 246.06 | FASADNE OPLASTENIE |
| 409 | 263 908.14 | 1 242 101.59 | 251.53 | STRECHA | 473 | 263 791.75 | 1 242 228.36 | 247.59 | FASADNE OPLASTENIE |
| 410 | 263 889.51 | 1 242 109.38 | 252.72 | STRECHA | 474 | 263 794.90 | 1 242 227.32 | 244.20 | FASADNE OPLASTENIE |
| 411 | 263 791.90 | 1 242 228.77 | 247.70 | STRECHA | 475 | 263 794.87 | 1 242 227.34 | 241.60 | FASADNE OPLASTENIE |
| 412 | 263 795.73 | 1 242 227.20 | 251.51 | STRECHA | 476 | 263 791.76 | 1 242 228.35 | 247.78 | FASADNE OPLASTENIE |
| 413 | 263 814.41 | 1 242 219.39 | 252.74 | STRECHA | 477 | 263 794.85 | 1 242 227.36 | 244.43 | FASADNE OPLASTENIE |
| 414 | 263 791.91 | 1 242 100.02 | 247.69 | STRECHA | 478 | 263 791.87 | 1 242 228.56 | 247.51 | FASADNE OPLASTENIE |
| 415 | 263 795.75 | 1 242 101.59 | 251.54 | STRECHA | 479 | 263 795.34 | 1 242 227.26 | 251.30 | FASADNE OPLASTENIE |
| 416 | 263 814.43 | 1 242 109.41 | 252.67 | STRECHA | 480 | 263 791.93 | 1 242 228.64 | 247.91 | FASADNE OPLASTENIE |
| 417 | 263 908.51 | 1 242 101.99 | 251.43 | FASADNE OPLASTENIE | 481 | 263 791.90 | 1 242 228.55 | 247.91 | FASADNE OPLASTENIE |
| 418 | 263 908.66 | 1 242 131.98 | 251.41 | FASADNE OPLASTENIE | 482 | 263 795.30 | 1 242 227.17 | 251.30 | FASADNE OPLASTENIE |
| 419 | 263 908.74 | 1 242 132.28 | 251.36 | FASADNE OPLASTENIE | 483 | 263 794.93 | 1 242 226.98 | 244.33 | FASADNE OPLASTENIE |
| 420 | 263 913.56 | 1 242 132.31 | 246.41 | FASADNE OPLASTENIE | 484 | 263 794.92 | 1 242 199.70 | 241.71 | FASADNE OPLASTENIE |
| 421 | 263 913.49 | 1 242 132.31 | 245.86 | FASADNE OPLASTENIE | 485 | 263 795.40 | 1 242 226.82 | 251.41 | FASADNE OPLASTENIE |
| 422 | 263 909.30 | 1 242 132.31 | 241.56 | FASADNE OPLASTENIE | 486 | 263 795.43 | 1 242 195.89 | 251.41 | FASADNE OPLASTENIE |
| 423 | 263 913.74 | 1 242 131.96 | 246.25 | FASADNE OPLASTENIE | 487 | 263 795.46 | 1 242 167.91 | 251.42 | FASADNE OPLASTENIE |
| 424 | 263 913.73 | 1 242 131.96 | 246.12 | FASADNE OPLASTENIE | 488 | 263 795.43 | 1 242 160.91 | 251.42 | FASADNE OPLASTENIE |

| Číslo bodu | Y [m] | X [m] | H [m] | Popis | Číslo bodu | Y [m] | X [m] | H [m] | Popis |
|------------|------------|--------------|--------|--------------------|------------|------------|--------------|--------|------------------|
| 489 | 263 795.40 | 1 242 132.89 | 251.40 | FASADNE OPLASTENIE | 553 | 263 815.69 | 1 242 188.90 | 256.99 | OSVETLENIE |
| 490 | 263 795.43 | 1 242 101.98 | 251.42 | FASADNE OPLASTENIE | 554 | 263 814.50 | 1 242 188.92 | 252.50 | OSVETLENIE |
| 491 | 263 790.37 | 1 242 195.89 | 246.35 | FASADNE OPLASTENIE | 555 | 263 815.71 | 1 242 181.87 | 256.97 | OSVETLENIE |
| 492 | 263 790.38 | 1 242 195.88 | 245.91 | FASADNE OPLASTENIE | 556 | 263 814.52 | 1 242 181.89 | 252.49 | OSVETLENIE |
| 493 | 263 794.80 | 1 242 195.88 | 241.51 | FASADNE OPLASTENIE | 557 | 263 815.71 | 1 242 174.90 | 257.00 | OSVETLENIE |
| 494 | 263 794.89 | 1 242 195.60 | 241.36 | FASADNE OPLASTENIE | 558 | 263 814.51 | 1 242 174.93 | 252.54 | OSVETLENIE |
| 495 | 263 794.84 | 1 242 168.19 | 241.45 | FASADNE OPLASTENIE | 559 | 263 815.71 | 1 242 167.87 | 256.94 | OSVETLENIE |
| 496 | 263 794.85 | 1 242 167.59 | 241.44 | FASADNE OPLASTENIE | 560 | 263 814.54 | 1 242 167.89 | 252.44 | OSVETLENIE |
| 497 | 263 794.85 | 1 242 161.19 | 241.44 | FASADNE OPLASTENIE | 561 | 263 815.69 | 1 242 160.91 | 257.02 | OSVETLENIE |
| 498 | 263 794.85 | 1 242 160.59 | 241.43 | FASADNE OPLASTENIE | 562 | 263 814.51 | 1 242 160.92 | 252.52 | OSVETLENIE |
| 499 | 263 794.89 | 1 242 133.19 | 241.37 | FASADNE OPLASTENIE | 563 | 263 815.69 | 1 242 153.86 | 257.07 | OSVETLENIE |
| 500 | 263 794.86 | 1 242 132.60 | 241.44 | FASADNE OPLASTENIE | 564 | 263 814.48 | 1 242 153.90 | 252.60 | OSVETLENIE |
| 501 | 263 794.85 | 1 242 101.60 | 241.48 | FASADNE OPLASTENIE | 565 | 263 815.71 | 1 242 146.89 | 257.05 | OSVETLENIE |
| 502 | 263 795.40 | 1 242 132.89 | 251.40 | FASADNE OPLASTENIE | 566 | 263 814.46 | 1 242 146.89 | 252.56 | OSVETLENIE |
| 503 | 263 790.34 | 1 242 132.89 | 246.34 | FASADNE OPLASTENIE | 567 | 263 815.66 | 1 242 139.88 | 257.03 | OSVETLENIE |
| 504 | 263 790.36 | 1 242 132.89 | 245.91 | FASADNE OPLASTENIE | 568 | 263 814.48 | 1 242 139.90 | 252.54 | OSVETLENIE |
| 505 | 263 794.78 | 1 242 132.89 | 241.54 | FASADNE OPLASTENIE | 569 | 263 815.64 | 1 242 132.90 | 257.06 | OSVETLENIE |
| 506 | 263 795.46 | 1 242 167.91 | 251.42 | FASADNE OPLASTENIE | 570 | 263 814.47 | 1 242 132.89 | 252.60 | OSVETLENIE |
| 507 | 263 792.96 | 1 242 167.88 | 248.89 | FASADNE OPLASTENIE | 571 | 263 815.66 | 1 242 125.88 | 257.02 | OSVETLENIE |
| 508 | 263 792.79 | 1 242 167.88 | 248.48 | FASADNE OPLASTENIE | 572 | 263 814.48 | 1 242 125.92 | 252.53 | OSVETLENIE |
| 509 | 263 794.84 | 1 242 167.89 | 241.63 | FASADNE OPLASTENIE | 573 | 263 887.10 | 1 242 125.84 | 261.11 | OSVETLENIE |
| 510 | 263 792.93 | 1 242 160.88 | 248.89 | FASADNE OPLASTENIE | 574 | 263 889.46 | 1 242 125.87 | 252.63 | OSVETLENIE |
| 511 | 263 792.78 | 1 242 160.88 | 248.49 | FASADNE OPLASTENIE | 575 | 263 887.26 | 1 242 132.64 | 261.15 | OSVETLENIE |
| 512 | 263 794.84 | 1 242 160.89 | 241.63 | FASADNE OPLASTENIE | 576 | 263 889.48 | 1 242 132.96 | 252.61 | OSVETLENIE |
| 513 | 263 792.71 | 1 242 160.57 | 248.70 | FASADNE OPLASTENIE | 577 | 263 887.19 | 1 242 139.80 | 261.11 | OSVETLENIE |
| 514 | 263 792.69 | 1 242 160.59 | 248.59 | FASADNE OPLASTENIE | 578 | 263 889.48 | 1 242 139.86 | 252.60 | OSVETLENIE |
| 515 | 263 790.23 | 1 242 133.23 | 246.10 | FASADNE OPLASTENIE | 579 | 263 887.19 | 1 242 146.79 | 261.12 | OSVETLENIE |
| 516 | 263 790.25 | 1 242 133.22 | 246.23 | FASADNE OPLASTENIE | 580 | 263 889.45 | 1 242 146.87 | 252.60 | OSVETLENIE |
| 517 | 263 792.75 | 1 242 167.58 | 248.73 | FASADNE OPLASTENIE | 581 | 263 887.19 | 1 242 153.75 | 261.08 | OSVETLENIE |
| 518 | 263 792.73 | 1 242 167.58 | 248.62 | FASADNE OPLASTENIE | 582 | 263 889.44 | 1 242 153.88 | 252.54 | OSVETLENIE |
| 519 | 263 792.70 | 1 242 161.19 | 248.61 | FASADNE OPLASTENIE | 583 | 263 887.11 | 1 242 160.76 | 261.08 | OSVETLENIE |
| 520 | 263 792.73 | 1 242 161.19 | 248.72 | FASADNE OPLASTENIE | 584 | 263 889.44 | 1 242 160.86 | 252.58 | OSVETLENIE |
| 521 | 263 792.74 | 1 242 168.19 | 248.73 | FASADNE OPLASTENIE | 585 | 263 887.21 | 1 242 167.74 | 261.10 | OSVETLENIE |
| 522 | 263 792.72 | 1 242 168.17 | 248.62 | FASADNE OPLASTENIE | 586 | 263 889.45 | 1 242 167.87 | 252.60 | OSVETLENIE |
| 523 | 263 790.25 | 1 242 195.55 | 246.11 | FASADNE OPLASTENIE | 587 | 263 887.23 | 1 242 174.74 | 261.15 | OSVETLENIE |
| 524 | 263 790.27 | 1 242 195.56 | 246.24 | FASADNE OPLASTENIE | 588 | 263 889.44 | 1 242 174.87 | 252.63 | OSVETLENIE |
| 525 | 263 790.37 | 1 242 195.42 | 245.97 | FASADNE OPLASTENIE | 589 | 263 887.19 | 1 242 181.74 | 261.09 | OSVETLENIE |
| 526 | 263 794.83 | 1 242 168.67 | 241.61 | FASADNE OPLASTENIE | 590 | 263 889.46 | 1 242 181.87 | 252.58 | OSVETLENIE |
| 527 | 263 794.86 | 1 242 168.41 | 241.57 | FASADNE OPLASTENIE | 591 | 263 887.16 | 1 242 188.72 | 261.08 | OSVETLENIE |
| 528 | 263 790.31 | 1 242 133.27 | 245.97 | FASADNE OPLASTENIE | 592 | 263 889.44 | 1 242 188.88 | 252.58 | OSVETLENIE |
| 529 | 263 794.64 | 1 242 159.08 | 241.76 | FASADNE OPLASTENIE | 593 | 263 887.30 | 1 242 195.72 | 261.18 | OSVETLENIE |
| 530 | 263 794.87 | 1 242 160.34 | 241.56 | FASADNE OPLASTENIE | 594 | 263 889.47 | 1 242 195.88 | 252.68 | OSVETLENIE |
| 531 | 263 790.20 | 1 242 132.58 | 246.19 | FASADNE OPLASTENIE | 595 | 263 887.15 | 1 242 202.73 | 261.10 | OSVETLENIE |
| 532 | 263 790.24 | 1 242 132.57 | 246.07 | FASADNE OPLASTENIE | 596 | 263 889.41 | 1 242 202.87 | 252.68 | OSVETLENIE |
| 533 | 263 791.77 | 1 242 100.44 | 247.60 | FASADNE OPLASTENIE | 597 | 263 823.46 | 1 242 222.92 | 236.37 | SVETELNA VEZA |
| 534 | 263 791.79 | 1 242 100.45 | 247.78 | FASADNE OPLASTENIE | 598 | 263 880.50 | 1 242 222.90 | 236.37 | SVETELNA VEZA |
| 535 | 263 794.91 | 1 242 129.08 | 241.74 | FASADNE OPLASTENIE | 599 | 263 880.46 | 1 242 105.88 | 236.36 | SVETELNA VEZA |
| 536 | 263 794.94 | 1 242 101.79 | 244.31 | FASADNE OPLASTENIE | 600 | 263 823.47 | 1 242 105.91 | 236.38 | SVETELNA VEZA |
| 537 | 263 794.89 | 1 242 101.47 | 244.19 | FASADNE OPLASTENIE | 601 | 263 891.31 | 1 242 181.03 | 236.55 | STRIEDACKY |
| 538 | 263 794.94 | 1 242 101.37 | 244.19 | FASADNE OPLASTENIE | 602 | 263 891.30 | 1 242 166.65 | 236.50 | STRIEDACKY |
| 539 | 263 794.90 | 1 242 101.35 | 241.59 | FASADNE OPLASTENIE | 603 | 263 892.79 | 1 242 166.64 | 236.46 | STRIEDACKY |
| 540 | 263 794.85 | 1 242 101.46 | 241.59 | FASADNE OPLASTENIE | 604 | 263 892.80 | 1 242 159.23 | 236.51 | STRIEDACKY |
| 541 | 263 794.85 | 1 242 101.44 | 244.42 | FASADNE OPLASTENIE | 605 | 263 891.32 | 1 242 159.24 | 236.53 | STRIEDACKY |
| 542 | 263 791.89 | 1 242 100.19 | 247.51 | FASADNE OPLASTENIE | 606 | 263 891.30 | 1 242 147.75 | 236.54 | STRIEDACKY |
| 543 | 263 791.93 | 1 242 100.10 | 247.51 | FASADNE OPLASTENIE | 607 | 263 892.80 | 1 242 181.03 | 236.51 | STRIEDACKY |
| 544 | 263 794.88 | 1 242 101.35 | 244.42 | FASADNE OPLASTENIE | 608 | 263 892.79 | 1 242 147.75 | 236.52 | STRIEDACKY |
| 545 | 263 791.93 | 1 242 100.20 | 247.91 | FASADNE OPLASTENIE | 609 | 263 848.24 | 1 242 111.94 | 236.70 | FUTBALOVA BRANKA |
| 546 | 263 791.97 | 1 242 100.11 | 247.91 | FASADNE OPLASTENIE | 610 | 263 855.67 | 1 242 111.94 | 236.71 | FUTBALOVA BRANKA |
| 547 | 263 795.36 | 1 242 101.53 | 251.31 | FASADNE OPLASTENIE | 611 | 263 848.26 | 1 242 216.85 | 236.70 | FUTBALOVA BRANKA |
| 548 | 263 795.32 | 1 242 101.62 | 251.31 | FASADNE OPLASTENIE | 612 | 263 855.70 | 1 242 216.82 | 236.70 | FUTBALOVA BRANKA |
| 549 | 263 815.69 | 1 242 202.87 | 256.98 | OSVETLENIE | 613 | 263 900.56 | 1 242 257.63 | 237.45 | AKUM. NADRZ |
| 550 | 263 814.51 | 1 242 202.92 | 252.48 | OSVETLENIE | 614 | 263 879.76 | 1 242 257.64 | 237.47 | AKUM. NADRZ |
| 551 | 263 815.69 | 1 242 195.86 | 256.97 | OSVETLENIE | 615 | 263 879.77 | 1 242 262.48 | 237.45 | AKUM. NADRZ |
| 552 | 263 814.50 | 1 242 195.91 | 252.49 | OSVETLENIE | 616 | 263 900.57 | 1 242 262.49 | 237.46 | AKUM. NADRZ |

| Číslo bodu | Y [m] | X [m] | H [m] | Popis | Číslo bodu | Y [m] | X [m] | H [m] | Popis |
|------------|------------|--------------|--------|--------|------------|------------|--------------|--------|-----------------|
| 617 | 263 884.50 | 1 242 107.79 | 235.25 | DRENAZ | 681 | 263 834.63 | 1 242 220.76 | 234.88 | DRENAZ |
| 618 | 263 884.50 | 1 242 110.77 | 236.02 | DRENAZ | 682 | 263 829.78 | 1 242 107.89 | 235.52 | DRENAZ |
| 619 | 263 884.58 | 1 242 164.19 | 236.19 | DRENAZ | 683 | 263 829.74 | 1 242 114.02 | 236.11 | DRENAZ |
| 620 | 263 884.45 | 1 242 219.17 | 235.94 | DRENAZ | 684 | 263 829.65 | 1 242 164.07 | 236.26 | DRENAZ |
| 621 | 263 884.43 | 1 242 220.78 | 234.63 | DRENAZ | 685 | 263 829.59 | 1 242 201.51 | 236.11 | DRENAZ |
| 622 | 263 879.53 | 1 242 107.82 | 235.28 | DRENAZ | 686 | 263 829.52 | 1 242 218.03 | 235.87 | DRENAZ |
| 623 | 263 879.53 | 1 242 110.50 | 236.10 | DRENAZ | 687 | 263 829.50 | 1 242 220.77 | 234.90 | DRENAZ |
| 624 | 263 879.29 | 1 242 166.04 | 236.28 | DRENAZ | 688 | 263 824.89 | 1 242 107.88 | 235.53 | DRENAZ |
| 625 | 263 879.49 | 1 242 197.35 | 236.13 | DRENAZ | 689 | 263 824.87 | 1 242 113.88 | 236.09 | DRENAZ |
| 626 | 263 879.43 | 1 242 219.32 | 235.99 | DRENAZ | 690 | 263 824.66 | 1 242 164.03 | 236.25 | DRENAZ |
| 627 | 263 879.42 | 1 242 220.77 | 234.66 | DRENAZ | 691 | 263 824.55 | 1 242 201.36 | 236.12 | DRENAZ |
| 628 | 263 874.61 | 1 242 107.84 | 235.31 | DRENAZ | 692 | 263 824.50 | 1 242 218.68 | 235.95 | DRENAZ |
| 629 | 263 874.61 | 1 242 111.15 | 236.06 | DRENAZ | 693 | 263 824.49 | 1 242 220.78 | 234.93 | DRENAZ |
| 630 | 263 874.48 | 1 242 165.20 | 236.26 | DRENAZ | 694 | 263 819.79 | 1 242 107.87 | 235.55 | DRENAZ |
| 631 | 263 874.41 | 1 242 198.85 | 236.15 | DRENAZ | 695 | 263 819.81 | 1 242 114.32 | 236.08 | DRENAZ |
| 632 | 263 874.57 | 1 242 219.83 | 235.92 | DRENAZ | 696 | 263 819.68 | 1 242 164.57 | 236.23 | DRENAZ |
| 633 | 263 874.56 | 1 242 220.77 | 234.68 | DRENAZ | 697 | 263 819.49 | 1 242 218.37 | 235.99 | DRENAZ |
| 634 | 263 869.55 | 1 242 107.86 | 235.34 | DRENAZ | 698 | 263 819.48 | 1 242 220.79 | 234.95 | DRENAZ |
| 635 | 263 869.56 | 1 242 111.23 | 236.11 | DRENAZ | 699 | 263 887.15 | 1 242 108.43 | 236.18 | OHREV |
| 636 | 263 869.51 | 1 242 164.72 | 236.32 | DRENAZ | 700 | 263 887.29 | 1 242 164.67 | 236.16 | OHREV |
| 637 | 263 869.55 | 1 242 199.00 | 236.19 | DRENAZ | 701 | 263 887.48 | 1 242 220.33 | 236.08 | OHREV |
| 638 | 263 869.70 | 1 242 219.78 | 235.91 | DRENAZ | 702 | 263 886.93 | 1 242 108.43 | 236.06 | OHREV |
| 639 | 263 869.71 | 1 242 220.76 | 234.70 | DRENAZ | 703 | 263 887.07 | 1 242 164.61 | 236.16 | OHREV |
| 640 | 263 864.52 | 1 242 107.89 | 235.37 | DRENAZ | 704 | 263 887.05 | 1 242 220.33 | 236.09 | OHREV |
| 641 | 263 864.52 | 1 242 111.83 | 236.17 | DRENAZ | 705 | 263 886.65 | 1 242 108.43 | 236.16 | OHREV |
| 642 | 263 864.52 | 1 242 164.52 | 236.26 | DRENAZ | 706 | 263 886.82 | 1 242 164.63 | 236.16 | OHREV |
| 643 | 263 864.53 | 1 242 199.94 | 236.18 | DRENAZ | 707 | 263 886.77 | 1 242 220.33 | 236.04 | OHREV |
| 644 | 263 864.63 | 1 242 219.07 | 236.03 | DRENAZ | 708 | 263 827.92 | 1 242 121.92 | 236.66 | TEPELNE SENZORY |
| 645 | 263 864.63 | 1 242 220.75 | 234.73 | DRENAZ | 709 | 263 875.96 | 1 242 121.98 | 236.38 | TEPELNE SENZORY |
| 646 | 263 859.56 | 1 242 107.91 | 235.40 | DRENAZ | 710 | 263 885.63 | 1 242 121.79 | 236.38 | TEPELNE SENZORY |
| 647 | 263 859.57 | 1 242 112.45 | 236.11 | DRENAZ | 711 | 263 887.00 | 1 242 121.69 | 236.03 | TEPELNE SENZORY |
| 648 | 263 859.60 | 1 242 163.19 | 236.37 | DRENAZ | 712 | 263 887.05 | 1 242 145.02 | 236.18 | TEPELNE SENZORY |
| 649 | 263 859.59 | 1 242 200.06 | 236.23 | DRENAZ | 713 | 263 887.18 | 1 242 173.77 | 236.19 | TEPELNE SENZORY |
| 650 | 263 859.62 | 1 242 218.09 | 235.97 | DRENAZ | 714 | 263 887.18 | 1 242 203.12 | 236.19 | TEPELNE SENZORY |
| 651 | 263 859.64 | 1 242 220.75 | 234.75 | DRENAZ | 715 | 263 886.89 | 1 242 206.90 | 236.19 | TEPELNE SENZORY |
| 652 | 263 854.50 | 1 242 107.93 | 235.43 | DRENAZ | 716 | 263 828.04 | 1 242 206.74 | 236.39 | TEPELNE SENZORY |
| 653 | 263 854.49 | 1 242 112.70 | 236.16 | DRENAZ | 717 | 263 835.12 | 1 242 206.81 | 236.47 | TEPELNE SENZORY |
| 654 | 263 854.67 | 1 242 163.28 | 236.41 | DRENAZ | 718 | 263 859.99 | 1 242 206.90 | 236.48 | TEPELNE SENZORY |
| 655 | 263 854.59 | 1 242 200.94 | 236.23 | DRENAZ | 719 | 263 875.84 | 1 242 206.93 | 236.42 | TEPELNE SENZORY |
| 656 | 263 854.58 | 1 242 216.78 | 236.03 | DRENAZ | 720 | 263 883.83 | 1 242 206.78 | 236.38 | TEPELNE SENZORY |
| 657 | 263 854.58 | 1 242 220.74 | 234.78 | DRENAZ | 721 | 263 887.41 | 1 242 210.27 | 236.23 | TEPELNE SENZORY |
| 658 | 263 849.43 | 1 242 107.94 | 235.46 | DRENAZ | 722 | 263 890.06 | 1 242 210.60 | 236.35 | TEPELNE SENZORY |
| 659 | 263 849.41 | 1 242 112.94 | 236.15 | DRENAZ | 723 | 263 891.97 | 1 242 210.60 | 236.35 | TEPELNE SENZORY |
| 660 | 263 849.74 | 1 242 163.88 | 236.41 | DRENAZ | 724 | 263 887.92 | 1 242 220.52 | 236.60 | POSTREKOVAC |
| 661 | 263 849.55 | 1 242 200.44 | 236.27 | DRENAZ | 725 | 263 864.07 | 1 242 220.50 | 236.74 | POSTREKOVAC |
| 662 | 263 849.52 | 1 242 217.26 | 236.02 | DRENAZ | 726 | 263 840.10 | 1 242 220.46 | 236.73 | POSTREKOVAC |
| 663 | 263 849.52 | 1 242 220.74 | 234.80 | DRENAZ | 727 | 263 815.96 | 1 242 220.48 | 236.62 | POSTREKOVAC |
| 664 | 263 844.55 | 1 242 107.93 | 235.47 | DRENAZ | 728 | 263 816.03 | 1 242 197.92 | 236.64 | POSTREKOVAC |
| 665 | 263 844.57 | 1 242 112.93 | 236.16 | DRENAZ | 729 | 263 840.14 | 1 242 197.89 | 236.82 | POSTREKOVAC |
| 666 | 263 844.76 | 1 242 164.30 | 236.32 | DRENAZ | 730 | 263 864.16 | 1 242 197.89 | 236.78 | POSTREKOVAC |
| 667 | 263 844.60 | 1 242 201.51 | 236.20 | DRENAZ | 731 | 263 887.93 | 1 242 197.92 | 236.68 | POSTREKOVAC |
| 668 | 263 844.59 | 1 242 217.33 | 235.93 | DRENAZ | 732 | 263 887.99 | 1 242 175.47 | 236.64 | POSTREKOVAC |
| 669 | 263 844.60 | 1 242 220.75 | 234.83 | DRENAZ | 733 | 263 864.07 | 1 242 175.51 | 236.79 | POSTREKOVAC |
| 670 | 263 839.66 | 1 242 107.92 | 235.49 | DRENAZ | 734 | 263 840.18 | 1 242 175.43 | 236.81 | POSTREKOVAC |
| 671 | 263 839.65 | 1 242 112.91 | 236.14 | DRENAZ | 735 | 263 815.97 | 1 242 175.48 | 236.71 | POSTREKOVAC |
| 672 | 263 839.72 | 1 242 164.47 | 236.34 | DRENAZ | 736 | 263 816.00 | 1 242 153.10 | 236.66 | POSTREKOVAC |
| 673 | 263 839.58 | 1 242 201.69 | 236.22 | DRENAZ | 737 | 263 840.11 | 1 242 153.12 | 236.81 | POSTREKOVAC |
| 674 | 263 839.61 | 1 242 217.69 | 236.02 | DRENAZ | 738 | 263 864.12 | 1 242 153.13 | 236.77 | POSTREKOVAC |
| 675 | 263 839.59 | 1 242 220.76 | 234.85 | DRENAZ | 739 | 263 887.95 | 1 242 153.08 | 236.64 | POSTREKOVAC |
| 676 | 263 834.70 | 1 242 107.90 | 235.50 | DRENAZ | 740 | 263 887.92 | 1 242 130.64 | 236.65 | POSTREKOVAC |
| 677 | 263 834.66 | 1 242 113.86 | 236.14 | DRENAZ | 741 | 263 864.13 | 1 242 130.75 | 236.76 | POSTREKOVAC |
| 678 | 263 834.65 | 1 242 164.01 | 236.30 | DRENAZ | 742 | 263 840.18 | 1 242 130.74 | 236.78 | POSTREKOVAC |
| 679 | 263 834.60 | 1 242 201.56 | 236.20 | DRENAZ | 743 | 263 816.03 | 1 242 130.73 | 236.63 | POSTREKOVAC |
| 680 | 263 834.64 | 1 242 218.42 | 235.92 | DRENAZ | 744 | 263 864.11 | 1 242 108.31 | 236.72 | POSTREKOVAC |

| Číslo bodu | Y [m] | X [m] | H [m] | Popis | Číslo bodu | Y [m] | X [m] | H [m] | Popis |
|------------|------------|--------------|--------|-------------|------------|------------|--------------|--------|-----------|
| 745 | 263 840.15 | 1 242 108.48 | 236.72 | POSTREKOVAC | 770 | 263 811.81 | 1 242 220.39 | 238.65 | ZABRADLIE |
| 746 | 263 815.97 | 1 242 108.46 | 236.65 | POSTREKOVAC | 771 | 263 796.52 | 1 242 226.70 | 248.21 | ZABRADLIE |
| 747 | 263 887.97 | 1 242 108.46 | 236.65 | POSTREKOVAC | 772 | 263 795.89 | 1 242 226.97 | 248.21 | ZABRADLIE |
| 748 | 263 891.82 | 1 242 116.69 | 236.49 | VPUST | 773 | 263 796.00 | 1 242 227.23 | 248.21 | ZABRADLIE |
| 749 | 263 891.81 | 1 242 126.63 | 236.49 | VPUST | 774 | 263 796.64 | 1 242 226.96 | 248.21 | ZABRADLIE |
| 750 | 263 891.81 | 1 242 136.58 | 236.48 | VPUST | 775 | 263 811.90 | 1 242 108.18 | 238.65 | ZABRADLIE |
| 751 | 263 891.81 | 1 242 146.48 | 236.50 | VPUST | 776 | 263 811.78 | 1 242 108.44 | 238.65 | ZABRADLIE |
| 752 | 263 893.40 | 1 242 156.67 | 236.47 | VPUST | 777 | 263 796.54 | 1 242 102.08 | 248.20 | ZABRADLIE |
| 753 | 263 893.40 | 1 242 172.18 | 236.45 | VPUST | 778 | 263 795.88 | 1 242 101.80 | 248.21 | ZABRADLIE |
| 754 | 263 891.82 | 1 242 182.44 | 236.49 | VPUST | 779 | 263 795.98 | 1 242 101.54 | 248.19 | ZABRADLIE |
| 755 | 263 891.84 | 1 242 191.92 | 236.48 | VPUST | 780 | 263 796.63 | 1 242 101.81 | 248.20 | ZABRADLIE |
| 756 | 263 891.84 | 1 242 202.09 | 236.49 | VPUST | 781 | 263 892.06 | 1 242 220.66 | 238.66 | ZABRADLIE |
| 757 | 263 891.82 | 1 242 211.90 | 236.51 | VPUST | 782 | 263 892.16 | 1 242 220.40 | 238.66 | ZABRADLIE |
| 758 | 263 812.14 | 1 242 116.96 | 236.51 | VPUST | 783 | 263 908.19 | 1 242 226.88 | 248.25 | ZABRADLIE |
| 759 | 263 812.16 | 1 242 127.10 | 236.48 | VPUST | 784 | 263 908.91 | 1 242 227.18 | 248.25 | ZABRADLIE |
| 760 | 263 812.13 | 1 242 137.10 | 236.51 | VPUST | 785 | 263 908.81 | 1 242 227.44 | 248.25 | ZABRADLIE |
| 761 | 263 812.15 | 1 242 147.24 | 236.52 | VPUST | 786 | 263 908.09 | 1 242 227.14 | 248.25 | ZABRADLIE |
| 762 | 263 812.16 | 1 242 156.99 | 236.49 | VPUST | 787 | 263 907.99 | 1 242 101.51 | 248.20 | ZABRADLIE |
| 763 | 263 812.17 | 1 242 164.59 | 236.50 | VPUST | 788 | 263 908.10 | 1 242 101.73 | 248.20 | ZABRADLIE |
| 764 | 263 812.14 | 1 242 171.65 | 236.50 | VPUST | 789 | 263 907.32 | 1 242 101.82 | 248.20 | ZABRADLIE |
| 765 | 263 812.14 | 1 242 181.74 | 236.51 | VPUST | 790 | 263 907.42 | 1 242 102.05 | 248.20 | ZABRADLIE |
| 766 | 263 812.11 | 1 242 191.74 | 236.51 | VPUST | 791 | 263 892.25 | 1 242 108.58 | 238.65 | ZABRADLIE |
| 767 | 263 812.11 | 1 242 201.81 | 236.50 | VPUST | 792 | 263 892.15 | 1 242 108.32 | 238.65 | ZABRADLIE |
| 768 | 263 812.15 | 1 242 211.85 | 236.49 | VPUST | 793 | 263 963.58 | 1 242 259.84 | --- | AS1 |
| 769 | 263 811.92 | 1 242 220.65 | 238.65 | ZABRADLIE | 794 | 263 903.03 | 1 242 259.65 | --- | AS2 |

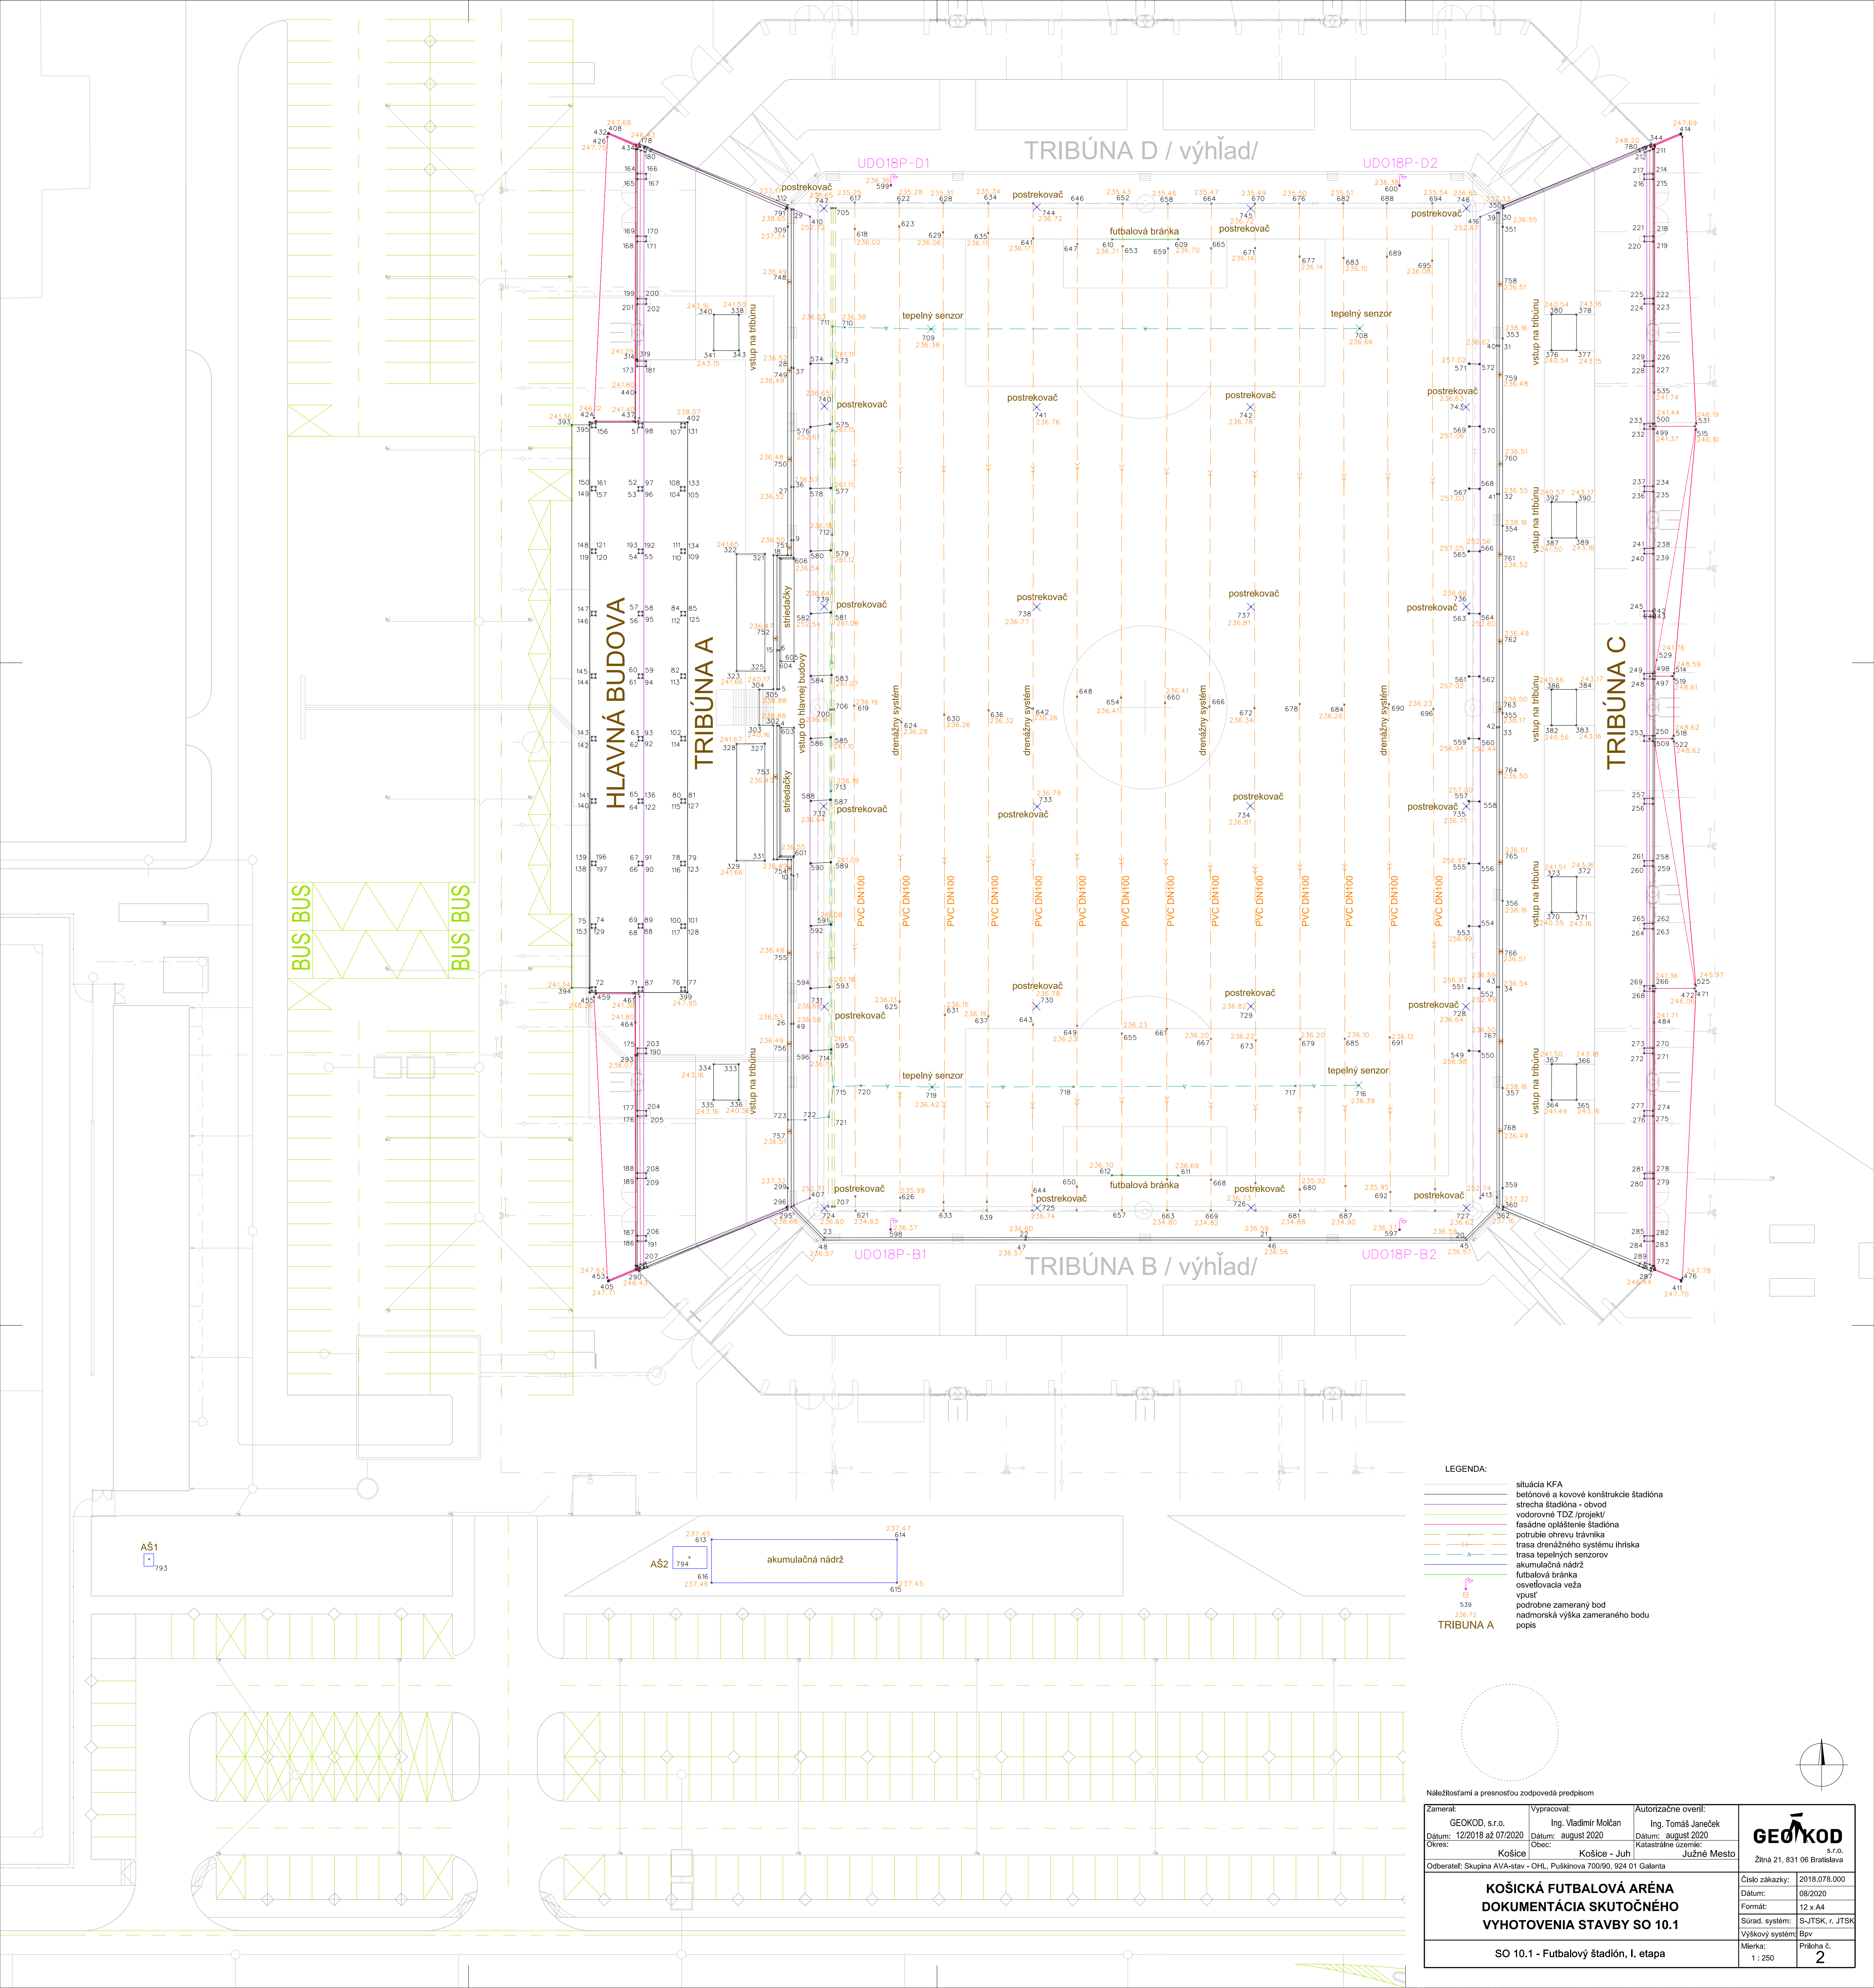

LEGENDA:

- situácia KFA
- betónové a kovové konštrukcie štadióna
- strecha štadióna - obvod
- vodorovné TDZ /projekt/
- fasádne opláštenie štadióna
- potrubie ohrevu trávnik
- trasa drenážneho systému ihriska
- trasa tepelných senzorov
- akumulačná nádrž
- futbalová bránka
- osvetľovacia veža
- vpust'
- podrobné zameraný bod
- nadmorská výška zameraného bodu
- popis

Nálezitosťami a presnosťou zodpovedá predpisom

| | | |
|---|---|---|
| Zameral: GEOKOD s.r.o. Dátum: 12/2018 až 07/2020 Okres: Košice | Vypracoval: Ing. Vladimír Molčan Dátum: august 2020 Obec: Košice - Juh | Autorizačné overení: Ing. Tomáš Janeček Dátum: august 2020 Katastrálne územie: Južné Mesto |
|---|---|---|

KOŠICKÁ FUTBALOVÁ ARÉNA
DOKUMENTÁCIA SKUTOČNÉHO
VYHOTOVENIA STAVBY SO 10.1

Číslo zakazky: 2018.078.000
Dátum: 08/2020
Formát: 12 x A4
Súrad. systém: S-JTSK, r. JTSK
Výškový systém: Bpv
Mierka: 1 : 250
Príloha č. 2