

Obiekt: Ustronie Leśniczówka  
 Sekcja mapy: 6.208.21.21.3.2, 6.208.21.21.3.4,  
 Stan na dzień: 28.04.2022r.  
 ID: 6640.988.2022  
 Skala: 1:500  
 Usytuowanie budynku zgodne z projektem budowlanym  
 Pozwolenie na budowę - decyzja nr AB 8740.1.104.2021 z dnia 14.07.2021r.

P H U Mobil-Parts  
 Marcin Ossowski  
 ul. Browarowa 12, 89-650 Czersk  
 tel kom 606 827 403  
 NIP: 555-203-85-28

Województwo pomorskie  
 Powiat chojnicki  
 Jednostka ewid.: Czersk - G  
 Obręb Osłowie  
 Działka nr 3/5LP

# PLAN ZAGOSPODAROWANIA DZIAŁKI


## Leśniczówka Ustronie, dz. nr. ew. 3/5-LP, gm. Czersk

### MAPA GEODEZYJNEJ INWENTARYZACJI POWYKONAWCZEJ ROZBUDOWY BUDYNKU MIESZKALNEGO I ZEWNĘTRZNEJ INSTALACJI KANALIZACYJNEJ

Wykonał:  
**GEODETA UPRAWNIONY**  
 mgr inż. Marcin Ossowski  
 nr upr. 21805  
 mgr inż. Marcin Ossowski  
 nr upr. 21805

Posważdam, że niniejszy dokument został opracowany w wyniku prac geodezyjnych i technicznych, których rezultaty zawiera operat techniczny pozytywnie weryfikowany. Jednocześnie informuję, że jestem świadomy odpowiedzialności karnej za złożenie fałszywego oświadczenia.

Identyfikator zgłoszenia prac geodezyjnych: 6640 988 2022  
 Organ służby geodezyjnej, który otrzymał zgłoszenie: Starostwo Powiatowe w Chojnicach, Wydział Geodezji  
 Wykonawca prac geodezyjnych: P H U Mobil-Parts, Marcin Ossowski, ul. Browarowa 12, 89-650 Czersk  
 Nr oraz data sporządzenia dokumentu zawierającego wynik pozytywnej weryfikacji: Nr 23303 z 16.05.2022 r.  
 Imię i nazwisko oraz nr uprawnień zawodowych kierownika prac: Marcin Ossowski, Nr uprawnień 21805

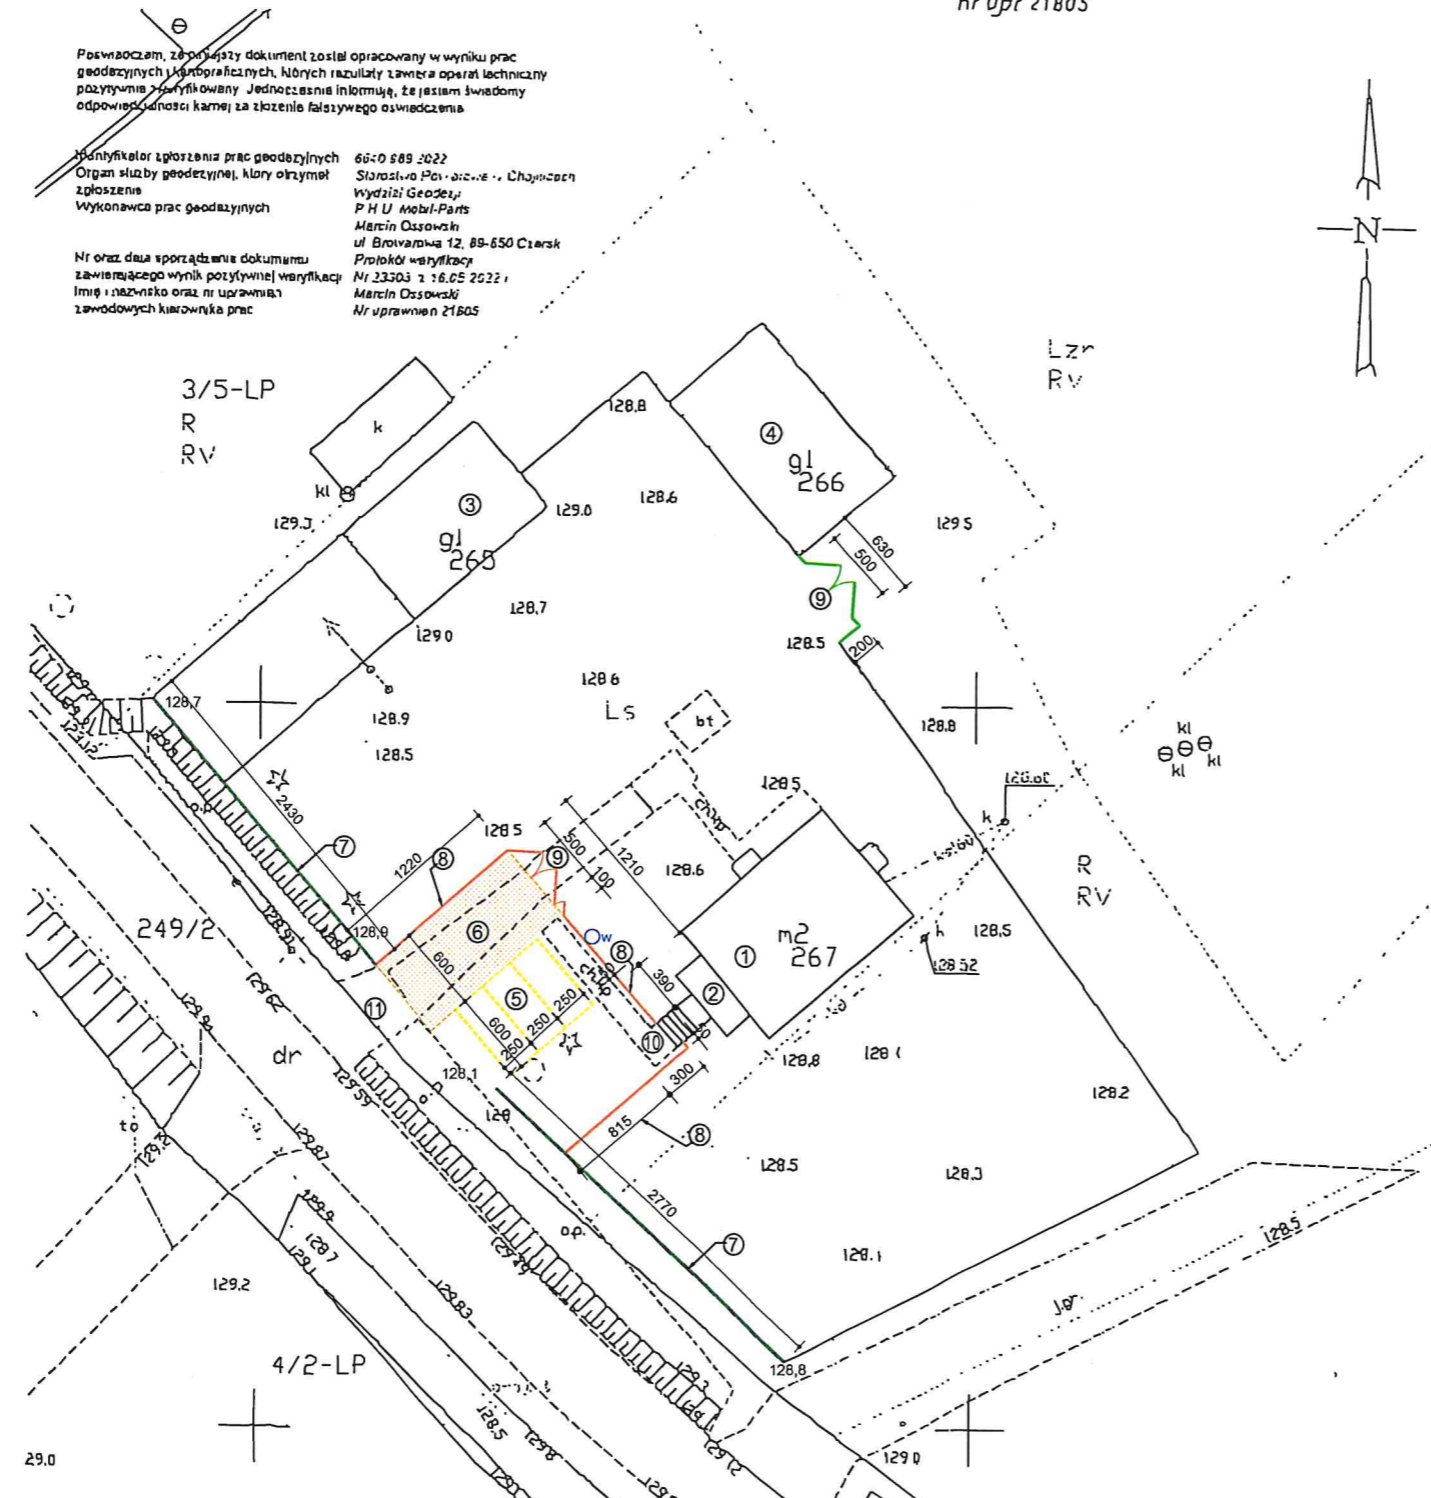

#### LEGENDA:

- Istniejący budynek mieszkalnym, jednorodzinny
  - Istniejąca dobudówka wejściowa do kancelarii Leśnictwa
  - Istniejący budynek gospodarczo - garażowy
  - Istniejący budynek gospodarczy (drewniany)
  - Projektowane miejsca postojowe
  - Projektowana droga dojazdowa do miejsc postojowych
  - Projektowane ogrodzenie z paneli
  - Projektowane ogrodzenie ze sztachet
  - Projektowana brama wjazdowa, rozwierana
  - Istniejący chodnik
  - Istniejący zjazd z drogi publicznej
- Tereny zieleni niskiej, średniej i wysokiej  
 Komunikacja wewnętrzna utwardzona

Investor	NADLEŻENICTWO WOZIWODA	data: 21.06.2022
adres	89-504 Legbad, Woziwoda 3	
Tytuł rysunku	PLAN ZAGOSPODAROWANIA DZIAŁKI	nr rys: 0
Branża	OGÓLNOBUDOWLANA	skala: 1:500
Projektant	Stanisław Welter	
Arch. i Konstr.	konstrukcyjno - budowlana / UAN-KZ-7210/138/88	