


Przekrój a-a

1:20

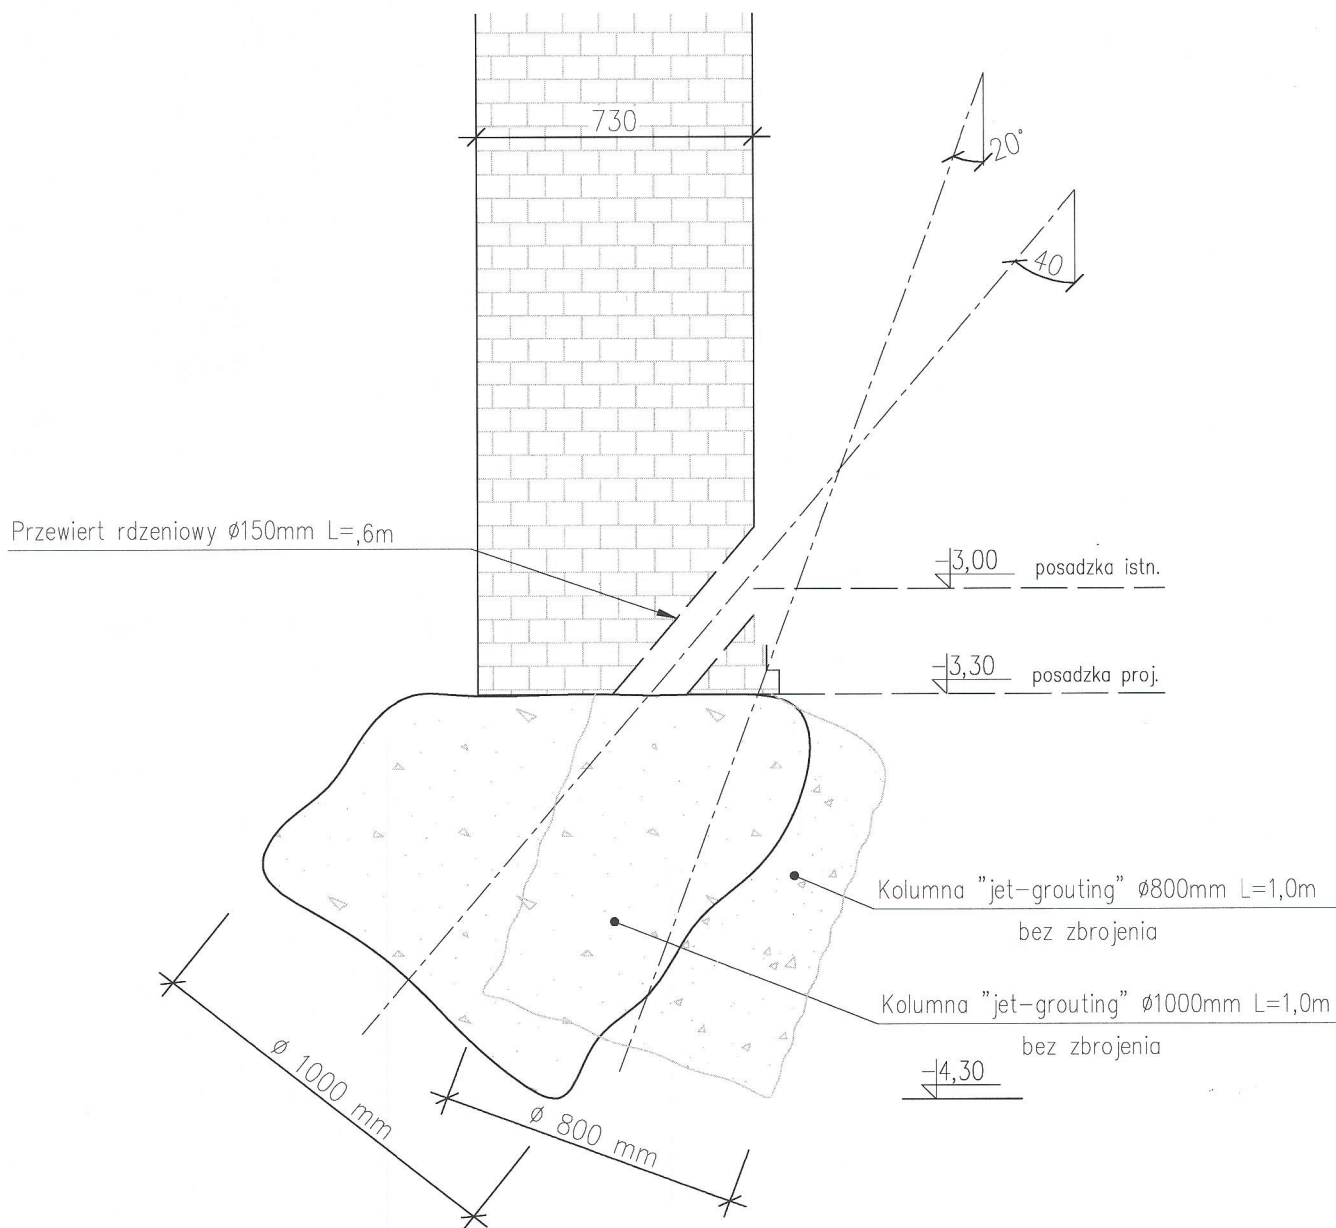

GEOPROJECT

GEOPROJECT Sp. z o.o., ul. Różyckiego 1c/327, 51-608 Wrocław

Inwestor:

W.S.P.Z.P.Z.O.Z. im. prof. dr Jana Mazurkiewicza
ul. Partyzantów 2/4, 05-802 Pruszków

Temat:

Wzmocnienie gruntu kolumnami "jet-grouting" pod fundamentami budynków
Szpitala Tworzkowskiego w Pruszkowie

Tytuł rysunku:

Przekrój a-a

Nr rysunku:

02/G

Opracował:

dr inż. Waldemar Tutaj
upr. nr 71/DOŚ/07

Podpis:

W. Tutaj
Filipczak

Skala:

1:20

inż. Tomasz Filipczak

Podpis:

mgr inż. Karolina Wieczorek

Podpis:

Stadium:

DP

mgr inż. Natalia Jędrusiak

Podpis:

Jędrusiak
Kaczmarek

Data:

Październik 2011

inż. Karolina Kaczmarek

Podpis:


Budynek wybudowano na budowie:
Adaptowanie byłego budynku gospodarczo-technicznego na cele medyczne (etap I)
włączenie Centrum Radiologii oraz Oddziału VIIA psychiatrycznego wraz z zakupem aparatury diagnostycznej w Szpitalu Tworzkowskim w Pruszkowie

**DOKUMENTACJA
POWYKONAWCZA**

Janusz Janicki
upr. bud. N 506/CH/85
W spec. konstr. i nadz. budowlanej
w zak. budowl. i ogólnego

Przekrój b-b

1:20

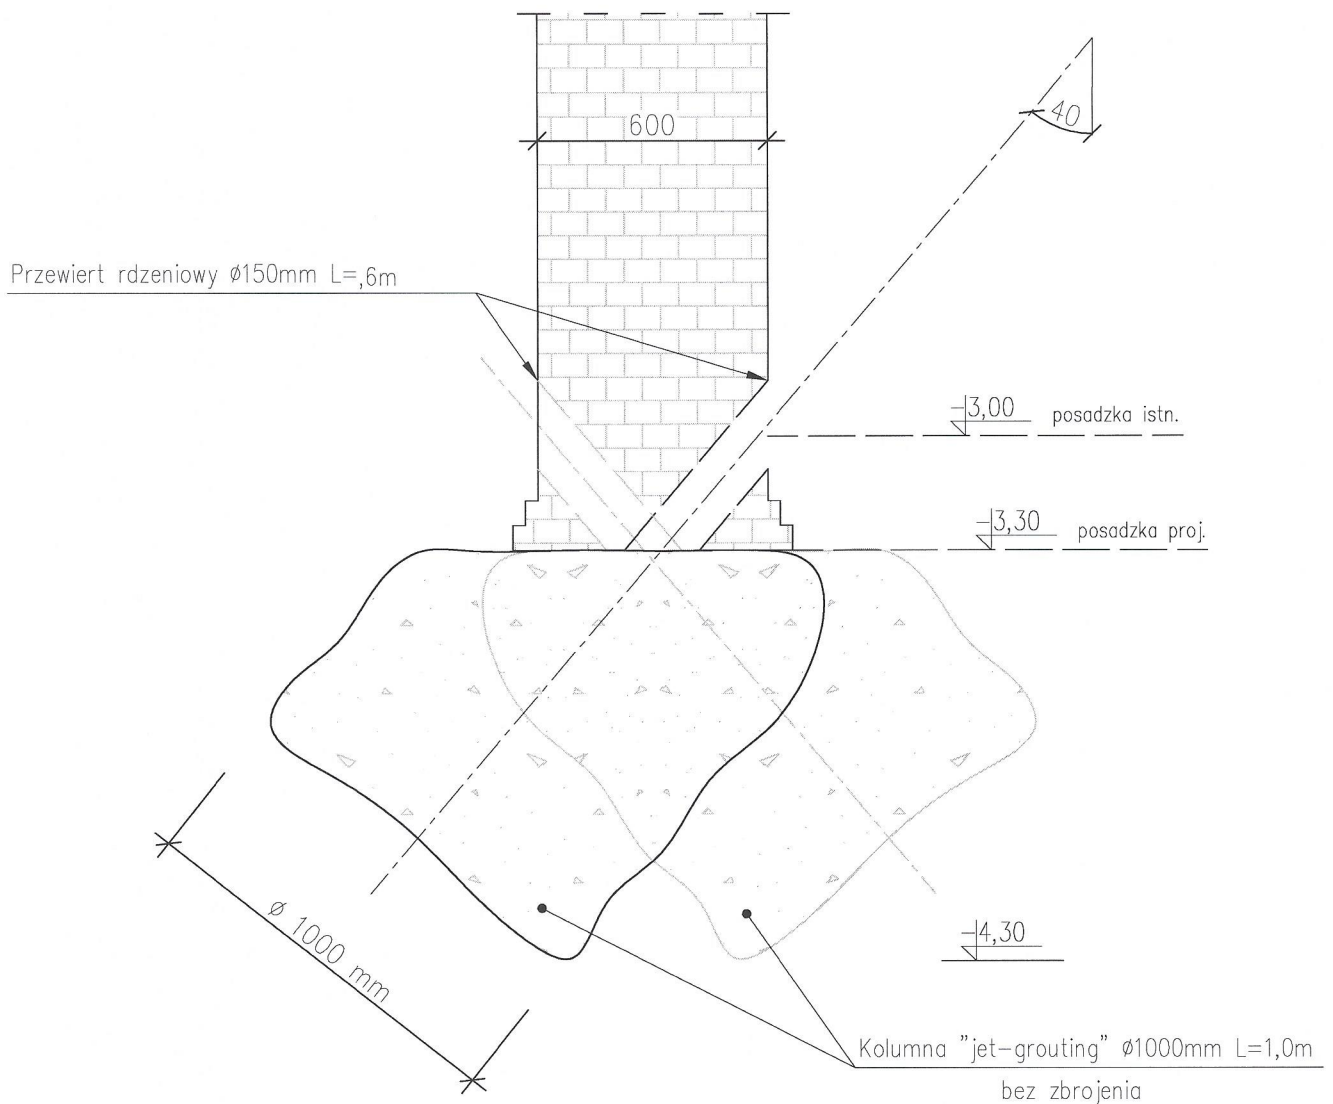

Material wbudowano na budowie:
Przystosowanie byłego budynku gospodarczego-
technicznego na cele medyczne (etap I)
- utworzenie Centrum Radiologii oraz Oddziału
Gólnopsychiatrycznego wraz z zakupem aparatury
medycznej w Szpitalu Tworzkowskim w Pruszkowie

DOKUMENTACJA
POWYKONAWCZA

Janusz Janicki
upr. bud. Nr 508/CH/85
w spec. konsultacji i nadzoru nad budowlą
w zak. budownictwa ogólnego




GEOPROJECT

GEOPROJECT Sp. z o.o., ul. Różycyńskiego 1c/327, 51-608 Wrocław

Inwestor:	W.S.P.Z.P.Z.O.Z. im. prof. dr Jana Mazurkiewicza ul. Partyzantów 2/4, 05-802 Pruszków	
Temat:	Wzmocnienie gruntu kolumnami "jet-grouting" pod fundamentami budynków Szpitala Tworzkowskiego w Pruszkowie	
Tytuł rysunku:	Przekrój b-b	Nr rysunku: 03/G
Opracował:	dr inż. Waldemar Tutaj upr. nr 71/D05/07	Podpis: <i>W. Tutaj</i>
	inż. Tomasz Filipczak	Podpis: <i>T. Filipczak</i>
	mgr inż. Karolina Wieczorek	Podpis:
mgr inż. Natalia Jędrusiak	Podpis: <i>N. Jędrusiak</i>	Stadium: DP
	Podpis: <i>K. Kaczmarek</i>	Data: Październik 2011

Przekrój c-c

1:20

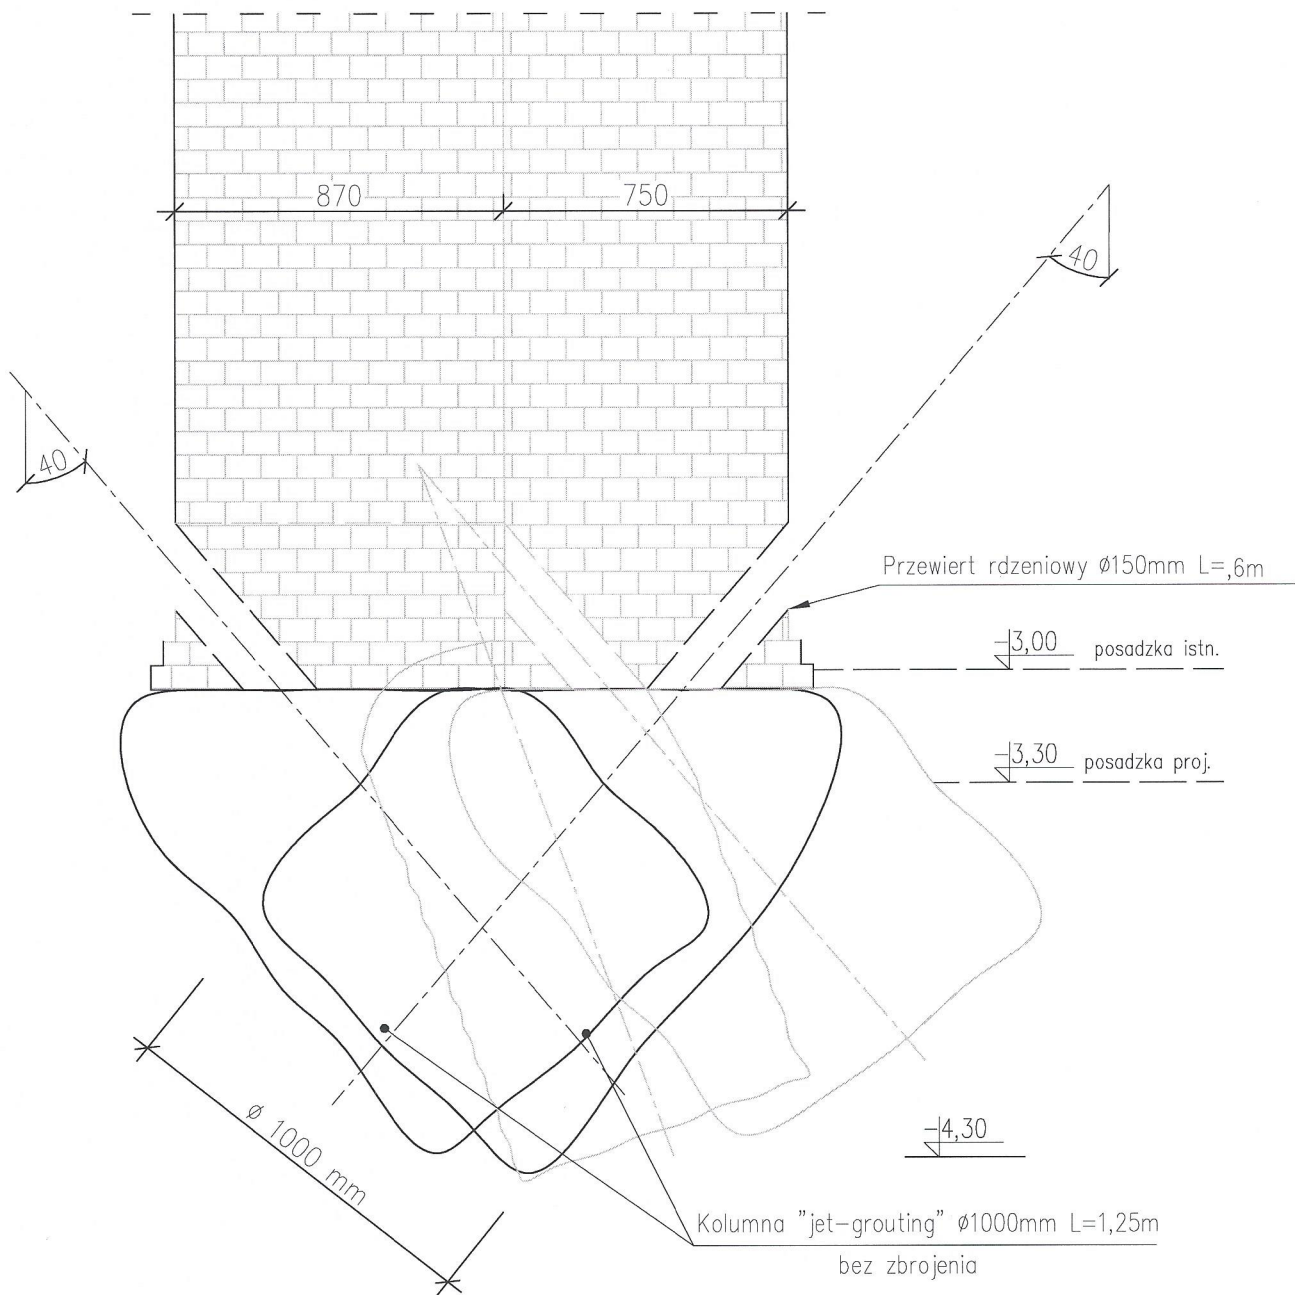

Materiał wbudowano na budowie:
"Przystosowanie byłego budynku gospodarczo-technicznego na cele medyczne (etap I)
- utworzenie Centrum Radiologii oraz Oddziału "IIA
Ogólnopsychiatrycznego wraz z zakupem aparatury
medycznej w Szpitalu Tworowskim w Pruszkowie"

**DOKUMENTACJA
POWYKONAWCZA**

 GEOPROJECT <small>GEOPROJECT Sp. z o.o., ul. Różyckiego 1c/327, 51-608 Wrocław</small>			
Inwestor:	W.S.P.Z.P.Z.O.Z. im. prof. dr Jana Mazurkiewicza ul. Partyzantów 2/4, 05-802 Pruszków		
Temat:	Wzmocnienie gruntu kolumnami "jet-grouting" pod fundamentami budynków Szpitala Tworowskiego w Pruszkowie		
Tytuł rysunku:	Przekrój c-c		Nr rysunku: 04/G
Opracował:	dr inż. Waldemar Tutaj upr. nr 71/D05/07	Podpis: <i>N. Tutaj</i>	Skala: 1:20
	inż. Tomasz Filipczak	Podpis: <i>Filipczak</i>	
	mgr inż. Karolina Wieczorek	Podpis:	Stadium: DP
	mgr inż. Natalia Jędrusiak upr. bud. Nr 506/CH/85 w spec. kc- "ukryto-budowlanej" w zak. budowlano-remontowym Kaczmarek	Podpis: <i>Jędrusiak</i> Podpis: <i>Kaczmarek</i>	Data: Październik 2011