



LEGENDA MIESTNOSTI 1.PP		
Označenie	Názov	Plocha
A2.0.01	schodiskový priestor	3.24
A2.0.02	chodba	4.02
A2.0.03	sklad	5.91
A2.0.04	sklad	31.28
A2.0.05	sklad	29.89
A2.0.06	kotolňa	15.64
A2.0.07	kotolňa	21.86
B0.01	zásobovanie	7.93
B0.02	sklad	6.78
B0.03	sklad	29.17
B0.04	sklad	8.74
E0.01	telocvičňa	102.48
E0.02	šatňa	6.97
užitková plocha spolu:		273.91

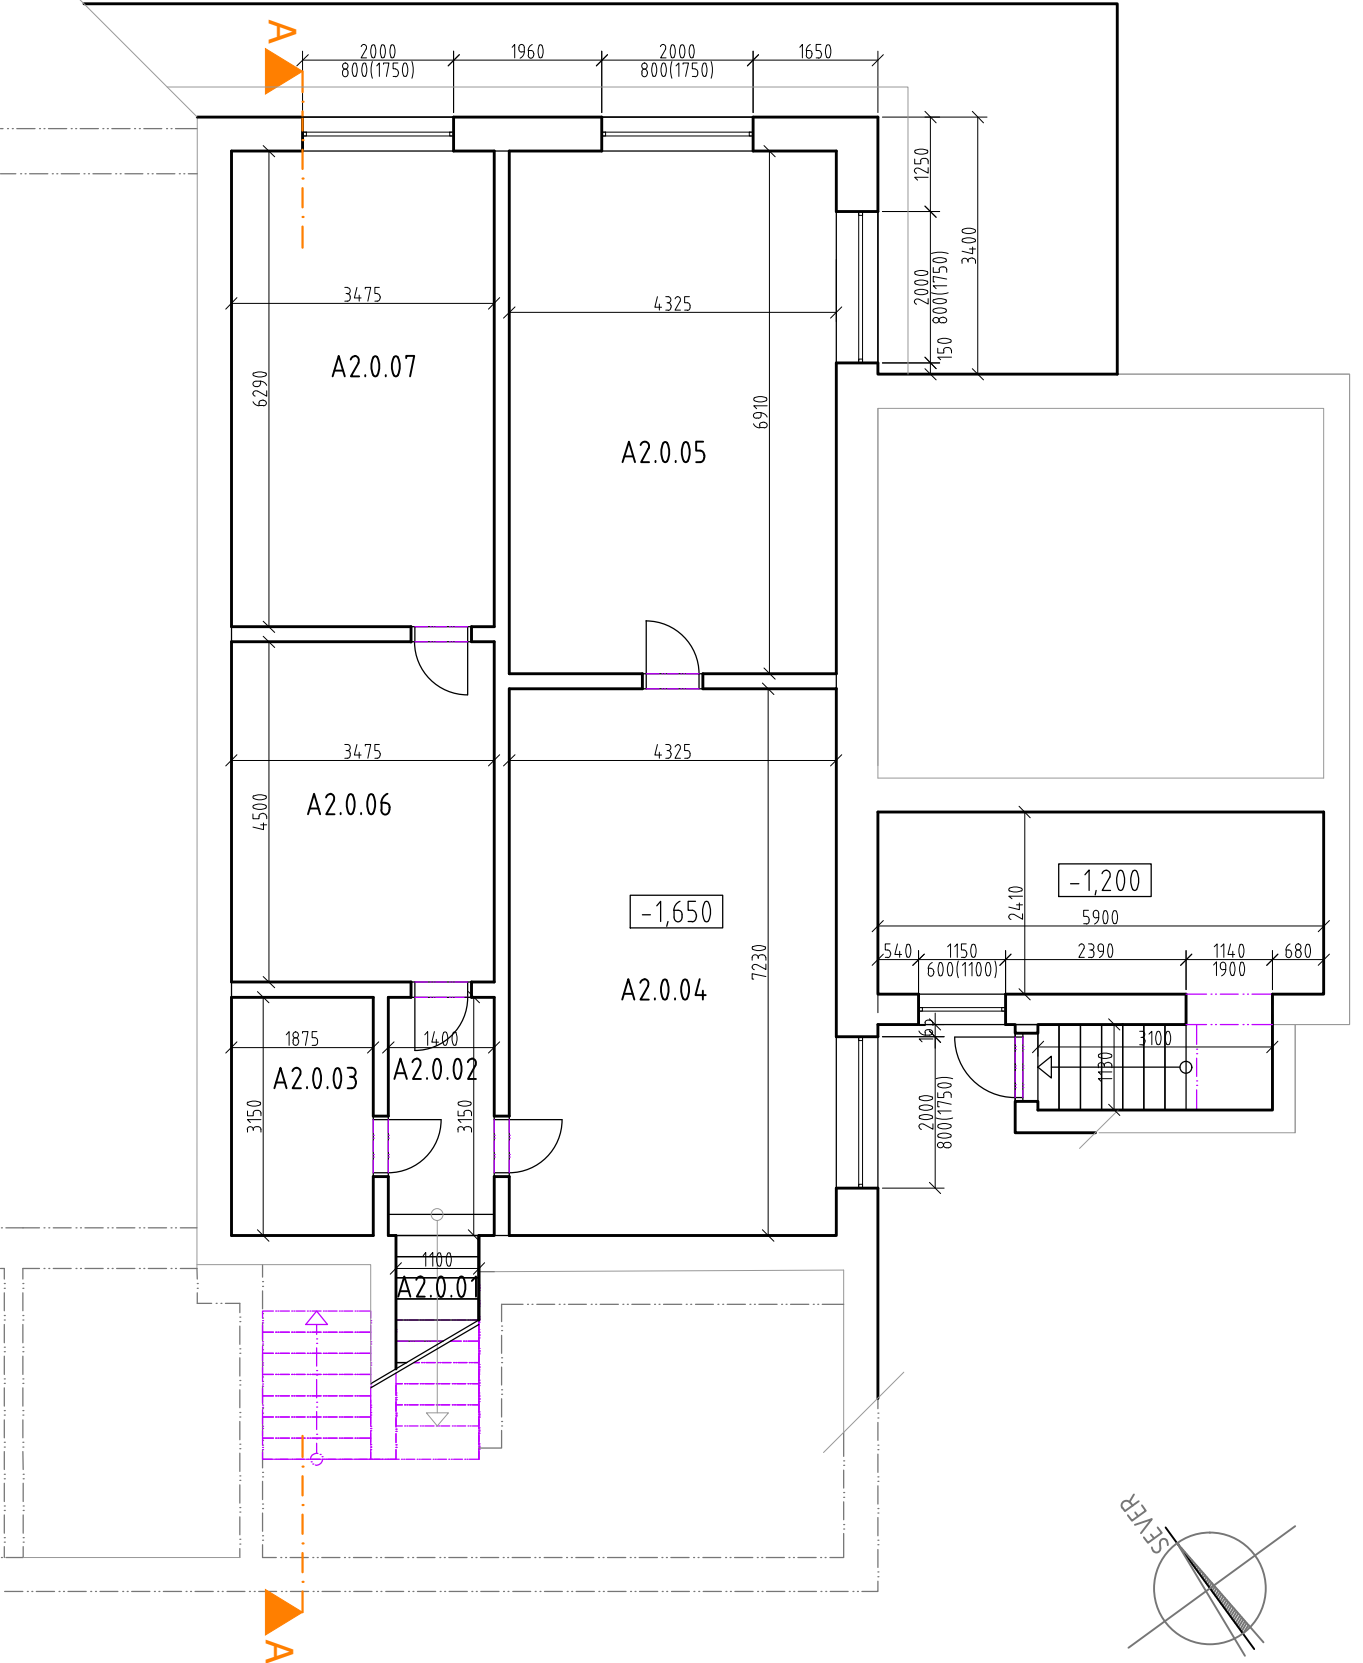

PROJEKT SKUTOČNÉHO VYHOTOVENIA			
Názov stavby: LOZORNO Objekt 01 - Kultúrny dom p.č. 8880/903, 8880/904			
Investor: Obec Lozorno, Hlavná 1, 900 55 Lozorno			
Hlavný projektant: Ing. arch. Peter SUCHÁNSKY Zodpovedný projektant: Ing. arch. Peter SUCHÁNSKY Autor: - - Vypracoval: Ing.Michal Benka - Kontroloval: Ing. arch. Peter SUCHÁNSKY			
Časť PD: Architektúra		Stavebný objekt: SO.01	
Obsah výkresu: Pôdorys 1.PP			

±0,000 = podlaha prízemia	
Formát:	1x A4
Dátum:	06/2019
Zákazka č.:	1919- PS
Arch. č.:	arch-2018-IN_1808
Obec:	Lozorno
OÚ ŽP:	Malacky
Kat. územie:	Lozorno
architektonická dielňa s.r.o. collëgium Mierová ul. 161, 821 05 Bratislava	
Mierka:	1 : 100
Číslo výkresu:	01

dielo podlieha autorským právam podľa zákona č.618/2003 Z.z.

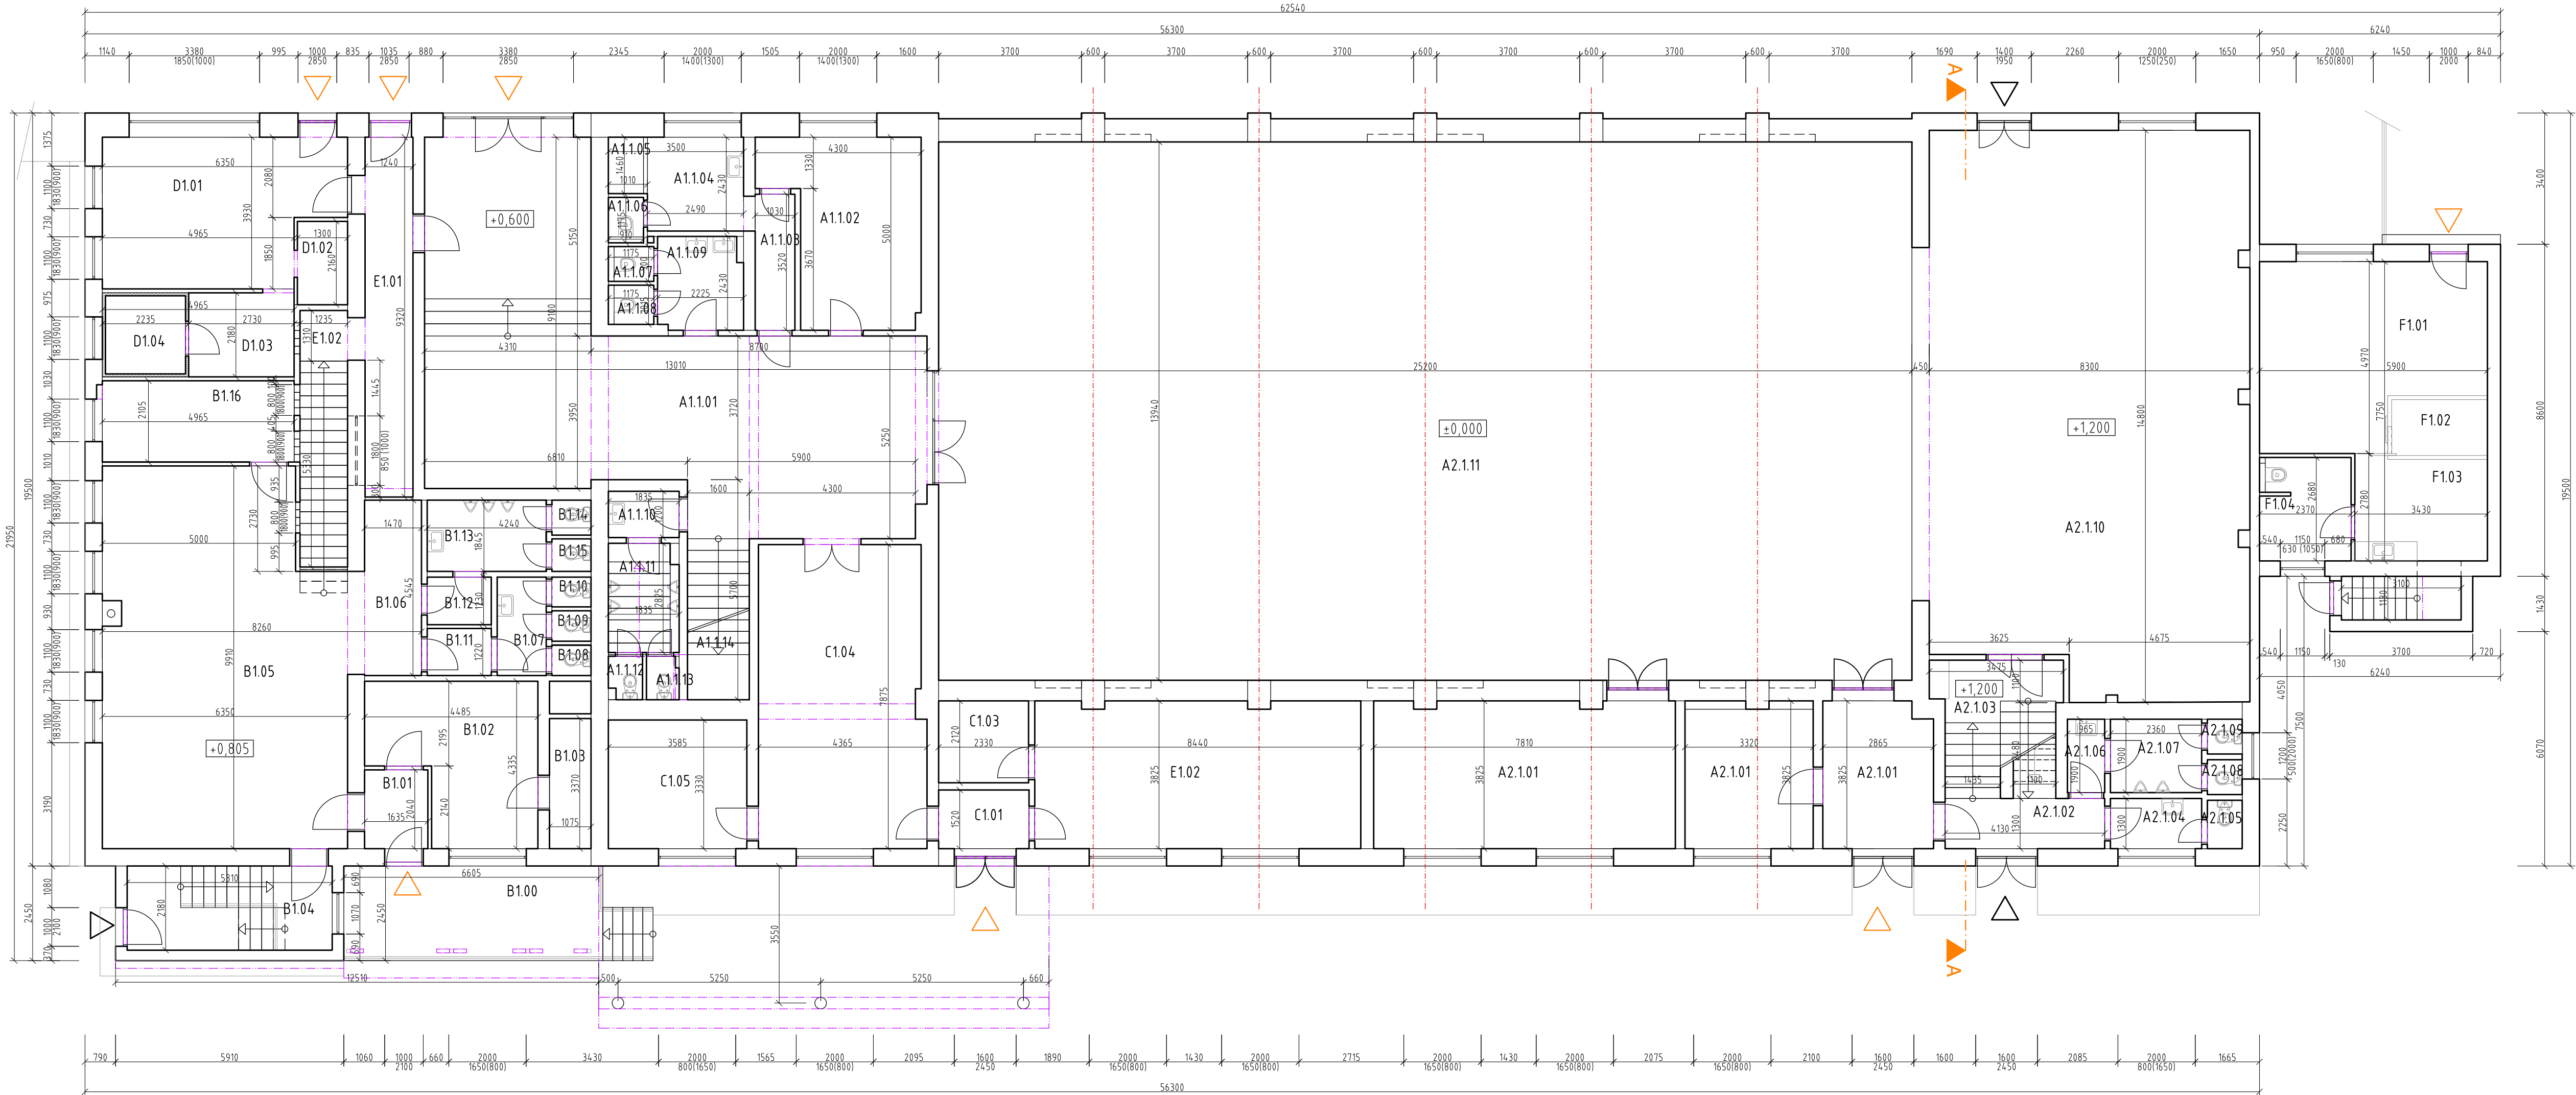

LEGENDA MIESTNOSTI 1.NP

Označenie	Názov	Plocha
A1.1.01	vstupná hala	80.80
A1.1.02	sklad	17.10
A1.1.03	chodba	3.63
A1.1.04	predsieň muži	6.05
A1.1.05	sprcha	1.47
A1.1.06	WC muži	1.07
A1.1.07	WC ženy	1.06
A1.1.08	WC ženy	1.19
A1.1.09	predsieň ženy	5.25
A1.1.10	predsieň	2.20
A1.1.11	WC muži	5.05
A1.1.12	WC muži	0.94
A1.1.13	WC muži	0.93
A1.1.14	schodiskový priestor	12.85
A2.1.01	kancelária	12.57
A2.1.01	chodba	10.70
A2.1.01	kancelária	29.62
A2.1.02	chodba	5.37
A2.1.03	schodiskový priestor	10.89
A2.1.04	predsieň ženy	3.07
A2.1.05	WC ženy	1.12
A2.1.06	predsieň muži	1.83
A2.1.07	WC muži	4.48
A2.1.08	WC muži	0.81
A2.1.09	WC muži	0.81
A2.1.10	javisko	117.98
A2.1.11	telocvičňa	351.28
B1.00	terasa	16.17
B1.01	vstupný priestor	3.34
B1.02	miestnosť zamestnanci	15.73
B1.03	sklad	3.62
B1.04	schodiskový priestor	5.92


Označenie	Názov	Plocha
B1.05	pohostinstvo	60.08
B1.06	chodba	6.68
B1.07	predsieň ženy	3.24
B1.08	WC ženy	0.80
B1.09	WC ženy	0.80
B1.10	WC ženy	0.78
B1.11	chodba	2.03
B1.12	predsieň	2.04
B1.13	WC muži	5.68
B1.14	WC muži	0.91
B1.15	WC muži	0.85
B1.16	sklad	10.45
C1.01	predsieň	3.56
C1.03	sklad	4.94
C1.04	šatňa	33.58
C1.05	umývareň	11.94
D1.01	mäsiarstvo predajňa	22.32
D1.02	kancelária	2.81
D1.03	sklad	5.95
D1.04	mraziaci box	4.87
E1.01	chodba	11.56
E1.02	schodiskový priestor	8.34
F1.01	kvetinárstvo predajňa	25.45
F1.02	sklad	3.60
F1.03	sklad	9.15
F1.04	hygienické priestory	6.27
užitková plocha spolu:		1015.61

PROJEKT SKUTOČNÉHO VYHOTOVENIA

Názov stavby:	LOZORNO Objekt 01 - Kultúrny dom p.č. 8880/903, 8880/904
Investor:	Obec Lozorno, Hlavná 1, 900 55 Lozorno
Hlavný projektant:	Ing. arch. Peter SUCHÁNSKY
Zodpovedný projektant:	Ing. arch. Peter SUCHÁNSKY
Autor:	-
Vypracoval:	Ing. Michal Benka
Kontroloval:	Ing. arch. Peter SUCHÁNSKY
Časť PD:	Architektúra Stavbný objekt: SO.01
Obsah výkresu:	Pódorys 1.NP

Formát:	4x A4
Dátum:	06/2019
Zákazka č.:	1919- PS
Arch. č.:	arch-2018-IN_1808
Obec:	Lozorno
OÚ ZP:	Malacky
Kat. územie:	Lozorno
architektonická dielňa	s.r.o.
collégium	Mierová ul. 161, 821 05 Bratislava
Mierka:	1 : 100
Číslo výkresu:	02

PÔDORYS 2NP

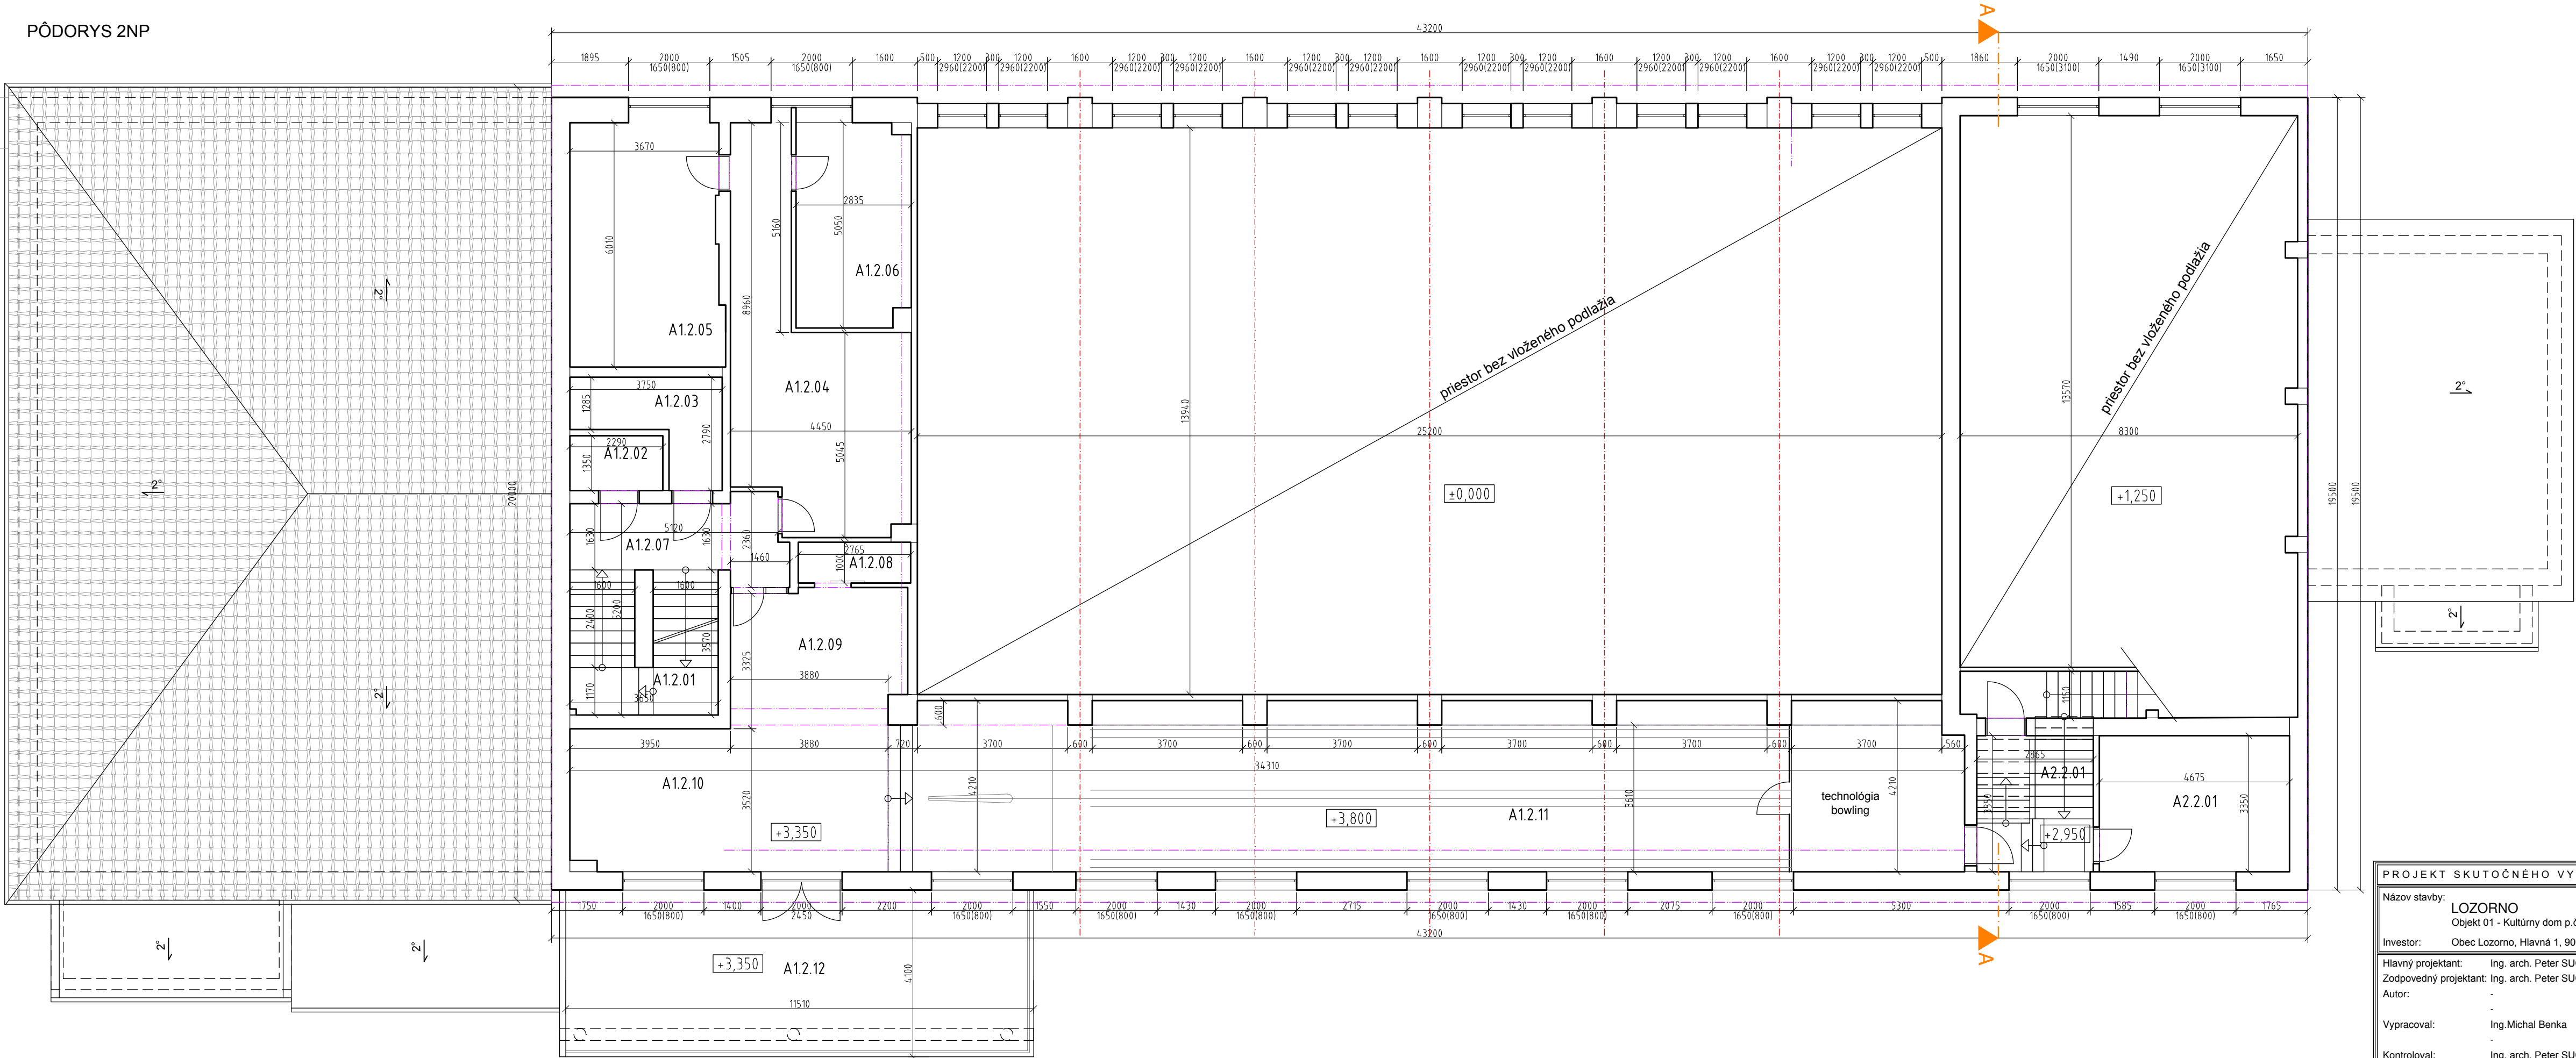

LEGENDA MIESTNOSTI 2.NP


Označenie	Názov	Plocha
A1.2.01	schodiskový priestor	11.93
A1.2.02	sklad	3.10
A1.2.03	kotolňa	6.79
A1.2.04	spoločenská miestnosť	28.44
A1.2.05	izba	22.20
A1.2.06	izba	13.95
A1.2.07	chodba	9.52
A1.2.08	sklad	2.76
A1.2.09	bar	14.50
A1.2.10	oddychová zóna	27.37
A1.2.11	bowlingová dráha	108.78
A1.2.12	terasa	4.79
A2.2.01	schodiskový priestor	9.60
A2.2.01	nájomný priestor	15.66
užitková plocha spolu:		321.79

PROJEKT SKUTOČNÉHO VYHOTOVENIA

Názov stavby: LOZORNO Objekt 01 - Kultúrny dom p.č. 8880/903, 8880/904	
Investor: Obec Lozorno, Hlavná 1, 900 55 Lozorno	
Hlavný projektant: Ing. arch. Peter SUCHÁNSKY	Dátum: 06/2019
Zodpovedný projektant: Ing. arch. Peter SUCHÁNSKY	Zákazka č.: 1919- PS
Autor: -	Arch. č.: arch-2018-IN_1808
Vypracoval: Ing. Michal Benka	Obec: Lozorno
Kontroloval: Ing. arch. Peter SUCHÁNSKY	OÚ ŽP: Malacky
Časť PD: Architektúra	Kat. územie: Lozorno
Obsah výkresu: Pôdorys 2.NP	

±0,000 = podlaha prízemia	
Formát:	4x A4
Dátum:	06/2019
Zákazka č.:	1919- PS
Arch. č.:	arch-2018-IN_1808
Obec:	Lozorno
OÚ ŽP:	Malacky
Kat. územie:	Lozorno
architektonická dielňa s.r.o.	
collégium	
Mierová ul. 161, 821 05 Bratislava	
Mierka:	1 : 100
Číslo výkresu:	03

PÔDORYS 3.NP

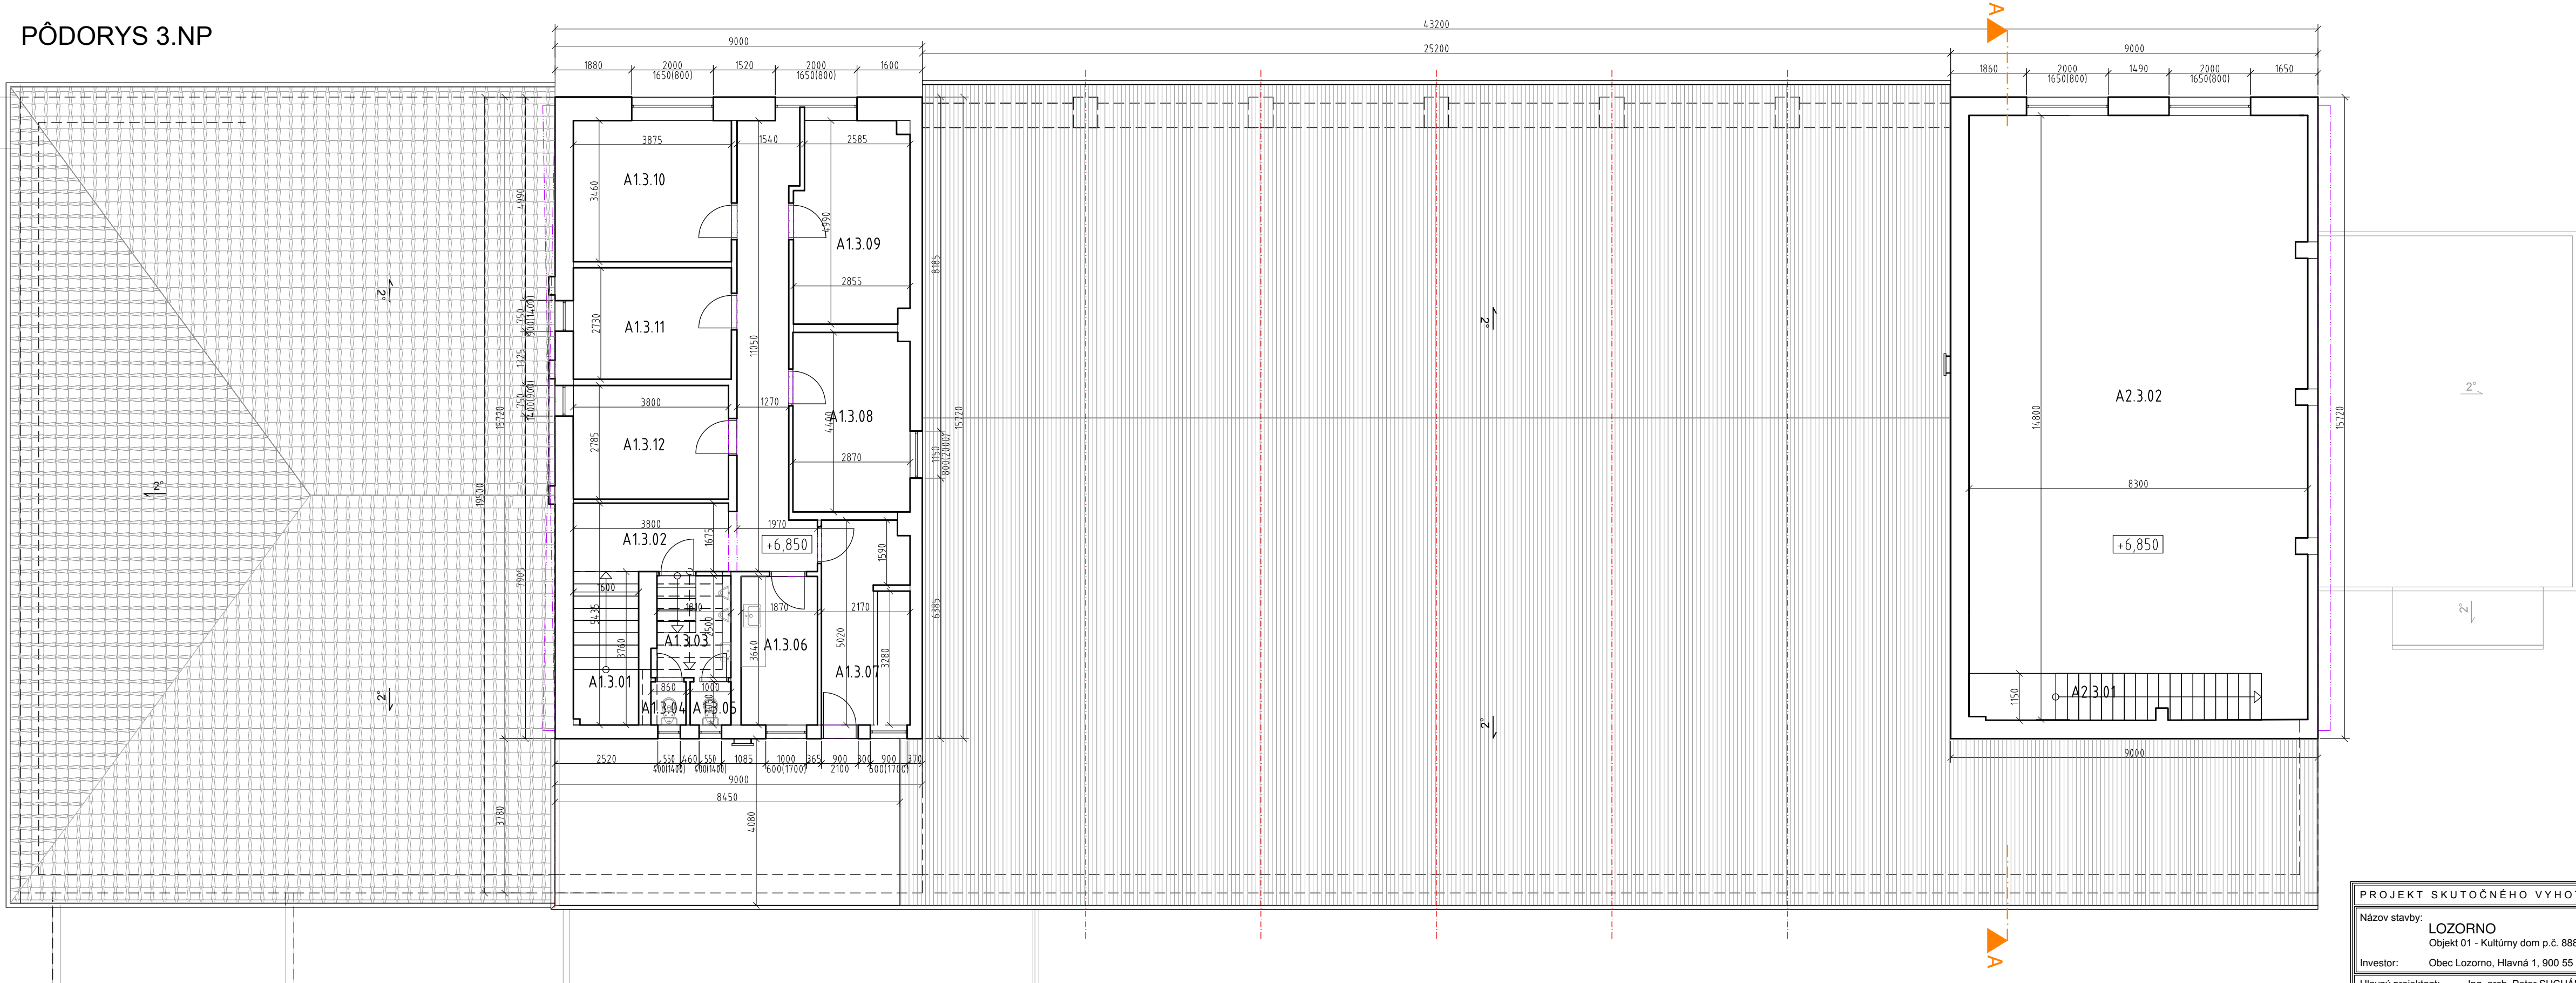

LEGENDA MIESTNOSTI 3.NP

Označenie	Názov	Plocha
A1.3.01	schodiskový priestor	12.61
A1.3.02	chodba	13.71
A1.3.03	predsieň WC	4.63
A1.3.04	WC muži	0.91
A1.3.05	WC muži	1.06
A1.3.06	kuchynka	6.81
A1.3.07	hygienické priestory	10.64
A1.3.08	izba	12.56
A1.3.09	izba	13.54
A1.3.10	izba	13.40
A1.3.11	izba	10.58
A1.3.12	izba	10.59
A2.3.01	schodiskový priestor	8.10
A2.3.02	podkrovie	114.38
užitková plocha spolu:		233.52

PROJEKT SKUTOČNÉHO VYHOTOVENIA

Názov stavby:
LOZORNO
Objekt 01 - Kultúrny dom p.č. 8880/903, 8880/904

Investor:
Obec Lozorno, Hlavná 1, 900 55 Lozorno

Hlavný projektant:
Ing. arch. Peter SUCHÁNSKY

Zodpovedný projektant:
Ing. arch. Peter SUCHÁNSKY

Autor:
-

Vypracoval:
Ing. Michal Benka

Kontroloval:
Ing. arch. Peter SUCHÁNSKY

Časť PD:
Architektúra

Stavebný objekt:
SO.01

Obsah výkresu:
Pôdorys 3.NP

±0,000 = podlaha prízemia

Formát:
4x A4

Dátum:
06/2019

Zákazka č.:
1919- PS

Arch. č.:
arch-2018-IN_1808

Obec:
Lozorno

OÚ ŽP:
Malacky


Kat. územie:
Lozorno

architektonická dielňa
collégium
Mierová ul. 161, 821 05 Bratislava


Mierka:
1 : 100

Číslo výkresu:
04

dielo podlažia autorským právom podľa zákona č.618/2003 Z.z.

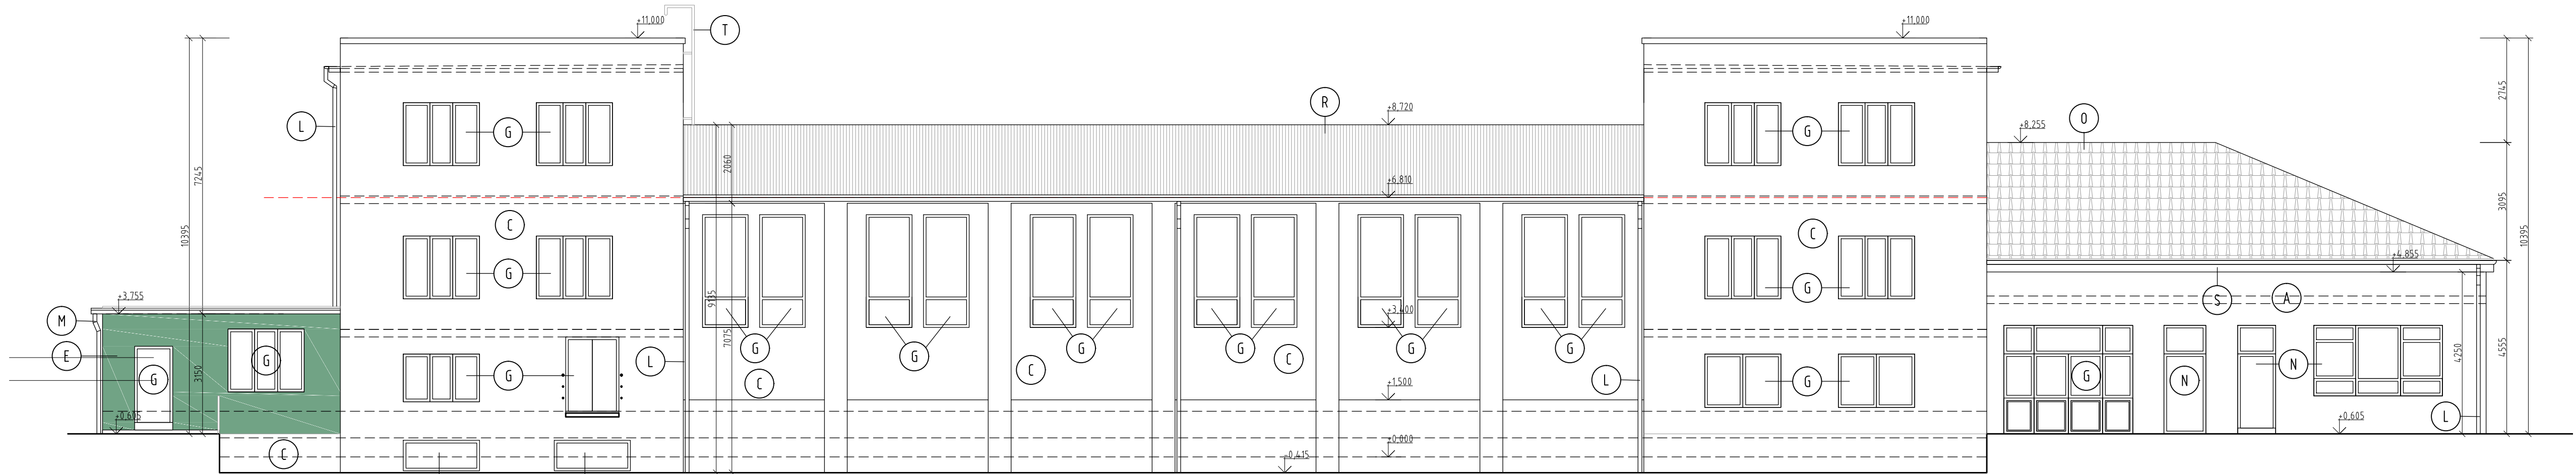

Pohľad severný

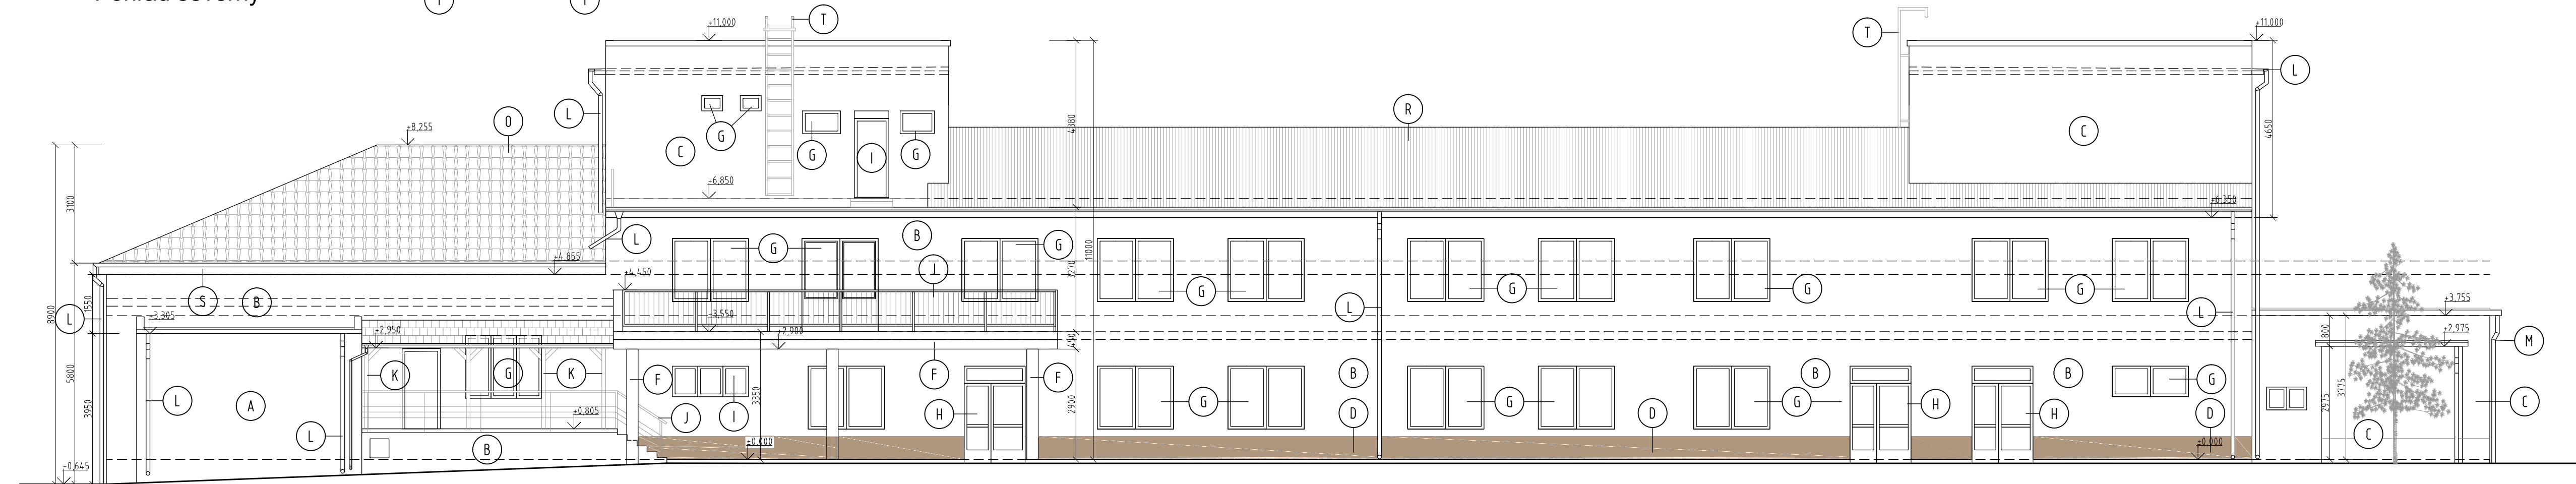



Pohľad južný

LEGENDA POVRCHOV A MATERIÁLOV

- A- fasádna omietka, farba biela
- B- fasádna omietka, farba svetlo-žltá
- C- fasádna omietka brizolit, farba sivá
- D- soklová omietka, farba hnedá
- E- fasádna omietka, farba svetlo-zelená
- F- obvodový plášť bez povrchovej úpravy (omietok, fasádneho náteru)
- G- plastové výplne otvorov, farba biela
- H- oceľové výplne otvorov, farba biela
- I- drevené výplne otvorov, farba biela
- J- oceľové zámočnícke konštrukcie, farba biela
- K- konštrukcie z dreva
- L- pozinkovaný dažďový žlab, zvod, farba šedá
- M- pozinkovaný dažďový žlab, zvod, farba zelená
- N- oceľové výplne otvorov, farba čierna
- O- betónová strešná krytina, farba sivá
- P- vodorovný trapezový plech plochej strechy, farba zelená
- R- strešná krytina z trapezového plechu, farba sivá
- S- drevené podbitie presahu strechy, farba hnedá
- T- oceľový rebrík, farba sivá

PROJEKT SKUTOČNÉHO VYHOTOVENIA	
Názov stavby: LOZORNO Objekt 01 - Kultúrny dom p.č. 8880/903, 8880/904	
Investor:	Obec Lozorno, Hlavná 1, 900 55 Lozorno
Hlavný projektant: Ing. arch. Peter SUCHÁNSKY Zodpovedný projektant: Ing. arch. Peter SUCHÁNSKY Autor: -	
Vypracoval:	Ing. Michal Benka -
Kontroloval:	Ing. arch. Peter SUCHÁNSKY
Časť PD:	Architektúra Stavebný objekt: SO.01
Obsah výkresu:	Pohľad S,J

dielo podľa autorským právam podľa zákona č.68/2003 Z.z.	
±0,000 = podlaha prízemia	
Formát:	4x A4
Dátum:	06/2019
Zákazka č.:	1919- PS
Arch. č.:	arch-2018-IN_1808
Obec:	Lozorno
OÚ ZP:	Malacky
Kat. územie:	Lozorno
architektonická dielňa	
collégium	
Mierová ul. 161, 821 05 Bratislava	
Mierka:	1 : 100
Číslo výkresu:	05

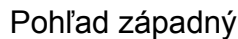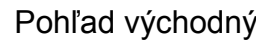

- A- fasádna omietka, farba biela
- B- fasádna omietka, farba svetlo-žltá
- C- fasádna omietka brizolit, farba sivá
- D- soklová omietka, farba hnedá
- E- fasádna omietka ,farba svetlo-zelená
- F- obvodový plášť bez povrchovej úpravy
(omietok, fasádneho náteru)
- G- plastové výplne otvorov, farba biela
- H- oceľové výplne otvorov , farba biela
- I- drevené výplne otvorov ,farba biela
- J- oceľové zámočnícke konštrukcie, farba biela
- K- konštrukcie z dreva
- L- pozinkovaný dažďový žlab, zvod, farba šedá
- M- pozinkovaný dažďový žlab, zvod, farba zelená
- N- oceľové výplne otvorov, farba čierna
- O- betónová strešná krytina, farba sivá
- P- vodorovný trápezový plech plochej strechy, farba zelená
- R- strešná krytina z trápezového plechu, farba sivá
- S- drevené podbitie presahu strechy, farba hnedá
- T- oceľový rebrík, farba sivá

±0,000 = podlaha prízemia	
Formát:	4x A4
Dátum:	06/2019
Zákazka č.:	1919- PS
Arch. č.:	arch-2018-IN_1808
Obec:	Lozorno
OÚ ŽP:	Malacky
Kat. územie:	Lozorno
<div style="text-align: center;"> architektonická dielňa s.r.o. </div> <div style="text-align: center; font-size: 2em; font-weight: bold;"> collégium </div> <div style="text-align: center;"> Mierová ul. 161, 821 05 Bratislava </div>	
Mierka:	1 : 100
Číslo výkresu:	06