



**DOPRAVNÝ PODNIK
MESTA KOŠICE**

*Dopravný podnik mesta Košice, akciová spoločnosť
Bardejovská 6, 043 29 Košice, Slovak Republic*

ku / 9.7. 2020 / 378

CEVING s.r.o.

**P. BOX A-15
Krivá 18
040 01 Košice**

VÁŠ LIST ZNAČKY / ZO DŇA

Kn/2020/118 zo 17.06.2020

NAŠA ZNAČKA

2037/2020/ÚTaÚ/Tu
(uvádzajte v žiadosti)

VYBAVUJE / LINKA

Ing. Turis
055 - 6 407 331

KOŠICE

07.07.2020

VEC: Vyjadrenie k existencii inžinierskych sietí v správe DPMK, a.s. pre stavbu: „Športová hala, Košice - Staré mesto“

Na základe Vašej žiadosti o vyjadrenie sa k existencii inžinierskych sietí v správe DPMK, a.s. v záujmovej lokalite stavby „Športová hala, Košice Staré mesto“ Vám oznamujeme, že vo vyznačenom záujmovom území sa **podzemné vedenia** (kabelovod, NN rozvody) a **iné zariadenia** (RE a RCK skrine, traťový rozvádzač, trakčné stožiare a trakčné vedenie) v správe DPMK, a. s., **n a c h á d z a j ú .**

V záujmovej lokalite sa **n a c h á d z a j ú** aj **podzemné vedenia a iné zariadenia verejného osvetlenia (VO).**

Orientačne sú vyznačené v priložených situáciách. Pri súbehu a krížení podzemných vedení žiadame dodržať STN 736005. Vytýčenie podzemných vedení zrealizujeme na základe objednávky, ktorú je nutné zaslať správcom sietí min. 2 týždne vopred. Kontaktná osoba: Ing. Surový, tel. č. 0905 418 317 (podzemné vedenia DPMK) a Ing. Marton, tel. č. 0907 799 474 (podzemné vedenia VO). Platnosť vyjadrenia k existencii verejného osvetlenia je 6 mesiacov.

V súvislosti s existenciou trakčných stožiarov v dotknutej lokalite, pripájame podmienky, ktoré je nutné dodržať:

- po úprave dispozície stavby a príslušných parciel musí zostať umiestnenie stožiarov trakčného vedenia v súlade s ustanoveniami platnej legislatívy a technických noriem,
- počas stavebných prác nedôjde k žiadnym zásahom do základov trakčných stožiarov a ani k žiadnym zásahom do trakčných stožiarov,
- počas stavebných prác budú vykonané opatrenia na zaistenie stability trakčných stožiarov.



telefón: 055/6407 111, fax: 055/6226 400, 055/6407 200, e-mail: dpmk@dpmk.sk

IČ DPH: SK2020488206, IČO: 31 701 914

Bankové spojenie: UniCredit Bank Czech Republic and Slovakia, a.s., SK36 1111 0000 0066 1018 6006, SWIFT: UNCRSKBX

Zápis v OR Okresného súdu Košice I č. 559/V oddiel: Sa

www.dpmk.sk



- riešenie zaistenia stability trakčných stožiarov žiadame vopred predložiť DPMK na odsúhlasenie

S pozdravom

Dopravný podnik mesta Košice
akciová spoločnosť
Bardejovská 6
043 29 KOŠICE 4

Emil Štofčo
riaditeľ techniky a údržby

Príloha č. 1 : Potvrdená situácia

Príloha č. 2 : Situácia VO

Príloha č. 3 : Všeobecné podmienky pre stavebné a montážne práce v ochrannom pásme podzemných a nadzemných zariadení v správe DPMK, a.s.

Upozornenie: Vyjadrenie je spoplatnené v zmysle platného cenníka



telefón: 055/6407 111, fax: 055/6226 400, 055/6407 200, e-mail: dpmk@dpmk.sk

IČ DPH: SK2020488206, IČO: 31 701 914

Bankové spojenie: UniCredit Bank Czech Republic and Slovakia, a.s., SK36 1111 0000 0066 1018 6006, SWIFT: UNCRSKBX

Zápis v OR Okresného súdu Košice I č. 559/V oddiel: Sa

www.dpmk.sk

**pre stavebné a montážne práce v ochrannom pásme podzemných a nadzemných zariadení v
správe DPMK, a.s. (VPOP)**

1. Dopravný podnik mesta Košice, a.s. (ďalej len DPMK) je správcom pevných trakčných zariadení (ďalej len PTZ). PTZ sú nadzemné a podzemné káblové vedenia a zariadenia zabezpečujúce prevádzku trakčných vozidiel MHD.
2. Žiadame pred realizáciou stavby predložiť správcovi PTZ - DPMK na odsúhlasenie projekt ochrany (v prípade súbehu navrhovaných PTZ v ochrannom pásme a pri križovaní PTZ), resp. projekt prekládky PTZ. Tento projekt v zmysle zákona č.513/2009 Z.z. o dráhach v platnom znení musí byť spracovaný projektantom s oprávnením pre projektovanie na dráhach. Jedna sada projektovej dokumentácie bude slúžiť ako kontrolná počas realizácie diela - nevracia sa.
3. Pri prekládke PTZ žiadame dokladovať, na ktoré pozemky budú prekladané a:
 - a) ak sa budú prekladať na pozemky iného vlastníka, požadujeme jeho súhlas a zriadenie vecného bremena,
 - b) ak sa bude meniť len ich poloha na jestvujúcich parcelách, požadujeme súhlas vlastníka pozemkov s ich novým umiestnením.
4. Pri prekládkach alebo iných zásahoch do určených technických zariadení elektrických žiadame pred ich opätovným uvedením do prevádzky dodať správcovi PTZ písomný doklad o vykonaných opatreniach pre zabezpečenie bezpečnej prevádzky určených technických zariadení elektrických (nahrádza východiskovú revíziu správu do jej vydania) a neodkladne po uvedení týchto zariadení do prevádzky dodať správcovi PTZ v zmysle zákona č.513/2009 východiskovú revíziu správu, Protokol o úradnej skúške vydaný bezpečnostným orgánom, 2x projektovú dokumentáciu skutočného vyhotovenia, porealizačné zameranie a následne kolaudačné rozhodnutie, vydané špeciálnym stavebným úradom vo veciach dráh.
5. Pri ukladaní nových nadzemných a podzemných vedení a umiestňovaní objektov v teréne je nutné dodržať vzdialenosti podľa STN 73 6005 a ochranné pásma v zmysle zákona č. 656/2004 Z.z. o energetike.

V prípade, že dôjde k obnaženiu našich káblových vedení, je nutné zabezpečiť toto vedenie proti previsom a proti vypadnutiu kábla z káblovej trasy a neodkladne ohlásiť zásah do ochranného pásma správcovi PTZ - DPMK. K opätovnému zasypaniu výkopu môže dôjsť len po písomnom súhlase správcu v stavebnom denníku zhotoviteľa.
6. Vytýčenie podzemných vedení zrealizujeme na základe objednávky, ktorú treba zaslať správcovi sietí DPMK- Stredisko údržby PTZ (Ing. Surový, tel.č. 0905 418317) min. 2 týždne vopred. K objednávke žiadame doložiť naše vyjadrenie s potvrdenou situáciou.

Dopravný podnik mesta Košice
akciová spoločnosť
Bardejovská 6
043 29 KOŠICE 4


Emil Štofčo
riaditeľ techniky a údržby

156

10157

10158

10159

10199

10200

10366


10198


Hviezdoslavova



Mozesova

VO

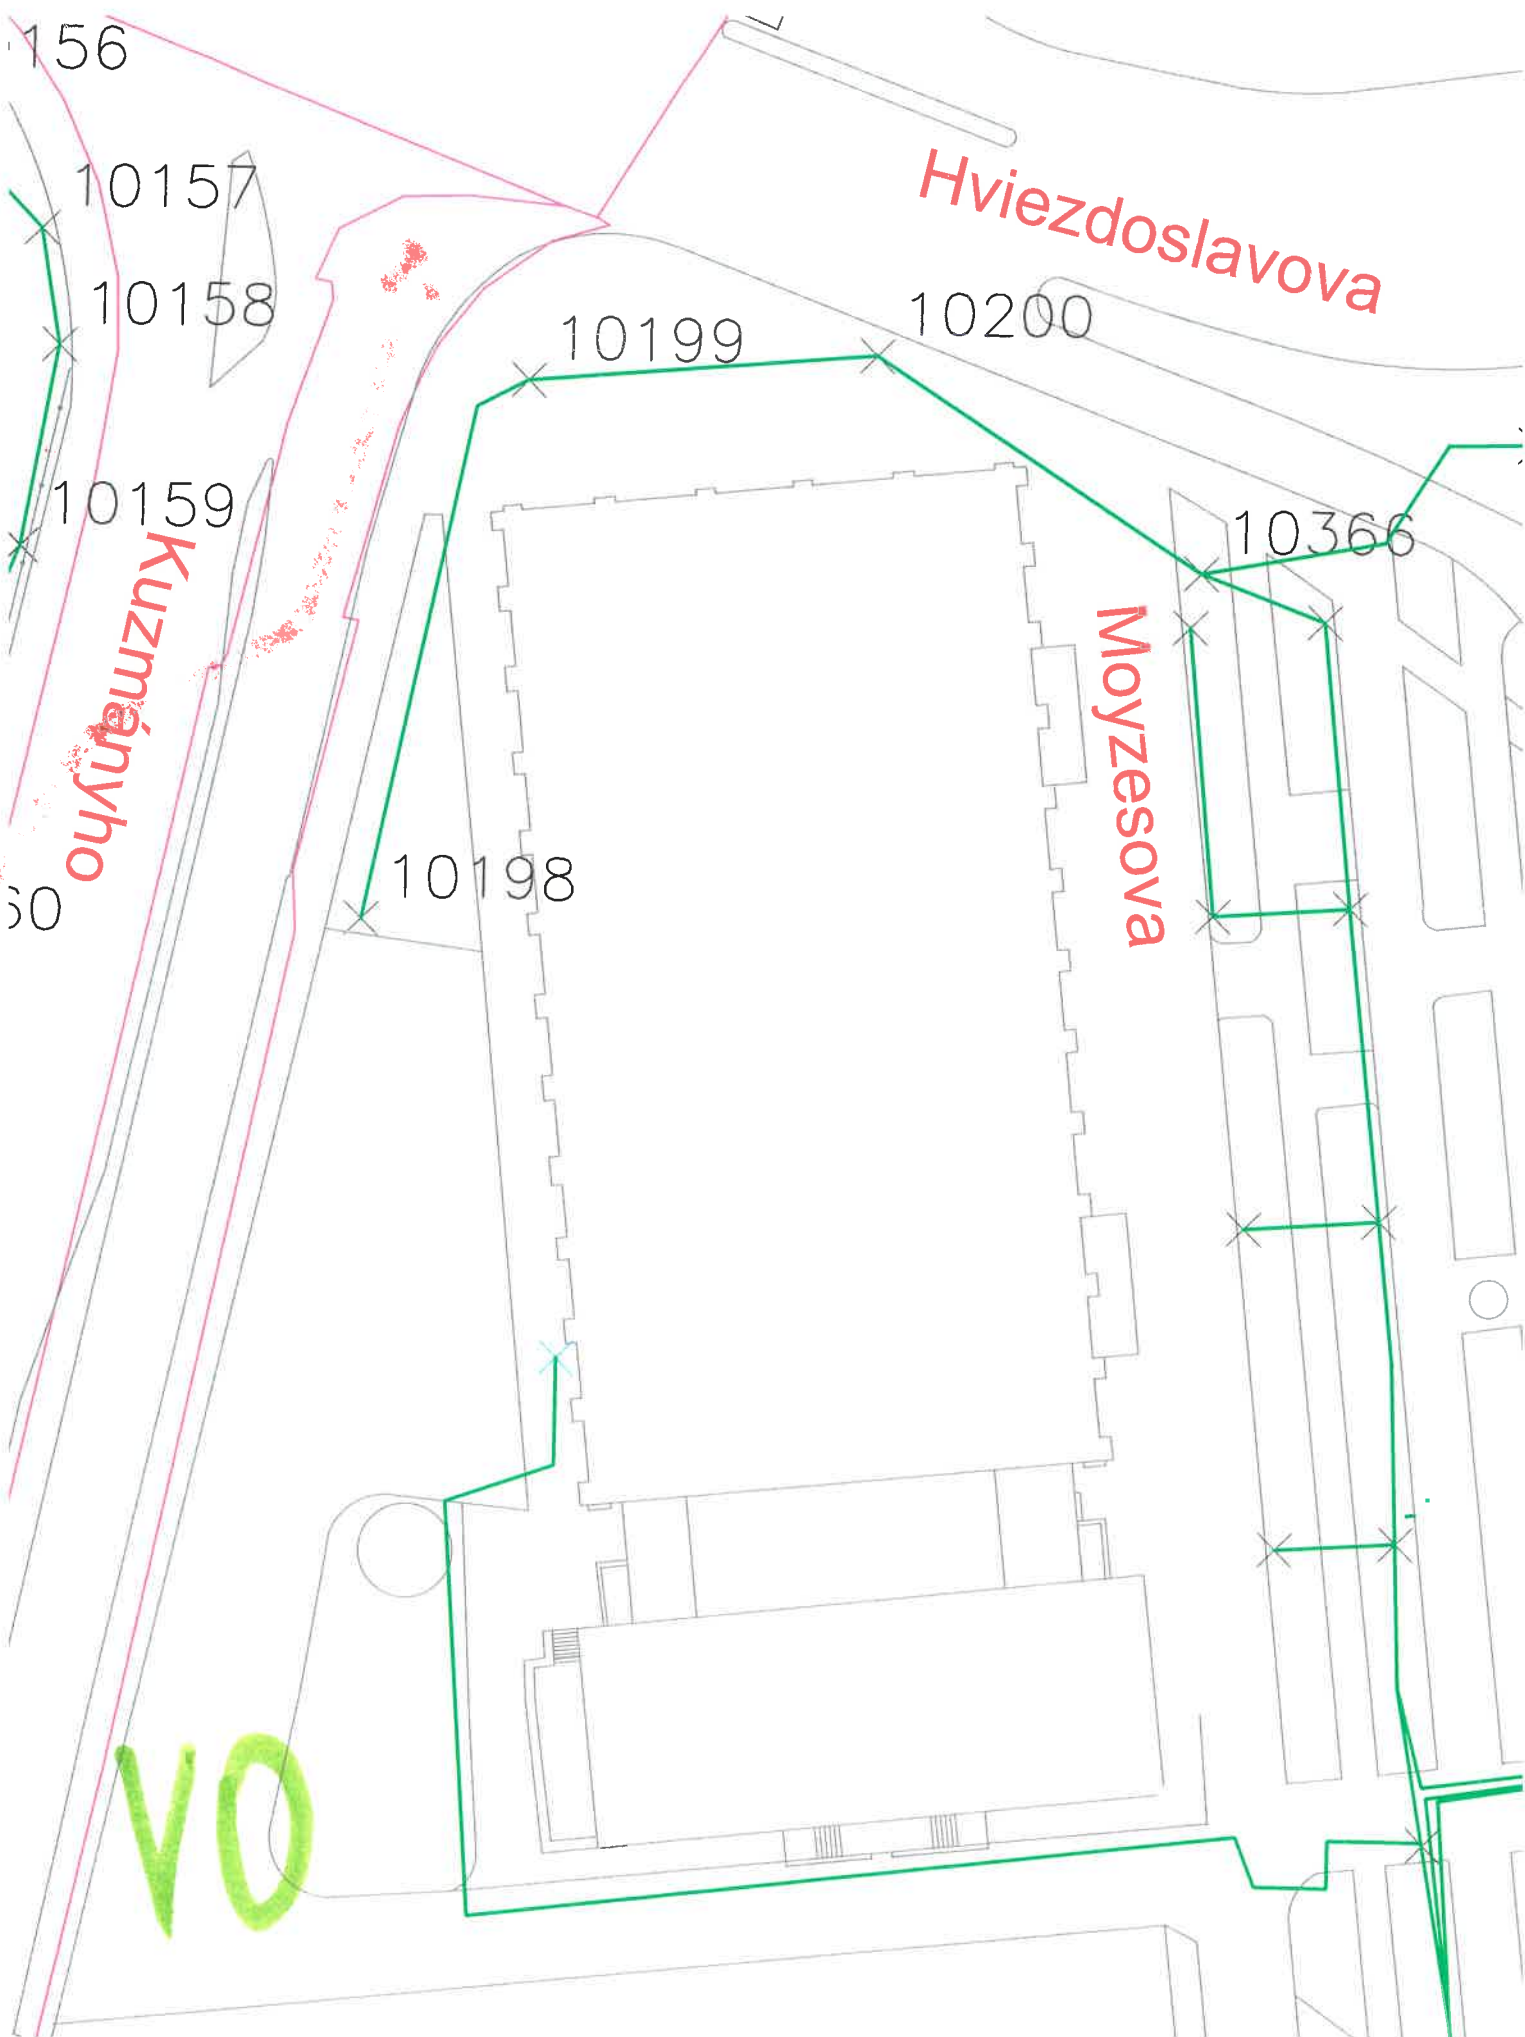

 - ZÁUJMOVÉ ÚZEMIE

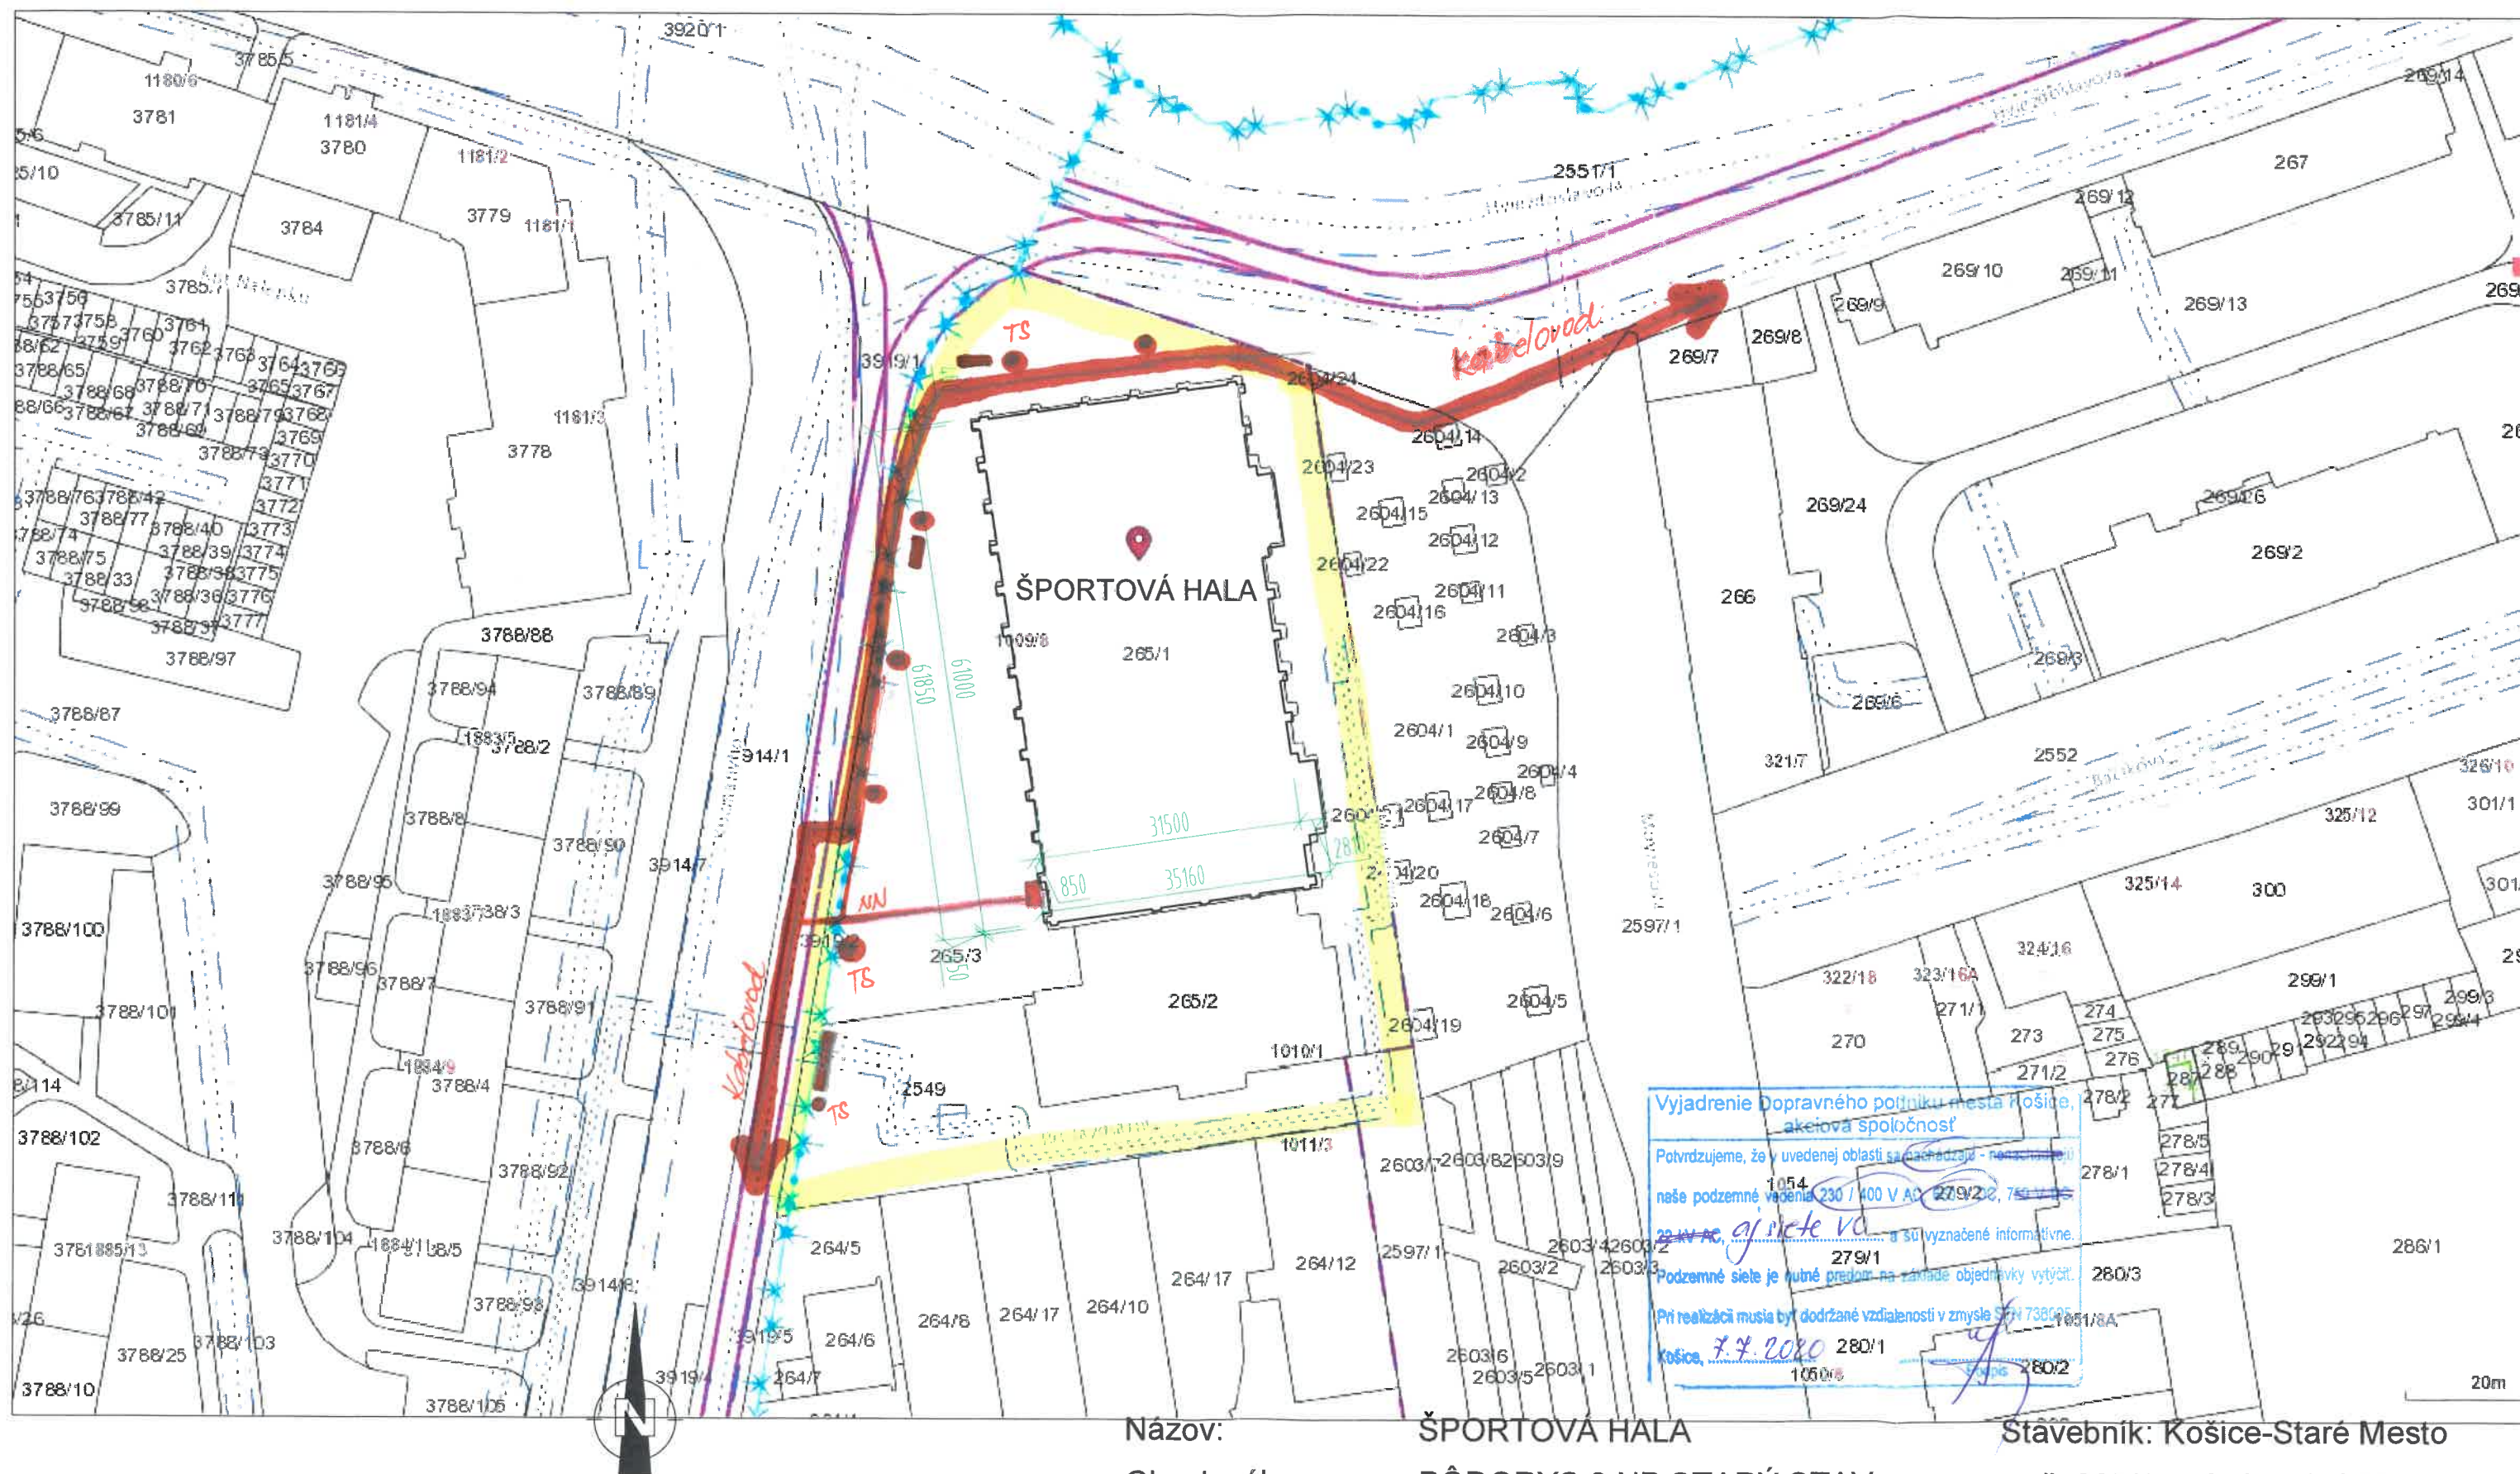

Názov: ŠPORTOVÁ HALA
Obsah výkresu: PÔDORYS 2.NP STARÝ STAV
Miesto: ŠPORTOVÁ HALA KOŠICE
Autor: ING. LUBOMÍR LÁMER
ING. RADOSLAV LEVČÍK

Stavebník: Košice-Staré Mesto
p.č.: 265/1, k.ú.: Stredné Mesto
Dátum: 22.11.2019
č.v. 1 Mierka: 1:750