



PÔDORYS 5.NP

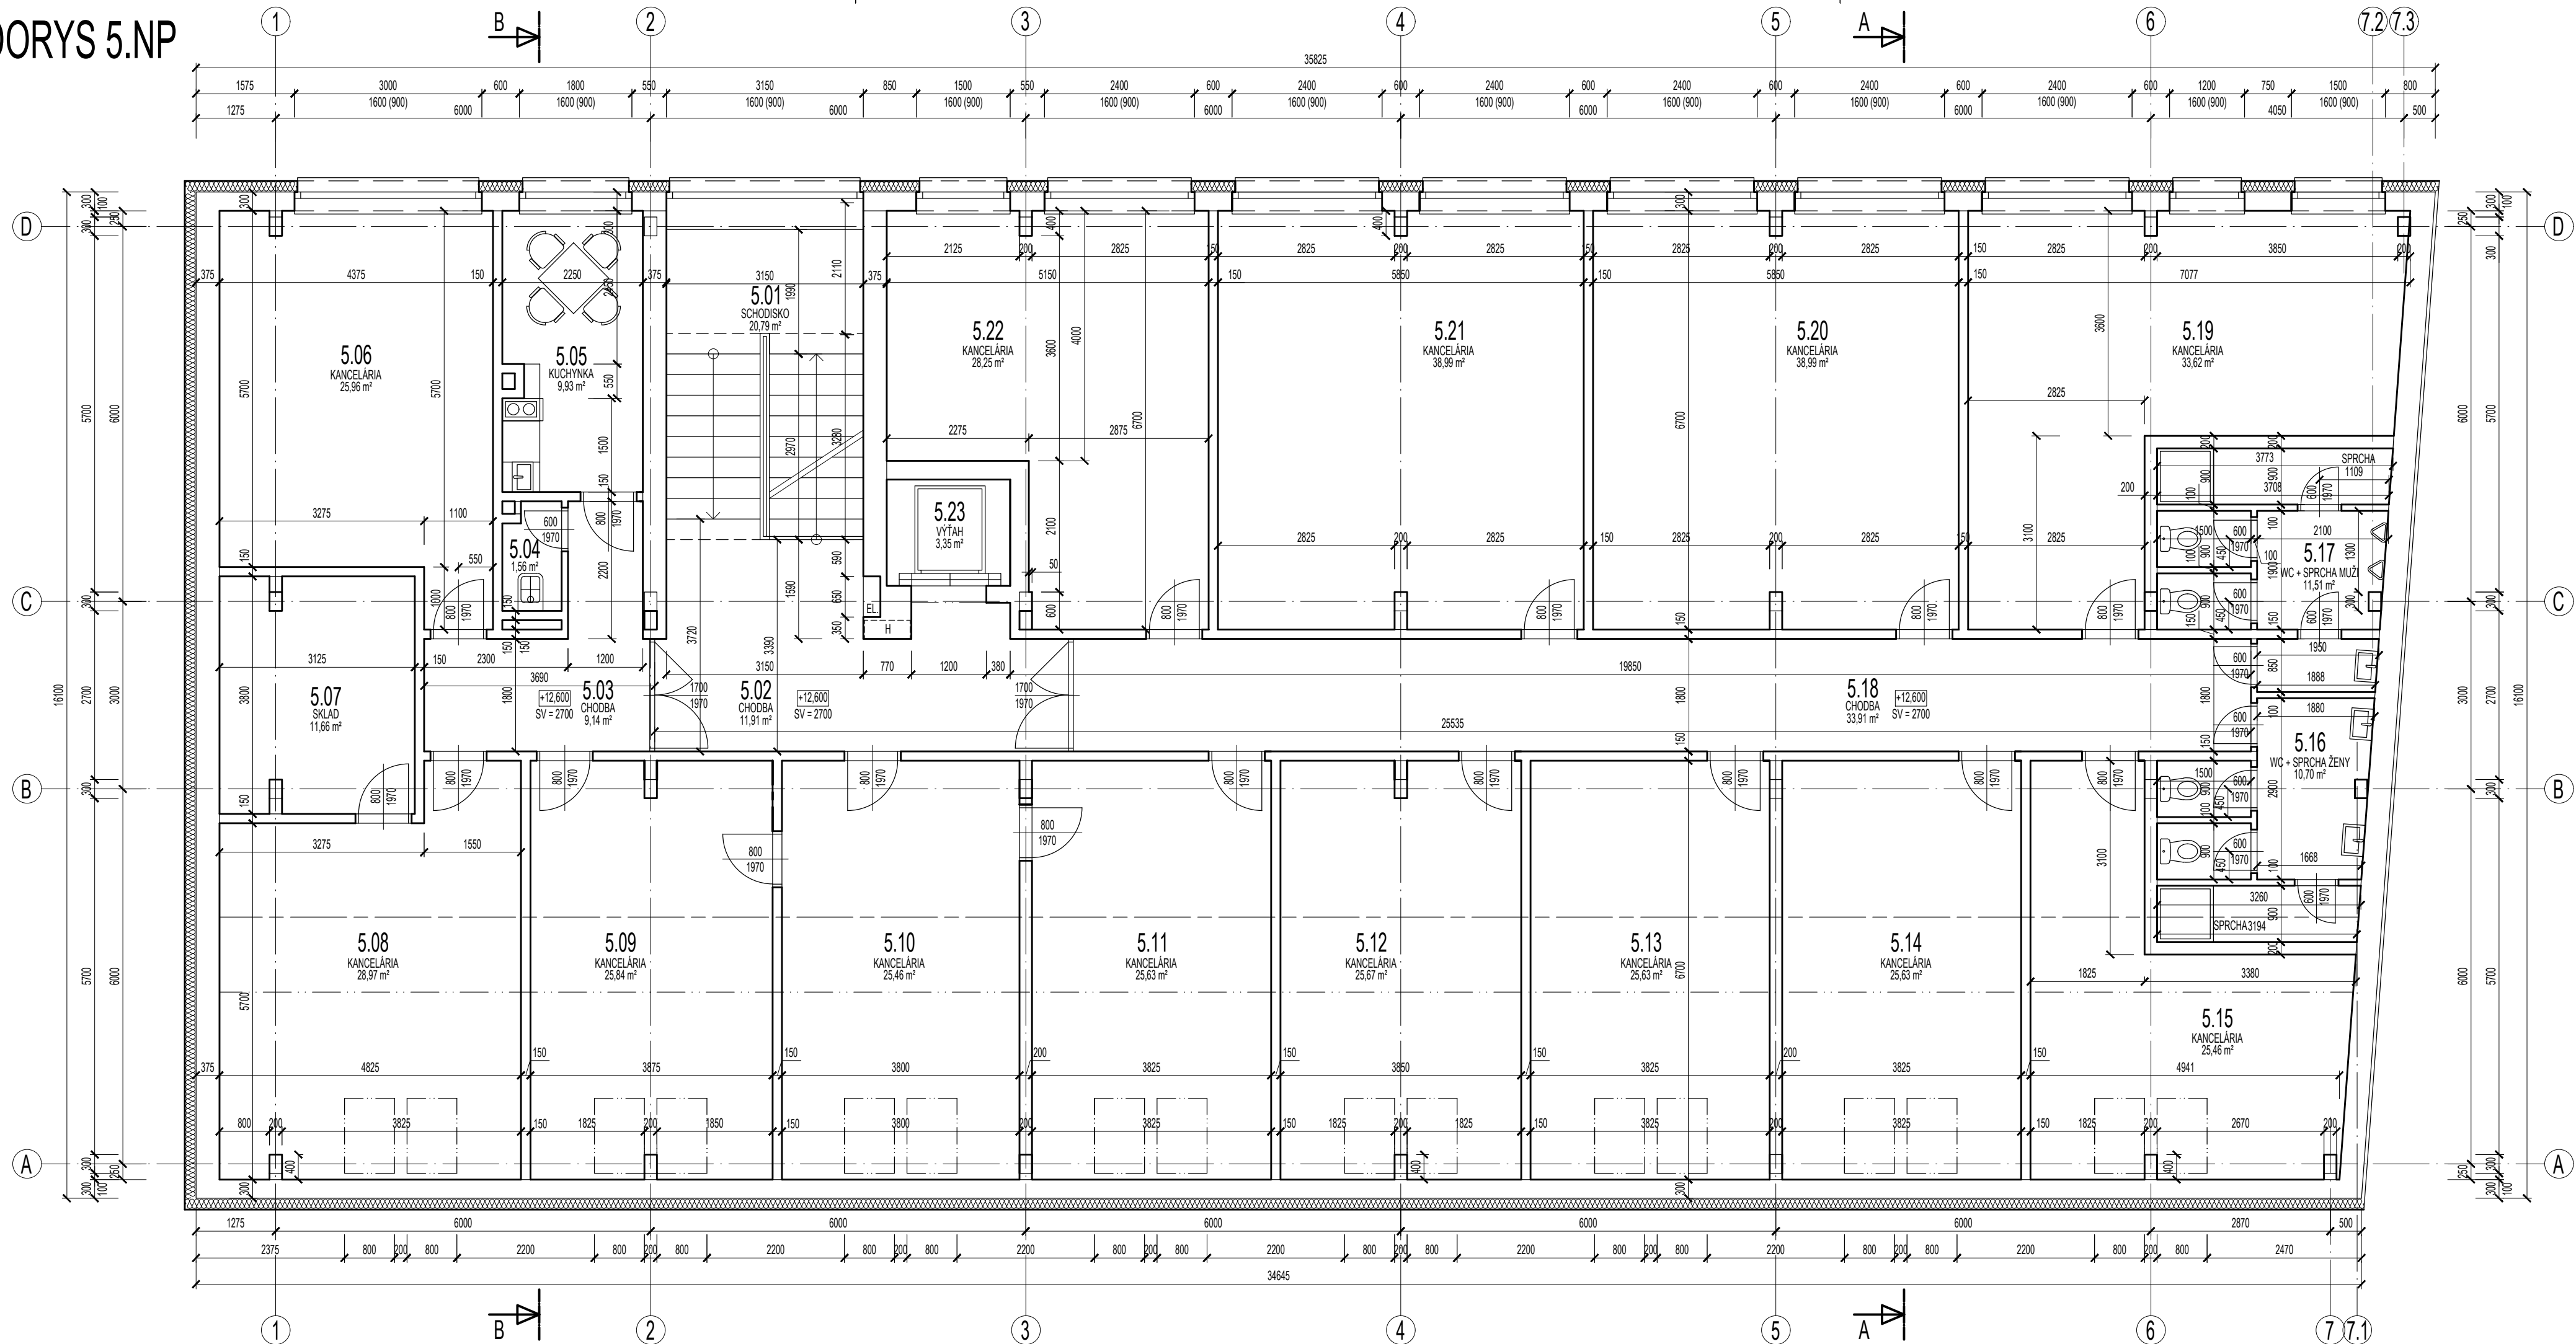

LEGENDA MIESTNOSTÍ

OZN.	NÁZOV MIESTNOSTI	VÝMERA (m²)
5.01	SCHODISKO	20,79
5.02	CHODBA	11,19
5.03	CHODBA	9,14
5.04	UPRATOVAČKA	1,56
5.05	KUCHYŇKA	9,93
5.06	KANCELÁRIA	25,96
5.07	SKLAD	11,66
5.08	KANCELÁRIA	28,97
5.09	KANCELÁRIA	25,84
5.10	KANCELÁRIA	25,46
5.11	KANCELÁRIA	25,63
5.12	KANCELÁRIA	25,67
5.13	KANCELÁRIA	25,63
5.14	KANCELÁRIA	25,63
5.16	WC + SPRCHA ŽENY	10,70
5.17	WC + SPRCHA MUŽI	11,51
5.18	CHODBA	33,91
5.19	KANCELÁRIA	33,62
5.20	KANCELÁRIA	38,99
5.21	KANCELÁRIA	38,99
5.22	KANCELÁRIA	28,25
5.23	VÝTAH	3,35

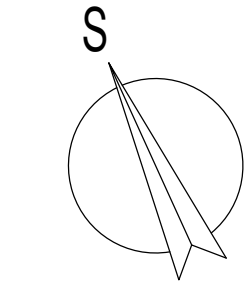

PROJEKTOVÁ DOKUMENTÁCIA BOLA VYPRACOVANÁ NA ZÁKLADE PÔVODNEJ DOKUMENTÁCIE TEJTO ČASŤI OBJEKTU A OSOBNÉJ PREHLADKY DOTKNUTÝCH PRIESTOROV. NEZOHĽADŇUJE VŠETKY ODCHYLKY OD SKUTOČNÉHO VYHOTOVENIA STAVBY. ROZMERY V TEJTO DOKUMENTÁCII JE POTREBNÉ OVERIŤ OPÄTOVÝM PŘEMERANÍM NA MIESTE. V PRÍPADE NEJASNOSTÍ ALEBO ODCHYLIEK SKUTOČNÉHO STAVU OD PROJEKTU JE POTREBNÉ: TIETO NEZROVNALOSTI KONZULTOVAŤ S AUTOROM PROJEKTU A OPÄTOVNE POSÚDIŤ DANÝ PROBLÉM.

NAVRHOL:	Ing. M.Vojtek	ZODP.PROJ.:	Ing. G. Mati	Ing. Marián Vojtek VOJTEK ATELIER	Č. KÓPIE:  príloha č.: <b>7</b>
INVESTOR:	Ministerstvo vnútra Slovenskej republiky, Pribinova 2, 81272, Bratislava			Železiarska 5, 040 15, Košice - Šaca IČO: 50377353 DIČ: 1122277926	
Stavba:	Bratislava P PZ, Budyšínska 2/A Rekonštrukcia elektroinštalácie (SIENA)				
Objekt:	SO 01 Administratívna budova, Budyšínska 2/A				
Časť:	E 1.1 Architektonické a stavebné riešenie (ASR)				
Príloha:	PÔDORYS 5.NP – SKUTKOVÝ STAV			STUPEŇ PD : DSPRS	
				DÁTUM: 6/2021	
				FORMÁT: 4x A4	
				MIERKA: 1: 75	