




- LEGENDA:
- koordináčna situácia KFA
 - osi stavby
 - káblové vedenie VO /projekt/
 - vonkajšie osvetlenie - lampa
 - podrobné zameraný bod - číslo
 - nadmorská výška
 - popis lampy VO

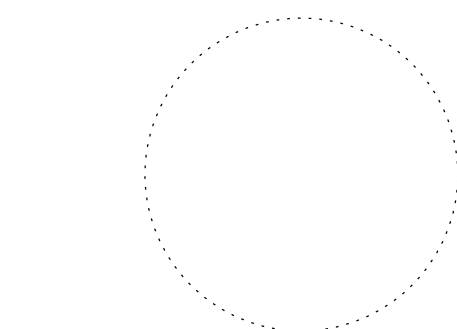

Náležitosti a presnosťou zodpovedá predpisom

Zameral: GEOKOD, s.r.o.	Vypracoval: Ing. Vladimír Moľčan	Autorizačne overil: Ing. Boris Belko	GEOKOD s.r.o. Žitná 21, 831 06 Bratislava
Dátum: 09/2019 až 05/2020	Dátum: máj 2020	Dátum: 11.05.2020	
Okres: Košice	Obec: Košice - Juh	Katastrálne územie: Južné Mesto	
Odberteľ: Skupina AVA-stav - OHL, Puškínova 700/90, 924 01 Galanta			
KOŠICKÁ FUTBALOVÁ ARÉNA DOKUMENTÁCIA SKUTOČNÉHO VYHOTOVENIA STAVBY SO 62.1			Číslo zákazky: 2018.078.000
			Dátum: 05/2020
			Formát: 12 x A4
			Súrad. systém: S-JTSK, r. JTSK
			Výškový systém: Bpv
SO 62.1 - Vonkajšie osvetlenie			Mierka: 1 : 500
			Príloha č. 2