



Rys nr 12

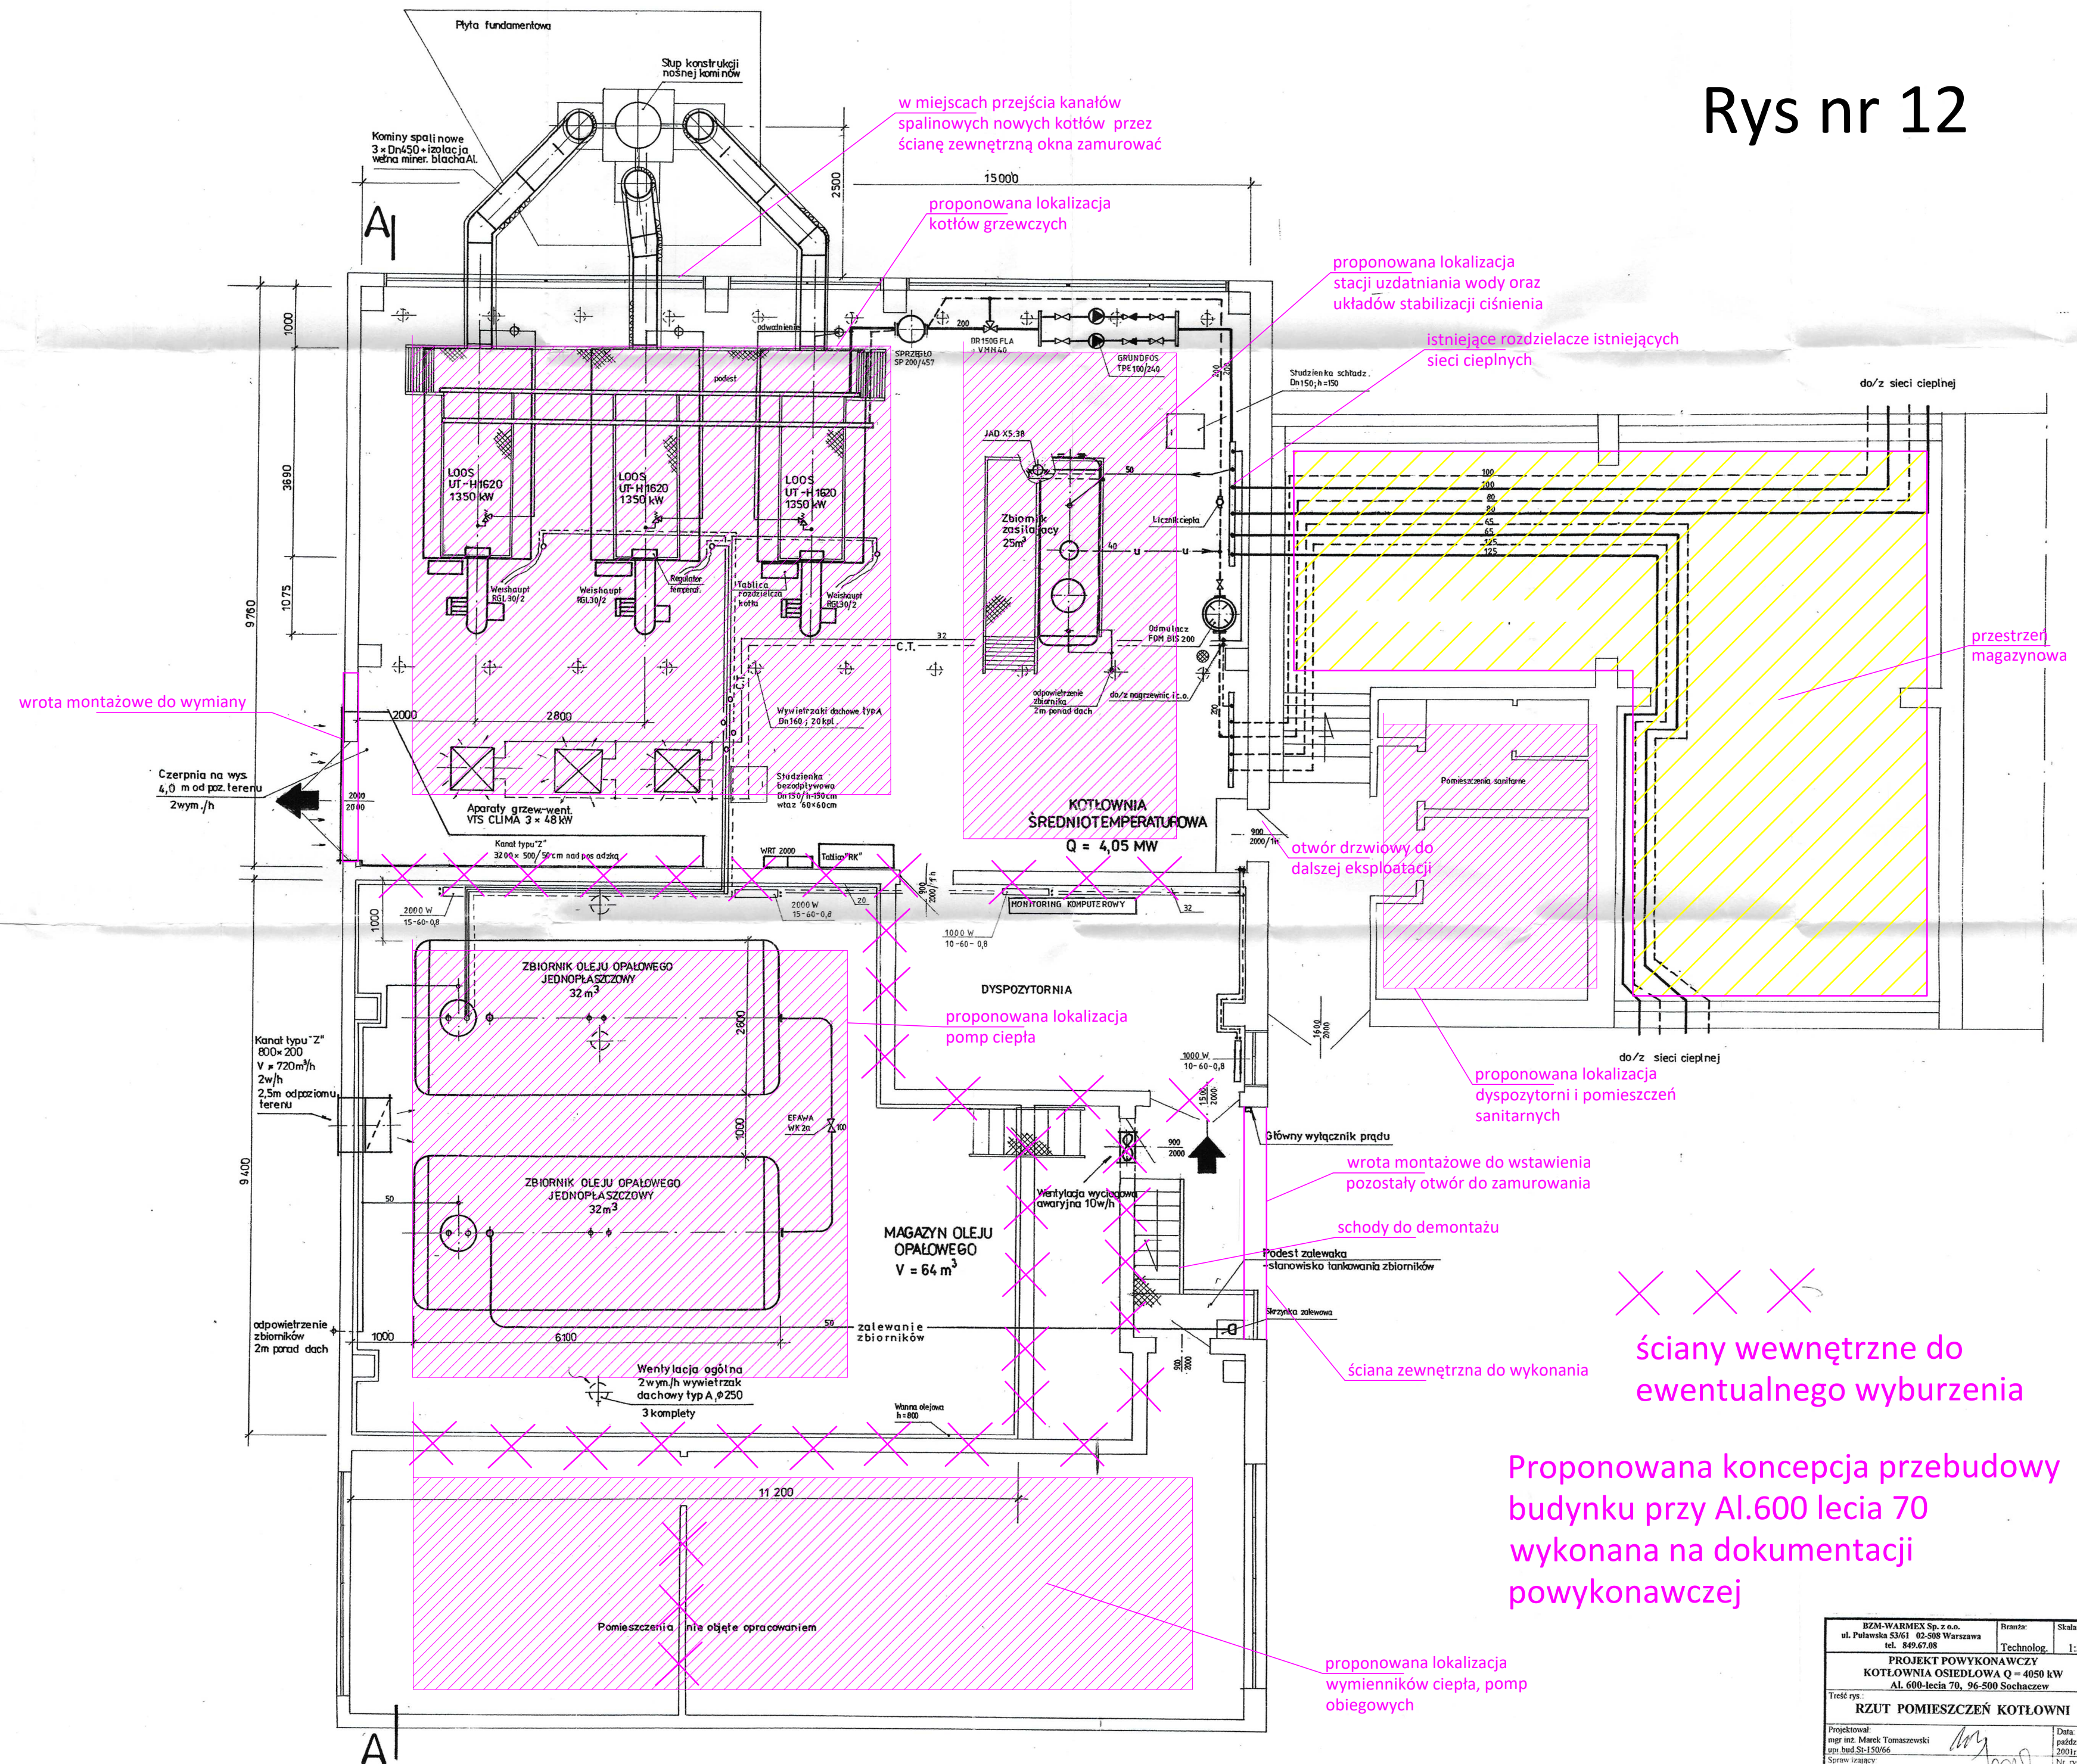

Proponowana koncepcja przebudowy
budynku przy Al.600 lecia 70
wykonana na dokumentacji
powykonawczej

BZM-WARMEX Sp. z o.o. ul. Puławska 53/61, 02-508 Warszawa tel. 849 67 02 08	Branża:	Skala:
	Technolog.	1:50
<p align="center"> PROJEKT POWYKONAWCZY KOTŁOWNIA OSIEDŁOWA Q = 4050 kW AL. 600-lecia 70, 96-500 Sochaczew </p>		
Treść rys.:		
<p align="center"> RZUT POMIESZCZEŃ KOTŁOWNI </p>		
Projektował mgr inż. Marek Tomaszewski upr. bud.S-150/66		Data: październik 2001r
Sprawił inż. Paweł Ułtmaniska – Rafał inż. bud.S-782/74		Nr rys. 3