LEGENDA MIESTNOSTÍ :

ČÍSLO M.	ÚČEL MIESTNOSTI	PLOCHA
1.01	VESTIBUL	91,4
1.02	CHODBA	100,8
1.03	KANCELÁRIA	34,13
1.04	KANCELÁRIA	16,92
1.05	KANCELÁRIA	16,99
1.06	KANCELÁRIA	17,44
1.07	KANCELÁRIA	15,75
1.08	KANCELÁRIA	16,98
1.09	KANCELÁRIA	15,88
1.10	KANCELÁRIA	17,31
1.11	KANCELÁRIA	16,87
1.12	KANCELÁRIA	31,28
1.13	SCHODISKO	22,06
1.14	KANCELÁRIA	19,56
1.15	CHODBA	4,76
1.16	WC	2,13
1.17	KUCHYŇKA	9,17
1.18	KANCELÁRIA	6,42
1.19	KANCELÁRIA	17,02
1.20	SCHODISKO	13,95
1.21	KANCELÁRIA	16,88
1.22	KANCELÁRIA	17,01
1.23	KANCELÁRIA	16,99
1.24	KANCELÁRIA	17,1
1.25	KANCELÁRIA	17,24
1.26	KANCELÁRIA	13,04
1.27	WC ŽENY	11,21
1.28	WC MUŽI	16,95
1.29	CHODBA	7,28
1.30	SCHODISKO	0.00
1.31	SKLAD	9,53
1.32	VSTUPNÁ HALA	60,22
1.33	EXPOZITÚRA + KUCHYŇKA	90,39
1.34	CHODBA + ARCHÍV	24,15
1.35	POKLADŇA	9,29
1.36	SKLAD	1,09
1.37	EXPOZITÚRA + KANCELÁRIA	89,86
1.38	DENNÁ MIESTNOSŤ	14,87
1.39	CHODBA	2,62
1.40	WC INVALIDI	7,17
1.41	ROZVODŇA	4,52
1.42	WC ZAMESTNANCI - MUŽI	1,81
1.43	UPRATOVAČKA	1,01
1.44	WC ZAMESTNANCI - ŽENY	1,83
	CELKOM:	938,88

SYSTÉMOVÉ CHLADENIE - CH1 - SCHÉMA ZAPOJENIA ELEKTROINŠTALÁCIE

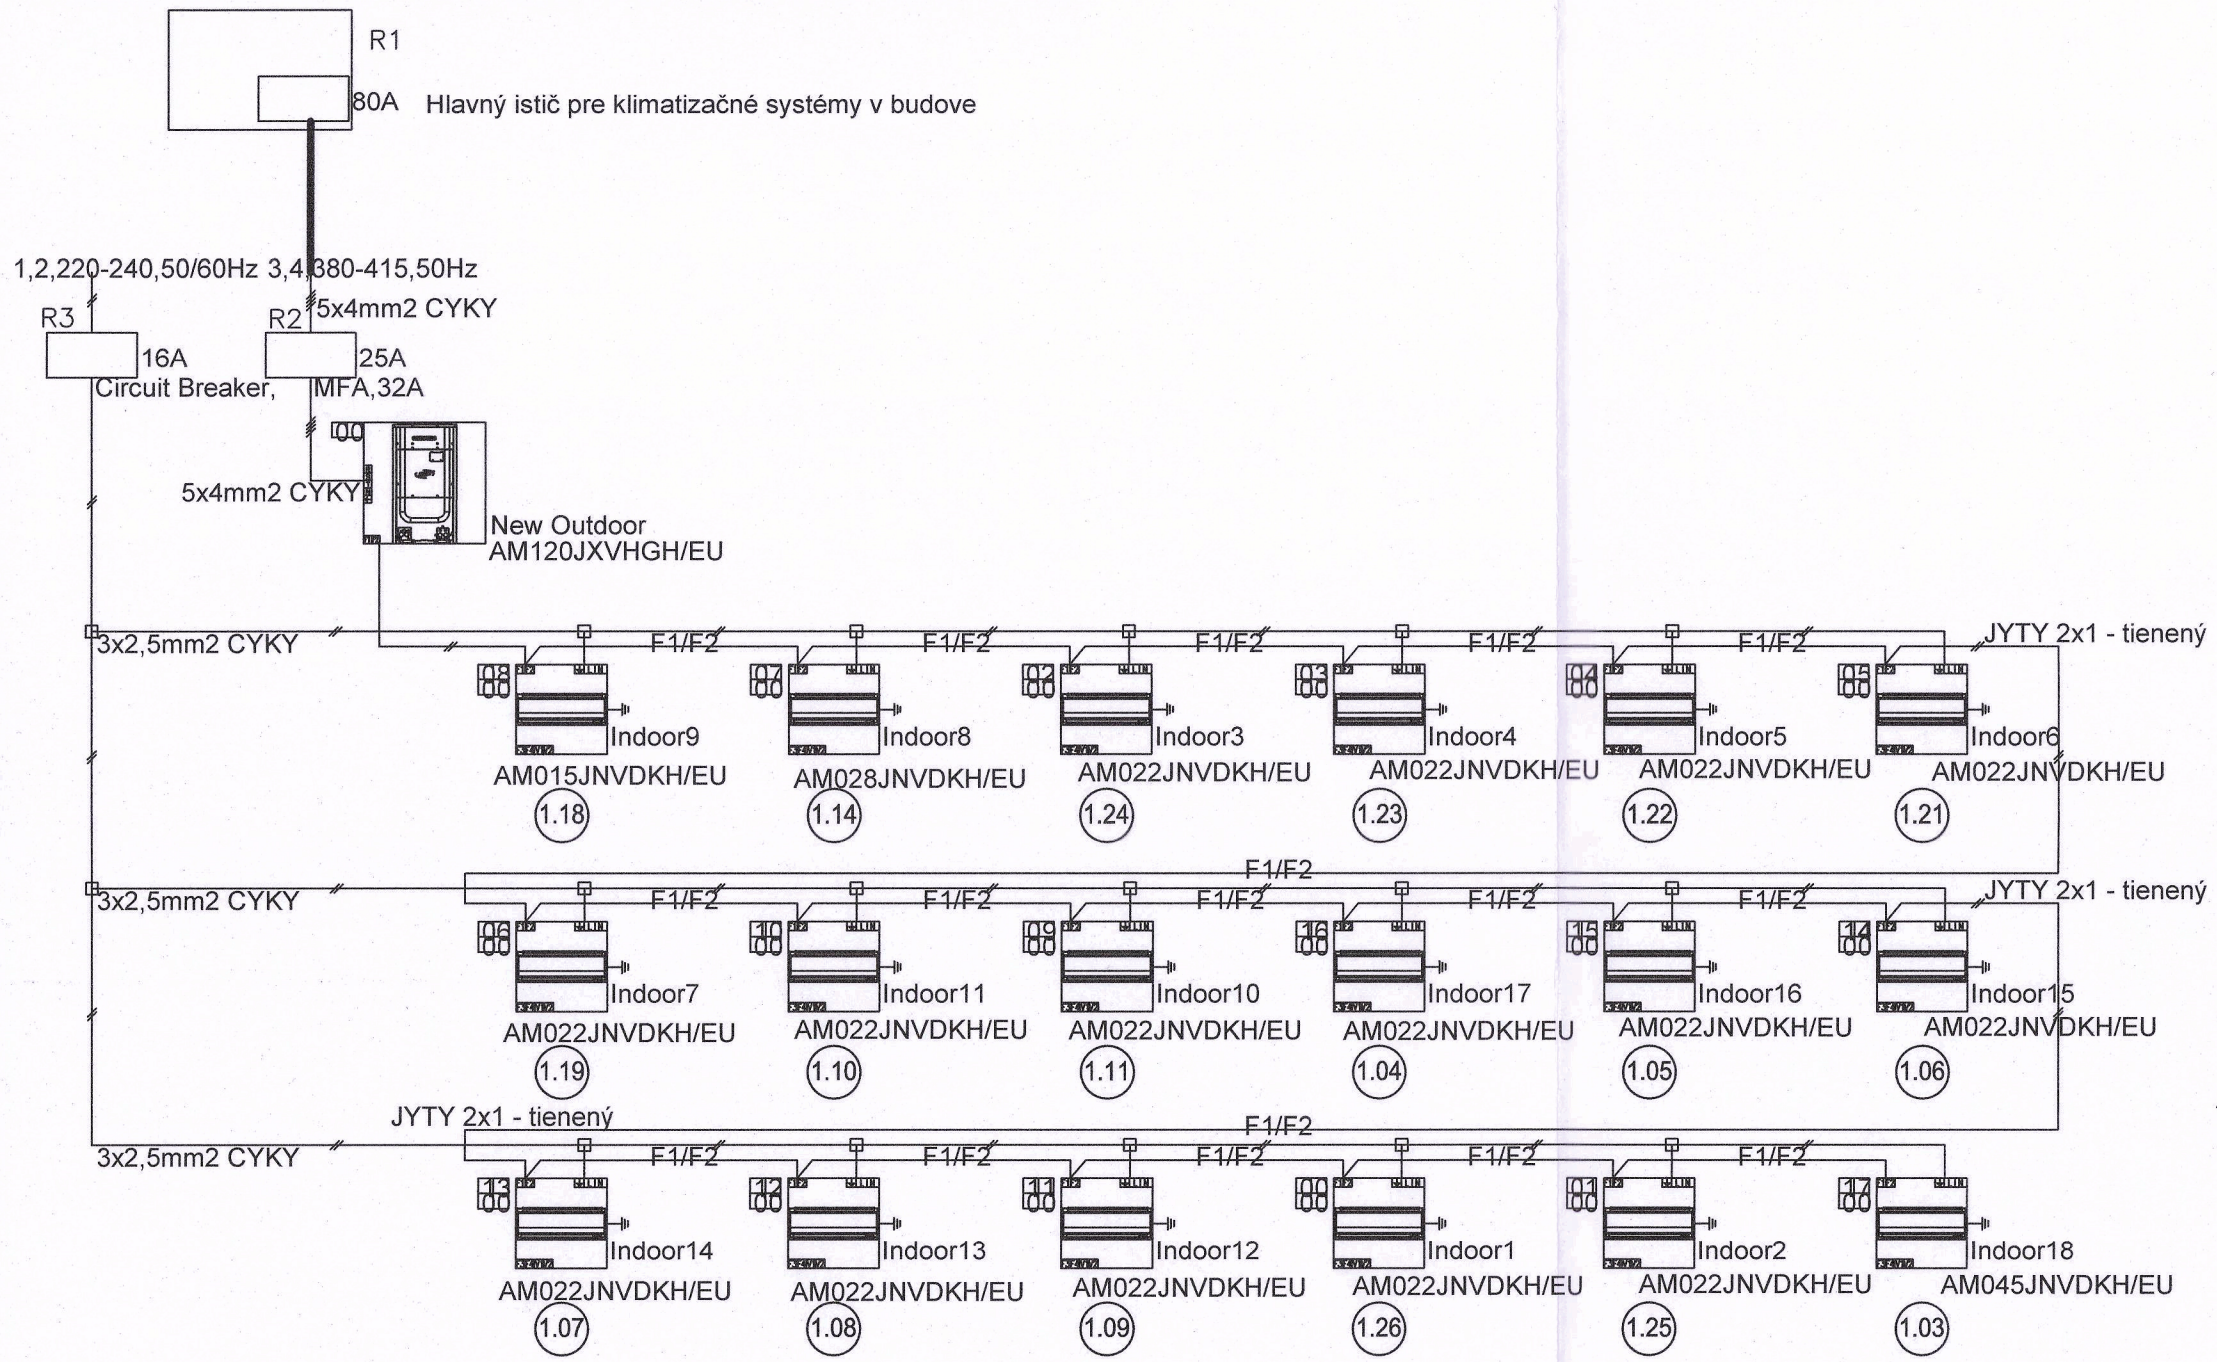

LEGENDA :

- napájanie podružného rozvádzača R2 5x16mm2 CYKY
- napájanie vonkajšej jednotky systému CH1 5x4mm2 CYKY
- napájanie vnútorných jednotiek - indoor 1 až indoor 10 - 3x2,5 mm2 CYKY
- komunikačný vodič vnútorných jednotiek - indoor 1 až indoor 10 - JYTY 2x1 - tienený

R1 - hlavný domový rozvádzač
R2 - podružný rozvádzač pre klimatizačné systémy
R3 - rozvádzač pre 1NP

AM022JNVDKH/EU - TYPOVÉ OZNAČENIE ZARIADENIA

STUPEŇ PROJEKTU: PROJECT STAGE:	PROJEKT SKUTOČNÉHO VYHOTOVENIA
NÁZOV STAVBY: BUILDING TITLE:	ADMINISTRATÍVNA BUDOVA
MIESTO STAVBY: PROJECT ADDRESS:	PRIMACIÁLNE NÁMESTIE 1
INVESTOR: CLIENT:	HLAVNÉ MESTO SR BRATISLAVA PRIMACIÁLNE NÁM. 1 ; 814 99 ; BRATISLAVA 1
HLAVNÝ RIEŠ. PROJEKTU: PROJECT ENGINEER:	Ing. LUCIA VIGLAŠOVÁ
ČASŤ PROJEKTU: PART:	SYSTÉMOVÉ CHLADENIE
STAVEBNÝ OBJEKT: BUILDING No:	ADMINISTRATÍVNA BUDOVA
NÁZOV VÝKRESU: DRAWING NAME:	1. POSCHODIE - SYSTÉMOVÉ CHLADENIE SCHÉMA Elektro

PROJEKTANT ČASTI PROJEKTU: PROJECT PART SPECIALIST:
CLIMA STUDIO, a.s.
VAJANSKÉHO NÁBREŽIE 5,
811 02 BRATISLAVA
ZODPOVEDNÝ PROJEKTANT ČASTI: RESPONSIBLE:
Ing. Roman Greštiak
PEČIATKA: STAMP:
CLIMA STUDIO, a.s.
Drieňová 1/G, 821 01 Bratislava
IČO: 45 620 161, DIČ: 2023161294
IČ DPH: SK2023161294
AUTOR PROJEKTU: PROJECT AUTHOR: Ing. Roman Greštiak
VYPRACOVAL: ELABORATED BY: Ing. Roman Greštiak
STAVEBNÍK: DEVELOPER:

DÁTUM: DATE: 12/2018
FORMÁT: FORMAT: 2 x A4
MIERKA: SCALE:
ČÍSLO: SET:
ZMENA: REVISION:

dielo podlieha autorským právam podľa zákona č. 618 / 2003 Z.z.