

Archívne číslo: GKD 2018.078.000/06.05.2020/029

KOŠICKÁ FUTBALOVÁ ARÉNA

SO 20.2 – Parkovisko A

DOKUMENTÁCIA SKUTOČNÉHO VYHOTOVENIA STAVBY

Odberateľ: **Skupina AVA-stav – OHL**

vedúci člen združenia: AVA-stav, s.r.o., Puškinová 700/90, 924 01 Galanta

člen združenia: OHL ŽS Slovakia, a.s., Tuhovská 10 722/29, 831 06 Bratislava

Kraj:	Košický
Okres:	Košice
Katastrálne územie:	Košice - Južné Mesto

Archívne číslo: GKD 2018.078.000/06.05.2020/029

KOŠICKÁ FUTBALOVÁ ARÉNA

SO 20.2 – Parkovisko A

DOKUMENTÁCIA SKUTOČNÉHO VYHOTOVENIA STAVBY

Odberateľ: **Skupina AVA-stav – OHL**

vedúci člen združenia: AVA-stav, s.r.o., Puškinová 700/90, 924 01 Galanta

člen združenia: OHL ŽS Slovakia, a.s., Tuhovská 10 722/29, 831 06 Bratislava

Kraj:	Košický
Okres:	Košice
Katastrálne územie:	Košice - Južné Mesto

Náležitosti a presnosťou zodpovedá predpisom

Autorizačne overil

máj 2020

TECHNICKÁ SPRÁVA

Stavba: **KOŠICKÁ FUTBALOVÁ ARÉNA**
Objekt: **SO 20.2 – Parkovisko A**
Zhotoviteľ: **GEOKOD, s.r.o., Žitná 21, 831 06 Bratislava,**
Ing. Vladimír Molčan, Mgr. Michal Frištík, Kristián Dlugoš
Objednávateľ: **Skupina AVA-stav – OHL,**
vedúci člen združenia: AVA-stav, s.r.o., Puškinová 700/90, 924 01 Galanta,
člen združenia: OHL ŽS Slovakia, a.s., Tuhovská 10 722/29, 831 06 Bratislava,

A. Predmet a postup prác

Na základe objednávky od skupiny AVA-stav – OHL sme v období 07/2019 až 04/2020 realizovali geodetické terénne práce, ktorých účelom bolo polohopisné a výškopisné meranie skutočného vyhotovenia stavby.

B. Východiskové podklady

- Dokumentácie pre realizáciu stavby KFA, SO 20.1.2.3.4,
- Základná vytyčovací sieť stavby KFA.

C. Polohový a výškový súradnicový systém

Polohové merania a spracovania sme vykonali v súradnicovom systéme **Jednotnej trigonometrickej siete katastrálnej (ďalej len „S – JTSK“)** realizácii JTSK.

Výškové meranie sme realizovali vo výškovom systéme **Baltskom po vyrovnaní (ďalej len „Bpv“)**.

D. Nadväznosť na právne a technické predpisy

Predmetné geodetické práce sme realizovali v súlade s nasledovnými právnymi a technickými predpismi:

- Zákon NR SR č. 215/1995 Z.z. o geodézii a kartografii,
- Vyhláška ÚGKK SR č. 300/2009 Z.z., ktorou sa vykonáva zákon NR SR o geodézii a kartografii – v novelizovanom znení,
- STN 73 0415 Geodetické body, 1980,
- STN 01 3410 Mapy veľkých mierok. Základné a účelové mapy, 1990,
- STN 01 3411 Mapy veľkých mierok. Kreslenie a značky, 1989,
- 984 1211 I/93 Inštrukcia na práce v polohových bodových poliach ÚGKK SR 20.12.1994 č. NP-3638/1994,
- 984 130 I/82 Inštrukcia na práce vo výškových bodových poliach SÚGK 21.06.1982 č. 3-2169/1982.

E. Charakteristika geodetických a kartografických prác

Poloha a výška podrobných bodov bola zameraná metódou voľného stanoviska a priestorovou polárnou metódou. Na určenie polôh a výšok podrobných bodov sme použili UMS LEICA TCRP 1203, pričom presnosť uvedeného geodetického prístroja je: uhlová 1 mgon , dĺžková $2\text{ mm} + 2\text{ ppm}$.

Predmetom geodetických meraní boli hrany zrealizovaných obrubníkov.

F. Obsah výsledného elaborátu

- Obálka,
- Technická správa,
- Príloha č. 1: Zoznam súradníc a výšok podrobne zameraných bodov SO 20.2,
- Príloha č. 2: Situácia.

V Prešove, máj 2020

za spracovateľov

PRÍLOHY

ZOZNAM SÚRADNÍČ A VÝŠOK PODROBNE ZAMERANÝCH BODOV

Stavba: KOŠICKÁ FUTBALOVÁ ARÉNA

Objekt: SO 20.2 - Parkovisko A

Kraj: Košický

Okres: Košice

Katastrálne územie: Košice - Južné Mesto

Súradnicový systém: S-JTSK, realizácia JTSK

Výškový systém: Baltský po vyrovnaní (Bpv)

Číslo bodu	Y [m]	X [m]	H [m]	Popis	Číslo bodu	Y [m]	X [m]	H [m]	Popis
1001	263 970.24	1 242 287.85	238.92	OBRUBNIK - HORNA HRANA	1053	263 874.36	1 242 298.12	237.79	OBRUBNIK - HORNA HRANA
1002	263 970.25	1 242 281.64	238.89	OBRUBNIK - HORNA HRANA	1054	263 875.73	1 242 298.12	237.79	OBRUBNIK - HORNA HRANA
1003	263 970.25	1 242 280.30	238.89	OBRUBNIK - HORNA HRANA	1055	263 881.92	1 242 298.13	237.87	OBRUBNIK - HORNA HRANA
1004	263 970.27	1 242 274.14	238.86	OBRUBNIK - HORNA HRANA	1056	263 883.28	1 242 298.14	237.87	OBRUBNIK - HORNA HRANA
1005	263 965.28	1 242 265.85	238.89	OBRUBNIK - HORNA HRANA	1057	263 889.33	1 242 298.12	237.96	OBRUBNIK - HORNA HRANA
1006	263 959.20	1 242 265.82	238.83	OBRUBNIK - HORNA HRANA	1058	263 890.66	1 242 298.11	237.96	OBRUBNIK - HORNA HRANA
1007	263 957.87	1 242 265.82	238.81	OBRUBNIK - HORNA HRANA	1059	263 896.92	1 242 298.12	238.06	OBRUBNIK - HORNA HRANA
1008	263 950.99	1 242 265.81	238.73	OBRUBNIK - HORNA HRANA	1060	263 898.29	1 242 298.13	238.07	OBRUBNIK - HORNA HRANA
1009	263 949.65	1 242 265.79	238.73	OBRUBNIK - HORNA HRANA	1061	263 904.37	1 242 298.12	238.15	OBRUBNIK - HORNA HRANA
1010	263 943.44	1 242 265.78	238.66	OBRUBNIK - HORNA HRANA	1062	263 905.72	1 242 298.12	238.16	OBRUBNIK - HORNA HRANA
1011	263 942.13	1 242 265.79	238.63	OBRUBNIK - HORNA HRANA	1063	263 911.89	1 242 298.13	238.24	OBRUBNIK - HORNA HRANA
1012	263 935.92	1 242 265.78	238.55	OBRUBNIK - HORNA HRANA	1064	263 913.27	1 242 298.13	238.24	OBRUBNIK - HORNA HRANA
1013	263 934.67	1 242 265.77	238.53	OBRUBNIK - HORNA HRANA	1065	263 917.04	1 242 298.15	238.28	OBRUBNIK - HORNA HRANA
1014	263 929.60	1 242 265.76	238.47	OBRUBNIK - HORNA HRANA	1066	263 950.61	1 242 298.56	238.68	OBRUBNIK - HORNA HRANA
1015	263 970.34	1 242 289.10	238.91	OBRUBNIK - HORNA HRANA	1067	263 950.94	1 242 298.21	238.68	OBRUBNIK - HORNA HRANA
1016	263 970.68	1 242 288.74	238.92	OBRUBNIK - HORNA HRANA	1068	263 912.32	1 242 298.59	238.24	OBRUBNIK - HORNA HRANA
1017	263 970.36	1 242 281.57	238.89	OBRUBNIK - HORNA HRANA	1069	263 911.97	1 242 298.26	238.23	OBRUBNIK - HORNA HRANA
1018	263 970.71	1 242 281.22	238.89	OBRUBNIK - HORNA HRANA	1070	263 904.78	1 242 298.58	238.15	OBRUBNIK - HORNA HRANA
1019	263 970.69	1 242 273.72	238.86	OBRUBNIK - HORNA HRANA	1071	263 904.44	1 242 298.23	238.14	OBRUBNIK - HORNA HRANA
1020	263 970.35	1 242 274.08	238.86	OBRUBNIK - HORNA HRANA	1072	263 897.41	1 242 298.61	238.06	OBRUBNIK - HORNA HRANA
1021	263 959.13	1 242 266.23	238.82	OBRUBNIK - HORNA HRANA	1073	263 897.03	1 242 298.28	238.06	OBRUBNIK - HORNA HRANA
1022	263 958.78	1 242 266.59	238.81	OBRUBNIK - HORNA HRANA	1074	263 889.39	1 242 298.20	237.96	OBRUBNIK - HORNA HRANA
1023	263 950.92	1 242 266.25	238.73	OBRUBNIK - HORNA HRANA	1075	263 889.73	1 242 298.58	237.96	OBRUBNIK - HORNA HRANA
1024	263 950.54	1 242 266.58	238.73	OBRUBNIK - HORNA HRANA	1076	263 882.39	1 242 298.63	237.86	OBRUBNIK - HORNA HRANA
1025	263 943.40	1 242 266.21	238.65	OBRUBNIK - HORNA HRANA	1077	263 882.03	1 242 298.29	237.86	OBRUBNIK - HORNA HRANA
1026	263 943.03	1 242 266.58	238.64	OBRUBNIK - HORNA HRANA	1078	263 874.80	1 242 298.59	237.79	OBRUBNIK - HORNA HRANA
1027	263 935.92	1 242 266.27	238.55	OBRUBNIK - HORNA HRANA	1079	263 874.45	1 242 298.26	237.79	OBRUBNIK - HORNA HRANA
1028	263 935.55	1 242 266.61	238.54	OBRUBNIK - HORNA HRANA	1080	263 866.96	1 242 298.34	237.70	OBRUBNIK - HORNA HRANA
1029	263 956.16	1 242 286.45	238.81	OBRUBNIK - HORNA HRANA	1081	263 867.32	1 242 298.69	237.70	OBRUBNIK - HORNA HRANA
1030	263 956.20	1 242 282.01	238.86	OBRUBNIK - HORNA HRANA	1082	263 859.48	1 242 298.25	237.61	OBRUBNIK - HORNA HRANA
1031	263 949.65	1 242 298.11	238.67	OBRUBNIK - HORNA HRANA	1083	263 859.81	1 242 298.60	237.61	OBRUBNIK - HORNA HRANA
1032	263 943.49	1 242 298.08	238.59	OBRUBNIK - HORNA HRANA	1084	263 852.37	1 242 298.59	237.49	OBRUBNIK - HORNA HRANA
1033	263 942.13	1 242 298.08	238.58	OBRUBNIK - HORNA HRANA	1085	263 852.01	1 242 298.27	237.48	OBRUBNIK - HORNA HRANA
1034	263 936.00	1 242 298.08	238.49	OBRUBNIK - HORNA HRANA	1086	263 844.52	1 242 298.24	237.37	OBRUBNIK - HORNA HRANA
1035	263 934.65	1 242 298.09	238.49	OBRUBNIK - HORNA HRANA	1087	263 844.87	1 242 298.59	237.38	OBRUBNIK - HORNA HRANA
1036	263 929.63	1 242 298.09	238.46	OBRUBNIK - HORNA HRANA	1088	263 836.96	1 242 298.23	237.28	OBRUBNIK - HORNA HRANA
1037	263 817.50	1 242 294.19	236.97	OBRUBNIK - HORNA HRANA	1089	263 837.31	1 242 298.59	237.29	OBRUBNIK - HORNA HRANA
1038	263 817.54	1 242 298.11	236.98	OBRUBNIK - HORNA HRANA	1090	263 829.82	1 242 298.60	237.21	OBRUBNIK - HORNA HRANA
1039	263 821.80	1 242 298.12	237.06	OBRUBNIK - HORNA HRANA	1091	263 829.45	1 242 298.26	237.20	OBRUBNIK - HORNA HRANA
1040	263 823.18	1 242 298.12	237.08	OBRUBNIK - HORNA HRANA	1092	263 821.88	1 242 298.26	237.06	OBRUBNIK - HORNA HRANA
1041	263 829.36	1 242 298.13	237.21	OBRUBNIK - HORNA HRANA	1093	263 822.23	1 242 298.61	237.06	OBRUBNIK - HORNA HRANA
1042	263 830.72	1 242 298.11	237.21	OBRUBNIK - HORNA HRANA	1094	263 806.73	1 242 265.76	236.92	OBRUBNIK - HORNA HRANA
1043	263 836.89	1 242 298.11	237.28	OBRUBNIK - HORNA HRANA	1095	263 813.79	1 242 265.79	237.01	OBRUBNIK - HORNA HRANA
1044	263 838.24	1 242 298.11	237.30	OBRUBNIK - HORNA HRANA	1096	263 815.18	1 242 265.79	237.04	OBRUBNIK - HORNA HRANA
1045	263 844.43	1 242 298.10	237.38	OBRUBNIK - HORNA HRANA	1097	263 821.26	1 242 265.80	237.12	OBRUBNIK - HORNA HRANA
1046	263 845.78	1 242 298.11	237.40	OBRUBNIK - HORNA HRANA	1098	263 822.60	1 242 265.82	237.13	OBRUBNIK - HORNA HRANA
1047	263 851.90	1 242 298.11	237.48	OBRUBNIK - HORNA HRANA	1099	263 828.89	1 242 265.81	237.25	OBRUBNIK - HORNA HRANA
1048	263 853.27	1 242 298.11	237.49	OBRUBNIK - HORNA HRANA	1100	263 830.24	1 242 265.84	237.24	OBRUBNIK - HORNA HRANA
1049	263 859.40	1 242 298.10	237.61	OBRUBNIK - HORNA HRANA	1101	263 836.39	1 242 265.85	237.32	OBRUBNIK - HORNA HRANA
1050	263 860.77	1 242 298.12	237.61	OBRUBNIK - HORNA HRANA	1102	263 837.76	1 242 265.85	237.33	OBRUBNIK - HORNA HRANA
1051	263 866.85	1 242 298.12	237.70	OBRUBNIK - HORNA HRANA	1103	263 843.88	1 242 265.86	237.38	OBRUBNIK - HORNA HRANA
1052	263 868.26	1 242 298.12	237.70	OBRUBNIK - HORNA HRANA	1104	263 845.25	1 242 265.86	237.38	OBRUBNIK - HORNA HRANA

Číslo bodu	Y [m]	X [m]	H [m]	Popis	Číslo bodu	Y [m]	X [m]	H [m]	Popis
1105	263 851.36	1 242 265.87	237.47	OBRUBNIK - HORNA HRANA	1169	263 906.22	1 242 281.80	238.26	OBRUBNIK - HORNA HRANA
1106	263 852.73	1 242 265.86	237.49	OBRUBNIK - HORNA HRANA	1170	263 905.87	1 242 281.43	238.25	OBRUBNIK - HORNA HRANA
1107	263 858.85	1 242 265.88	237.55	OBRUBNIK - HORNA HRANA	1171	263 913.09	1 242 281.77	238.37	OBRUBNIK - HORNA HRANA
1108	263 860.24	1 242 265.88	237.56	OBRUBNIK - HORNA HRANA	1172	263 912.75	1 242 281.40	238.37	OBRUBNIK - HORNA HRANA
1109	263 867.04	1 242 265.90	237.63	OBRUBNIK - HORNA HRANA	1173	263 950.62	1 242 282.59	238.80	OBRUBNIK - HORNA HRANA
1110	263 868.37	1 242 265.90	237.64	OBRUBNIK - HORNA HRANA	1174	263 950.95	1 242 282.24	238.80	OBRUBNIK - HORNA HRANA
1111	263 874.97	1 242 265.93	237.75	OBRUBNIK - HORNA HRANA	1175	263 817.06	1 242 277.33	237.09	OBRUBNIK - HORNA HRANA
1112	263 876.34	1 242 265.92	237.76	OBRUBNIK - HORNA HRANA	1176	263 817.05	1 242 281.98	237.20	OBRUBNIK - HORNA HRANA
1113	263 882.28	1 242 265.93	237.84	OBRUBNIK - HORNA HRANA	1177	263 970.31	1 242 287.90	238.92	OBRUBNIK - HORNA HRANA
1114	263 883.68	1 242 265.94	237.84	OBRUBNIK - HORNA HRANA	1178	263 969.81	1 242 287.92	238.92	OBRUBNIK - HORNA HRANA
1115	263 888.89	1 242 265.95	237.92	OBRUBNIK - HORNA HRANA	1179	263 969.47	1 242 288.27	238.91	OBRUBNIK - HORNA HRANA
1116	263 890.30	1 242 265.95	237.92	OBRUBNIK - HORNA HRANA	1180	263 969.48	1 242 288.78	238.91	OBRUBNIK - HORNA HRANA
1117	263 896.37	1 242 265.95	238.01	OBRUBNIK - HORNA HRANA	1181	263 970.67	1 242 288.24	238.92	OBRUBNIK - HORNA HRANA
1118	263 897.76	1 242 265.95	238.01	OBRUBNIK - HORNA HRANA	1182	263 969.83	1 242 289.11	238.92	OBRUBNIK - HORNA HRANA
1119	263 903.87	1 242 265.95	238.10	OBRUBNIK - HORNA HRANA	1183	263 970.37	1 242 280.38	238.89	OBRUBNIK - HORNA HRANA
1120	263 905.30	1 242 265.94	238.11	OBRUBNIK - HORNA HRANA	1184	263 969.86	1 242 280.38	238.89	OBRUBNIK - HORNA HRANA
1121	263 911.30	1 242 265.96	238.23	OBRUBNIK - HORNA HRANA	1185	263 969.85	1 242 281.56	238.90	OBRUBNIK - HORNA HRANA
1122	263 912.71	1 242 265.97	238.24	OBRUBNIK - HORNA HRANA	1186	263 970.72	1 242 280.72	238.88	OBRUBNIK - HORNA HRANA
1123	263 929.62	1 242 277.32	238.47	OBRUBNIK - HORNA HRANA	1187	263 969.50	1 242 280.72	238.89	OBRUBNIK - HORNA HRANA
1124	263 929.64	1 242 281.95	238.58	OBRUBNIK - HORNA HRANA	1188	263 969.50	1 242 281.22	238.90	OBRUBNIK - HORNA HRANA
1125	263 905.21	1 242 265.72	238.11	OBRUBNIK - HORNA HRANA	1189	263 970.32	1 242 272.89	238.86	OBRUBNIK - HORNA HRANA
1126	263 904.87	1 242 265.37	238.11	OBRUBNIK - HORNA HRANA	1190	263 969.81	1 242 272.89	238.87	OBRUBNIK - HORNA HRANA
1127	263 897.69	1 242 265.83	238.01	OBRUBNIK - HORNA HRANA	1191	263 969.85	1 242 274.09	238.86	OBRUBNIK - HORNA HRANA
1128	263 897.36	1 242 265.46	238.01	OBRUBNIK - HORNA HRANA	1192	263 969.49	1 242 273.75	238.86	OBRUBNIK - HORNA HRANA
1129	263 890.22	1 242 265.75	237.92	OBRUBNIK - HORNA HRANA	1193	263 969.47	1 242 273.25	238.86	OBRUBNIK - HORNA HRANA
1130	263 889.91	1 242 265.37	237.92	OBRUBNIK - HORNA HRANA	1194	263 970.67	1 242 273.22	238.86	OBRUBNIK - HORNA HRANA
1131	263 883.55	1 242 265.65	237.83	OBRUBNIK - HORNA HRANA	1195	263 958.79	1 242 265.38	238.82	OBRUBNIK - HORNA HRANA
1132	263 883.16	1 242 265.33	237.83	OBRUBNIK - HORNA HRANA	1196	263 958.29	1 242 265.37	238.83	OBRUBNIK - HORNA HRANA
1133	263 876.24	1 242 265.78	237.76	OBRUBNIK - HORNA HRANA	1197	263 959.15	1 242 265.74	238.82	OBRUBNIK - HORNA HRANA
1134	263 875.87	1 242 265.45	237.76	OBRUBNIK - HORNA HRANA	1198	263 958.29	1 242 266.60	238.82	OBRUBNIK - HORNA HRANA
1135	263 868.34	1 242 265.87	237.64	OBRUBNIK - HORNA HRANA	1199	263 957.94	1 242 265.73	238.82	OBRUBNIK - HORNA HRANA
1136	263 868.01	1 242 265.49	237.64	OBRUBNIK - HORNA HRANA	1200	263 957.93	1 242 266.22	238.81	OBRUBNIK - HORNA HRANA
1137	263 860.14	1 242 265.70	237.55	OBRUBNIK - HORNA HRANA	1201	263 950.62	1 242 265.38	238.73	OBRUBNIK - HORNA HRANA
1138	263 859.77	1 242 265.36	237.56	OBRUBNIK - HORNA HRANA	1202	263 950.13	1 242 265.34	238.72	OBRUBNIK - HORNA HRANA
1139	263 852.64	1 242 265.72	237.49	OBRUBNIK - HORNA HRANA	1203	263 949.74	1 242 265.67	238.72	OBRUBNIK - HORNA HRANA
1140	263 852.29	1 242 265.38	237.48	OBRUBNIK - HORNA HRANA	1204	263 949.70	1 242 266.16	238.73	OBRUBNIK - HORNA HRANA
1141	263 845.17	1 242 265.73	237.39	OBRUBNIK - HORNA HRANA	1205	263 950.04	1 242 266.54	238.74	OBRUBNIK - HORNA HRANA
1142	263 844.80	1 242 265.37	237.37	OBRUBNIK - HORNA HRANA	1206	263 950.95	1 242 265.76	238.74	OBRUBNIK - HORNA HRANA
1143	263 837.68	1 242 265.72	237.32	OBRUBNIK - HORNA HRANA	1207	263 943.05	1 242 265.35	238.66	OBRUBNIK - HORNA HRANA
1144	263 837.35	1 242 265.38	237.32	OBRUBNIK - HORNA HRANA	1208	263 942.55	1 242 265.36	238.65	OBRUBNIK - HORNA HRANA
1145	263 830.17	1 242 265.73	237.24	OBRUBNIK - HORNA HRANA	1209	263 942.19	1 242 265.71	238.64	OBRUBNIK - HORNA HRANA
1146	263 829.83	1 242 265.37	237.23	OBRUBNIK - HORNA HRANA	1210	263 942.18	1 242 266.21	238.63	OBRUBNIK - HORNA HRANA
1147	263 822.56	1 242 265.76	237.13	OBRUBNIK - HORNA HRANA	1211	263 942.54	1 242 266.57	238.63	OBRUBNIK - HORNA HRANA
1148	263 822.23	1 242 265.40	237.15	OBRUBNIK - HORNA HRANA	1212	263 943.40	1 242 265.72	238.66	OBRUBNIK - HORNA HRANA
1149	263 814.67	1 242 265.23	237.03	OBRUBNIK - HORNA HRANA	1213	263 935.56	1 242 265.41	238.54	OBRUBNIK - HORNA HRANA
1150	263 815.05	1 242 265.54	237.03	OBRUBNIK - HORNA HRANA	1214	263 935.07	1 242 265.39	238.53	OBRUBNIK - HORNA HRANA
1151	263 822.90	1 242 282.32	237.28	OBRUBNIK - HORNA HRANA	1215	263 934.71	1 242 265.73	238.53	OBRUBNIK - HORNA HRANA
1152	263 822.55	1 242 282.67	237.28	OBRUBNIK - HORNA HRANA	1216	263 934.70	1 242 266.23	238.53	OBRUBNIK - HORNA HRANA
1153	263 830.71	1 242 282.58	237.36	OBRUBNIK - HORNA HRANA	1217	263 935.92	1 242 265.77	238.55	OBRUBNIK - HORNA HRANA
1154	263 831.05	1 242 282.24	237.36	OBRUBNIK - HORNA HRANA	1218	263 935.06	1 242 266.58	238.53	OBRUBNIK - HORNA HRANA
1155	263 838.64	1 242 282.27	237.45	OBRUBNIK - HORNA HRANA	1219	263 912.24	1 242 265.37	238.24	OBRUBNIK - HORNA HRANA
1156	263 838.28	1 242 282.61	237.45	OBRUBNIK - HORNA HRANA	1220	263 911.75	1 242 265.36	238.24	OBRUBNIK - HORNA HRANA
1157	263 846.21	1 242 282.22	237.55	OBRUBNIK - HORNA HRANA	1221	263 912.60	1 242 265.73	238.25	OBRUBNIK - HORNA HRANA
1158	263 845.86	1 242 282.57	237.55	OBRUBNIK - HORNA HRANA	1222	263 912.60	1 242 266.23	238.24	OBRUBNIK - HORNA HRANA
1159	263 853.25	1 242 282.65	237.62	OBRUBNIK - HORNA HRANA	1223	263 911.40	1 242 265.73	238.23	OBRUBNIK - HORNA HRANA
1160	263 853.63	1 242 282.33	237.62	OBRUBNIK - HORNA HRANA	1224	263 911.41	1 242 266.22	238.23	OBRUBNIK - HORNA HRANA
1161	263 860.65	1 242 282.53	237.73	OBRUBNIK - HORNA HRANA	1225	263 912.27	1 242 266.59	238.23	OBRUBNIK - HORNA HRANA
1162	263 861.01	1 242 282.19	237.72	OBRUBNIK - HORNA HRANA	1226	263 911.77	1 242 266.59	238.23	OBRUBNIK - HORNA HRANA
1163	263 882.50	1 242 282.37	237.96	OBRUBNIK - HORNA HRANA	1227	263 904.36	1 242 265.35	238.10	OBRUBNIK - HORNA HRANA
1164	263 882.86	1 242 282.70	237.97	OBRUBNIK - HORNA HRANA	1228	263 904.00	1 242 265.68	238.10	OBRUBNIK - HORNA HRANA
1165	263 890.83	1 242 282.66	238.07	OBRUBNIK - HORNA HRANA	1229	263 903.96	1 242 266.19	238.10	OBRUBNIK - HORNA HRANA
1166	263 891.17	1 242 282.30	238.06	OBRUBNIK - HORNA HRANA	1230	263 904.31	1 242 266.55	238.11	OBRUBNIK - HORNA HRANA
1167	263 898.26	1 242 281.37	238.16	OBRUBNIK - HORNA HRANA	1231	263 904.80	1 242 266.57	238.11	OBRUBNIK - HORNA HRANA
1168	263 898.62	1 242 281.72	238.17	OBRUBNIK - HORNA HRANA	1232	263 905.18	1 242 266.21	238.11	OBRUBNIK - HORNA HRANA

Číslo bodu	Y [m]	X [m]	H [m]	Popis	Číslo bodu	Y [m]	X [m]	H [m]	Popis
1233	263 896.86	1 242 265.40	238.01	OBRUBNIK - HORNA HRANA	1297	263 822.15	1 242 266.58	237.12	OBRUBNIK - HORNA HRANA
1234	263 896.49	1 242 265.73	238.00	OBRUBNIK - HORNA HRANA	1298	263 822.52	1 242 266.25	237.13	OBRUBNIK - HORNA HRANA
1235	263 896.45	1 242 266.23	238.01	OBRUBNIK - HORNA HRANA	1299	263 814.16	1 242 265.28	237.02	OBRUBNIK - HORNA HRANA
1236	263 896.77	1 242 266.61	238.01	OBRUBNIK - HORNA HRANA	1300	263 813.85	1 242 265.68	237.01	OBRUBNIK - HORNA HRANA
1237	263 897.27	1 242 266.67	238.02	OBRUBNIK - HORNA HRANA	1301	263 813.90	1 242 266.17	237.01	OBRUBNIK - HORNA HRANA
1238	263 897.65	1 242 266.33	238.02	OBRUBNIK - HORNA HRANA	1302	263 814.29	1 242 266.49	237.02	OBRUBNIK - HORNA HRANA
1239	263 889.40	1 242 265.32	237.92	OBRUBNIK - HORNA HRANA	1303	263 814.78	1 242 266.43	237.02	OBRUBNIK - HORNA HRANA
1240	263 889.02	1 242 265.63	237.92	OBRUBNIK - HORNA HRANA	1304	263 815.08	1 242 266.04	237.03	OBRUBNIK - HORNA HRANA
1241	263 888.96	1 242 266.13	237.92	OBRUBNIK - HORNA HRANA	1305	263 809.77	1 242 294.12	237.06	OBRUBNIK - HORNA HRANA
1242	263 889.29	1 242 266.51	237.93	OBRUBNIK - HORNA HRANA	1306	263 810.03	1 242 293.69	237.05	OBRUBNIK - HORNA HRANA
1243	263 889.82	1 242 266.55	237.93	OBRUBNIK - HORNA HRANA	1307	263 810.51	1 242 293.56	237.05	OBRUBNIK - HORNA HRANA
1244	263 890.17	1 242 266.25	237.92	OBRUBNIK - HORNA HRANA	1308	263 810.94	1 242 293.82	237.05	OBRUBNIK - HORNA HRANA
1245	263 882.66	1 242 265.35	237.82	OBRUBNIK - HORNA HRANA	1309	263 811.07	1 242 294.31	237.04	OBRUBNIK - HORNA HRANA
1246	263 882.35	1 242 265.75	237.83	OBRUBNIK - HORNA HRANA	1310	263 810.80	1 242 294.73	237.03	OBRUBNIK - HORNA HRANA
1247	263 882.43	1 242 266.27	237.83	OBRUBNIK - HORNA HRANA	1311	263 810.34	1 242 294.85	237.04	OBRUBNIK - HORNA HRANA
1248	263 882.80	1 242 266.58	237.84	OBRUBNIK - HORNA HRANA	1312	263 809.90	1 242 294.59	237.05	OBRUBNIK - HORNA HRANA
1249	263 883.29	1 242 266.54	237.85	OBRUBNIK - HORNA HRANA	1313	263 822.74	1 242 298.60	237.07	OBRUBNIK - HORNA HRANA
1250	263 883.60	1 242 266.14	237.84	OBRUBNIK - HORNA HRANA	1314	263 823.09	1 242 298.26	237.07	OBRUBNIK - HORNA HRANA
1251	263 875.37	1 242 265.46	237.76	OBRUBNIK - HORNA HRANA	1315	263 823.11	1 242 297.77	237.07	OBRUBNIK - HORNA HRANA
1252	263 875.03	1 242 265.83	237.75	OBRUBNIK - HORNA HRANA	1316	263 822.77	1 242 297.41	237.08	OBRUBNIK - HORNA HRANA
1253	263 875.05	1 242 266.33	237.75	OBRUBNIK - HORNA HRANA	1317	263 822.27	1 242 297.40	237.08	OBRUBNIK - HORNA HRANA
1254	263 875.43	1 242 266.66	237.76	OBRUBNIK - HORNA HRANA	1318	263 821.90	1 242 297.76	237.06	OBRUBNIK - HORNA HRANA
1255	263 875.93	1 242 266.65	237.76	OBRUBNIK - HORNA HRANA	1319	263 829.44	1 242 297.75	237.20	OBRUBNIK - HORNA HRANA
1256	263 876.26	1 242 266.28	237.76	OBRUBNIK - HORNA HRANA	1320	263 829.77	1 242 297.41	237.19	OBRUBNIK - HORNA HRANA
1257	263 867.51	1 242 265.47	237.63	OBRUBNIK - HORNA HRANA	1321	263 830.28	1 242 297.39	237.19	OBRUBNIK - HORNA HRANA
1258	263 867.13	1 242 265.78	237.63	OBRUBNIK - HORNA HRANA	1322	263 830.66	1 242 297.70	237.20	OBRUBNIK - HORNA HRANA
1259	263 867.09	1 242 266.28	237.63	OBRUBNIK - HORNA HRANA	1323	263 830.67	1 242 298.20	237.21	OBRUBNIK - HORNA HRANA
1260	263 867.42	1 242 266.65	237.63	OBRUBNIK - HORNA HRANA	1324	263 830.31	1 242 298.58	237.21	OBRUBNIK - HORNA HRANA
1261	263 867.92	1 242 266.69	237.64	OBRUBNIK - HORNA HRANA	1325	263 837.84	1 242 297.38	237.28	OBRUBNIK - HORNA HRANA
1262	263 868.30	1 242 266.38	237.64	OBRUBNIK - HORNA HRANA	1326	263 837.35	1 242 297.38	237.27	OBRUBNIK - HORNA HRANA
1263	263 859.28	1 242 265.37	237.55	OBRUBNIK - HORNA HRANA	1327	263 836.99	1 242 297.73	237.27	OBRUBNIK - HORNA HRANA
1264	263 858.94	1 242 265.73	237.54	OBRUBNIK - HORNA HRANA	1328	263 837.80	1 242 298.58	237.29	OBRUBNIK - HORNA HRANA
1265	263 858.95	1 242 266.23	237.55	OBRUBNIK - HORNA HRANA	1329	263 838.15	1 242 298.24	237.29	OBRUBNIK - HORNA HRANA
1266	263 859.31	1 242 266.58	237.55	OBRUBNIK - HORNA HRANA	1330	263 838.19	1 242 297.74	237.29	OBRUBNIK - HORNA HRANA
1267	263 859.81	1 242 266.57	237.56	OBRUBNIK - HORNA HRANA	1331	263 845.36	1 242 297.37	237.40	OBRUBNIK - HORNA HRANA
1268	263 860.16	1 242 266.20	237.55	OBRUBNIK - HORNA HRANA	1332	263 844.85	1 242 297.38	237.38	OBRUBNIK - HORNA HRANA
1269	263 851.79	1 242 265.38	237.47	OBRUBNIK - HORNA HRANA	1333	263 844.51	1 242 297.73	237.37	OBRUBNIK - HORNA HRANA
1270	263 851.44	1 242 265.74	237.47	OBRUBNIK - HORNA HRANA	1334	263 845.37	1 242 298.58	237.38	OBRUBNIK - HORNA HRANA
1271	263 851.45	1 242 266.23	237.48	OBRUBNIK - HORNA HRANA	1335	263 845.70	1 242 298.22	237.39	OBRUBNIK - HORNA HRANA
1272	263 851.81	1 242 266.59	237.48	OBRUBNIK - HORNA HRANA	1336	263 845.72	1 242 297.72	237.40	OBRUBNIK - HORNA HRANA
1273	263 852.31	1 242 266.58	237.48	OBRUBNIK - HORNA HRANA	1337	263 852.81	1 242 297.38	237.48	OBRUBNIK - HORNA HRANA
1274	263 852.65	1 242 266.23	237.48	OBRUBNIK - HORNA HRANA	1338	263 852.31	1 242 297.39	237.48	OBRUBNIK - HORNA HRANA
1275	263 844.30	1 242 265.38	237.38	OBRUBNIK - HORNA HRANA	1339	263 851.98	1 242 297.76	237.48	OBRUBNIK - HORNA HRANA
1276	263 843.96	1 242 265.73	237.37	OBRUBNIK - HORNA HRANA	1340	263 852.88	1 242 298.56	237.50	OBRUBNIK - HORNA HRANA
1277	263 843.98	1 242 266.25	237.37	OBRUBNIK - HORNA HRANA	1341	263 853.20	1 242 298.21	237.49	OBRUBNIK - HORNA HRANA
1278	263 844.31	1 242 266.58	237.37	OBRUBNIK - HORNA HRANA	1342	263 853.18	1 242 297.70	237.48	OBRUBNIK - HORNA HRANA
1279	263 844.82	1 242 266.57	237.38	OBRUBNIK - HORNA HRANA	1343	263 860.34	1 242 297.41	237.61	OBRUBNIK - HORNA HRANA
1280	263 845.16	1 242 266.22	237.37	OBRUBNIK - HORNA HRANA	1344	263 859.84	1 242 297.40	237.61	OBRUBNIK - HORNA HRANA
1281	263 836.84	1 242 265.36	237.33	OBRUBNIK - HORNA HRANA	1345	263 859.50	1 242 297.74	237.61	OBRUBNIK - HORNA HRANA
1282	263 836.48	1 242 265.71	237.32	OBRUBNIK - HORNA HRANA	1346	263 860.32	1 242 298.62	237.61	OBRUBNIK - HORNA HRANA
1283	263 836.45	1 242 266.21	237.32	OBRUBNIK - HORNA HRANA	1347	263 860.67	1 242 298.28	237.61	OBRUBNIK - HORNA HRANA
1284	263 836.81	1 242 266.57	237.32	OBRUBNIK - HORNA HRANA	1348	263 860.69	1 242 297.78	237.61	OBRUBNIK - HORNA HRANA
1285	263 837.30	1 242 266.58	237.33	OBRUBNIK - HORNA HRANA	1349	263 867.80	1 242 297.45	237.69	OBRUBNIK - HORNA HRANA
1286	263 837.67	1 242 266.22	237.33	OBRUBNIK - HORNA HRANA	1350	263 867.30	1 242 297.46	237.69	OBRUBNIK - HORNA HRANA
1287	263 829.33	1 242 265.36	237.24	OBRUBNIK - HORNA HRANA	1351	263 866.95	1 242 297.82	237.70	OBRUBNIK - HORNA HRANA
1288	263 828.98	1 242 265.69	237.23	OBRUBNIK - HORNA HRANA	1352	263 867.82	1 242 298.67	237.70	OBRUBNIK - HORNA HRANA
1289	263 828.96	1 242 266.20	237.23	OBRUBNIK - HORNA HRANA	1353	263 874.46	1 242 297.75	237.79	OBRUBNIK - HORNA HRANA
1290	263 829.30	1 242 266.55	237.23	OBRUBNIK - HORNA HRANA	1354	263 875.31	1 242 298.59	237.79	OBRUBNIK - HORNA HRANA
1291	263 829.81	1 242 266.58	237.23	OBRUBNIK - HORNA HRANA	1355	263 875.65	1 242 298.24	237.79	OBRUBNIK - HORNA HRANA
1292	263 830.16	1 242 266.25	237.23	OBRUBNIK - HORNA HRANA	1356	263 875.66	1 242 297.74	237.78	OBRUBNIK - HORNA HRANA
1293	263 821.72	1 242 265.34	237.13	OBRUBNIK - HORNA HRANA	1357	263 875.31	1 242 297.40	237.79	OBRUBNIK - HORNA HRANA
1294	263 821.36	1 242 265.66	237.12	OBRUBNIK - HORNA HRANA	1358	263 874.80	1 242 297.40	237.79	OBRUBNIK - HORNA HRANA
1295	263 821.32	1 242 266.17	237.11	OBRUBNIK - HORNA HRANA	1359	263 882.83	1 242 297.40	237.87	OBRUBNIK - HORNA HRANA
1296	263 821.64	1 242 266.54	237.12	OBRUBNIK - HORNA HRANA	1360	263 882.32	1 242 297.42	237.87	OBRUBNIK - HORNA HRANA

Číslo bodu	Y [m]	X [m]	H [m]	Popis	Číslo bodu	Y [m]	X [m]	H [m]	Popis
1361	263 882.00	1 242 297.79	237.87	OBRUBNIK - HORNA HRANA	1425	263 949.72	1 242 297.73	238.66	OBRUBNIK - HORNA HRANA
1362	263 882.89	1 242 298.61	237.87	OBRUBNIK - HORNA HRANA	1426	263 949.74	1 242 298.25	238.66	OBRUBNIK - HORNA HRANA
1363	263 883.21	1 242 298.24	237.87	OBRUBNIK - HORNA HRANA	1427	263 950.09	1 242 298.58	238.66	OBRUBNIK - HORNA HRANA
1364	263 883.18	1 242 297.73	237.87	OBRUBNIK - HORNA HRANA	1428	263 950.91	1 242 297.70	238.68	OBRUBNIK - HORNA HRANA
1365	263 889.40	1 242 297.70	237.96	OBRUBNIK - HORNA HRANA	1429	263 943.05	1 242 297.34	238.58	OBRUBNIK - HORNA HRANA
1366	263 890.22	1 242 298.57	237.96	OBRUBNIK - HORNA HRANA	1430	263 942.54	1 242 297.35	238.58	OBRUBNIK - HORNA HRANA
1367	263 890.57	1 242 298.22	237.96	OBRUBNIK - HORNA HRANA	1431	263 942.21	1 242 297.73	238.58	OBRUBNIK - HORNA HRANA
1368	263 890.60	1 242 297.73	237.97	OBRUBNIK - HORNA HRANA	1432	263 942.22	1 242 298.23	238.57	OBRUBNIK - HORNA HRANA
1369	263 890.25	1 242 297.37	237.96	OBRUBNIK - HORNA HRANA	1433	263 942.58	1 242 298.56	238.58	OBRUBNIK - HORNA HRANA
1370	263 889.76	1 242 297.36	237.96	OBRUBNIK - HORNA HRANA	1434	263 943.09	1 242 298.55	238.59	OBRUBNIK - HORNA HRANA
1371	263 897.82	1 242 297.41	238.07	OBRUBNIK - HORNA HRANA	1435	263 943.42	1 242 298.18	238.59	OBRUBNIK - HORNA HRANA
1372	263 897.30	1 242 297.42	238.07	OBRUBNIK - HORNA HRANA	1436	263 943.40	1 242 297.68	238.58	OBRUBNIK - HORNA HRANA
1373	263 896.98	1 242 297.80	238.06	OBRUBNIK - HORNA HRANA	1437	263 934.71	1 242 297.72	238.49	OBRUBNIK - HORNA HRANA
1374	263 897.91	1 242 298.59	238.06	OBRUBNIK - HORNA HRANA	1438	263 934.75	1 242 298.22	238.48	OBRUBNIK - HORNA HRANA
1375	263 898.23	1 242 298.22	238.07	OBRUBNIK - HORNA HRANA	1439	263 935.10	1 242 298.55	238.48	OBRUBNIK - HORNA HRANA
1376	263 898.19	1 242 297.73	238.08	OBRUBNIK - HORNA HRANA	1440	263 935.60	1 242 298.54	238.48	OBRUBNIK - HORNA HRANA
1377	263 904.45	1 242 297.72	238.15	OBRUBNIK - HORNA HRANA	1441	263 935.94	1 242 298.18	238.49	OBRUBNIK - HORNA HRANA
1378	263 905.28	1 242 298.59	238.15	OBRUBNIK - HORNA HRANA	1442	263 935.92	1 242 297.68	238.49	OBRUBNIK - HORNA HRANA
1379	263 905.62	1 242 298.25	238.15	OBRUBNIK - HORNA HRANA	1443	263 935.55	1 242 297.34	238.49	OBRUBNIK - HORNA HRANA
1380	263 905.65	1 242 297.75	238.15	OBRUBNIK - HORNA HRANA	1444	263 935.05	1 242 297.35	238.49	OBRUBNIK - HORNA HRANA
1381	263 905.30	1 242 297.38	238.15	OBRUBNIK - HORNA HRANA	1445	263 897.77	1 242 281.38	238.16	OBRUBNIK - HORNA HRANA
1382	263 904.79	1 242 297.38	238.14	OBRUBNIK - HORNA HRANA	1446	263 897.43	1 242 281.73	238.16	OBRUBNIK - HORNA HRANA
1383	263 912.83	1 242 297.41	238.24	OBRUBNIK - HORNA HRANA	1447	263 897.43	1 242 282.25	238.16	OBRUBNIK - HORNA HRANA
1384	263 912.33	1 242 297.40	238.24	OBRUBNIK - HORNA HRANA	1448	263 897.78	1 242 282.59	238.16	OBRUBNIK - HORNA HRANA
1385	263 911.97	1 242 297.76	238.23	OBRUBNIK - HORNA HRANA	1449	263 898.28	1 242 282.58	238.17	OBRUBNIK - HORNA HRANA
1386	263 912.84	1 242 298.60	238.24	OBRUBNIK - HORNA HRANA	1450	263 898.61	1 242 282.22	238.17	OBRUBNIK - HORNA HRANA
1387	263 913.18	1 242 298.26	238.23	OBRUBNIK - HORNA HRANA	1451	263 890.84	1 242 281.44	238.05	OBRUBNIK - HORNA HRANA
1388	263 913.17	1 242 297.75	238.24	OBRUBNIK - HORNA HRANA	1452	263 890.33	1 242 281.45	238.06	OBRUBNIK - HORNA HRANA
1389	263 912.25	1 242 281.38	238.37	OBRUBNIK - HORNA HRANA	1453	263 889.99	1 242 281.80	238.06	OBRUBNIK - HORNA HRANA
1390	263 911.85	1 242 281.71	238.36	OBRUBNIK - HORNA HRANA	1454	263 889.99	1 242 282.31	238.07	OBRUBNIK - HORNA HRANA
1391	263 911.81	1 242 282.20	238.35	OBRUBNIK - HORNA HRANA	1455	263 890.34	1 242 282.65	238.07	OBRUBNIK - HORNA HRANA
1392	263 912.15	1 242 282.55	238.36	OBRUBNIK - HORNA HRANA	1456	263 891.19	1 242 281.79	238.06	OBRUBNIK - HORNA HRANA
1393	263 912.66	1 242 282.59	238.37	OBRUBNIK - HORNA HRANA	1457	263 883.30	1 242 281.47	237.97	OBRUBNIK - HORNA HRANA
1394	263 913.04	1 242 282.27	238.37	OBRUBNIK - HORNA HRANA	1458	263 882.80	1 242 281.49	237.97	OBRUBNIK - HORNA HRANA
1395	263 905.37	1 242 281.42	238.26	OBRUBNIK - HORNA HRANA	1459	263 882.48	1 242 281.86	237.96	OBRUBNIK - HORNA HRANA
1396	263 905.01	1 242 281.75	238.26	OBRUBNIK - HORNA HRANA	1460	263 883.37	1 242 282.66	237.99	OBRUBNIK - HORNA HRANA
1397	263 904.99	1 242 282.26	238.26	OBRUBNIK - HORNA HRANA	1461	263 883.69	1 242 282.29	237.98	OBRUBNIK - HORNA HRANA
1398	263 905.32	1 242 282.61	238.25	OBRUBNIK - HORNA HRANA	1462	263 883.67	1 242 281.80	237.97	OBRUBNIK - HORNA HRANA
1399	263 905.83	1 242 282.61	238.26	OBRUBNIK - HORNA HRANA	1463	263 875.73	1 242 281.42	237.88	OBRUBNIK - HORNA HRANA
1400	263 906.19	1 242 282.30	238.26	OBRUBNIK - HORNA HRANA	1464	263 875.23	1 242 281.43	237.88	OBRUBNIK - HORNA HRANA
1401	263 935.65	1 242 281.37	238.62	OBRUBNIK - HORNA HRANA	1465	263 874.90	1 242 281.77	237.87	OBRUBNIK - HORNA HRANA
1402	263 935.14	1 242 281.39	238.62	OBRUBNIK - HORNA HRANA	1466	263 874.91	1 242 282.27	237.86	OBRUBNIK - HORNA HRANA
1403	263 934.80	1 242 281.73	238.62	OBRUBNIK - HORNA HRANA	1467	263 875.26	1 242 282.60	237.86	OBRUBNIK - HORNA HRANA
1404	263 934.81	1 242 282.24	238.63	OBRUBNIK - HORNA HRANA	1468	263 875.76	1 242 282.61	237.86	OBRUBNIK - HORNA HRANA
1405	263 935.17	1 242 282.57	238.64	OBRUBNIK - HORNA HRANA	1469	263 876.11	1 242 282.25	237.86	OBRUBNIK - HORNA HRANA
1406	263 935.68	1 242 282.56	238.64	OBRUBNIK - HORNA HRANA	1470	263 876.10	1 242 281.75	237.88	OBRUBNIK - HORNA HRANA
1407	263 936.02	1 242 282.21	238.64	OBRUBNIK - HORNA HRANA	1471	263 867.37	1 242 281.69	237.80	OBRUBNIK - HORNA HRANA
1408	263 936.01	1 242 281.71	238.63	OBRUBNIK - HORNA HRANA	1472	263 867.36	1 242 282.19	237.79	OBRUBNIK - HORNA HRANA
1409	263 943.02	1 242 281.41	238.69	OBRUBNIK - HORNA HRANA	1473	263 867.74	1 242 282.52	237.79	OBRUBNIK - HORNA HRANA
1410	263 942.51	1 242 281.41	238.69	OBRUBNIK - HORNA HRANA	1474	263 868.24	1 242 282.50	237.80	OBRUBNIK - HORNA HRANA
1411	263 942.15	1 242 281.74	238.70	OBRUBNIK - HORNA HRANA	1475	263 868.58	1 242 282.14	237.81	OBRUBNIK - HORNA HRANA
1412	263 942.13	1 242 282.25	238.71	OBRUBNIK - HORNA HRANA	1476	263 868.57	1 242 281.63	237.80	OBRUBNIK - HORNA HRANA
1413	263 942.46	1 242 282.61	238.71	OBRUBNIK - HORNA HRANA	1477	263 868.20	1 242 281.30	237.80	OBRUBNIK - HORNA HRANA
1414	263 942.96	1 242 282.62	238.71	OBRUBNIK - HORNA HRANA	1478	263 867.70	1 242 281.34	237.80	OBRUBNIK - HORNA HRANA
1415	263 943.32	1 242 282.28	238.71	OBRUBNIK - HORNA HRANA	1479	263 860.66	1 242 281.32	237.72	OBRUBNIK - HORNA HRANA
1416	263 943.35	1 242 281.77	238.70	OBRUBNIK - HORNA HRANA	1480	263 860.16	1 242 281.32	237.71	OBRUBNIK - HORNA HRANA
1417	263 950.57	1 242 281.38	238.79	OBRUBNIK - HORNA HRANA	1481	263 859.81	1 242 281.65	237.71	OBRUBNIK - HORNA HRANA
1418	263 950.06	1 242 281.39	238.78	OBRUBNIK - HORNA HRANA	1482	263 859.81	1 242 282.16	237.71	OBRUBNIK - HORNA HRANA
1419	263 949.73	1 242 281.74	238.78	OBRUBNIK - HORNA HRANA	1483	263 860.15	1 242 282.51	237.72	OBRUBNIK - HORNA HRANA
1420	263 949.74	1 242 282.26	238.78	OBRUBNIK - HORNA HRANA	1484	263 861.02	1 242 281.70	237.72	OBRUBNIK - HORNA HRANA
1421	263 950.10	1 242 282.59	238.79	OBRUBNIK - HORNA HRANA	1485	263 853.36	1 242 281.46	237.62	OBRUBNIK - HORNA HRANA
1422	263 950.93	1 242 281.72	238.79	OBRUBNIK - HORNA HRANA	1486	263 852.86	1 242 281.40	237.62	OBRUBNIK - HORNA HRANA
1423	263 950.56	1 242 297.36	238.68	OBRUBNIK - HORNA HRANA	1487	263 852.47	1 242 281.72	237.62	OBRUBNIK - HORNA HRANA
1424	263 950.07	1 242 297.36	238.67	OBRUBNIK - HORNA HRANA	1488	263 852.42	1 242 282.21	237.61	OBRUBNIK - HORNA HRANA

Číslo bodu	Y [m]	X [m]	H [m]	Popis	Číslo bodu	Y [m]	X [m]	H [m]	Popis
1489	263 852.75	1 242 282.60	237.61	OBRUBNIK - HORNA HRANA	1553	263 810.90	1 242 294.70	237.03	OBRUBNIK - HORNA HRANA
1490	263 853.67	1 242 281.84	237.62	OBRUBNIK - HORNA HRANA	1554	263 956.06	1 242 298.13	238.76	OBRUBNIK - HORNA HRANA
1491	263 845.85	1 242 281.39	237.54	OBRUBNIK - HORNA HRANA	1555	263 951.00	1 242 298.12	238.69	OBRUBNIK - HORNA HRANA
1492	263 845.34	1 242 281.40	237.55	OBRUBNIK - HORNA HRANA	1556	263 909.53	1 242 263.90	238.23	OBRUBNIK - HORNA HRANA
1493	263 844.99	1 242 281.74	237.54	OBRUBNIK - HORNA HRANA	1557	263 899.54	1 242 263.90	238.09	OBRUBNIK - HORNA HRANA
1494	263 844.99	1 242 282.24	237.54	OBRUBNIK - HORNA HRANA	1558	263 889.54	1 242 263.88	237.96	OBRUBNIK - HORNA HRANA
1495	263 845.36	1 242 282.57	237.55	OBRUBNIK - HORNA HRANA	1559	263 879.56	1 242 263.86	237.84	OBRUBNIK - HORNA HRANA
1496	263 846.21	1 242 281.72	237.55	OBRUBNIK - HORNA HRANA	1560	263 869.56	1 242 263.86	237.72	OBRUBNIK - HORNA HRANA
1497	263 838.31	1 242 281.41	237.45	OBRUBNIK - HORNA HRANA	1561	263 859.59	1 242 263.83	237.60	OBRUBNIK - HORNA HRANA
1498	263 837.80	1 242 281.40	237.44	OBRUBNIK - HORNA HRANA	1562	263 846.59	1 242 263.80	237.46	OBRUBNIK - HORNA HRANA
1499	263 837.45	1 242 281.76	237.44	OBRUBNIK - HORNA HRANA	1563	263 839.61	1 242 263.78	237.39	OBRUBNIK - HORNA HRANA
1500	263 837.45	1 242 282.26	237.44	OBRUBNIK - HORNA HRANA	1564	263 929.02	1 242 300.18	238.26	OBRUBNIK - HORNA HRANA
1501	263 837.78	1 242 282.61	237.45	OBRUBNIK - HORNA HRANA	1565	263 931.04	1 242 300.18	238.53	OBRUBNIK - HORNA HRANA
1502	263 838.65	1 242 281.77	237.46	OBRUBNIK - HORNA HRANA	1566	263 941.02	1 242 300.16	238.62	OBRUBNIK - HORNA HRANA
1503	263 830.68	1 242 281.40	237.37	OBRUBNIK - HORNA HRANA	1567	263 949.99	1 242 300.16	238.73	OBRUBNIK - HORNA HRANA
1504	263 830.16	1 242 281.41	237.36	OBRUBNIK - HORNA HRANA	1568	263 953.98	1 242 300.17	238.78	OBRUBNIK - HORNA HRANA
1505	263 829.83	1 242 281.76	237.36	OBRUBNIK - HORNA HRANA	1569	263 957.09	1 242 300.21	238.60	OBRUBNIK - HORNA HRANA
1506	263 829.84	1 242 282.26	237.36	OBRUBNIK - HORNA HRANA	1570	263 917.06	1 242 286.48	238.33	OBRUBNIK - HORNA HRANA
1507	263 830.21	1 242 282.60	237.37	OBRUBNIK - HORNA HRANA	1571	263 917.06	1 242 282.02	238.42	OBRUBNIK - HORNA HRANA
1508	263 831.04	1 242 281.73	237.37	OBRUBNIK - HORNA HRANA	1572	263 917.17	1 242 270.41	238.19	OBRUBNIK - HORNA HRANA
1509	263 822.53	1 242 281.49	237.27	OBRUBNIK - HORNA HRANA	1573	263 917.54	1 242 270.76	238.18	OBRUBNIK - HORNA HRANA
1510	263 822.02	1 242 281.49	237.27	OBRUBNIK - HORNA HRANA	1574	263 929.59	1 242 270.40	238.40	OBRUBNIK - HORNA HRANA
1511	263 821.69	1 242 281.83	237.26	OBRUBNIK - HORNA HRANA	1575	263 929.23	1 242 270.76	238.39	OBRUBNIK - HORNA HRANA
1512	263 821.68	1 242 282.33	237.27	OBRUBNIK - HORNA HRANA	1576	263 917.38	1 242 286.82	238.32	OBRUBNIK - HORNA HRANA
1513	263 822.03	1 242 282.67	237.27	OBRUBNIK - HORNA HRANA	1577	263 917.05	1 242 277.42	238.32	OBRUBNIK - HORNA HRANA
1514	263 822.89	1 242 281.82	237.28	OBRUBNIK - HORNA HRANA	1578	263 917.41	1 242 277.04	238.32	OBRUBNIK - HORNA HRANA
1515	263 868.15	1 242 297.82	237.70	OBRUBNIK - HORNA HRANA	1579	263 917.22	1 242 265.99	238.28	OBRUBNIK - HORNA HRANA
1516	263 868.16	1 242 298.31	237.70	OBRUBNIK - HORNA HRANA	1580	263 919.93	1 242 268.39	238.18	OBRUBNIK - HORNA HRANA
1517	263 806.40	1 242 270.99	236.81	OBRUBNIK - HORNA HRANA	1581	263 927.07	1 242 268.14	238.26	OBRUBNIK - HORNA HRANA
1518	263 806.76	1 242 270.64	236.80	OBRUBNIK - HORNA HRANA	1582	263 927.18	1 242 263.75	238.24	OBRUBNIK - HORNA HRANA
1519	263 955.99	1 242 293.52	238.69	OBRUBNIK - HORNA HRANA	1583	263 919.86	1 242 263.97	238.17	OBRUBNIK - HORNA HRANA
1520	263 956.45	1 242 293.19	238.69	OBRUBNIK - HORNA HRANA	1584	263 920.24	1 242 279.82	238.32	OBRUBNIK - HORNA HRANA
1521	263 956.50	1 242 286.83	238.81	OBRUBNIK - HORNA HRANA	1585	263 926.54	1 242 279.90	238.49	OBRUBNIK - HORNA HRANA
1522	263 956.21	1 242 277.37	238.72	OBRUBNIK - HORNA HRANA	1586	263 920.21	1 242 283.81	238.32	OBRUBNIK - HORNA HRANA
1523	263 956.55	1 242 277.01	238.72	OBRUBNIK - HORNA HRANA	1587	263 917.04	1 242 283.66	238.30	OBRUBNIK - HORNA HRANA
1524	263 929.29	1 242 276.97	238.47	OBRUBNIK - HORNA HRANA	1588	263 926.53	1 242 283.90	238.47	OBRUBNIK - HORNA HRANA
1525	263 929.64	1 242 286.47	238.50	OBRUBNIK - HORNA HRANA	1589	263 926.76	1 242 296.84	238.33	OBRUBNIK - HORNA HRANA
1526	263 929.28	1 242 286.81	238.49	OBRUBNIK - HORNA HRANA	1590	263 919.86	1 242 296.67	238.27	OBRUBNIK - HORNA HRANA
1527	263 929.57	1 242 293.48	238.37	OBRUBNIK - HORNA HRANA	1591	263 914.88	1 242 301.34	238.11	OBRUBNIK - HORNA HRANA
1528	263 929.20	1 242 293.13	238.35	OBRUBNIK - HORNA HRANA	1592	263 913.88	1 242 301.34	238.04	OBRUBNIK - HORNA HRANA
1529	263 917.06	1 242 293.50	238.26	OBRUBNIK - HORNA HRANA	1593	263 919.94	1 242 295.42	238.27	OBRUBNIK - HORNA HRANA
1530	263 917.42	1 242 293.14	238.27	OBRUBNIK - HORNA HRANA	1594	263 931.89	1 242 301.33	238.22	OBRUBNIK - HORNA HRANA
1531	263 819.15	1 242 281.99	237.23	OBRUBNIK - HORNA HRANA	1595	263 928.79	1 242 299.95	238.25	OBRUBNIK - HORNA HRANA
1532	263 819.52	1 242 282.36	237.23	OBRUBNIK - HORNA HRANA	1596	263 927.11	1 242 297.52	238.29	OBRUBNIK - HORNA HRANA
1533	263 819.16	1 242 286.65	237.12	OBRUBNIK - HORNA HRANA	1597	263 958.91	1 242 280.03	238.81	OBRUBNIK - HORNA HRANA
1534	263 819.61	1 242 286.47	237.12	OBRUBNIK - HORNA HRANA	1598	263 958.93	1 242 284.02	238.81	OBRUBNIK - HORNA HRANA
1535	263 816.70	1 242 276.97	237.08	OBRUBNIK - HORNA HRANA	1599	263 814.13	1 242 278.29	237.09	OBRUBNIK - HORNA HRANA
1536	263 819.62	1 242 286.34	237.12	OBRUBNIK - HORNA HRANA	1600	263 819.07	1 242 286.61	237.12	OBRUBNIK - HORNA HRANA
1537	263 809.78	1 242 293.92	237.06	OBRUBNIK - HORNA HRANA	1601	263 813.55	1 242 282.50	237.10	OBRUBNIK - HORNA HRANA
1538	263 804.32	1 242 290.11	237.16	OBRUBNIK - HORNA HRANA	1602	263 813.44	1 242 282.29	237.09	OBRUBNIK - HORNA HRANA
1539	263 804.58	1 242 289.68	237.13	OBRUBNIK - HORNA HRANA	1603	263 813.21	1 242 280.58	237.10	OBRUBNIK - HORNA HRANA
1540	263 806.69	1 242 286.29	236.99	OBRUBNIK - HORNA HRANA	1604	263 970.91	1 242 301.29	238.58	OBRUBNIK - HORNA HRANA
1541	263 806.35	1 242 285.77	236.99	OBRUBNIK - HORNA HRANA	1605	263 965.82	1 242 298.08	238.69	OBRUBNIK - HORNA HRANA
1542	263 802.02	1 242 285.94	237.15	OBRUBNIK - HORNA HRANA	1606	263 965.27	1 242 293.94	238.69	OBRUBNIK - HORNA HRANA
1543	263 801.89	1 242 285.94	237.16	OBRUBNIK - HORNA HRANA	1607	263 965.62	1 242 293.58	238.70	OBRUBNIK - HORNA HRANA
1544	263 801.89	1 242 280.95	237.09	OBRUBNIK - HORNA HRANA	1608	263 970.23	1 242 293.47	238.92	OBRUBNIK - HORNA HRANA
1545	263 801.89	1 242 277.95	237.04	OBRUBNIK - HORNA HRANA	1609	263 970.24	1 242 289.18	238.92	OBRUBNIK - HORNA HRANA
1546	263 801.88	1 242 272.95	236.98	OBRUBNIK - HORNA HRANA	1610	263 965.64	1 242 270.85	238.76	OBRUBNIK - HORNA HRANA
1547	263 801.89	1 242 270.94	236.95	OBRUBNIK - HORNA HRANA	1611	263 965.28	1 242 270.49	238.77	OBRUBNIK - HORNA HRANA
1548	263 802.04	1 242 270.94	236.95	OBRUBNIK - HORNA HRANA	1612	263 970.28	1 242 272.85	238.87	OBRUBNIK - HORNA HRANA
1549	263 805.99	1 242 270.99	236.83	OBRUBNIK - HORNA HRANA	1613	263 970.27	1 242 270.83	238.83	OBRUBNIK - HORNA HRANA
1550	263 816.86	1 242 293.98	236.99	OBRUBNIK - HORNA HRANA	1614	263 929.89	1 242 263.77	238.52	OBRUBNIK - HORNA HRANA
1551	263 814.55	1 242 297.24	237.01	OBRUBNIK - HORNA HRANA	1615	263 931.86	1 242 263.76	238.54	OBRUBNIK - HORNA HRANA
1552	263 814.15	1 242 296.98	237.01	OBRUBNIK - HORNA HRANA	1616	263 939.84	1 242 263.78	238.64	OBRUBNIK - HORNA HRANA

Číslo bodu	Y [m]	X [m]	H [m]	Popis	Číslo bodu	Y [m]	X [m]	H [m]	Popis
1617	263 948.83	1 242 263.80	238.75	OBRUBNIK - HORNA HRANA	1681	263 989.39	1 242 296.45	238.89	OBRUBNIK - HORNA HRANA
1618	263 954.82	1 242 263.81	238.83	OBRUBNIK - HORNA HRANA	1682	263 970.22	1 242 296.45	238.96	OBRUBNIK - HORNA HRANA
1619	263 960.79	1 242 263.83	238.92	OBRUBNIK - HORNA HRANA	1683	263 970.23	1 242 254.88	238.94	OBRUBNIK - HORNA HRANA
1620	263 965.21	1 242 263.85	238.98	OBRUBNIK - HORNA HRANA	1684	263 963.48	1 242 254.89	238.90	OBRUBNIK - HORNA HRANA
1621	263 965.23	1 242 265.85	238.89	OBRUBNIK - HORNA HRANA	1685	263 953.23	1 242 254.91	238.82	OBRUBNIK - HORNA HRANA
1622	263 927.03	1 242 263.69	238.22	OBRUBNIK - HORNA HRANA	1686	263 930.23	1 242 254.94	238.06	OBRUBNIK - HORNA HRANA
1623	263 929.86	1 242 263.72	238.51	OBRUBNIK - HORNA HRANA	1687	264 120.44	1 242 271.46	238.69	OBRUBNIK - HORNA HRANA
1624	263 931.86	1 242 263.71	238.54	OBRUBNIK - HORNA HRANA	1688	264 120.45	1 242 296.48	238.70	OBRUBNIK - HORNA HRANA
1625	263 939.84	1 242 263.73	238.64	OBRUBNIK - HORNA HRANA	1689	264 100.51	1 242 296.48	238.71	OBRUBNIK - HORNA HRANA
1626	263 948.83	1 242 263.75	238.75	OBRUBNIK - HORNA HRANA	1690	264 083.32	1 242 296.49	238.70	OBRUBNIK - HORNA HRANA
1627	263 954.82	1 242 263.76	238.83	OBRUBNIK - HORNA HRANA	1691	264 067.57	1 242 296.48	238.70	OBRUBNIK - HORNA HRANA
1628	263 960.79	1 242 263.78	238.92	OBRUBNIK - HORNA HRANA	1692	264 048.31	1 242 296.49	238.71	OBRUBNIK - HORNA HRANA
1629	263 965.25	1 242 263.80	238.98	OBRUBNIK - HORNA HRANA	1693	264 120.39	1 242 271.45	238.69	OBRUBNIK - HORNA HRANA
1630	263 913.54	1 242 263.91	238.29	OBRUBNIK - HORNA HRANA	1694	264 120.40	1 242 296.43	238.70	OBRUBNIK - HORNA HRANA
1631	263 917.21	1 242 263.92	238.33	OBRUBNIK - HORNA HRANA	1695	264 100.46	1 242 296.44	238.71	OBRUBNIK - HORNA HRANA
1632	263 919.86	1 242 263.92	238.17	OBRUBNIK - HORNA HRANA	1696	264 083.27	1 242 296.44	238.70	OBRUBNIK - HORNA HRANA
1633	263 909.53	1 242 263.95	238.23	OBRUBNIK - HORNA HRANA	1697	264 067.52	1 242 296.43	238.70	OBRUBNIK - HORNA HRANA
1634	263 913.54	1 242 263.96	238.29	OBRUBNIK - HORNA HRANA	1698	264 028.43	1 242 296.49	238.76	OBRUBNIK - HORNA HRANA
1635	263 917.21	1 242 263.97	238.33	OBRUBNIK - HORNA HRANA	1699	264 007.81	1 242 296.48	238.83	OBRUBNIK - HORNA HRANA
1636	263 899.54	1 242 263.95	238.09	OBRUBNIK - HORNA HRANA	1700	263 989.35	1 242 296.49	238.89	OBRUBNIK - HORNA HRANA
1637	263 889.54	1 242 263.93	237.96	OBRUBNIK - HORNA HRANA	1701	263 970.18	1 242 296.49	238.96	OBRUBNIK - HORNA HRANA
1638	263 879.56	1 242 263.91	237.84	OBRUBNIK - HORNA HRANA	1702	263 970.19	1 242 293.48	238.92	OBRUBNIK - HORNA HRANA
1639	263 869.56	1 242 263.91	237.72	OBRUBNIK - HORNA HRANA	1703	263 826.62	1 242 263.77	237.23	OBRUBNIK - HORNA HRANA
1640	263 859.59	1 242 263.88	237.60	OBRUBNIK - HORNA HRANA	1704	263 826.62	1 242 263.81	237.23	OBRUBNIK - HORNA HRANA
1641	263 846.59	1 242 263.85	237.46	OBRUBNIK - HORNA HRANA	1705	263 970.23	1 242 263.85	238.87	OBRUBNIK - HORNA HRANA
1642	263 839.61	1 242 263.83	237.39	OBRUBNIK - HORNA HRANA	1706	263 965.26	1 242 263.85	238.98	OBRUBNIK - HORNA HRANA
1643	263 958.84	1 242 295.90	238.56	OBRUBNIK - HORNA HRANA	1707	263 970.23	1 242 265.91	238.86	OBRUBNIK - HORNA HRANA
1644	263 956.73	1 242 300.48	238.58	OBRUBNIK - HORNA HRANA	1708	263 965.28	1 242 265.90	238.89	OBRUBNIK - HORNA HRANA
1645	263 953.86	1 242 301.33	238.49	OBRUBNIK - HORNA HRANA	1709	263 822.62	1 242 263.80	237.18	OBRUBNIK - HORNA HRANA
1646	263 929.08	1 242 300.23	238.27	OBRUBNIK - HORNA HRANA	1710	263 817.63	1 242 263.78	237.12	OBRUBNIK - HORNA HRANA
1647	263 931.04	1 242 300.23	238.53	OBRUBNIK - HORNA HRANA	1711	263 812.63	1 242 263.77	237.06	OBRUBNIK - HORNA HRANA
1648	263 941.02	1 242 300.21	238.62	OBRUBNIK - HORNA HRANA	1712	263 807.65	1 242 263.75	237.01	OBRUBNIK - HORNA HRANA
1649	263 949.99	1 242 300.21	238.73	OBRUBNIK - HORNA HRANA	1713	263 801.95	1 242 263.75	237.02	OBRUBNIK - HORNA HRANA
1650	263 953.98	1 242 300.22	238.78	OBRUBNIK - HORNA HRANA	1714	263 801.96	1 242 262.69	237.10	OBRUBNIK - HORNA HRANA
1651	263 957.03	1 242 300.26	238.60	OBRUBNIK - HORNA HRANA	1715	263 802.05	1 242 254.93	237.71	OBRUBNIK - HORNA HRANA
1652	263 818.45	1 242 300.13	236.92	OBRUBNIK - HORNA HRANA	1716	263 822.62	1 242 263.75	237.18	OBRUBNIK - HORNA HRANA
1653	263 820.11	1 242 300.15	237.08	OBRUBNIK - HORNA HRANA	1717	263 817.63	1 242 263.74	237.12	OBRUBNIK - HORNA HRANA
1654	263 830.06	1 242 300.17	237.24	OBRUBNIK - HORNA HRANA	1718	263 812.63	1 242 263.72	237.06	OBRUBNIK - HORNA HRANA
1655	263 840.06	1 242 300.17	237.37	OBRUBNIK - HORNA HRANA	1719	263 807.65	1 242 263.71	237.01	OBRUBNIK - HORNA HRANA
1656	263 850.05	1 242 300.16	237.50	OBRUBNIK - HORNA HRANA	1720	263 802.10	1 242 263.70	237.02	OBRUBNIK - HORNA HRANA
1657	263 860.03	1 242 300.17	237.62	OBRUBNIK - HORNA HRANA	1721	263 802.11	1 242 262.69	237.10	OBRUBNIK - HORNA HRANA
1658	263 870.03	1 242 300.18	237.74	OBRUBNIK - HORNA HRANA	1722	263 802.19	1 242 255.07	237.71	OBRUBNIK - HORNA HRANA
1659	263 880.01	1 242 300.19	237.88	OBRUBNIK - HORNA HRANA	1723	263 801.93	1 242 265.74	236.88	OBRUBNIK - HORNA HRANA
1660	263 888.68	1 242 300.20	237.99	OBRUBNIK - HORNA HRANA	1724	263 802.07	1 242 265.89	236.89	OBRUBNIK - HORNA HRANA
1661	263 899.01	1 242 300.19	238.13	OBRUBNIK - HORNA HRANA	1725	263 806.73	1 242 265.90	236.92	OBRUBNIK - HORNA HRANA
1662	263 908.99	1 242 300.21	238.24	OBRUBNIK - HORNA HRANA	1726	263 813.43	1 242 254.95	237.77	OBRUBNIK - HORNA HRANA
1663	263 915.98	1 242 300.22	238.31	OBRUBNIK - HORNA HRANA	1727	263 827.43	1 242 254.97	237.77	OBRUBNIK - HORNA HRANA
1664	263 917.72	1 242 300.21	238.12	OBRUBNIK - HORNA HRANA	1728	263 838.43	1 242 254.98	237.77	OBRUBNIK - HORNA HRANA
1665	263 818.50	1 242 300.18	236.93	OBRUBNIK - HORNA HRANA	1729	263 849.44	1 242 255.01	237.76	OBRUBNIK - HORNA HRANA
1666	263 820.11	1 242 300.19	237.07	OBRUBNIK - HORNA HRANA	1730	263 849.44	1 242 255.15	237.77	OBRUBNIK - HORNA HRANA
1667	263 830.06	1 242 300.22	237.24	OBRUBNIK - HORNA HRANA	1731	263 841.63	1 242 259.61	237.54	OBRUBNIK - HORNA HRANA
1668	263 840.06	1 242 300.22	237.37	OBRUBNIK - HORNA HRANA	1732	263 834.33	1 242 263.78	237.33	OBRUBNIK - HORNA HRANA
1669	263 850.05	1 242 300.21	237.50	OBRUBNIK - HORNA HRANA	1733	263 917.29	1 242 263.92	238.33	OBRUBNIK - HORNA HRANA
1670	263 860.03	1 242 300.22	237.62	OBRUBNIK - HORNA HRANA	1734	263 902.39	1 242 255.19	237.79	OBRUBNIK - HORNA HRANA
1671	263 870.03	1 242 300.23	237.74	OBRUBNIK - HORNA HRANA	1735	263 919.85	1 242 255.19	237.80	OBRUBNIK - HORNA HRANA
1672	263 880.01	1 242 300.24	237.88	OBRUBNIK - HORNA HRANA	1736	263 818.49	1 242 301.35	236.90	OBRUBNIK - HORNA HRANA
1673	263 888.68	1 242 300.25	237.99	OBRUBNIK - HORNA HRANA	1737	263 818.44	1 242 301.35	236.88	OBRUBNIK - HORNA HRANA
1674	263 899.01	1 242 300.24	238.13	OBRUBNIK - HORNA HRANA	1738	263 854.47	1 242 263.82	237.55	OBRUBNIK - HORNA HRANA
1675	263 908.99	1 242 300.26	238.24	OBRUBNIK - HORNA HRANA	1739	263 854.46	1 242 255.02	237.77	OBRUBNIK - HORNA HRANA
1676	263 915.98	1 242 300.27	238.31	OBRUBNIK - HORNA HRANA	1740	263 866.88	1 242 255.04	237.77	OBRUBNIK - HORNA HRANA
1677	263 917.65	1 242 300.26	238.13	OBRUBNIK - HORNA HRANA	1741	263 883.75	1 242 255.04	237.78	OBRUBNIK - HORNA HRANA
1678	264 048.26	1 242 296.44	238.71	OBRUBNIK - HORNA HRANA	1742	263 902.03	1 242 255.05	237.78	OBRUBNIK - HORNA HRANA
1679	264 028.48	1 242 296.45	238.76	OBRUBNIK - HORNA HRANA	1743	263 909.18	1 242 255.05	237.78	OBRUBNIK - HORNA HRANA
1680	264 007.86	1 242 296.44	238.83	OBRUBNIK - HORNA HRANA	1744	263 919.96	1 242 255.04	237.80	OBRUBNIK - HORNA HRANA

Číslo bodu	Y [m]	X [m]	H [m]	Popis	Číslo bodu	Y [m]	X [m]	H [m]	Popis
1745	263 920.00	1 242 255.04	237.68	OBRUBNIK - HORNA HRANA	2040	263 895.07	1 242 286.95	237.91	OBRUBNIK - DOLNA HRANA
1746	263 854.51	1 242 263.82	237.55	OBRUBNIK - HORNA HRANA	2041	263 904.07	1 242 286.96	238.02	OBRUBNIK - DOLNA HRANA
1747	263 854.51	1 242 255.16	237.77	OBRUBNIK - HORNA HRANA	2042	263 910.08	1 242 286.96	238.10	OBRUBNIK - DOLNA HRANA
1748	263 866.84	1 242 255.18	237.78	OBRUBNIK - HORNA HRANA	2043	263 917.35	1 242 286.96	238.20	OBRUBNIK - DOLNA HRANA
1749	263 883.77	1 242 255.18	237.78	OBRUBNIK - HORNA HRANA	2044	263 956.04	1 242 293.14	238.56	OBRUBNIK - DOLNA HRANA
1750	263 902.10	1 242 255.19	237.79	OBRUBNIK - HORNA HRANA	2045	263 949.42	1 242 293.14	238.46	OBRUBNIK - DOLNA HRANA
1751	263 917.00	1 242 263.92	238.33	OBRUBNIK - HORNA HRANA	2046	263 939.42	1 242 293.13	238.34	OBRUBNIK - DOLNA HRANA
1752	263 813.43	1 242 255.10	237.77	OBRUBNIK - HORNA HRANA	2047	263 929.56	1 242 293.13	238.24	OBRUBNIK - DOLNA HRANA
1753	263 827.44	1 242 255.12	237.77	OBRUBNIK - HORNA HRANA	2048	263 817.43	1 242 293.13	236.84	OBRUBNIK - DOLNA HRANA
1754	263 838.43	1 242 255.13	237.78	OBRUBNIK - HORNA HRANA	2049	263 829.63	1 242 293.12	237.00	OBRUBNIK - DOLNA HRANA
1755	263 849.37	1 242 255.15	237.77	OBRUBNIK - HORNA HRANA	2050	263 839.65	1 242 293.11	237.12	OBRUBNIK - DOLNA HRANA
1756	263 841.61	1 242 259.57	237.54	OBRUBNIK - HORNA HRANA	2051	263 849.66	1 242 293.12	237.25	OBRUBNIK - DOLNA HRANA
1757	263 834.24	1 242 263.78	237.33	OBRUBNIK - HORNA HRANA	2052	263 858.67	1 242 293.12	237.35	OBRUBNIK - DOLNA HRANA
1758	263 970.23	1 242 263.81	238.87	OBRUBNIK - HORNA HRANA	2053	263 866.67	1 242 293.12	237.44	OBRUBNIK - DOLNA HRANA
1759	263 970.23	1 242 265.86	238.86	OBRUBNIK - HORNA HRANA	2054	263 877.68	1 242 293.12	237.58	OBRUBNIK - DOLNA HRANA
1760	263 929.52	1 242 254.95	238.04	OBRUBNIK - HORNA HRANA	2055	263 887.70	1 242 293.13	237.70	OBRUBNIK - DOLNA HRANA
1761	263 927.18	1 242 254.94	238.00	OBRUBNIK - HORNA HRANA	2056	263 898.71	1 242 293.14	237.84	OBRUBNIK - DOLNA HRANA
1762	263 970.27	1 242 265.91	238.86	OBRUBNIK - HORNA HRANA	2057	263 909.71	1 242 293.15	238.00	OBRUBNIK - DOLNA HRANA
1763	263 970.27	1 242 263.85	238.87	OBRUBNIK - HORNA HRANA	2058	263 917.06	1 242 293.14	238.13	OBRUBNIK - DOLNA HRANA
1764	263 970.27	1 242 254.88	238.94	OBRUBNIK - HORNA HRANA	2059	263 819.42	1 242 286.82	237.00	OBRUBNIK - DOLNA HRANA
1765	263 970.23	1 242 270.83	238.83	OBRUBNIK - HORNA HRANA	2060	263 829.00	1 242 286.82	237.11	OBRUBNIK - DOLNA HRANA
1766	263 927.28	1 242 255.09	238.00	OBRUBNIK - HORNA HRANA	2061	263 838.01	1 242 286.82	237.23	OBRUBNIK - DOLNA HRANA
1767	263 927.18	1 242 263.70	238.24	OBRUBNIK - HORNA HRANA	2062	263 845.02	1 242 286.83	237.32	OBRUBNIK - DOLNA HRANA
1768	263 929.54	1 242 255.09	238.05	OBRUBNIK - HORNA HRANA	2063	263 853.01	1 242 286.82	237.41	OBRUBNIK - DOLNA HRANA
1769	263 929.58	1 242 263.71	238.49	OBRUBNIK - HORNA HRANA	2064	263 861.03	1 242 286.83	237.50	OBRUBNIK - DOLNA HRANA
2001	263 965.14	1 242 270.99	238.64	OBRUBNIK - DOLNA HRANA	2065	263 868.03	1 242 286.82	237.57	OBRUBNIK - DOLNA HRANA
2002	263 957.90	1 242 270.98	238.54	OBRUBNIK - DOLNA HRANA	2066	263 877.04	1 242 286.81	237.67	OBRUBNIK - DOLNA HRANA
2003	263 950.80	1 242 270.96	238.45	OBRUBNIK - DOLNA HRANA	2067	263 886.05	1 242 286.81	237.79	OBRUBNIK - DOLNA HRANA
2004	263 943.80	1 242 270.94	238.38	OBRUBNIK - DOLNA HRANA	2068	263 895.06	1 242 286.81	237.91	OBRUBNIK - DOLNA HRANA
2005	263 936.79	1 242 270.92	238.30	OBRUBNIK - DOLNA HRANA	2069	263 904.07	1 242 286.82	238.02	OBRUBNIK - DOLNA HRANA
2006	263 929.31	1 242 270.90	238.26	OBRUBNIK - DOLNA HRANA	2070	263 910.08	1 242 286.82	238.10	OBRUBNIK - DOLNA HRANA
2007	263 965.29	1 242 270.85	238.64	OBRUBNIK - DOLNA HRANA	2071	263 917.06	1 242 286.82	238.20	OBRUBNIK - DOLNA HRANA
2008	263 957.90	1 242 270.83	238.54	OBRUBNIK - DOLNA HRANA	2072	263 870.27	1 242 270.92	237.44	OBRUBNIK - DOLNA HRANA
2009	263 950.81	1 242 270.81	238.46	OBRUBNIK - DOLNA HRANA	2073	263 879.97	1 242 270.91	237.56	OBRUBNIK - DOLNA HRANA
2010	263 943.81	1 242 270.80	238.38	OBRUBNIK - DOLNA HRANA	2074	263 889.98	1 242 270.92	237.72	OBRUBNIK - DOLNA HRANA
2011	263 936.80	1 242 270.77	238.30	OBRUBNIK - DOLNA HRANA	2075	263 900.00	1 242 270.92	237.84	OBRUBNIK - DOLNA HRANA
2012	263 929.58	1 242 270.75	238.26	OBRUBNIK - DOLNA HRANA	2076	263 909.00	1 242 270.92	237.95	OBRUBNIK - DOLNA HRANA
2013	263 956.05	1 242 282.01	238.75	OBRUBNIK - DOLNA HRANA	2077	263 917.40	1 242 270.89	238.07	OBRUBNIK - DOLNA HRANA
2014	263 956.02	1 242 286.45	238.70	OBRUBNIK - DOLNA HRANA	2078	263 870.26	1 242 270.92	237.44	OBRUBNIK - DOLNA HRANA
2015	263 956.20	1 242 292.99	238.55	OBRUBNIK - DOLNA HRANA	2079	263 860.25	1 242 270.91	237.33	OBRUBNIK - DOLNA HRANA
2016	263 949.43	1 242 292.99	238.46	OBRUBNIK - DOLNA HRANA	2080	263 850.29	1 242 270.90	237.24	OBRUBNIK - DOLNA HRANA
2017	263 939.42	1 242 292.99	238.34	OBRUBNIK - DOLNA HRANA	2081	263 840.27	1 242 270.91	237.12	OBRUBNIK - DOLNA HRANA
2018	263 929.24	1 242 292.99	238.22	OBRUBNIK - DOLNA HRANA	2082	263 830.25	1 242 270.93	237.00	OBRUBNIK - DOLNA HRANA
2019	263 817.49	1 242 292.98	236.84	OBRUBNIK - DOLNA HRANA	2083	263 819.23	1 242 270.97	236.84	OBRUBNIK - DOLNA HRANA
2020	263 829.63	1 242 292.97	237.00	OBRUBNIK - DOLNA HRANA	2084	263 817.07	1 242 276.98	236.96	OBRUBNIK - DOLNA HRANA
2021	263 839.65	1 242 292.96	237.12	OBRUBNIK - DOLNA HRANA	2085	263 824.90	1 242 276.98	237.06	OBRUBNIK - DOLNA HRANA
2022	263 849.65	1 242 292.97	237.26	OBRUBNIK - DOLNA HRANA	2086	263 831.92	1 242 276.98	237.15	OBRUBNIK - DOLNA HRANA
2023	263 858.67	1 242 292.98	237.35	OBRUBNIK - DOLNA HRANA	2087	263 841.93	1 242 276.98	237.29	OBRUBNIK - DOLNA HRANA
2024	263 866.67	1 242 292.97	237.44	OBRUBNIK - DOLNA HRANA	2088	263 850.95	1 242 276.98	237.41	OBRUBNIK - DOLNA HRANA
2025	263 877.68	1 242 292.97	237.58	OBRUBNIK - DOLNA HRANA	2089	263 860.96	1 242 276.97	237.51	OBRUBNIK - DOLNA HRANA
2026	263 887.69	1 242 292.98	237.70	OBRUBNIK - DOLNA HRANA	2090	263 872.99	1 242 276.97	237.63	OBRUBNIK - DOLNA HRANA
2027	263 898.71	1 242 293.00	237.84	OBRUBNIK - DOLNA HRANA	2091	263 881.00	1 242 276.96	237.72	OBRUBNIK - DOLNA HRANA
2028	263 909.71	1 242 293.00	238.00	OBRUBNIK - DOLNA HRANA	2092	263 889.01	1 242 276.97	237.83	OBRUBNIK - DOLNA HRANA
2029	263 917.41	1 242 293.00	238.14	OBRUBNIK - DOLNA HRANA	2093	263 897.02	1 242 276.98	237.94	OBRUBNIK - DOLNA HRANA
2030	263 819.10	1 242 286.79	237.00	OBRUBNIK - DOLNA HRANA	2094	263 905.04	1 242 276.99	238.05	OBRUBNIK - DOLNA HRANA
2031	263 819.44	1 242 286.96	237.01	OBRUBNIK - DOLNA HRANA	2095	263 913.05	1 242 276.99	238.15	OBRUBNIK - DOLNA HRANA
2032	263 829.00	1 242 286.96	237.10	OBRUBNIK - DOLNA HRANA	2096	263 917.09	1 242 277.01	238.19	OBRUBNIK - DOLNA HRANA
2033	263 838.01	1 242 286.97	237.22	OBRUBNIK - DOLNA HRANA	2097	263 870.27	1 242 270.78	237.44	OBRUBNIK - DOLNA HRANA
2034	263 845.01	1 242 286.97	237.32	OBRUBNIK - DOLNA HRANA	2098	263 879.97	1 242 270.77	237.55	OBRUBNIK - DOLNA HRANA
2035	263 853.02	1 242 286.97	237.41	OBRUBNIK - DOLNA HRANA	2099	263 889.97	1 242 270.78	237.72	OBRUBNIK - DOLNA HRANA
2036	263 861.03	1 242 286.97	237.50	OBRUBNIK - DOLNA HRANA	2100	263 899.99	1 242 270.78	237.84	OBRUBNIK - DOLNA HRANA
2037	263 868.04	1 242 286.96	237.57	OBRUBNIK - DOLNA HRANA	2101	263 908.99	1 242 270.78	237.95	OBRUBNIK - DOLNA HRANA
2038	263 877.04	1 242 286.95	237.67	OBRUBNIK - DOLNA HRANA	2102	263 917.16	1 242 270.75	238.07	OBRUBNIK - DOLNA HRANA
2039	263 886.05	1 242 286.95	237.79	OBRUBNIK - DOLNA HRANA	2103	263 870.26	1 242 270.77	237.44	OBRUBNIK - DOLNA HRANA

Číslo bodu	Y [m]	X [m]	H [m]	Popis	Číslo bodu	Y [m]	X [m]	H [m]	Popis
2104	263 860.24	1 242 270.77	237.33	OBRUBNIK - DOLNA HRANA	2168	263 916.91	1 242 286.48	238.21	OBRUBNIK - DOLNA HRANA
2105	263 850.28	1 242 270.77	237.23	OBRUBNIK - DOLNA HRANA	2169	263 917.03	1 242 270.43	238.09	OBRUBNIK - DOLNA HRANA
2106	263 840.27	1 242 270.77	237.11	OBRUBNIK - DOLNA HRANA	2170	263 917.54	1 242 270.90	238.08	OBRUBNIK - DOLNA HRANA
2107	263 830.26	1 242 270.78	237.00	OBRUBNIK - DOLNA HRANA	2171	263 929.73	1 242 270.39	238.29	OBRUBNIK - DOLNA HRANA
2108	263 819.24	1 242 270.82	236.83	OBRUBNIK - DOLNA HRANA	2172	263 929.23	1 242 270.90	238.26	OBRUBNIK - DOLNA HRANA
2109	263 929.78	1 242 281.95	238.46	OBRUBNIK - DOLNA HRANA	2173	263 917.39	1 242 286.96	238.20	OBRUBNIK - DOLNA HRANA
2110	263 929.76	1 242 277.32	238.35	OBRUBNIK - DOLNA HRANA	2174	263 916.91	1 242 277.42	238.20	OBRUBNIK - DOLNA HRANA
2111	263 956.46	1 242 286.98	238.70	OBRUBNIK - DOLNA HRANA	2175	263 917.39	1 242 276.91	238.21	OBRUBNIK - DOLNA HRANA
2112	263 949.03	1 242 286.98	238.60	OBRUBNIK - DOLNA HRANA	2176	263 929.74	1 242 265.76	238.36	OBRUBNIK - DOLNA HRANA
2113	263 942.03	1 242 286.97	238.50	OBRUBNIK - DOLNA HRANA	2177	263 917.09	1 242 265.99	238.17	OBRUBNIK - DOLNA HRANA
2114	263 937.02	1 242 286.96	238.44	OBRUBNIK - DOLNA HRANA	2178	263 814.03	1 242 278.20	236.96	OBRUBNIK - DOLNA HRANA
2115	263 929.38	1 242 286.94	238.37	OBRUBNIK - DOLNA HRANA	2179	263 813.29	1 242 282.34	236.98	OBRUBNIK - DOLNA HRANA
2116	263 929.34	1 242 276.83	238.34	OBRUBNIK - DOLNA HRANA	2180	263 813.47	1 242 282.62	236.98	OBRUBNIK - DOLNA HRANA
2117	263 935.52	1 242 276.84	238.38	OBRUBNIK - DOLNA HRANA	2181	263 813.06	1 242 280.56	236.98	OBRUBNIK - DOLNA HRANA
2118	263 941.53	1 242 276.85	238.43	OBRUBNIK - DOLNA HRANA	2182	263 818.99	1 242 286.73	237.00	OBRUBNIK - DOLNA HRANA
2119	263 946.53	1 242 276.87	238.48	OBRUBNIK - DOLNA HRANA	2183	263 824.90	1 242 276.83	237.06	OBRUBNIK - DOLNA HRANA
2120	263 952.53	1 242 276.88	238.55	OBRUBNIK - DOLNA HRANA	2184	263 841.93	1 242 276.84	237.29	OBRUBNIK - DOLNA HRANA
2121	263 956.20	1 242 276.87	238.59	OBRUBNIK - DOLNA HRANA	2185	263 860.97	1 242 276.83	237.51	OBRUBNIK - DOLNA HRANA
2122	263 806.84	1 242 270.88	236.67	OBRUBNIK - DOLNA HRANA	2186	263 872.99	1 242 276.82	237.64	OBRUBNIK - DOLNA HRANA
2123	263 806.86	1 242 275.75	236.72	OBRUBNIK - DOLNA HRANA	2187	263 881.00	1 242 276.82	237.72	OBRUBNIK - DOLNA HRANA
2124	263 806.87	1 242 281.75	236.80	OBRUBNIK - DOLNA HRANA	2188	263 897.02	1 242 276.83	237.94	OBRUBNIK - DOLNA HRANA
2125	263 806.88	1 242 285.83	236.85	OBRUBNIK - DOLNA HRANA	2189	263 905.04	1 242 276.85	238.05	OBRUBNIK - DOLNA HRANA
2126	263 810.99	1 242 288.67	236.85	OBRUBNIK - DOLNA HRANA	2190	263 913.06	1 242 276.85	238.15	OBRUBNIK - DOLNA HRANA
2127	263 815.03	1 242 291.48	236.86	OBRUBNIK - DOLNA HRANA	2191	263 917.56	1 242 276.90	238.20	OBRUBNIK - DOLNA HRANA
2128	263 816.68	1 242 292.62	236.86	OBRUBNIK - DOLNA HRANA	2192	263 919.96	1 242 278.33	238.26	OBRUBNIK - DOLNA HRANA
2129	263 956.16	1 242 286.83	238.69	OBRUBNIK - DOLNA HRANA	2193	263 920.38	1 242 279.82	238.24	OBRUBNIK - DOLNA HRANA
2130	263 949.02	1 242 286.83	238.60	OBRUBNIK - DOLNA HRANA	2194	263 920.36	1 242 283.82	238.23	OBRUBNIK - DOLNA HRANA
2131	263 942.03	1 242 286.82	238.50	OBRUBNIK - DOLNA HRANA	2195	263 920.08	1 242 268.40	238.08	OBRUBNIK - DOLNA HRANA
2132	263 937.02	1 242 286.82	238.44	OBRUBNIK - DOLNA HRANA	2196	263 926.93	1 242 268.15	238.17	OBRUBNIK - DOLNA HRANA
2133	263 929.64	1 242 286.80	238.37	OBRUBNIK - DOLNA HRANA	2197	263 958.98	1 242 295.88	238.44	OBRUBNIK - DOLNA HRANA
2134	263 929.61	1 242 276.97	238.33	OBRUBNIK - DOLNA HRANA	2198	263 956.82	1 242 300.60	238.46	OBRUBNIK - DOLNA HRANA
2135	263 935.55	1 242 276.99	238.38	OBRUBNIK - DOLNA HRANA	2199	263 953.86	1 242 301.48	238.36	OBRUBNIK - DOLNA HRANA
2136	263 941.53	1 242 277.00	238.43	OBRUBNIK - DOLNA HRANA	2200	263 965.12	1 242 293.94	238.58	OBRUBNIK - DOLNA HRANA
2137	263 946.52	1 242 277.01	238.49	OBRUBNIK - DOLNA HRANA	2201	263 965.68	1 242 298.13	238.57	OBRUBNIK - DOLNA HRANA
2138	263 952.53	1 242 277.02	238.55	OBRUBNIK - DOLNA HRANA	2202	263 967.55	1 242 300.58	238.56	OBRUBNIK - DOLNA HRANA
2139	263 956.21	1 242 277.01	238.59	OBRUBNIK - DOLNA HRANA	2203	263 970.91	1 242 301.44	238.47	OBRUBNIK - DOLNA HRANA
2140	263 806.99	1 242 271.03	236.67	OBRUBNIK - DOLNA HRANA	2204	263 968.96	1 242 301.25	238.51	OBRUBNIK - DOLNA HRANA
2141	263 807.00	1 242 275.74	236.72	OBRUBNIK - DOLNA HRANA	2205	263 926.69	1 242 294.61	238.23	OBRUBNIK - DOLNA HRANA
2142	263 807.01	1 242 281.75	236.80	OBRUBNIK - DOLNA HRANA	2206	263 926.97	1 242 297.57	238.17	OBRUBNIK - DOLNA HRANA
2143	263 807.02	1 242 285.74	236.85	OBRUBNIK - DOLNA HRANA	2207	263 928.67	1 242 300.03	238.13	OBRUBNIK - DOLNA HRANA
2144	263 807.03	1 242 285.75	236.86	OBRUBNIK - DOLNA HRANA	2208	263 931.89	1 242 301.47	238.10	OBRUBNIK - DOLNA HRANA
2145	263 811.07	1 242 288.56	236.86	OBRUBNIK - DOLNA HRANA	2209	263 929.77	1 242 298.09	238.34	OBRUBNIK - DOLNA HRANA
2146	263 815.13	1 242 291.37	236.87	OBRUBNIK - DOLNA HRANA	2210	263 920.09	1 242 295.42	238.16	OBRUBNIK - DOLNA HRANA
2147	263 816.76	1 242 292.50	236.87	OBRUBNIK - DOLNA HRANA	2211	263 919.15	1 242 299.00	238.03	OBRUBNIK - DOLNA HRANA
2148	263 817.20	1 242 281.84	237.08	OBRUBNIK - DOLNA HRANA	2212	263 917.13	1 242 300.86	238.08	OBRUBNIK - DOLNA HRANA
2149	263 817.21	1 242 277.34	236.98	OBRUBNIK - DOLNA HRANA	2213	263 914.89	1 242 301.48	238.00	OBRUBNIK - DOLNA HRANA
2150	263 955.84	1 242 293.52	238.56	OBRUBNIK - DOLNA HRANA	2214	263 913.88	1 242 301.49	237.92	OBRUBNIK - DOLNA HRANA
2151	263 956.49	1 242 293.05	238.57	OBRUBNIK - DOLNA HRANA	2215	263 926.39	1 242 279.90	238.37	OBRUBNIK - DOLNA HRANA
2152	263 956.48	1 242 286.98	238.69	OBRUBNIK - DOLNA HRANA	2216	263 926.38	1 242 283.88	238.35	OBRUBNIK - DOLNA HRANA
2153	263 956.06	1 242 277.37	238.60	OBRUBNIK - DOLNA HRANA	2217	263 959.05	1 242 280.03	238.70	OBRUBNIK - DOLNA HRANA
2154	263 956.55	1 242 276.87	238.60	OBRUBNIK - DOLNA HRANA	2218	263 959.07	1 242 284.02	238.70	OBRUBNIK - DOLNA HRANA
2155	263 929.78	1 242 286.48	238.39	OBRUBNIK - DOLNA HRANA	2220	263 965.27	1 242 293.57	238.59	OBRUBNIK - DOLNA HRANA
2156	263 929.28	1 242 286.95	238.37	OBRUBNIK - DOLNA HRANA	2221	263 965.28	1 242 283.55	238.60	OBRUBNIK - DOLNA HRANA
2157	263 929.71	1 242 293.48	238.25	OBRUBNIK - DOLNA HRANA	2222	263 965.13	1 242 293.56	238.59	OBRUBNIK - DOLNA HRANA
2158	263 929.22	1 242 292.99	238.22	OBRUBNIK - DOLNA HRANA	2223	263 965.14	1 242 283.55	238.60	OBRUBNIK - DOLNA HRANA
2159	263 916.92	1 242 293.49	238.14	OBRUBNIK - DOLNA HRANA	2224	263 965.60	1 242 293.43	238.59	OBRUBNIK - DOLNA HRANA
2160	263 917.41	1 242 293.00	238.15	OBRUBNIK - DOLNA HRANA	2225	263 927.03	1 242 263.69	238.12	OBRUBNIK - DOLNA HRANA
2161	263 819.16	1 242 281.85	237.11	OBRUBNIK - DOLNA HRANA	2226	263 920.00	1 242 263.92	238.05	OBRUBNIK - DOLNA HRANA
2162	263 819.67	1 242 282.34	237.11	OBRUBNIK - DOLNA HRANA	2227	263 970.23	1 242 255.03	238.84	OBRUBNIK - DOLNA HRANA
2163	263 819.76	1 242 286.52	237.01	OBRUBNIK - DOLNA HRANA	2228	263 963.43	1 242 255.04	238.79	OBRUBNIK - DOLNA HRANA
2164	263 816.73	1 242 276.82	236.95	OBRUBNIK - DOLNA HRANA	2229	263 953.22	1 242 255.05	238.71	OBRUBNIK - DOLNA HRANA
2165	263 819.76	1 242 286.31	237.00	OBRUBNIK - DOLNA HRANA	2230	263 930.23	1 242 255.09	237.95	OBRUBNIK - DOLNA HRANA
2166	263 916.90	1 242 298.14	238.18	OBRUBNIK - DOLNA HRANA	2231	263 920.00	1 242 255.04	237.68	OBRUBNIK - DOLNA HRANA
2167	263 916.92	1 242 282.02	238.29	OBRUBNIK - DOLNA HRANA	2232	263 927.18	1 242 254.94	238.00	OBRUBNIK - DOLNA HRANA

Číslo bodu	Y [m]	X [m]	H [m]	Popis	Číslo bodu	Y [m]	X [m]	H [m]	Popis
2233	263 927.13	1 242 254.94	237.88	OBRUBNIK - DOLNA HRANA	3007	263 935.74	1 242 271.18	238.29	ULICNA VPUST
2234	263 929.69	1 242 255.09	237.93	OBRUBNIK - DOLNA HRANA	3008	263 954.39	1 242 271.23	238.50	ULICNA VPUST
2235	263 929.73	1 242 263.71	238.37	OBRUBNIK - DOLNA HRANA	3009	263 953.91	1 242 292.73	238.52	ULICNA VPUST
2236	263 970.23	1 242 293.33	238.59	OBRUBNIK - DOLNA HRANA	3010	263 935.12	1 242 292.74	238.28	ULICNA VPUST
2237	263 955.92	1 242 298.13	238.64	OBRUBNIK - DOLNA HRANA	3011	263 910.24	1 242 292.75	238.01	ULICNA VPUST
3001	263 807.26	1 242 271.28	236.67	ULICNA VPUST	3012	263 890.41	1 242 292.73	237.74	ULICNA VPUST
3002	263 830.21	1 242 271.18	237.00	ULICNA VPUST	3013	263 870.17	1 242 292.72	237.49	ULICNA VPUST
3003	263 850.59	1 242 271.16	237.24	ULICNA VPUST	3014	263 849.90	1 242 292.71	237.27	ULICNA VPUST
3004	263 870.54	1 242 271.17	237.44	ULICNA VPUST	3015	263 830.55	1 242 292.72	237.01	ULICNA VPUST
3005	263 890.50	1 242 271.18	237.73	ULICNA VPUST	3016	263 817.74	1 242 292.72	236.86	ULICNA VPUST
3006	263 910.67	1 242 271.17	237.97	ULICNA VPUST	---	---	---	---	---



 


schéma podrobne zameraných bodov

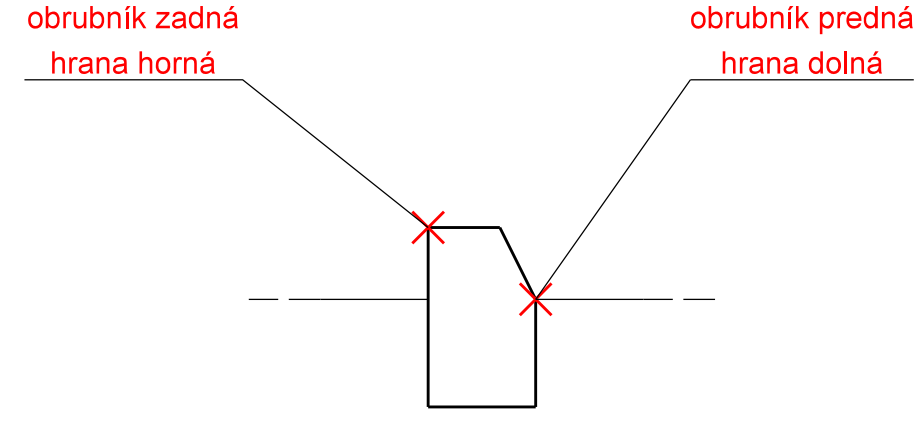

LEGENDA:

- koordinácia situácia KFA
- obrubník / zadná hrana horná/
- obrubník / predná hrana dolná/
- rozhranie SO 20.1, SO 20.2, SO 20.3
- vodorovné TDZ /projekt/
- susedný / nadväzujúci realizovaný SO 20.1 a SO 20.3
- uličná vpusť
- podrobne zameraný bod
- nadmorská výška
- nadmorská výška uličnej vpusť
- popis

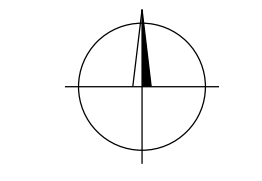

Nálezitosťami a presnosťou zodpovedá predpisom

Zameral: GEOKOD, s.r.o. Dátum: 07/2019 až 04/2020 Okres: Košice	Vypracoval: Ing. Vladimír Molčan Dátum: máj 2020 Obec: Košice - Juh	Autorizačne overil: Ing. Boris Beľko Dátum: 11.05.2020 Obec: Južné Mesto	GEOKOD s.r.o. Žitná 21, 831 06 Bratislava
Odberateľ: Skupina AVA-stav - OHL, Puškínova 700/90, 924 01 Galanta			
KOŠICKÁ FUTBALOVÁ ARÉNA DOKUMENTÁCIA SKUTOČNÉHO VYHOTOVENIA STAVBY SO 20.2			Číslo zákazky: 2018.078.000 Dátum: 05/2020 Formát: 9 x A4 Súrad. systém: S-JTSK, r. JTSK Výškový systém: BpV
SO 20.2 - Parkovisko A			Mierka: 1 : 250 Príloha č. 2