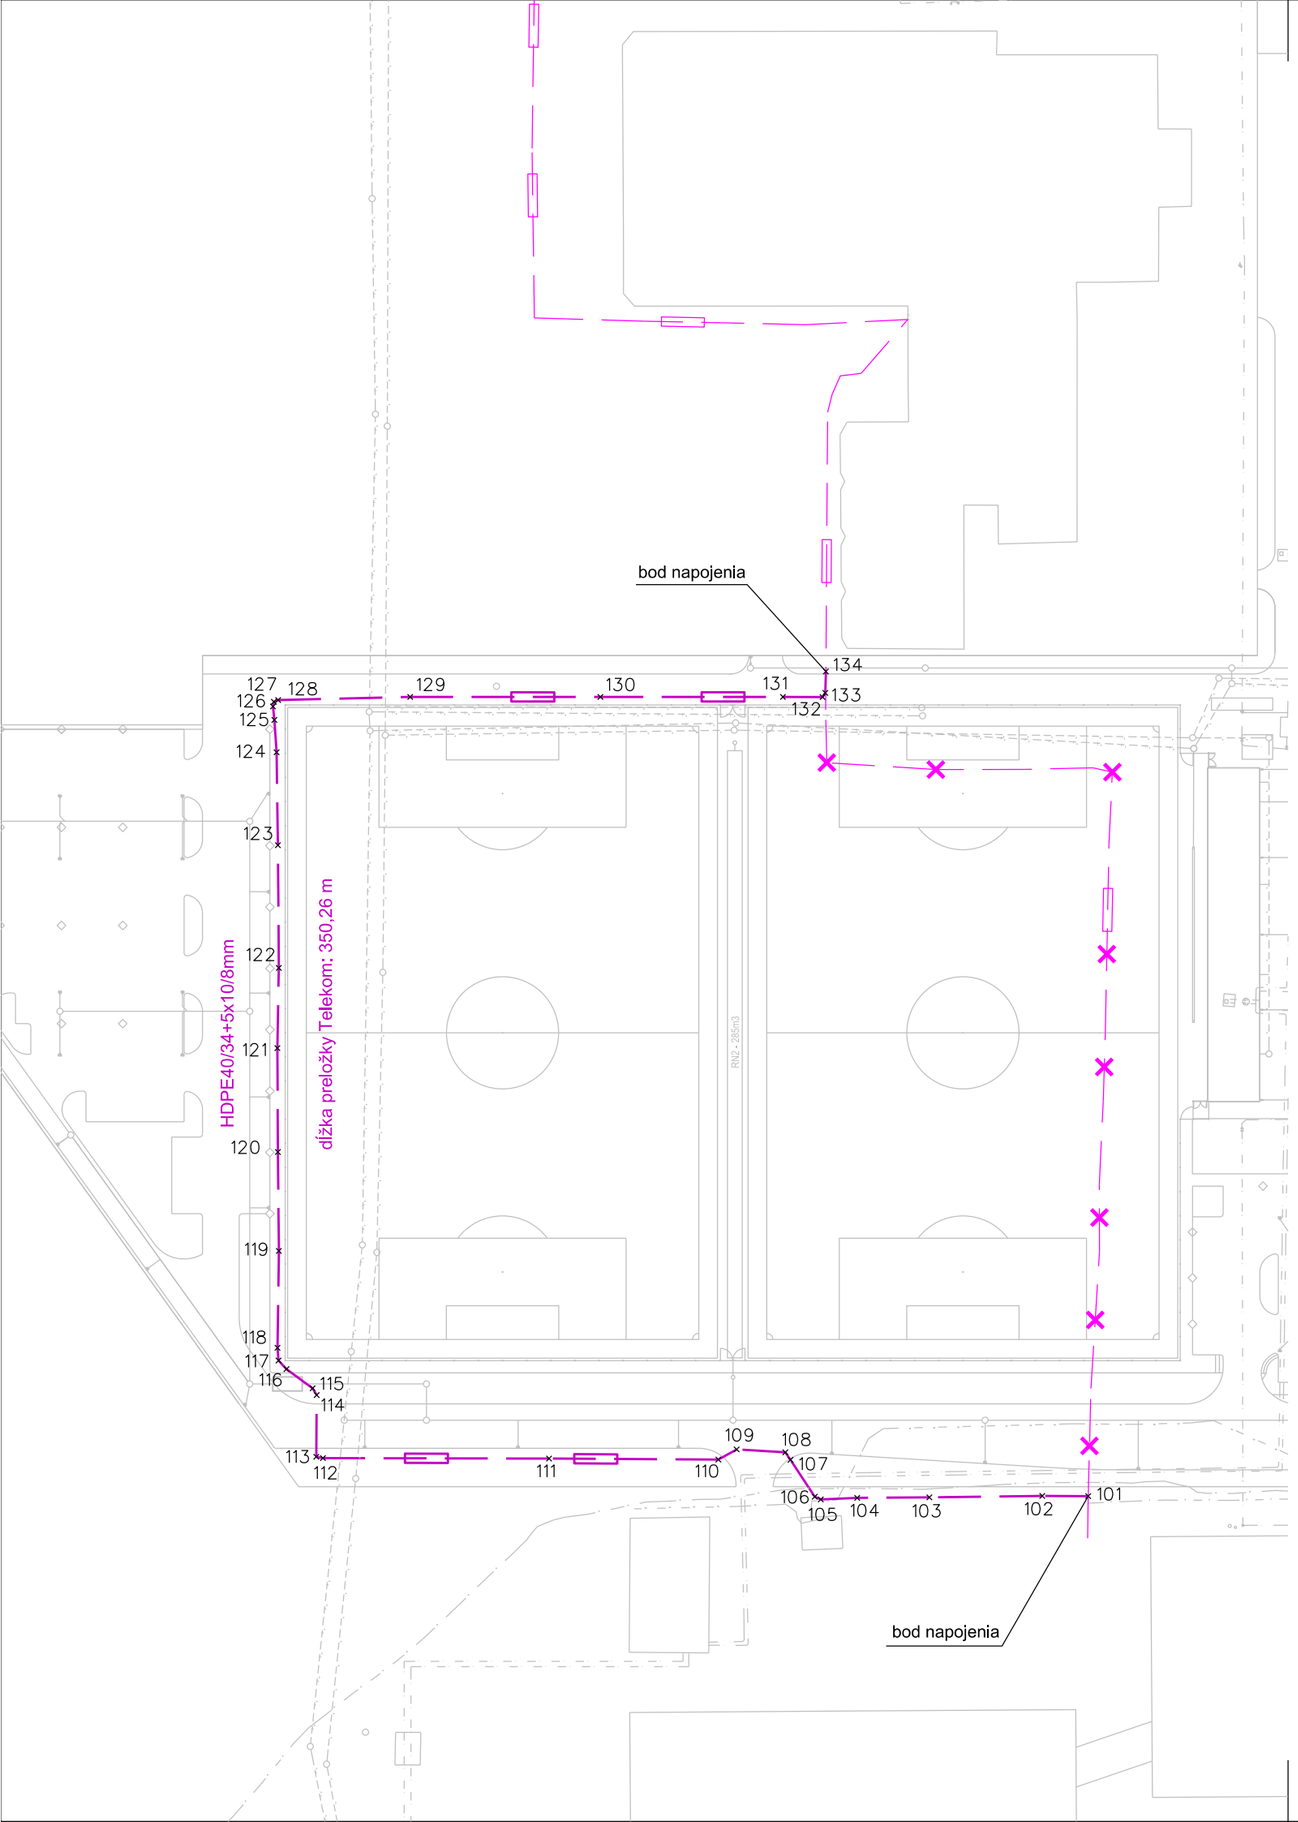

LEGENDA:

koordinačná situácia KFA
pôvodná / jestvujúca trasa Telekom
SO 63.1 - Preložka vedenia Telekom /nová trasa/
×107 podrobne zameraný bod
HDPE40/34+5x10/8mm popis

Náležitosťami a presnosťou zodpovedá predpisom

Zameral: GEOKOD, s.r.o. Dátum: 06/2019	Vypracoval: Ing. Vladimír Molčan Dátum: september 2019	Autorizačne overil: Ing. Boris Beťko Dátum: 03.09.2019	GEOKOD s.r.o. Žitná 21, 831 06 Bratislava
Okres: Košice	Obec: Košice - Juh	Katastrálne územie: Južné Mesto	
Odberateľ: Skupina AVA-stav - OHL, Puškinova 700/90, 924 01 Galanta			

KOŠICKÁ FUTBALOVÁ ARÉNA
DOKUMENTÁCIA SKUTOČNÉHO VYHOTOVENIA STAVBY SO 63.1

SO 63.1 Preložka slaboprúdového vedenia Telekom

Číslo zákazky:	2018.078.000
Dátum:	09/2019
Formát:	2 x A4
Súrad. systém:	S-JTSK, r. JTSK
Výškový systém:	Bpv
Mierka: 1 : 1000	Príloha č. 2