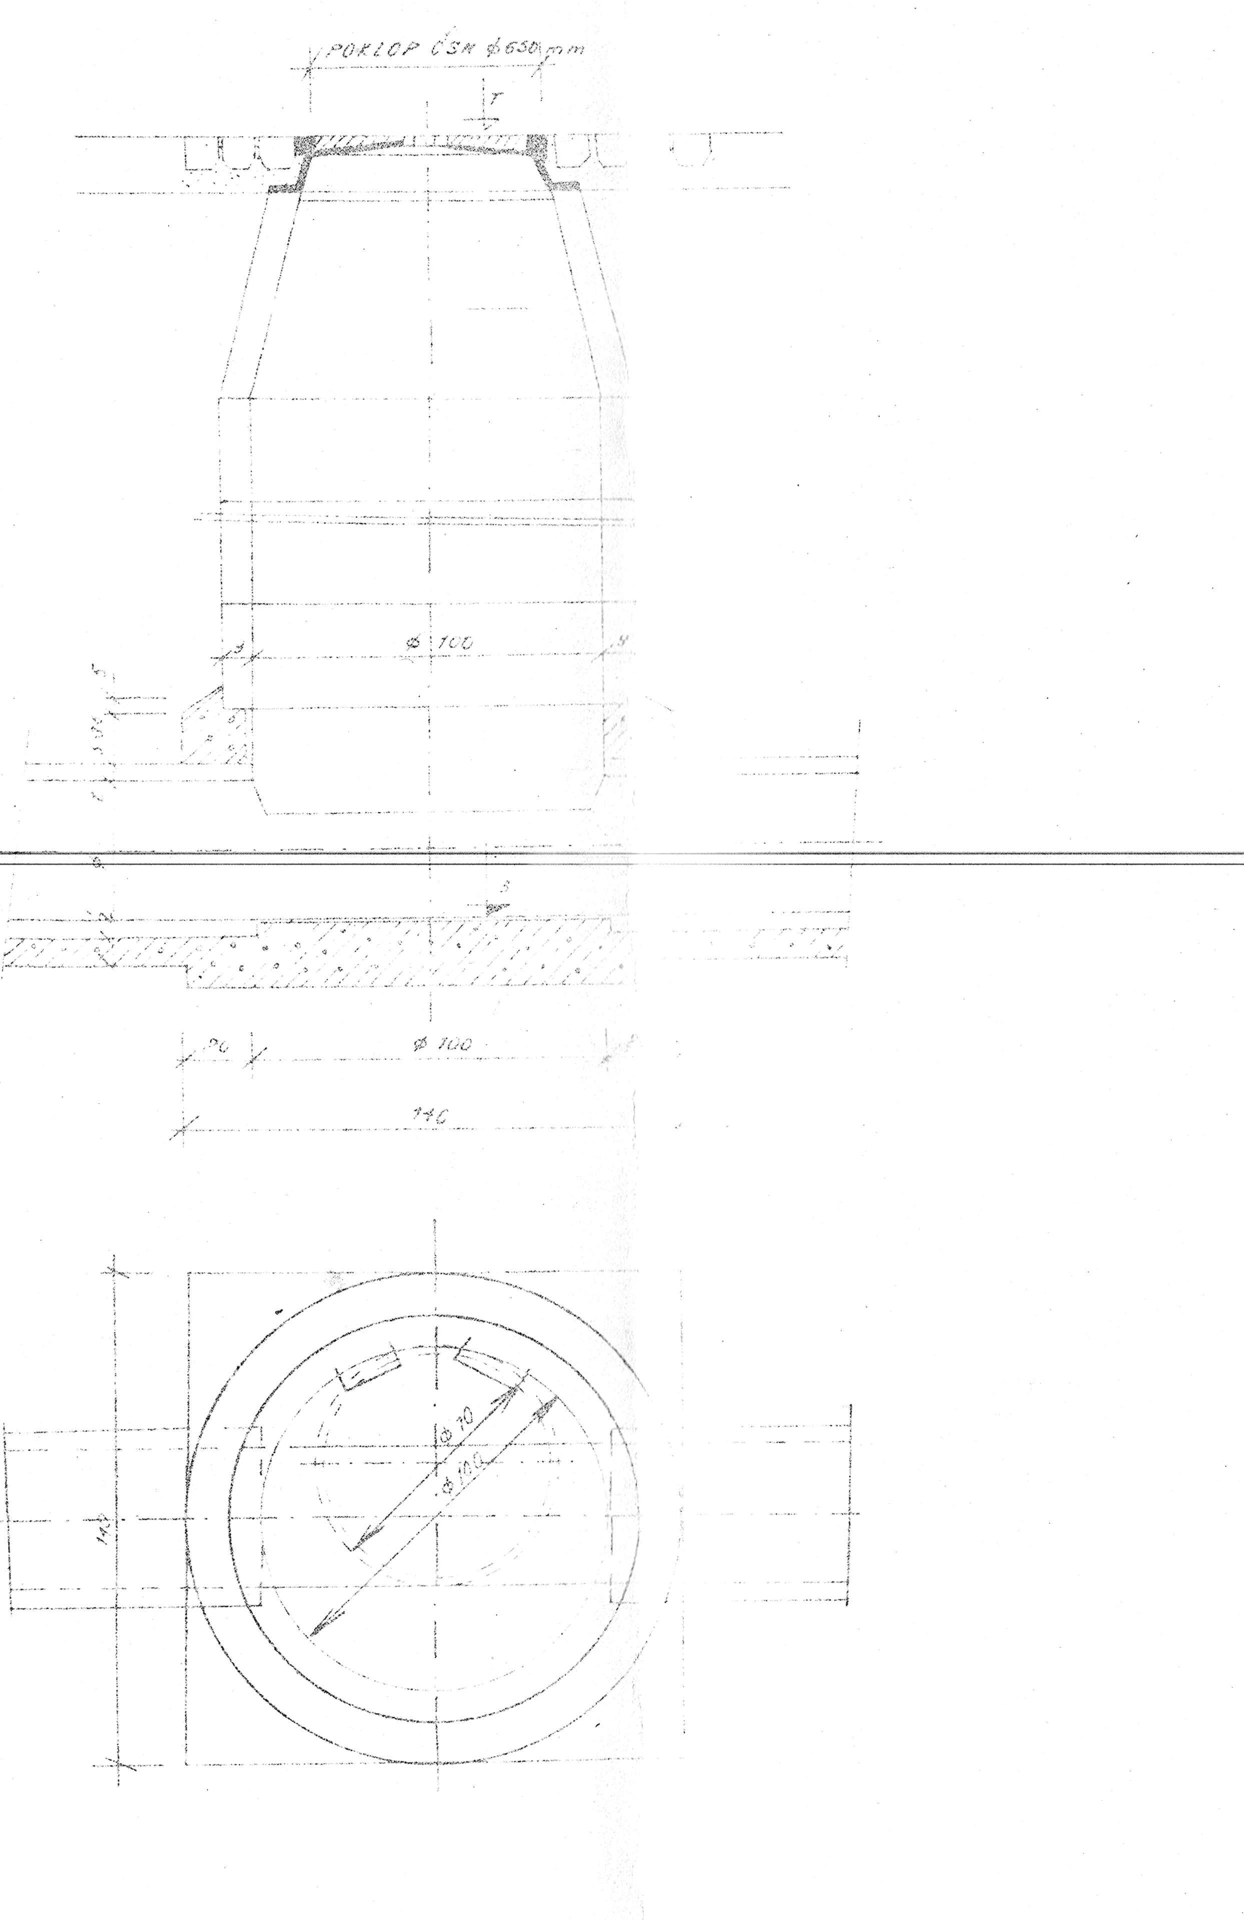

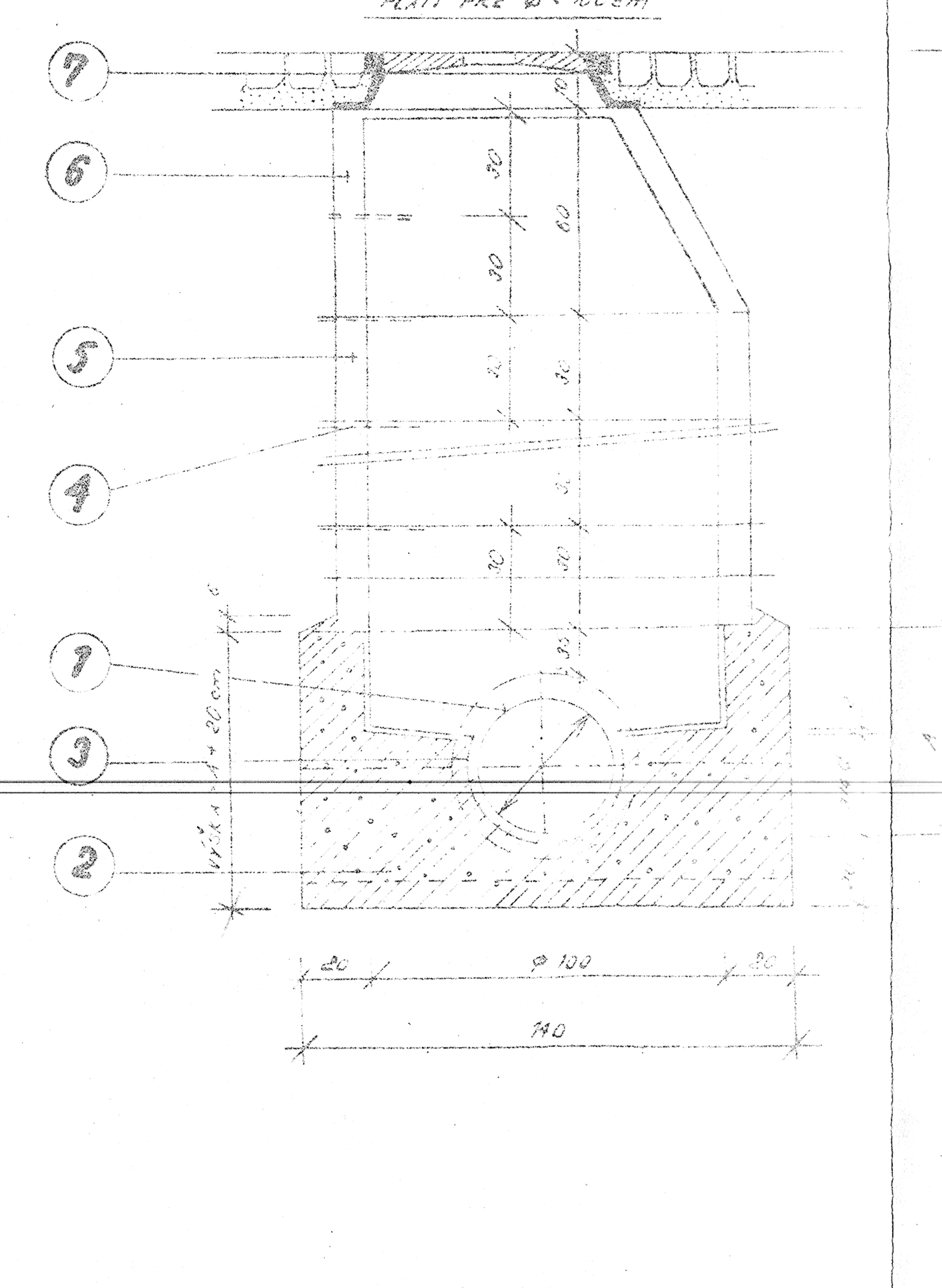

7	POKLOP KRUHOVÝ PRE VSTUPNÉ ŠACHTICE ∅ 550 mm
6	PRECHODOVÁ BETÓNOVÁ SKRUŽ VBP 3-100
5	ROVNÉ BETÓNOVÉ SKRUŽE VBI 1-100
4	LIATINOVÁ STUPAČKA VIDLICOVÁ
3	CEMENTOVÁ OMIETKA PÁLENÁ 450 kg CEM/m³
2	PROSTÝ BETÓN 105
1	POTRUBIE KAMENINOVÉ, SYSTÉM VIANINI ALEBO STR. [illegible]

ULOŽENIE

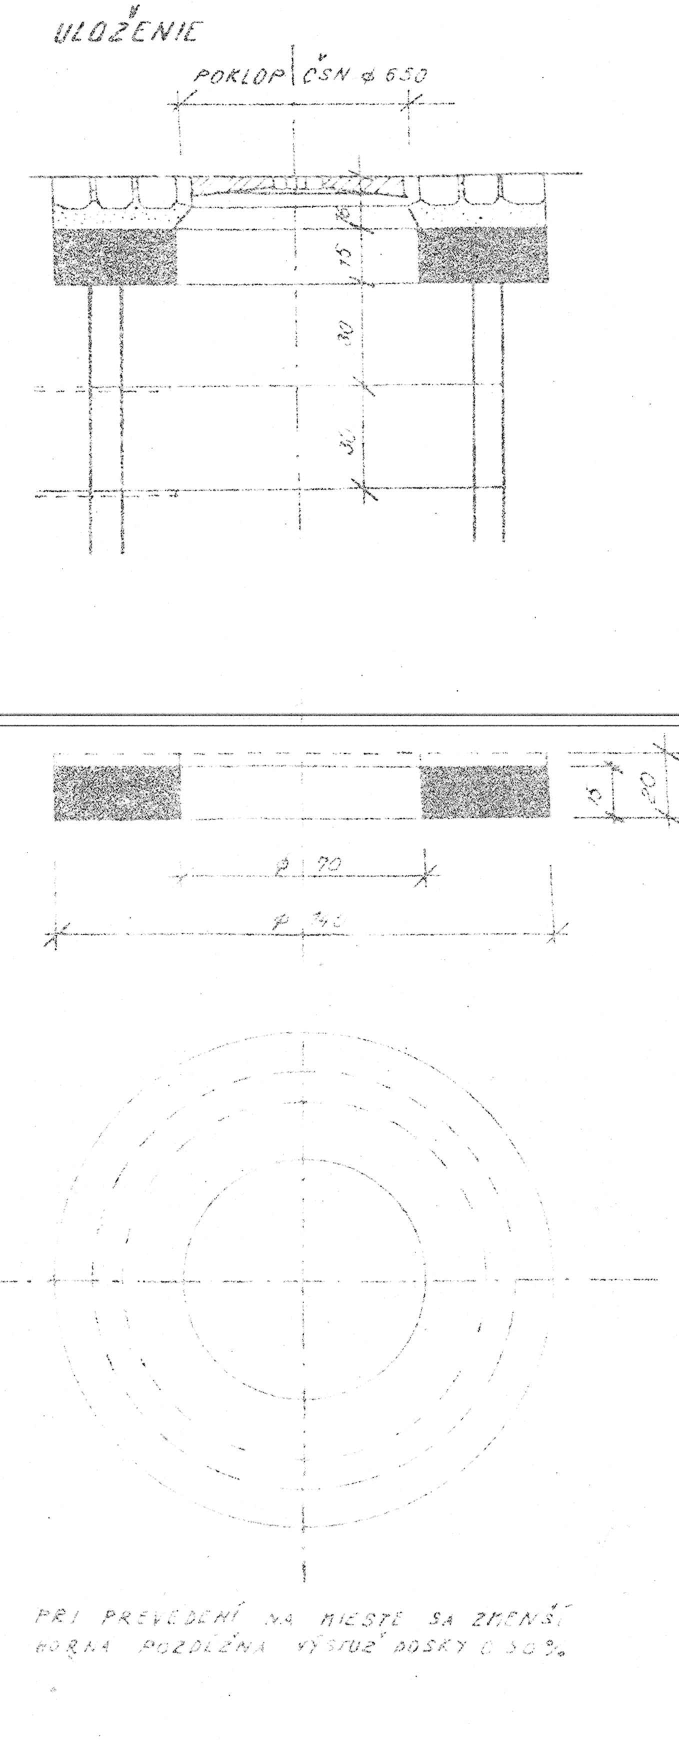


MIMO KOMUNIKÁCIÍ / V KOMUNIKÁCIACH

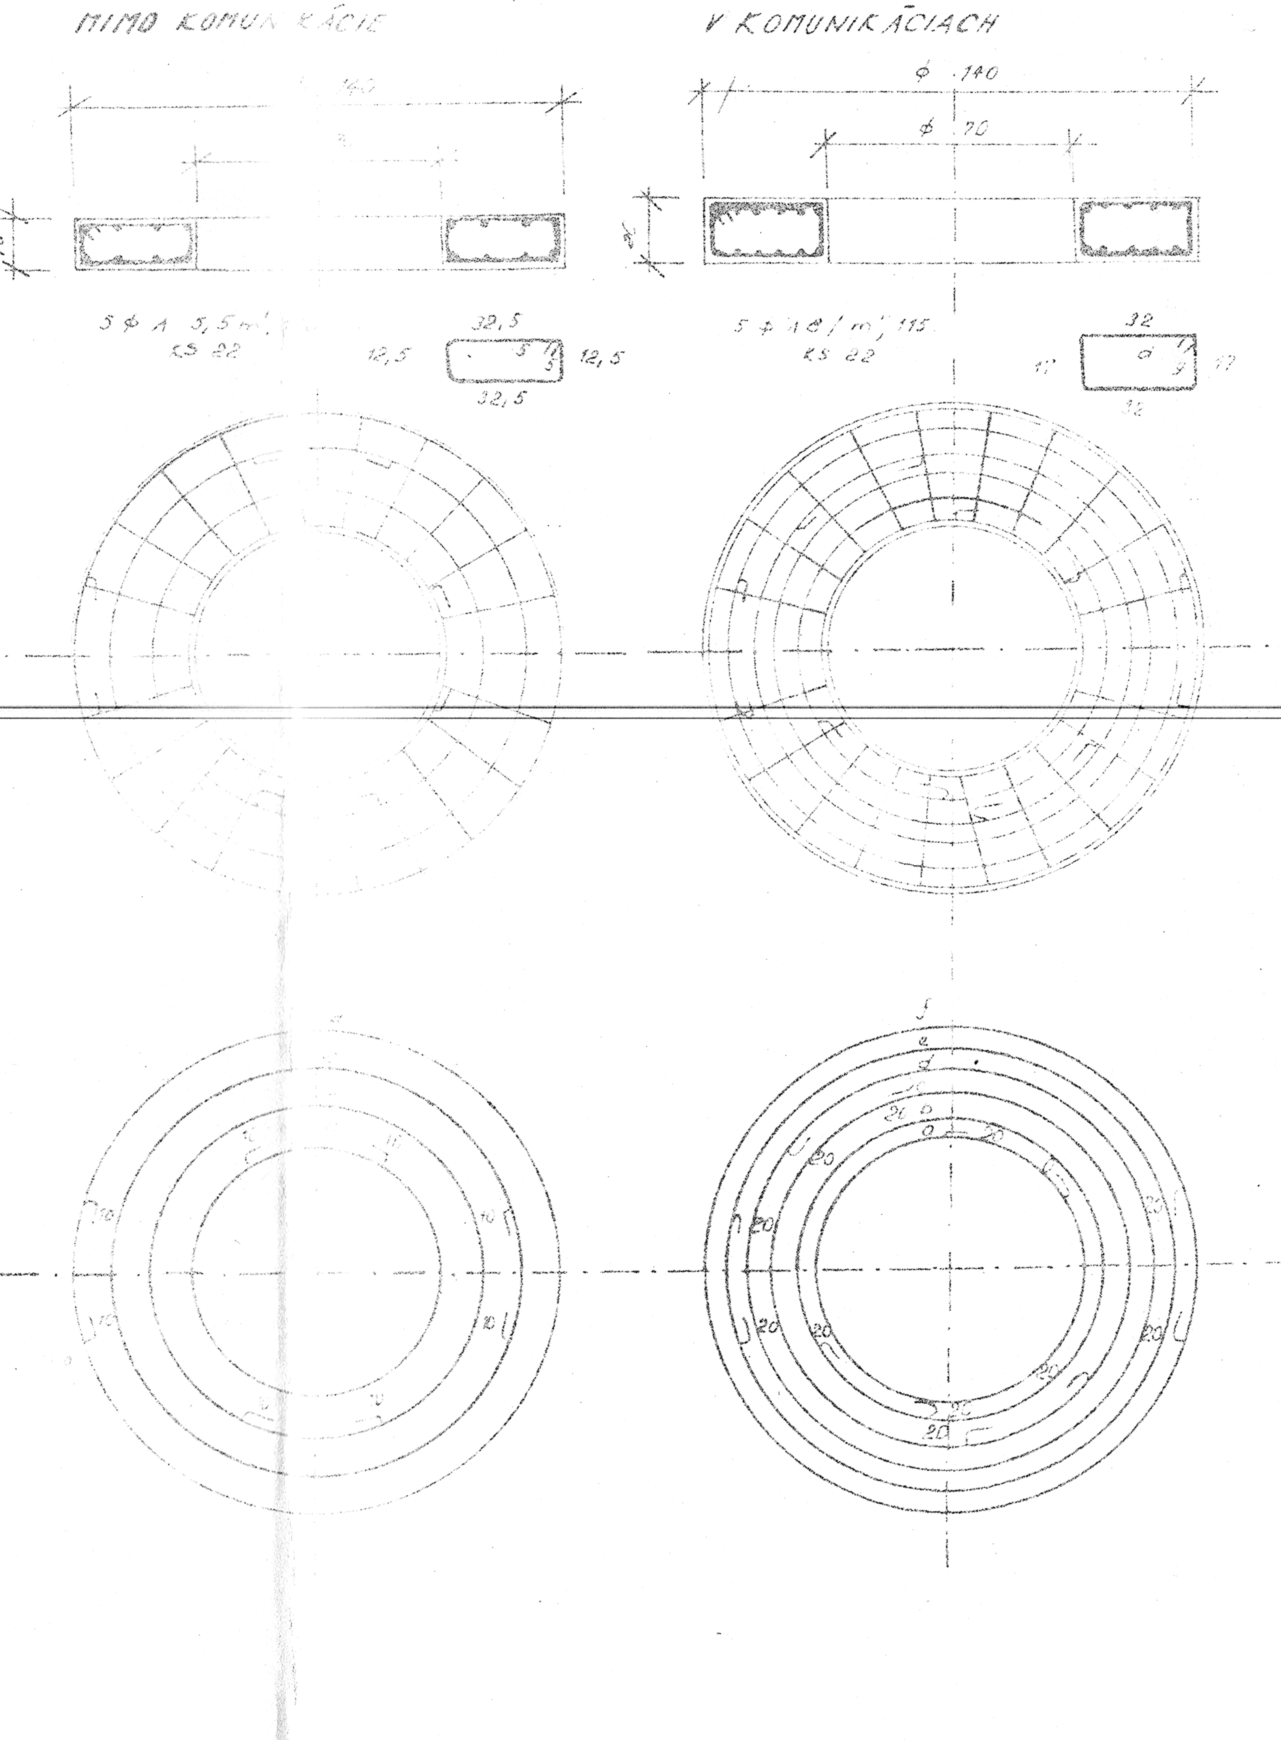

MIMO KOMUNIKÁCIE

PRÚT	φ	KUSOV	r cm	DĹŽKA cm	DĹŽKA PRÚTA	CELK. m
a	10	2	37	290	290	[illegible]
b	10	2	47	335	355	[illegible]
c	10	2	57	400	42[illegible]	[illegible]
d	10	2	67	460	4[illegible]	[illegible]50
CELKOVÁ DĹŽKA PRÚTOV						[illegible]90

φ	DĹŽKA m	VÁHA bm	VÁHA PRÚTOV	VÁHA V [illegible]
10	30,90	0,617	19,07	
5,5	22,00	0,187	4,11	[illegible]8
BETÓN 170 — 0,123 m³				
VÁHA VENCA — 415,2 kg				

V KOMUNIKÁCIACH

PRÚT	φ	KUSOV	r cm	DĹŽKA cm	DĹŽKA PRÚTA	CELK. m
a	16	2	37	290	320	[illegible]60
b	16	2	43	330	370	[illegible]40
c	16	2	49	370	410	[illegible]20
d	16	2	55	405	445	[illegible]90
e	16	2	61	445	485	[illegible]70
f	16	2	67	480	520	10,40
CELKOVÁ DĹŽKA PRÚTOV						[illegible]20

φ	DĹŽKA m	VÁHA bm v kg	VÁHA PRÚTA	VÁHA V SKRUŽE
16	51,20	1,578	80,79	
8	25,30	0,395	9,99	90,78
BETÓN 170 — 0,230 m³				
VÁHA VENCA — 552,0 kg				

BETÓN 170

OCEĽ 10 370

ČÍSLO ŠACHTY	KÓTA POKLOPU T m n m	KÓTA DNA D m n m	HĹBKA ŠACHTY H cm	A = Φ t + (5-55) A cm	POČET ROV. B. SKRUŽ VBO1-100	POČET PRECH. SKR.	POKLOP ČSN ∅ 550 ĽAHKÝ	POKLOP ČSN ∅ 550 STR.	POKLOP ČSN ∅ 550 ŤAŽKÝ	POČET STUPADIEL V. DLIC.	[illegible]	POZNÁMKA
1	2	3	4	5	6	7	8	9	10	11		13
~~1~~	~~406,40~~	~~402,50~~	~~390~~	~~45~~	~~9~~	~~1~~		~~1~~		~~11~~		
~~2~~	~~406,4[illegible]~~	~~402,29~~	~~411~~	~~52~~	~~10~~	~~1~~		~~1~~		~~12~~		
~~3~~	~~406,40~~	~~402,09~~	~~431~~	~~56~~	~~11~~	~~1~~		~~1~~		~~12~~		
4	405,40	401,80	360	60	11	1		1		13		
5	404,40	400,50	390	45	9	1		1		11		
6	400,35	399,28	107	46	1	–		1		2		
8	399,30	396,28	158	53	1	1		1		3		
SPOLU:					51	6		7		64		

ČÍSLO ŠACHTY	KÓTA POKLOPU T m n m	KÓTA DNA D m n m	HĹBKA ŠACHTY H cm	A = Φ t + (5-55)	POČET ROV. B. SKRUŽ	POČET PRECH. SKR.	POKLOP ČSN ∅ 550 ĽAHKÝ	POKLOP STR.	POKLOP ŤAŽKÝ	POČET STUPADIEL		POZNÁMKA
1	2	3	4	5	6	7	8	9	10	11		

ZDRAVOPROJEKT
štátna [illegible]ková organizácia
pre zdravotnícku výstavbu
BRATISLAVA, ul. 29. augusta č. 19
ateliér 05

HL. ARCH. (INŽ.) PROJEKTU	ZODP. PROJEKTANT	VYPRACOVAL	KONTROLOVAL	ŠTÁTNA PROJEKT. ORGANIZÁCIA PRE ZDRAVOTNÍCKU VÝSTAVBU BRATISLAVA
ING. ARCH. IMRICH	ING. MENKYNA	ING. IVÁKOVÁ	ING. LEDNÁR	
KRAJ				DRUH PROJEKTU: KANALIZÁCIA — ATELIÉR: 05
INVESTOR: KÚÚ - BANSKÁ BYSTRICA				DÁTUM: [illegible]
NÁZOV A MIESTO STAVBY: KÚNZ - BANSKÁ BYSTRICA				FORMÁT: [illegible]
				ČÍS. ZÁKAZKY: [illegible]
				ARCH. OZNAČ.
DRUH VÝKRESU: VÝKAZ ŠACHT				STUPEŇ: [illegible]
				MIERKA: 1:20 — ČÍS. VÝKR.: 5