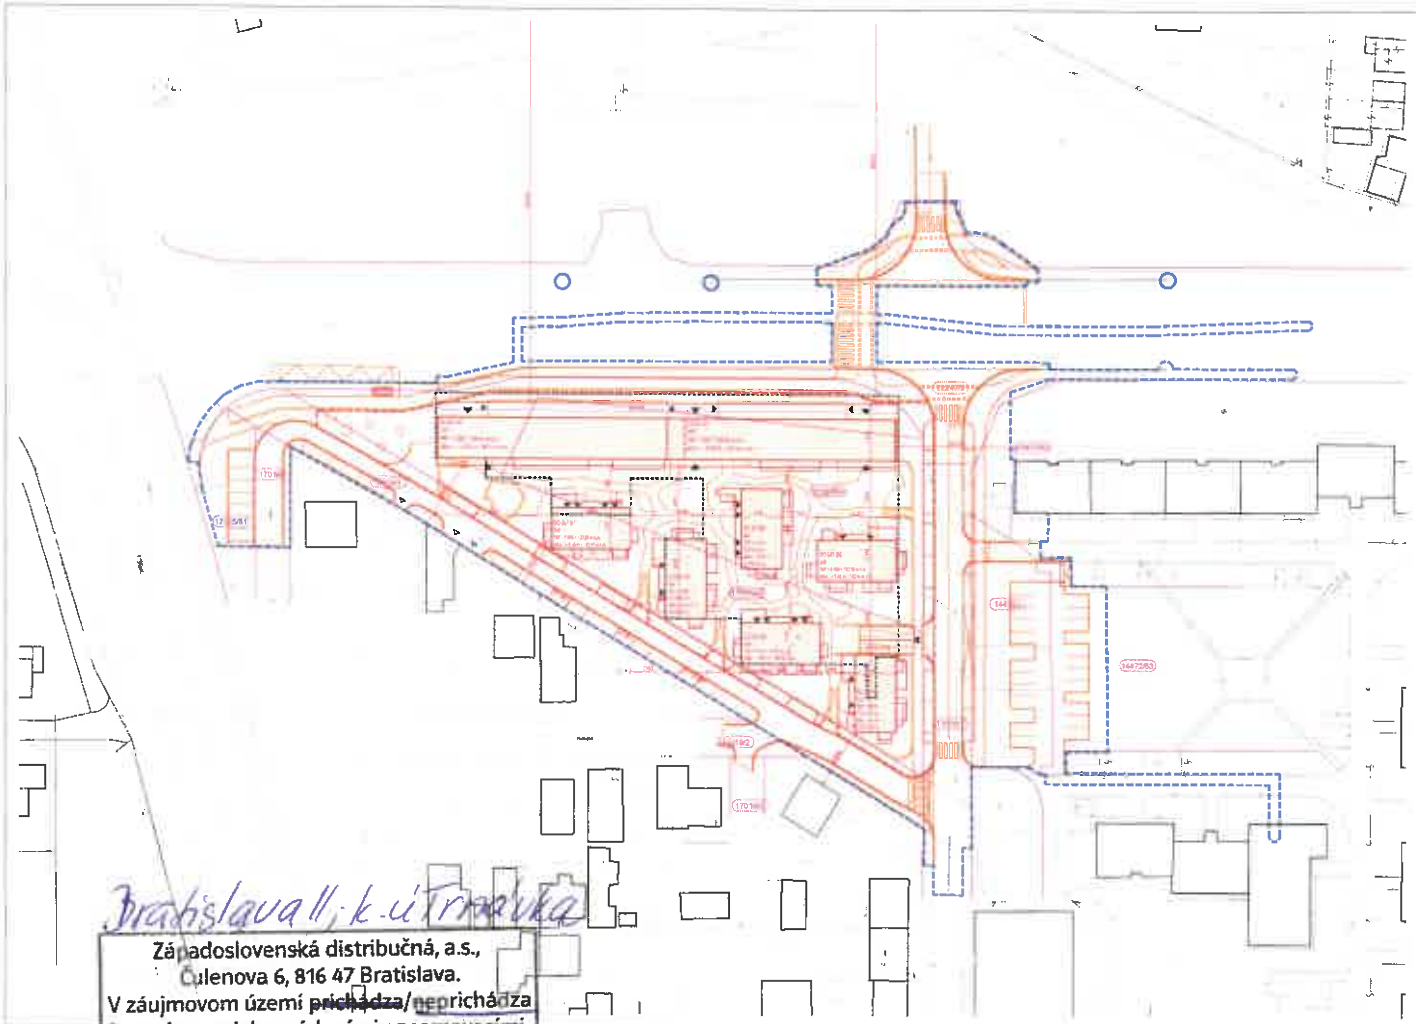

LEGENDA ZNAČENIA

- HRANICA RIEŠENÉHO ÚZEMIA
- HRANICA DOTKNUTÉHO ÚZEMIA
- HRANICA POZEMKOV
- 1705/46 ČÍSLA PARCIEL
- 1706/43 PRÍSLUŠNÉ POZEMKY K RD / DU
- VSTUPY OBYTNÉ / KOMERČNÉ / EXISTUJÚCE BUDOVY
- VJAZDY NOVÝ / RUŠENÝ / DOČASNÝ
- OBRYS NADZEMNEJ ČASTI OBJEKTOV - SO01 A1-A2 B1-B6
- OBRYS PODZEMNEJ ČASTI OBJEKTOV - SO01

LEGENDA PLÔCH

- EXISTUJÚCE OKOLITÉ OBJEKTY
- NOVÉ OBJEKTY SO01 A1-A2, B1-B6 - NADZEMNÉ ČASTI

AUTORIZÁCIA / AUTHORIZATION

SCHÉMA / SCHEME

±0,000 = 133,500 m n m.
SÚR. SYSTÉM S-JTSK / BBB SYSTEM S-JTSK
VÝŠKOVÝ SYSTÉM Bpv / VERICAL SYSTEM Bpv

GENERÁLNY PROJEKTANT / HEAD DESIGNER

www.the-buro.cz
TheBüro, s.r.o.
Tulipánová 7/A
814 15 Bratislava
Tel.: +421 907 911 904
Email: info@the-buro.cz

OBJEDNÁVATEĽ / CLIENT

BRATISLAVA
Hlavné mesto Slovenskej republiky Bratislava
Primaciálne nám. 1
814 99 Bratislava

PROJEKTANT / DESIGNER

OBERMEYER Hellas
LAMAČSKÁ CESTA 3/B
BRATISLAVA 841 04
TEL.: +421 238 180 223
E-MAIL: bratislava@obermeyer.sk

VYPRACOVAL / DRAWN BY
INGARCH Ivo MRÁZIKOVÁ
INGARCH JAN KUNÚC

TOPP. PROJEKTANT / RESPONSIBLE
ING. ING. ARCH. JAN VIRSKA

KONTROLOVAL / CHECKER
ING. VLADIMÍR VALENT

SCHVÁLIL / APPROVER

NÁZOV ZÁKAZKY / PROJECT NAME

BYTOVÝ DOM TERCHOVSKÁ A DOTKNUTÉ ÚZEMIE

STUPEŇ PD / PROJECT STAGE	MERIAC / SCALE	DÁTUM VYDANIA / DATE OF ISSUE	POČET A4 / NUMBER OF A4
DSP	1 : 500	06.2023	6 A4

NÁZOV OBJEKTU SO/IO / OBJECT NAME
SO 001 A1 - A2, SO 001 B1 - B6

NÁZOV PROFESNÉHO DIELU / PROFESSION PART
ASR

NÁZOV DOKUMENTU / DOCUMENT NAME

SITUAČNÝ VÝKRES NA PODKLADE KN

NÁZOV SÚBORU / FILE NAME: 2110109_ DSP _ _C_000_000_ _ 1002 _00

ČÍSLO PROJEKTU PROJECT NUMBER	STUPEŇ PD PROJECT STAGE	OBJEKT SÚBOR BUSINESS PART	ČASŤ PART	SO / IO OBJECT NAME	PROFESNÝ DIEL PROF. PART	DELA/NOA DELA/NOA	ČÍSLO DOKUMENTU DOCUMENT NUMBER	REVÍZIA REVISION

ČÍSLO / COPY

Bratislava II, k.ú. Trnávka

Západoslovenská distribučná, a.s.,
Čulenova 6, 816 47 Bratislava.
V záujmovom území ~~prichádza~~/neprichádza
ku styku so slaboprúdovými oznamovacími
káblami ZSD. Informatívne zakreslené
dňa: 14.2024 kým: Korauni
Kábel ~~je~~/nie je potrebné vytýčiť.
Toto vyjadrenie platí 1 rok.
Silnoprúd je nutné overiť v ZSD na tíme
správy energetických zariadení.