STAVEBNÉ ÚPRAVY

OZN.	DRUH STAVEBNEJ ÚPRAVY	ROZMER	SPODNÁ HR. OD POD.	HORNÁ HR. OD POD.
VZT 1	OTVOR V PRIEČKE	500 x 250	+2380	+2630
VZT 2	-II-	400 x 250	+2250	+2500
VZT 3	-II-	350 x 250	+2250	+2500
VZT 4	-II-	300 x 250	+2380	+2630
VZT 5	-II-	300 x 500	+150	+650
VZT 6	-II-	500 x 300	+2380	+2680
VZT 7	-II-	350 x 250	+2380	+2630
VZT 8	-II-	500 x 250	+2380	+2630
VZT 9	-II-	400 x 250	+2380	+2630
VZT 10	-II-	400 x 300	+2380	+2680
VZT 11	-II-	400 x 250	+2150	+2400
VZT 12	-II-	550 x 300	+2380	+2680
VZT 13	-II-	500 x 300	+2250	+2550
VZT 14	-II-	350 x 300	+2250	+2550
VZT 15	-II-	350 x 300	+2380	+2680
VZT 16	-II-	250 x 400	+150	+650
ZT 1	PRIER. V MONOL. ŽELBET.	150 x 150	+300	+450
ZT 2	-II-	150 x 150	+900	+1050
ZT 3	-II-	150 x 150	+400	+550
ÚK 1	-II-	100 x 100	+2575	+2675

	Č.M.	ÚČEL MIESTNOSTI	PLOCHA m² ČÚP	PLOCHA m² PTV	PLOCHA m² KOP	DRUH PODL.	ÚPRAVY POVRCHOV I	II	III	IV	V	VI	VII	VIII
	101	CHODBA			50,6	P6	a2 a3 a7	b6	C4	d5	e2	—	g1	h1
	102	OSOBNÝ VÝŤAH OT 320/0,7			2,25	—	a6	—	—	—	e1 e3	—	—	—
	103	VEDĽAJŠIE SCHODIŠTE			12,2	P13 P14	a2	b2	C2	—	e4	f3	—	—
3x	104	1 LÔŽKOVÁ IZBA	14,8 / 44,4			P6	a1 a5	b1/8	C4	—	e2	f2	g5	—
3x	105	PREDSIEŇ			2,9 / 8,7	P6	a1 a7	b6	C4	d5	e2	—	—	h1
6x	106	KÚPEĽŇA + WC		3,1 / 18,6		P7	a1 a3	b6	—	d2/9	e2	—	—	h1
4x	107	BALKÓN	4,5 / 13,5			P30	—	b5	—	—	—	—	—	—
2x	108	2-LÔŽKOVÁ IZBA	16,9 / 33,8			P6	a1 a5	b1/8	C4	—	e2	f2	g5	—
2x	109	PREDSIEŇ			4,3 / 8,6	P6	a1	b6	C4	—	e2	—	—	h1
8x	110	KÚPEĽŇA		2,5 / 20,0		P7	a1 a3	b6	—	d2/9	e2	—	—	h1
6x	111	WC		1,1 / 6,6		P7	a1 a3	b1/8	—	d2	e2	f2	—	—
6x	112	BALKÓN	5,4 / 32,4			P30	—	b5	—	—	—	—	—	—
2x	113	2 LÔŽKOVÁ IZBA	16,8 / 33,6			P6	a1 a5	b1/8	C4	—	e2	f2	g5	—
2x	114	PREDSIEŇ			4,1 / 8,2	P6	a1	b6	C4	—	e2	—	—	h1
2x	115	BALKÓN	5,1 / 10,2			P30	—	b5	—	—	—	—	—	—
2x	116	SPÁLŇA (1 LÔŽKO)	11,1 / 22,2			P6	a1 a5	b1	C4	—	e2	f2	g5	—
2x	117	OBÝVACIA IZBA (1 LÔŽKO)	16,6 / 33,2			P6	a1 a5	b1	C4	—	e2	f2	g5	—
2x	118	PREDSIEŇ			2,1 / 4,2	P6	a1 a7	b6	C4	d5	e2	—	—	h1
2x	119	1 LÔŽKOVÁ IZBA	15,3 / 30,6			P6	a1 a5	b1	C4	—	e2	f2	g5	—
2x	120	PREDSIEŇ			2,1 / 4,2	P6	a1 a7	b6	C4	d5	e2	—	—	h1
2x	121	BALKÓN	9,0 / 18,0			P30	—	b5	—	—	—	—	—	—
2x	122	JUŽNÝ BALKÓN	27,9			P35	—	—	—	—	—	—	—	—
	123	2 LÔŽKOVÁ IZBA	16,5			P6	a1 a5	b1/8	C4	—	e2	f2	g5	—
2x	124	PREDSIEŇ			4,3 / 8,6	P6	a1	b6	C4	—	e2	—	—	h1
2x	125	WC		1,1 / 2,2		P7	a1 a3	b1/8	—	d2	e2	f2	—	—
	126	2 LÔŽKOVÁ IZBA	17,1			P6	a1 a5	b1/8	C4	—	e2	f2	g5	—
	127	1 LÔŽKOVÁ IZBA	15,0			P6	a1 a5	b1/8	C4	—	e2	f2	g5	—
	128	PREDSIEŇ			2,3	P6	a1 a7	b6	C4	d5	e2	—	—	h1
	129	CHODBA			46,7	P6	a2 a7	b6	C4	d5	e2	—	—	h1
2x	130	2 LÔŽKOVÁ IZBA	18,9 / 37,8			P6	a1 a7	b1	C4	—	e2	f2	g5	—
2x	131	PREDSIEŇ			3,5 / 7,0	P6	a1	b1/8	C4	—	e2	f2	—	—
2x	132	KÚPEĽŇA		2,5 / 5,0		P7	a1 a3	b6	—	d2/9	e2	—	—	h1
2x	133	WC		1,1 / 2,2		P7	a1 a3	b1/8	—	d2	e2	f2	—	—
2x	134	TERASA	7,0 / 14,0			P34	—	—	—	—	—	—	—	—
	135	DENNÁ MIESTNOSŤ	44,8			P6	a5 a7	b2 b6	C4	d5	—	f2	g5	h1
	136	JUŽNÝ BALKÓN	14,9			P35	—	—	—	—	—	—	—	—
	137	ŽEHLIAREŇ	19,6			P12	a1 a3	b6	C2	d1	e2	f2	—	h1
	138	CHYŽŇA	6,0			P12	a1 a5 a3	b1/8	C2	d1	e2	f2	—	—
	139	ČAJOVÁ KUCHYŇA	7,6			P12	a1 a5 a3	b6	C2	d1	e2	f2	—	h1
	140	SKLAD PRÁDLA	10,8			P12	a5 a6	b3/8	C1	—	e1	f1	—	—
	141	ČISTENIE TOPÁNOK	5,3			P7	a1 a5 a3	b1/8	C2	d1	e4	f2	—	—
	142	SKLAD	3,6			P6	a5 a6	b3/8	C1	—	e1	f1	—	—
	143	SKLAD	5,3			P6	a5 a6	b3/8	C1	—	e1	f1	—	—
			518,8	54,6	163,55	ÚŽITKOVÁ PLOCHA CELKOM 736,95								

VYSTUŽENÉ STREŠNÉ DIELCE IZOLAČNÉ:

PAS -10/10 299 x 119 x 24 cm 20KS

(OKRAJE TERÁS DOPLNIŤ PÓROBETÓNOVÝMI TVÁRNICAMI)

MURIVO Z PÓROBETÓNOVÝCH TVÁRNIC 400x300x250/MVC 25

MONOLITICKÝ ŽELEZOBETÓN

TEHELNÉ MURIVO NA MALTU NASTAVOVANÚ MVC 25
PRIEČKY HR. 12,5cm Z TEHÁL CDM
PRIEČKY HR. 10cm Z PRIEČKOVIEK

PRIEČKY Z DIELCOV SIPOREX

VÝKAZ PRIEČKOVÝCH DIELCOV SIPOREX:

OZN.	ZNAČKA	ROZMER (mm)	POČET KS
a	NAP - 1/10	650 x 75 x 2500	42
b	NAP - 1/10	650 x 75 x 2700	205
c	NAP - 3/10	650 x 125 x 2500	14
d	NAP - 3/10	650 x 125 x 2700	36

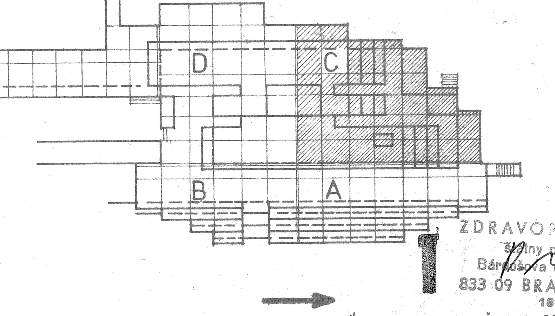

ZDRAVOPROJEKT štátny podnik Bárťošova ul. č. 2/A 833 09 BRATISLAVA 18

±0,000 = 368,500

ZMENA DĽA P.O. VI. 1990, Z.Č. 0888-001-05-02-2
ZMENA V.P. III. 1986 ZÁK.Č. 0888-001-01-02-2

HL. ARCH. (INŽ.) PROJEKTU	ZODP. PROJEKTANT	VYPRACOVAL	KONTROLOVAL	ZDRAVOPROJEKT BRATISLAVA
ING. ARCH. VÍTEK	ING. SCHNIEREROVÁ	JURÍČKOVÁ	STAV. IŠTVANOVIČ	
AUTOR PROJEKTU	ING. ARCH. VÍTEK			DRUH PROJ.: ARCH. / ATELIER: 02
INVESTOR	ČSL. ŠTÁTNE KÚPELE SLIAČ			DATUM: ~~8.1984~~
NÁZOV A MIESTO STAVBY	LIEČEBNÝ ÚSTAV 220 LÔŽOK KÚPELE SLIAČ LIEČEBNÝ ÚSTAV			FORMÁT: 21A4
				Č. ZÁKAZKY: ~~0888-001-00-02-2~~
				STUPEŇ: V.P.
DRUH VÝKRESU	1.POSCHODIE-ČASŤ „C"			MIERKA: 1:50 / Č. VÝKRESU: D1 — 24