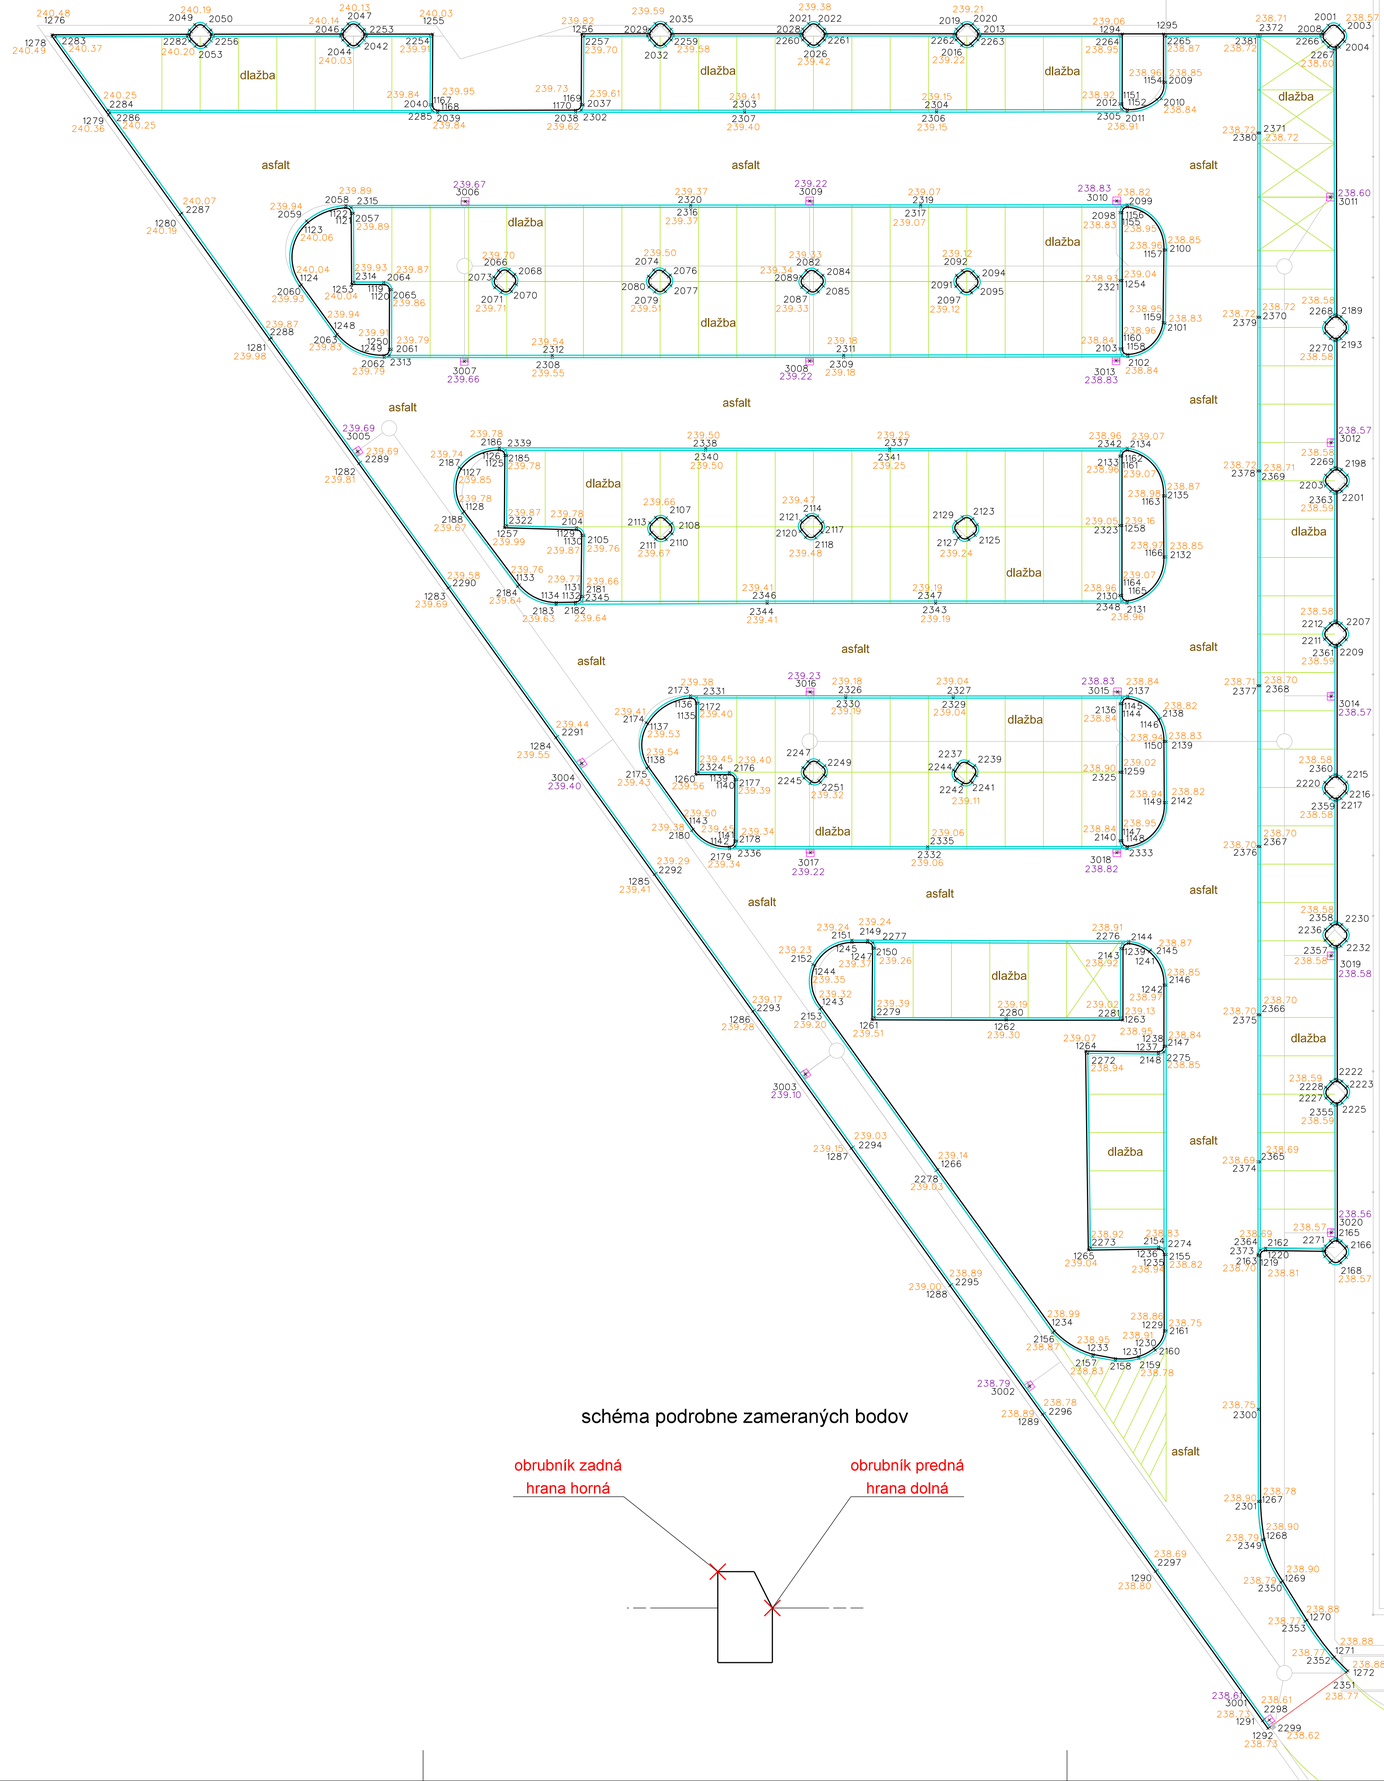

schéma podrobne zameraných bodov

LEGENDA:

- koordinačná situácia KFA
- obrubník /zadná hrana horná/
- obrubník /predná hrana dolná/
- rozhranie medzi SO 20.3 a SO 20.1
- vodorovné TDZ /projekt/
- uličná vpusť
- 2374 podrobne zameraný bod
- 239.19 nadmorská výška
- 238.56 nadmorská výška uličnej vpuste
- asfalt popis

Náležitosťami a presnosťou zodpovedá predpisom

Zameral: GEOKOD, s.r.o.	Vypracoval: Ing. Vladimír Molčan	Autorizačne overil: Ing. Boris Betko	GEOKOD s.r.o. Žitná 21, 831 06 Bratislava
Dátum: 04/2019 až 10/2019	Dátum: október 2019	Dátum: 24.10.2019	
Okres: Košice	Obec: Košice - Juh	Katastrálne územie: Južné Mesto	
Odberateľ: Skupina AVA-stav - OHL, Puškinova 700/90, 924 01 Galanta			

KOŠICKÁ FUTBALOVÁ ARÉNA
DOKUMENTÁCIA SKUTOČNÉHO VYHOTOVENIA STAVBY SO 20.3

SO 20.3 - Parkovisko B

Číslo zákazky:	2018.078.000
Dátum:	10/2019
Formát:	8 x A4
Súrad. systém:	S-JTSK, r. JTSK
Výškový systém:	Bpv
Mierka: 1 : 200	Príloha č. 2