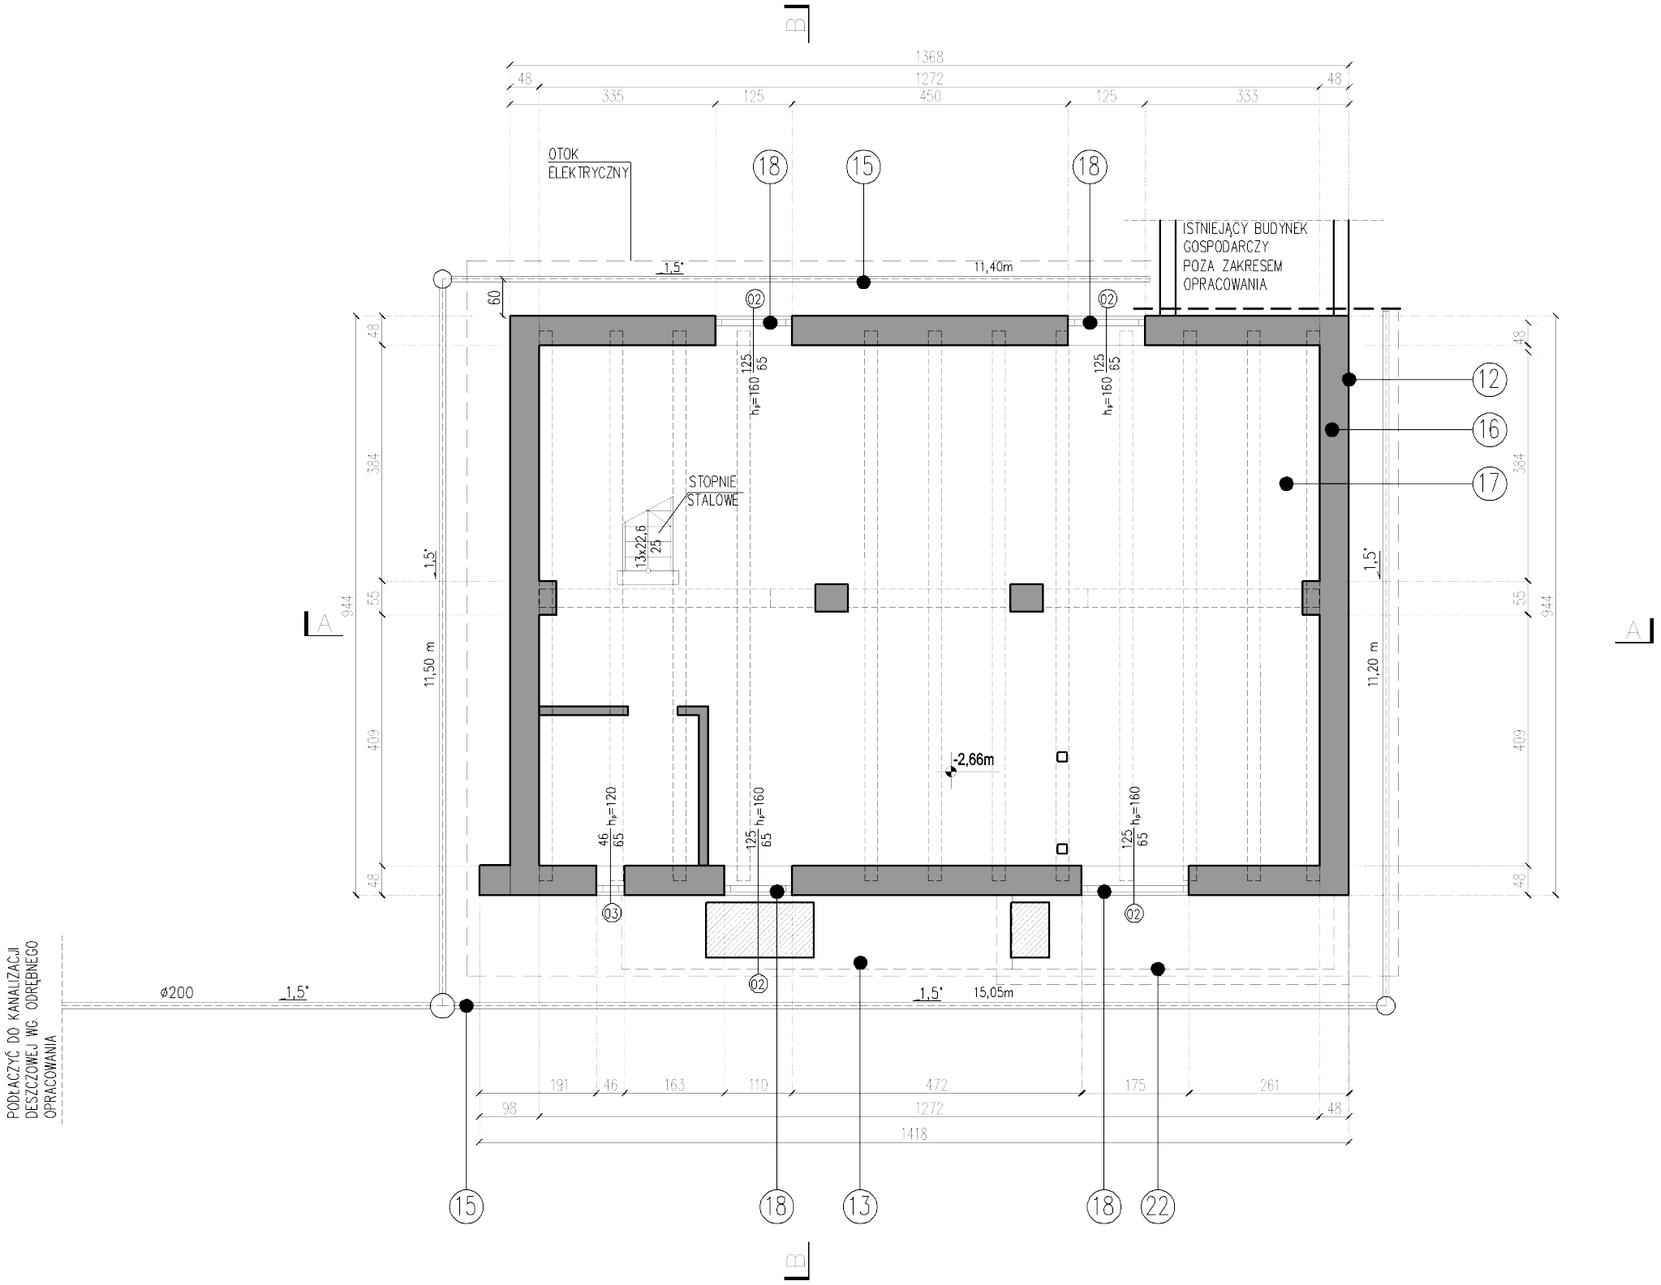

LEGENDA :

- WEJŚCIE DO BUDYNKU
- ISTNIEJĄCE ŚCIANY MUROWANE Z CEGŁY PEŁNEJ
- PROJEKTOWANE FUNDAMENTY POD SCHODY ZEWNĘTRZNE
- -2,66m KOTA WYSOKOŚCIOWA

UWAGA!
CAŁOŚĆ PROJEKTU
ROZPATRYWAĆ ŁĄCZNIE Z
OPISEM TECHNICZNYM

ZAKRES PRAC BUDOWLANYCH

(ROZPATRYWAĆ ŁĄCZNIE Z OPISEM TECHNICZNYM)

~~1. NAPRAWA/WYMIANA WIĘŹBY DACHOWEJ – WYKONAĆ WG OPISU~~

~~2. WYKONAĆ MURŁATĘ 14X14 MOCOWANĄ DO WIEŃCA ŻELBETOWEGO 25X25 4ø12.~~

~~3. WYKOANĆ PRZEMUROWANIE SPĘKANYCH FRAGMENTÓW ŚCIAN.~~

~~4. WYKONAĆ ORYNNOWANIE – RYNNA ø150, RURA SPUSTOWA ø120 BLACHA TYTANOWA~~

~~5. WYKONAĆ OBRÓBKI BLACHARSKIE – BLACHA TYTANOWA~~

~~6. WYKONAĆ POKRYCIE Z DACHÓWKI KARPIÓWKI, KOLOR CZERWONY, UKŁAD,PODWÓJNA KORONKA~~

~~7. WYKONAĆ IZOLACJĘ TERMICZNĄ PODDASZA – WEŁNA MINERALNA 15CM.~~

~~8. WYKONAĆ ODUDOWĘ WEWNĘTRZNEJ POŁACI DACHOWEJ – PŁYTA PROMAT (ODPORNOŚĆ OGNIOWA 60MIN)~~

~~9. ZAMONTOWAĆ OKNA POŁACIOWE Z FUNKCJA WYŁAZU DACHOWEGO (FAKRO 78X120).~~

~~10. WYKONAĆ INSTALACJĘ ODGROMOWĄ.~~

~~11. WYKONAĆ WYMIANĘ PODŁOGI NA PODDASZU.~~

12. WYKONAĆ IZOLACJĘ PIONOWĄ ŚCIAN FUNDAMENTOWYCH.

13. WYKONAĆ DEMONTAŻ I ODBUDOWĘ SCHODÓW ZEWNĘTRZNYCH.

~~14. WYKONAĆ ODBUDOWĘ DASZKU NAD WEJŚCIEM~~

15. WYKONAĆ OPASKĘ DRENAŻOWĄ

16. WYKONAĆ IZOLACJĘ POZIOMĄ

17. WYKONAĆ ODTWORZENIE POSADZKI Z WARSTWAMI IZOLACJI

18. WYKONAĆ WYMIANĘ STOLARKI OKIENNEJ

19. WYKONAĆ OPASKĘ ŻWIROWĄ WOKÓŁ BUDYNKU.

~~20. WYKONAĆ OŚWIETLENIE ELEWACJI BUDYNKU.~~

~~21. WYKONAĆ CZYCZSZENIE ELEWACJI CEGLANEJ.~~

22. WYKONAĆ DEMONTAŻ STUDZIENKI PIWNICZNEJ

UWAGA:
ZAKRES PRAC ZMODYFIKOWANY ZGODNIE ZE WSKAZANIEM ZAMAWIAJĄCEGO

mgr inż. arch. Adrian Gajda
Uprawnienia budowlane w specjalności architektonicznej do projektowania bez ograniczeń
nr [illegible]

STUDIO PROJEKTOWE ADRIAN GAJDA
41 - 946 PIEKARY ŚLĄSKIE, UL. ROŹDZIEŃSKIEGO 2
TEL.: +48 . 502.66.29.29 / EMAIL: ADRIANGAJDA@SPAG.PL

STUDIO PROJEKTOWE
ADRIAN G A J D A

INWESTOR / INVESTOR:
GMINA MIASTA PIEKARY ŚLĄSKIE
UL. BYTOMSKA 84, 41-940 PIEKARY ŚLĄSKIE

ADRES INWESTYCJI / INVESTMENT ADRESS:
UL. GENERAŁA JANA SADOWSKIEGO 10B,
41-948 PIEKARY ŚLĄSKIE

TEMAT / PROJECT:
PROJEKT BUDOWLANY PRAC REMONTOWO - KONSERWATORSKICH DLA BUDYNKU MŁYNA W PIEKARACH ŚLĄSKICH

OPRACOWANY PRZY POMOCY PROGRAMU AUTOCAD LT 2013 NR: 371-57085067		NR UPR. NR EWID.	PODPIS
PROJEKTOWAŁ:	MGR INŻ. ARCH. ADRIAN GAJDA	32/05/SLOK/II	
WYKONAŁ:	MGR INŻ. ARCH. ALEKSANDRA KOŚNY		

FAZA / PHASE:	BRANŻA / BRANCH:
PROJ. WYK.	ARCH.
SKALA / SCALE: 1:100	DATA / DATE: LISTOPAD 2018

TYTUŁ RYSUNKU / DRAWING TITLE:
RZUT PIWNICY
PROJEKT

NUMER RYSUNKU / DRAWING NUMBER:	REWIZJA / REVISION:
A-01	WRZESIEŃ 2022