



1

 

MAX. PRAC. HLADINA VODY JE NA KÔTE 135,25.

PROJEKT SKUTOČNÉHO VYHOTOVENIA		5	
STAVIE L. P. VHS 02	ING. JUSTON	341	
OBJ. Bratislava	ING. ADAM	1:250, 1:100	J.P.
OSVALDOVÁ	ING. KOSTUR	1:250	5 198
BRAT. HL. M. 55 R	ING. ADAM	1:250	18 A4
OSVALDOVÁ	ING. ADAM	1:250	3 - 847
BRATISLAVA	BRATISLAVA	1:250	HDS 01-5-0
KUĽA	KUĽA	1:250	
PREMOŠTENIE	DEVÍNSKEJ CESTY	KARLOVA VEĽ - OĽHE	
OBJ. 202-00	RAMPOVÝ MOST	DIELY	
	ZALOŽENIE POMOCOU KR5		
PRACOVNÁ PLOŠINA		4	

10

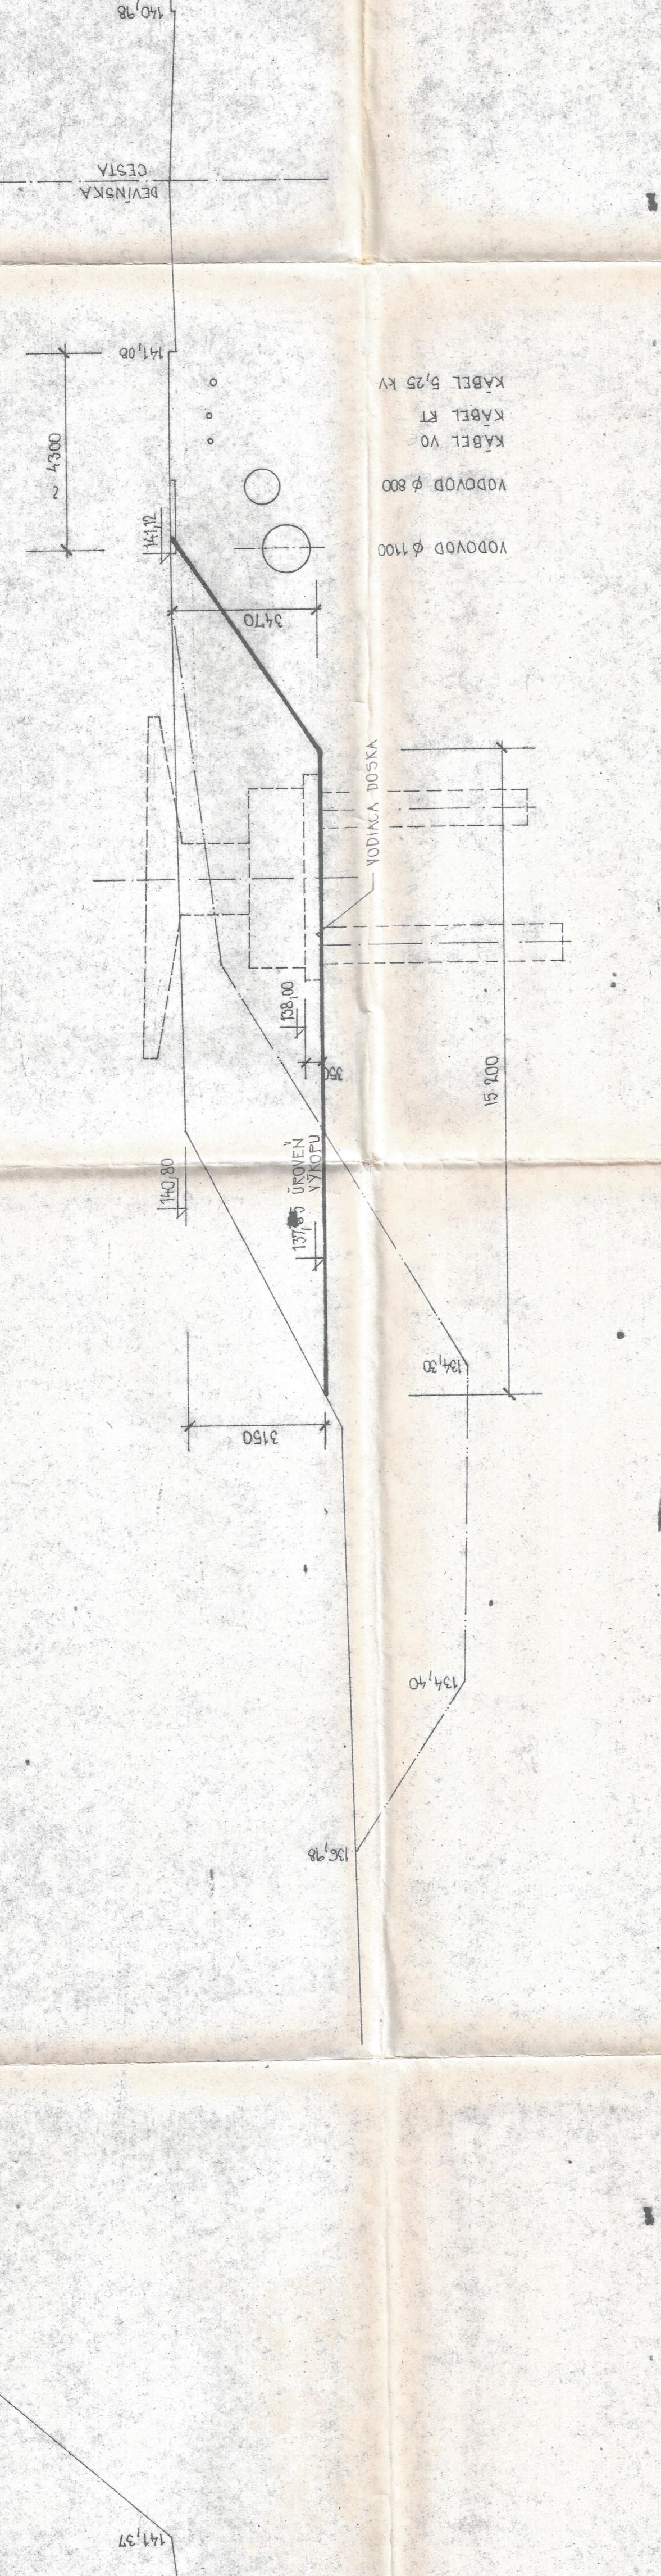




