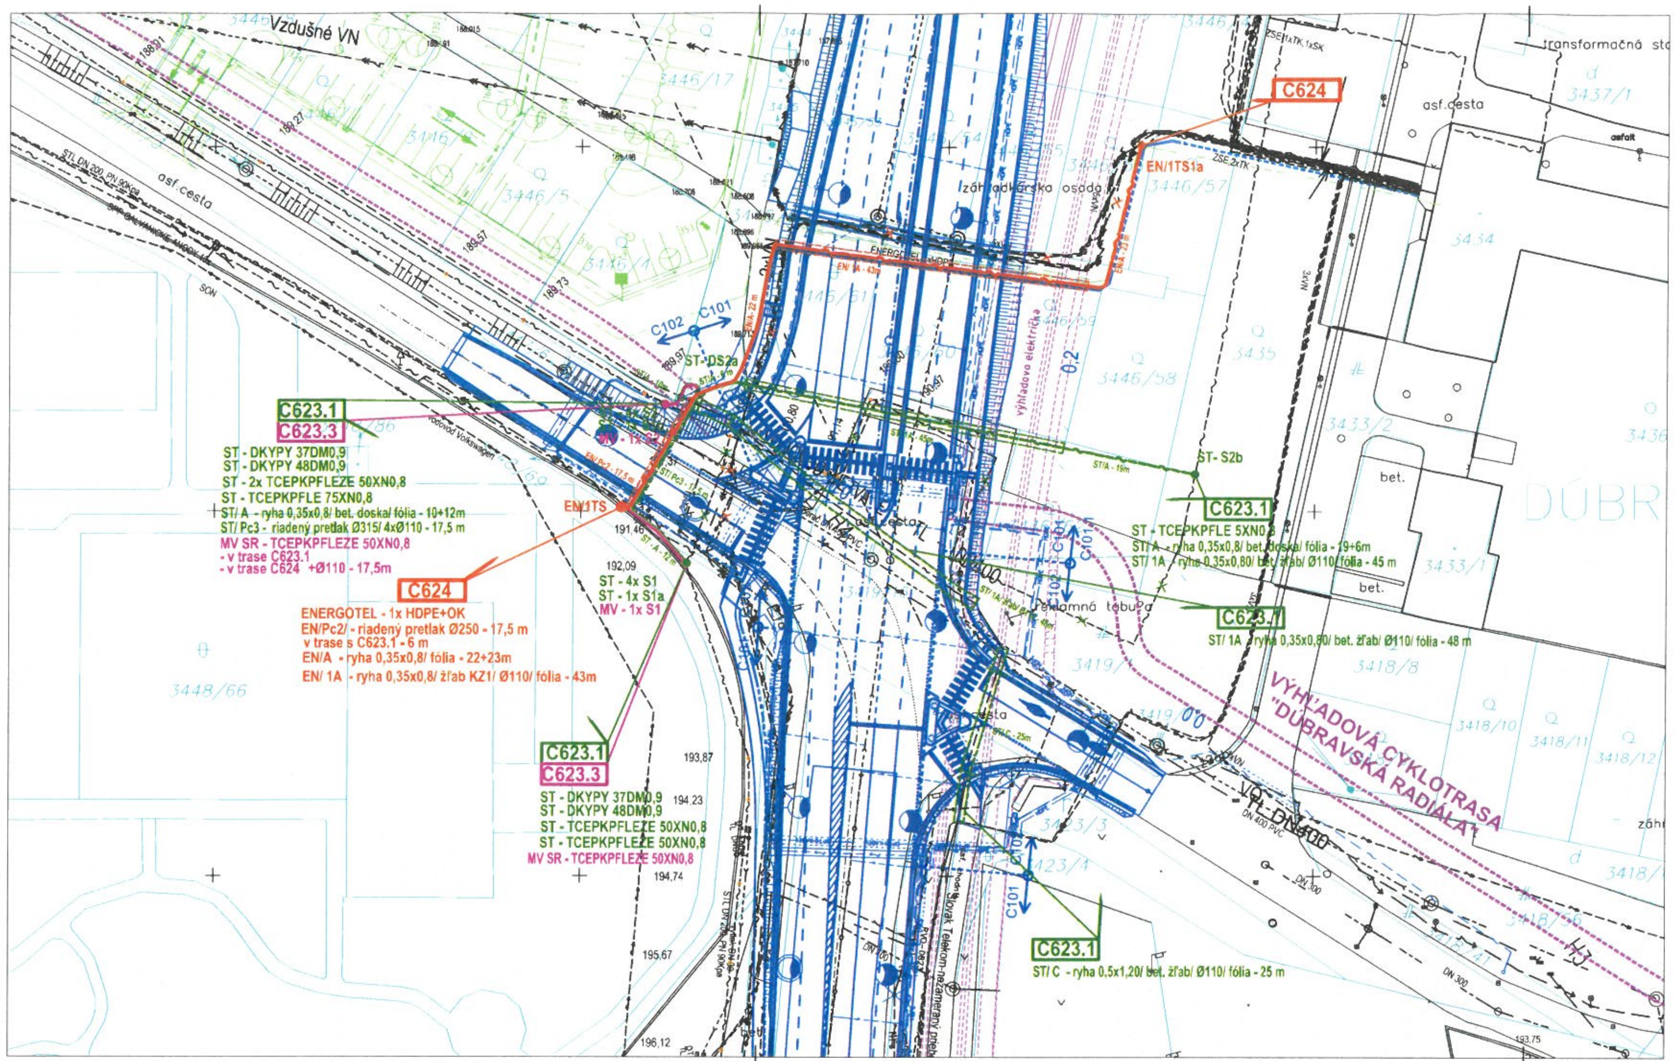

LEGENDA :

- C623.1 Slovak Telekom - ochrana a prekládka MK
- C623.3 MV SR - ochrana a prekládka metalických káblov
- C624 Energotel - prekládka MOK
- ST/A výkop 0,35 m x 0,8 m, zemina tr.4 (rieši C623.1)
- EN/A výkop 0,35 m x 0,8 m, zemina tr.4 (rieši C624)
- ST/1A výkop 0,35 m x 0,8 m, zemina tr.4 + žľab KZ1 + rúra Ø110 (rieši C623.1)
- EN/1A výkop 0,35 m x 0,8 m, zemina tr.4 + žľab KZ1 + rúra Ø110 (rieši C623.1)
- ST/C výkop (odkopanie) 0,50 m x 1,2 m, zemina tr.4 + žľab KZ1 + rúra Ø110/rezerva (rieši C623.1)
- rovná spojka na metalickom kábli
- deliaca spojka na metalickom kábli
- trubková spojka na optorúre HDPE

- riešené s stavbe: "Nové dopravné prepojenie II/505 s MČ Dúbravka
- výhľadová cyklotrasa "Dúbravská radiála"
- výhľadovo električka

SIETE :

- jestvujúci plynovod
- jestvujúci vodovod
- jestvujúca kanalizácia
- jestvujúce tepelné potrubie
- jestvujúci kábel NN
- jestvujúci kábel TK, DK, KK
- jestvujúci miestny kábel MK - ŽSR - OZT
- jestvujúci kábel VN
- jestvujúci kábel VVN

Poznámka:
- Všetky nové podzemné inžinierske siete v koordinačnej situácii stavby
- Pred začatím zemných prác zaistiť u správcov presné vytýčenie podzemných vedení
- Križovanie a súbehy s podzemnými vedeniami vykonať v zmysle STN 73 6005

Súradnicový systém: JTSK 03
Výškový systém: Balt po vyrovnaní

ZMENY DOKUMENTÁCIE

Zmena	Index	Dátum	Meno - Podpis	Text zmeny

REMING CONSULT A.S.

RIEŠENÁ ZÓNA

Nové dopravné prepojenie II/505 s MČ Dúbravk

PRACOVNÉ OZNAČENIE ÚZEMIA

C

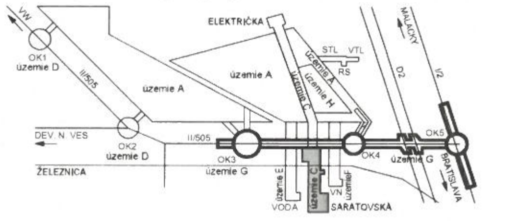

Manažér projektu:	Ing. Ján Kušnír	
Hlavný inžinier projektu:	Ing. Marek Šmelík	
Zodpovedný projektant objektu:	Ing. Mrázová	
Navrhol - vypracoval:	Ing. Mrázová, Vrábľová	
Kontroloval:	Ing. František Pallaj	
Miesto stavby: Bratislava	Okres: Bratislava IV	
Investor - stavebník:		
Stavba: NOVÉ DOPRAVNÉ PREPOJENIE II/505 S MČ DÚBRAVKA		
Objekt (súbor): C624 Energotel - prekládka MOK		
Názov prílohy: Situácia		
Digitálny názov prílohy: 1514_DSP_C624_2_Situacia.cwg		

REMING CONSULT A.S.
Trnavská cesta 27, 831 04 BRATISLAVA
Generálny riaditeľ: Ing. Slavomír Podmanický

Zákazkové číslo:	1514
Dátum:	01/2016
Stupeň - účel:	DSP
Počet A4:	10x A4
Mierka:	1:500
Časť: E	Súprava:
Príloha: 2	

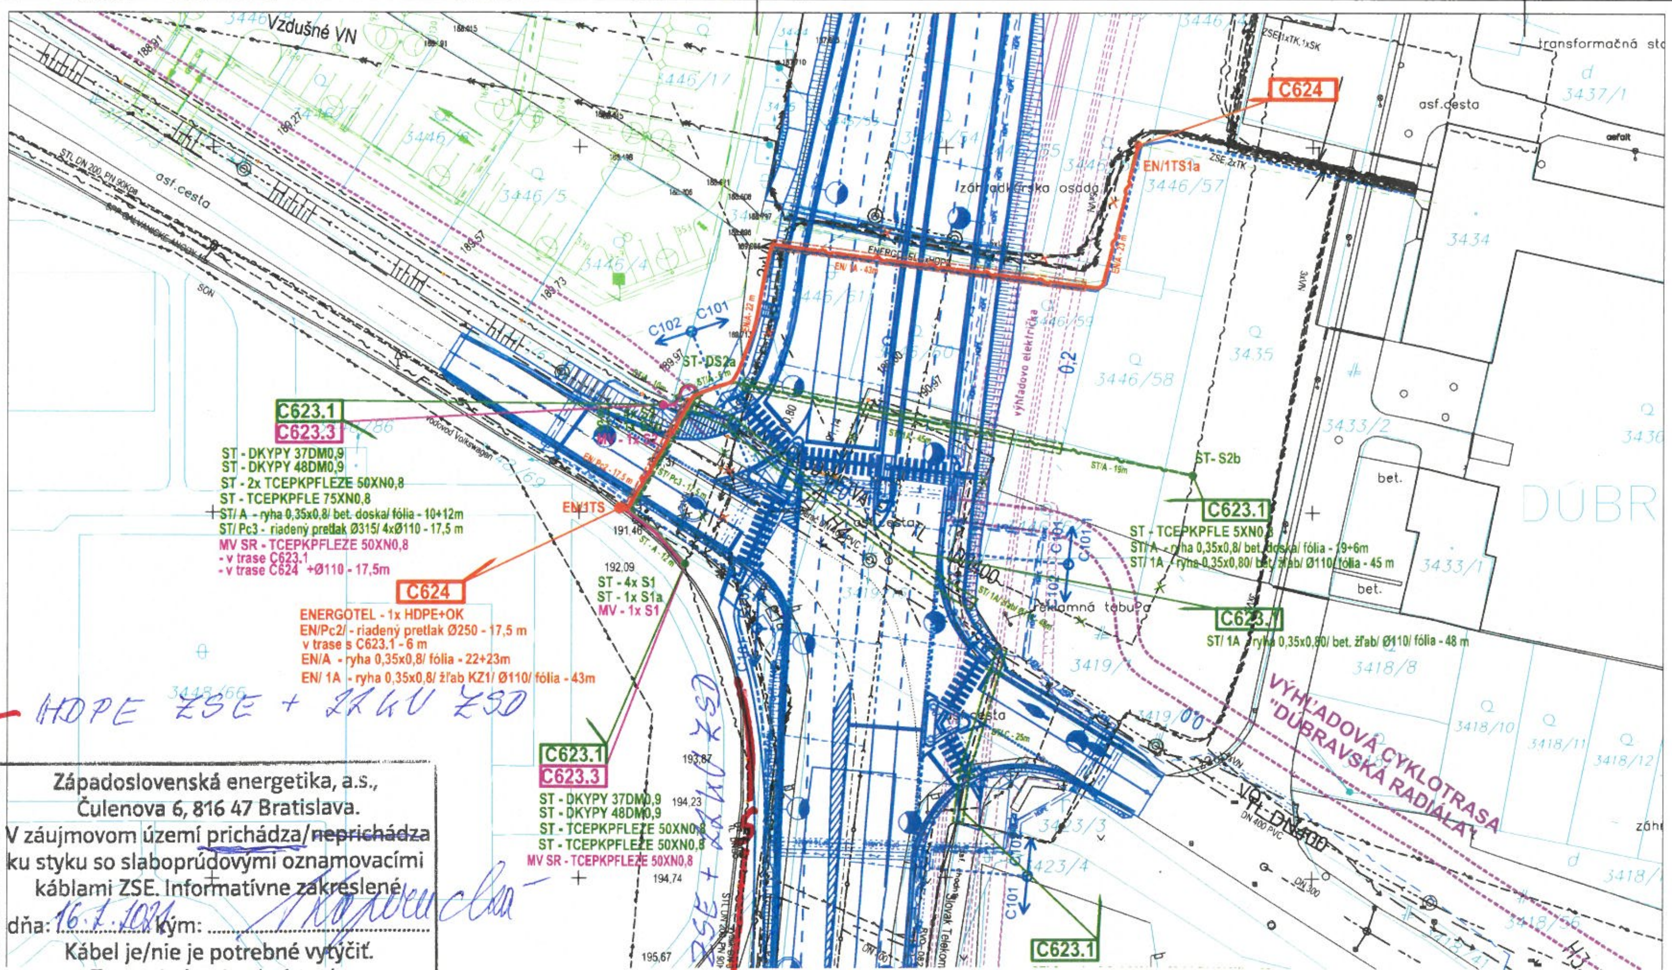

LEGENDA :

- C623.1 Slovak Telekom - ochrana a prekládka MK
- C623.3 MV SR - ochrana a prekládka metalických káblov
- C624 Energotel - prekládka MOK
- ST/A výkop 0,35 m x 0,8 m, zemina tr.4 (rieši C623.1)
- EN/A výkop 0,35 m x 0,8 m, zemina tr.4 (rieši C624)
- ST/1A výkop 0,35 m x 0,8 m, zemina tr.4 + žľab KZ1 + rúra Ø110 (rieši C623.1)
- EN/1A výkop 0,35 m x 0,8 m, zemina tr.4 + žľab KZ1 + rúra Ø110 (rieši C623.1)
- ST/C výkop (odkopanie) 0,50 m x 1,2 m, zemina tr.4 + žľab KZ1 + rúra Ø110/rezerva (rieši C623.1)
- rovná spojka na metalickom kábli
- deliaca spojka na metalickom kábli
- trubková spojka na optorúre HDPE

- riešené s stavbe: "Nové dopravné prepojenie II/505 s MČ Dúbravka
- výhľadová cyklotrasa "Dúbravská radiála"
- výhľadovo električka

SIETE :

- jestvujúci plynovod
- jestvujúci vodovod
- jestvujúca kanalizácia
- jestvujúce tepelné potrubie
- jestvujúci kábel NN
- jestvujúci kábel TK, DK, KK
- jestvujúci miestny kábel MK - ŽSR - OZT
- jestvujúci kábel VN
- jestvujúci kábel VVN

Poznámka:
- Všetky nové podzemné inžinierske siete v koordinačnej situácii stavby
- Pred začatím zemných prác zaistiť u správcov presné vytýčenie podzemných vedení

ZMENY DOKUMENTÁCIE

REMING CONSULT A.S.

RIEŠENÁ ZÓNA

Nové dopravné prepojenie II/505 s MČ Dúbravka

PRACOVNÉ OZNAČENIE ÚZEMIA

C

Manažér projektu: Ing. Ján Kušnír
Hlavný inžinier projektu: Ing. Marek Šmelík
Zodpovedný projektant objektu: Ing. Mrázová
Navrhol - vypracoval: Ing. Mrázová, Vrábľová
Kontroloval: Ing. František Pallaj
Miesto stavby: Bratislava; Okres: Bratislava IV
Stavba: NOVÉ DOPRAVNÉ PREPOJENIE II/505 S MČ DÚBRAVKA
Objekt (súbor): C624
Trnavská cesta 27, 831 04 BRATISLAVA
Generálny riaditeľ: Ing. Slavomír Podmanický
Zákazkové číslo: 1514; Dátum: 01/2016; Stupeň - účel: DSP; Počet A4: 10x A4; Mierka: 1:500; Časť: E

Západoslovenská energetika, a.s.,
Čulenova 6, 816 47 Bratislava.
V záujmovom území ~~prichádza/~~~~neprichádza~~ prichádza/~~neprichádza~~
ku styku so slaboprúdovými oznamovacími
káblami ZSE. Informatívne zakreslené.
Kábel je/nie je potrebné vytýčiť.
Toto vyjadrenie platí 1 rok.
Silnoprúd je nutné overiť
v Západoslovenskej distribučnej, a.s.

SÚBEH S ZZKU ZSD