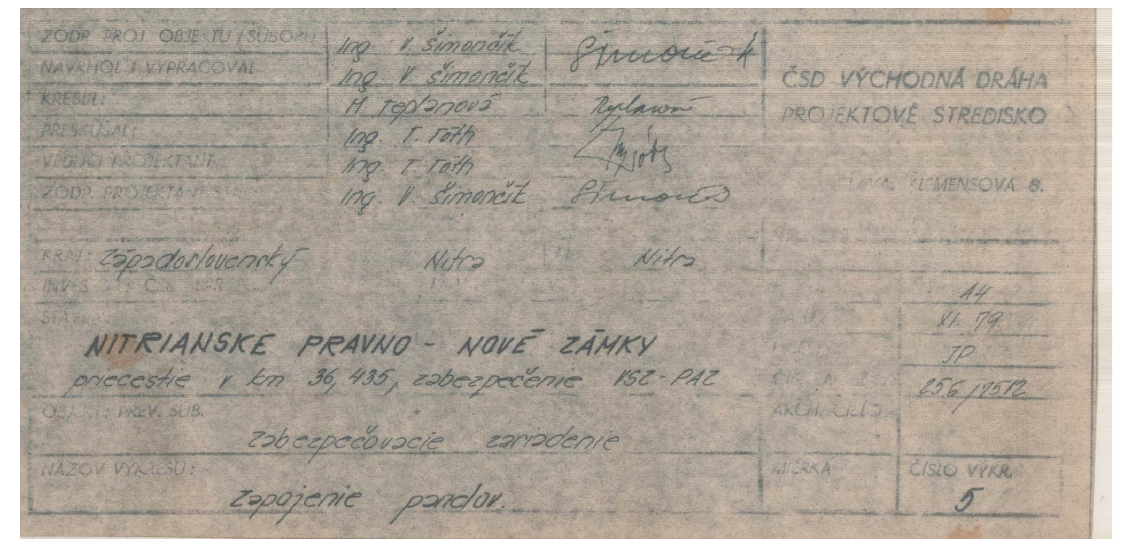

Legenda:

- (green line) rušené prvky
- (red line) nové prvky

alam Traffic & Security solutions	ALAM s.r.o., Nezábudková 40, 821 01 BRATISLAVA web: www.alam.sk, mail: alam@alam.sk, tel.: 0248203232, fax: 02/48203233
Zhotoviteľ objektu: PROJEKT SIGNAL S.R.O. PROJEKTOVANIE ZABEZPEČOVACÍCH A OZNAMOVACÍCH ZARIADENÍ	PROJEKT SIGNAL s.r.o., Ružinovská 1G, 821 02 BRATISLAVA tel.: 00421-(0)2-5828 2310, email: projekcia@projektsignal.sk

VYPRACOVAL: ING. GUSPAN, ING. MARIŇÁK		ZODPOVEDNÝ PROJEKTANT: ING. GUSPAN		STUPEŇ PD: DRS
DÁTUM: 07/2015	FORMÁT: 13xA4	MIERKA:	ZÁKAZKOVÉ ČÍSLO: 99-300-F11-01	
OBJEDNÁVATEĽ:	Mesto Nitra, Štefánikova trieda 60, 950 06 Nitra			PARÉ Č. :
NÁZOV STAVBY:	CYKLOTRASA - DIELY - KLOKOČINA			
OBJEKT:	SO 04 - Priecestné zabezpečovacie zariadenie na ulici Štúrova - Nová cyklotrasa			
NÁZOV VÝKRESU:	Úpravy na PZZ v km 36,435			VÝKRES Č. : 8500